

物 件 調 書

【 土 地 】					
所 在 及 び 地 番		静岡市葵区安東二丁目105、106			
住 居 表 示		静岡市葵区安東2丁目19番5号			
面 積	1,431.89㎡(実測面積)	地 目	宅 地(現況)	土地の 形 状	正方形地
	1,428.09㎡(公簿面積)		宅 地(公簿)		
接面道路の幅員、 種別、状況等		南側間口約37.5mが幅員約6.5mの舗装市道（大岩2丁目北安東線）に、西側約38.1mが幅員約8.0mの市道（安東中央幹線）に、北側約37.5mが幅員約4.0mの舗装道路（建築基準法42条2項道路）に等高に接面。			
私道の負担等に関する事項		—			
法令に基づく制限の概要	都市計画区域	市街化区域	用途地域	第二種中高層住居専用地域	
	建 ぺ い 率	指定建蔽率 60 %	基準建蔽率 70 %		
	容 積 率	指定容積率 200 %	基準容積率 200 %		
	高 さ の 制 限	道路斜線制限	無・有	隣地斜線制限	無・有
		北側斜線制限	無・有	絶対高さ制限	無・有
		日影による中高層の建築物の制限		無・有	
	外 壁 後 退	無・有	壁面線の制限	無・有	
	準 防 火 地 域	無・有	防 火 地 域	無・有	
	そ の 他	第2種高度地区（高さ制限16m）、静岡市屋外広告物条例（第1種普通規制地域）、都市再生特別措置法（居住誘導区域内、都市機能誘導区域外）			
	※ 各制限内容の詳細は、関係市町村の建築確認担当課にお問い合わせください。				
供給処理施設の状況			事業所名	電 話 番 号	
	電 気	引込不可・引込可	中部電力パワーグリッド(株) 静岡支社	0120-977-106	
	上 水 道	引込不可・引込可	静岡市上下水道お客様センター	054-251-1132	
	下 水 道	引込不可・引込可	静岡市上下水道お客様センター	054-251-1132	
	都市ガス	引込不可・引込可	静岡ガス(株) 静岡支社	054-285-2111	
※ 引込み費用等の詳細は、上記事業所にお問い合わせください。					
交通機関 (直線距離)	バ ス	静鉄ジャストライン「安東2丁目北」停留所：物件の北方約160m			
	鉄 道	JR 東海道本線「静岡」駅：物件の南東方約1.9km			
公共施設 (直線距離)	役 所	静岡市役所：物件の南方約1.4km			
	小学校	静岡市立安東小学校：物件の北方約370m			
	中学校	静岡市立安東中学校：物件の北方約610m			
【 建 物 】					
所 在		静岡市葵区安東2丁目19番5号			
建物の状況 (主である建物)	家屋番号	未登記			
	構造・用途	木造瓦葺1階建			
	延床面積	330.49㎡			
	建築時期	昭和63年3月15日建築			
	設計等	知事公舎として設計			
建物の状況 (付属建物)	家屋番号	未登記			
	構造・用途	木造瓦葺1階建			
	延床面積	8.0㎡			
	建築時期	昭和63年3月15日建築			
	設計等	物置として設計			

建物の状況 (付属建物)	家屋番号	未登記
	構造・用途	木造ガラス葺 1 階建
	延床面積	17.57 m ²
	建築時期	昭和 63 年 3 月 15 日建築
	設計等	カーポートとして設計
外構工事等	門、囲障、外灯、水柱栓、カーポート、雨よけ、テレビアンテナ、樹木等	
◎参考事項（物件の状況、法令上の制限等に関する特記事項）		
-建物について-		
・ 本件建物内の物品類は現況での引渡しとなります。		
・ 本件建物の設備等については、フローリングの一部にシミや剥がれがある、外壁及び内壁の一部に亀裂やカビがある、建付が悪い扉がある等、経年劣化等により劣化している部分がありますが、現況のまま引き渡します。		
・ 給排水設備や空調設備、ビルドインコンロ等、建物内の各種設備において、売却に当たっての動作確認は実施していません。		
・ 本件建物についてアスベスト調査を令和 6 年度に実施しており、実施箇所（外壁、内壁、天井、天井裏）からアスベストは検出されませんでした。		
-土地について-		
・ 敷地内の工作物、構造物及び樹木は現況のまま引き渡します。		
・ 敷地内の境界沿いに整備されている樹木について、一部越境が見られますが、現況のまま引き渡します。		
・ 囲障について一部亀裂や剥がれが見られますが、現況のまま引き渡します。		
・ 敷地南東側に設置されている安東 2 丁目 3 区自治会設置の掲示板が敷地内に越境してきている可能性があります。現状のまま引き渡します。		
・ 敷地南側を架空線が通っていますが、現況のまま引き渡します。		
・ 敷地北東角の一部を架空線が通っている可能性があります。現況のまま引き渡します。		
・ 敷地内の埋設物調査は実施しておりません。給排水管が埋設されている可能性があります。現況のまま引き渡します。		
・ 敷地内に中部電力パワーグリッド株式会社所有の電柱、支線が設置されていますが、現況のまま引き渡します。		
・ 土壌汚染調査は未実施です。		
・ 北側の舗装道路は建築基準法第 42 条第 2 項の道路に該当するため、約 0.6m（面積：約 23.34 m ² ）後退を要します。（静岡市葵区安東二丁目 106 部分）		
※物件調書は、入札参加者が物件の概要を把握するための資料にすぎません。		
必ず入札参加者において、現地及び諸規制等について確認を行ってください。		

品質に係る注意事項

- (1) 物件の引渡しは、物件調書に特段の記載のない限り、現状のままで行います。
- (2) 埋設物調査は実施していませんので、地中埋設物が存在している可能性があります。
- (3) 物件によっては、上下水道設備、ガス設備が敷設されていますが、経年劣化による影響等については確認していません。これらの設備の品質は保証できません。
- (4) 物件及び隣接地の擁壁・直壁・ブロック塀等について、地上及び地中にて境界を越えている場合があります。
- (5) 物件の敷地内(地中を含む)にゴミ(家電等を含む)・ガラ・碎石・切り株・雑草等が存在する場合があります。
- (6) 物件調書に特段の記載のない限り、土壌汚染及び地盤に関する調査は行っていません。

その他の注意事項（契約不適合責任の免責等）

- (1) 建物の建築図面等がある場合は行政経営課において閲覧できます。
- (2) 物件の引渡しは、物件調書に特段の記載のない限り、現状のままで行いますので、物件調書をご参照のうえ、必ず事前に現地の確認をしてください。
なお、物件調書と現状が異なる場合には現状を優先します。
- (3) 建物を解体撤去する場合の費用負担については、県は対応しません。また、解体撤去する場合は、騒音等の周辺の環境に配慮してください。
- (4) 敷地の形質変更を行う際は、形質変更に伴う粉塵防止対策として、散水等に努めてください。
- (5) 土地の形質変更をする場合の費用負担については、県は対応しません。また、土地の形質変更をする場合は、騒音・粉塵防止対策等の周辺の環境に配慮してください。
- (6) 現在の建物を解体撤去後、新たな建物を建築するにあたっては、建築基準法、文化財保護法及び県、市町の条例のほか協定等により、指導がなされる場合や開発負担金等が必要となる場合がありますので、関係機関にご確認ください。
- (7) 物件によっては、敷地内にフェンス、塀、柵等が設置されていますが、これらの工作物の補修・改修・撤去・再築造及びその費用負担については、県は対応しません。
- (8) 埋設物調査は実施していませんので、地中埋設物が存在している可能性があります。地中埋設物が発見されたとしても、これらの撤去及びその費用負担については、県は対応しません。
- (9) 物件によっては、埋蔵文化財包蔵地に該当するため、開発方法によっては試掘調査が必要となる場合があります。（詳しくは物件所在市町村の教育委員会にお問合わせください。）
- (10) 物件によっては、上下水道設備、ガス設備が敷設されていますが、経年劣化による影響等については確認していません。これらの敷設設備の補修・移設・改修・撤去・再築造及びその費用負担等については、県は対応しません。
- (11) 物件及び隣接地の擁壁・直壁・ブロック塀等について、地上及び地中にて境界を越えている場合がありますが、現状引渡しとなりますので、移設・撤去・再築造及びその費用負担等については、県は対応しません。
- (12) 物件の敷地内及び敷地上空又は隣接地等に電柱(電信柱・電柱付属物・電線等を含む)・支線・ゴミ置き場・道路設置物(ガードレール等)・道路標識(カーブミラー等を含む)等がある場合の移設・撤去等の可否等の取扱いについては、設置者又は管理者等にお問合わせください。県ではこれらについて対応しません。
- (13) 物件の敷地内(地中を含む)にゴミ(家電等を含む)・ガラ・碎石・切り株等が存在する場合はあ

ります（品質）が、撤去及びその費用負担等については、県は対応しません。

(14) 現状での引渡しのため、現地の除草・伐採及びその費用負担等については、県は対応しません。

(15) 建物のアスベストについては、他に記載のある場合を除き、専門業者による調査は実施していません。調査の費用負担とアスベストが発見された場合の除去及びその費用負担等については、県は対応しません。

案 内 図



表 題 部 (土地の表示)		調製	平成10年9月24日	不動産番号	0800000034580
地図番号	余白	筆界特定	余白		
所 在	静岡市安東二丁目			余白	
	静岡市葵区安東二丁目			平成17年4月1日変更 平成17年7月11日登記	
① 地 番	② 地 目	③ 地 積	m ²	原因及びその日付〔登記の日付〕	
132番	宅地	747	10	余白	
105番	余白	余白		①昭和43年2月1日変更 〔昭和43年2月1日〕	
余白	余白	余白		昭和63年法務省令第37号附則第2条第2項 の規定により移記 平成10年9月24日	

権 利 部 (甲 区) (所有権に関する事項)			
順位番号	登 記 の 目 的	受付年月日・受付番号	権 利 者 そ の 他 の 事 項
1	所有権移転	昭和45年12月14日 第54641号	原因 昭和45年12月12日買収 所有者 静 岡 県 順位2番の登記を移記
	余白	余白	昭和63年法務省令第37号附則第2条第2項 の規定により移記 平成10年9月24日



これは登記記録に記録されている事項の全部を証明した書面である。ただし、登記記録の乙区に記録されている事項はない。

令和7年5月30日
静岡地方法務局

登記官

藤 沼 正 彦

* 「登記の目的」欄に「相続人申告」と記載されている登記は、所有権の登記名義人(所有者)の相続人からの申出に基づき、

登記官が職権で、申出があった相続人の住所・氏名等を付記したものであり、権利関係を公示するものではない。

* 下線のあるものは抹消事項であることを示す。

整理番号 D72021 (1 / 2)



表題部 (土地の表示)		調製	平成10年9月24日	不動産番号	0800000034581
地図番号	余白	筆界特定	余白		
所在	静岡市安東二丁目			余白	
	静岡市葵区安東二丁目			平成17年4月1日変更 平成17年7月11日登記	
①地番	②地目	③地積	m ²	原因及びその日付〔登記の日付〕	
133番	宅地	680	99	余白	
106番	余白	余白		①昭和43年2月1日変更 〔昭和43年2月1日〕	
余白	余白	余白		昭和63年法務省令第37号附則第2条第2項 の規定により移記 平成10年9月24日	

権利部 (甲区) (所有権に関する事項)			
順位番号	登記の目的	受付年月日・受付番号	権利者その他の事項
1	所有権移転	昭和45年12月14日 第54641号	原因 昭和45年12月12日買収 所有者 静岡県 順位2番の登記を移記
	余白	余白	昭和63年法務省令第37号附則第2条第2項 の規定により移記 平成10年9月24日



これは登記記録に記録されている事項の全部を証明した書面である。ただし、登記記録の乙区に記録されている事項はない。

令和7年5月30日
静岡地方法務局

登記官

藤沼正彦

※ 「登記の目的」欄に「相続人申告」と記載されている登記は、所有権の登記名義人（所有者）の相続人からの申出に基づき、

登記官が職権で、申出があった相続人の住所・氏名等を付記したものであり、権利関係を公示するものではない。

※ 下線のあるものは抹消事項であることを示す。

整理番号 D72021 (2/2)



1/1

表 題 部 (土地の表示)		調製	平成10年9月24日	不動産番号	0800000034580
地図番号	余白	筆界特定	余白		
所 在	静岡市安東二丁目			余白	
	静岡市葵区安東二丁目			平成17年4月1日変更 平成17年7月11日登記	
① 地 番	② 地 目	③ 地 積	m ²	原因及びその日付〔登記の日付〕	
132番	宅地	747	10	余白	
105番	余白	余白		①昭和43年2月1日変更 〔昭和43年2月1日〕	
余白	余白	余白		昭和63年法務省令第37号附則第2条第2項 の規定により移記 平成10年9月24日	

権 利 部 (甲 区) (所有権に関する事項)			
順位番号	登 記 の 目 的	受付年月日・受付番号	権 利 者 そ の 他 の 事 項
1	所有権移転	昭和45年12月14日 第54641号	原因 昭和45年12月12日買収 所有者 静 岡 県 順位2番の登記を移記
	余白	余白	昭和63年法務省令第37号附則第2条第2項 の規定により移記 平成10年9月24日



これは登記記録に記録されている事項の全部を証明した書面である。ただし、登記記録の乙区に記録されている事項はない。

令和7年5月30日
静岡地方法務局

登記官

藤 沼 正 彦

* 「登記の目的」欄に「相続人申告」と記載されている登記は、所有権の登記名義人(所有者)の相続人からの申出に基づき、

登記官が職権で、申出があった相続人の住所・氏名等を付記したものであり、権利関係を公示するものではない。

* 下線のあるものは抹消事項であることを示す。

整理番号 D72021 (1/2)



表 題 部 (土地の表示)		調製	平成10年9月24日	不動産番号	0800000034581
地図番号	余白	筆界特定	余白		
所 在	静岡市安東二丁目			余白	
	静岡市葵区安東二丁目			平成17年4月1日変更 平成17年7月11日登記	
① 地 番	② 地 目	③ 地 積	m ²	原因及びその日付〔登記の日付〕	
133番	宅地	680	99	余白	
106番	余白	余白		①昭和43年2月1日変更 〔昭和43年2月1日〕	
余白	余白	余白		昭和63年法務省令第37号附則第2条第2項 の規定により移記 平成10年9月24日	

権 利 部 (甲 区) (所有権に関する事項)			
順位番号	登 記 の 目 的	受付年月日・受付番号	権 利 者 そ の 他 の 事 項
1	所有権移転	昭和45年12月14日 第54641号	原因 昭和45年12月12日買収 所有者 静岡県 順位2番の登記を移記
	余白	余白	昭和63年法務省令第37号附則第2条第2項 の規定により移記 平成10年9月24日



これは登記記録に記録されている事項の全部を証明した書面である。ただし、登記記録の乙区に記録されている事項はない。

令和7年5月30日
静岡地方法務局

登記官

藤 沼 正 彦

＊ 「登記の目的」欄に「相続人申告」と記載されている登記は、所有権の登記名義人（所有者）の相続人からの申出に基づき、


登記官が職権で、申出があった相続人の住所・氏名等を付記したものであり、権利関係を公示するものではない。

＊ 下線のあるものは抹消事項であることを示す。

整理番号 D72021 (2/2)



1/1

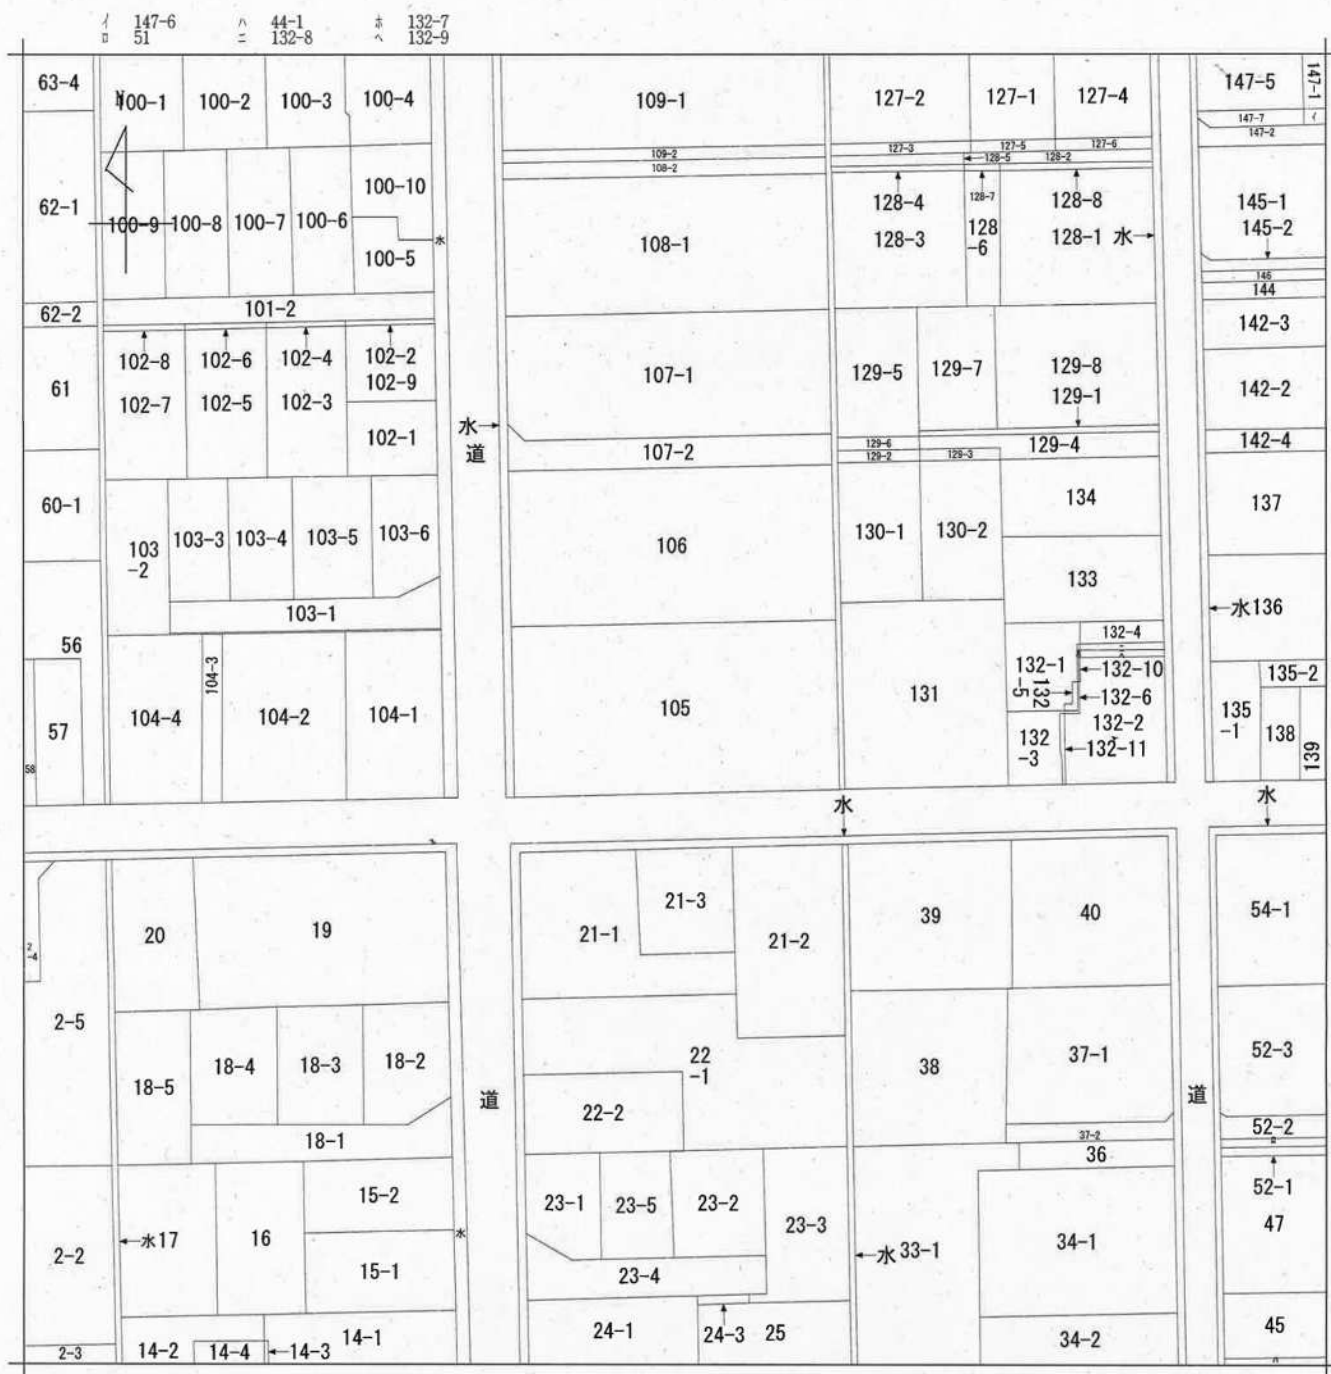

地番区域見出
安東2丁目

請 求 部	所 在	静岡市葵区安東二丁目					地 番	105番		
出 力 縮 尺	1/600	精 度 区 分		座 標 系 番 号 又 は 記 号		分 類	地図に準ずる図面		種 類	旧土地台帳附属地図
作 成 年 月 日					備 付 年 月 日 (原 図)				補 事 記 項	

A3→A4に縮小

用地实测图原图 $S=1:500$

協議地 静岡市葵区安東二丁目



官民境界座標一覽表

点名	X座標	Y座標
SK1	-112.286.304	-10.692.501
SK2	-112.248.192	-10.691.633
SK3	-112.249.653	-10.654.114
SK4	-112.287.189	-10.654.941
SK5	-112.266.389	-10.692.047
SK6	-112.267.230	-10.654.508

基準点座標一覧表

点名	X座標	Y座標
10C28	-112, 288, 111	-10, 700, 602
402	-112, 248, 283	-10, 698, 385
403	-112, 246, 136	-10, 654, 118
404	-112, 292, 889	-10, 654, 804

SK6	
SK6	

輔助基準點座標表——覽表

点名	X座標	Y座標
403-1	-112, 262, 851	-10, 654, 115
404-1	-112, 286, 116	-10, 664, 218
Tk1	-112, 292, 563	-10, 668, 497
Tk2	-112, 280, 770	-10, 664, 386

表 3-1-1


A3→A4(二縮小)

令和7年8月21日作成

工 事 名	令和7年度静岡県公害敷地測量業務委託		
図 名	用地実測図原図		
縮 尺	1:500	全	葉 中
令和7年 月 日	静岡県財務部総務課		

境界杭凡例

杭 種	名 称
C	コンクリート杭
RM	プレート
M	刻印
P	プラスチック杭
R	鋳 鉄
へ	ペンキ

Y=-10750.000

Y=-10/CO. COU
$$Y = -10650.000$$

昭和62年度

三役公舎建設工事設計図

番号	図面名称	番号	図面名称

35

新築工事設計図



昭和62年度
建設工事設計図

設計
1





縮尺不明

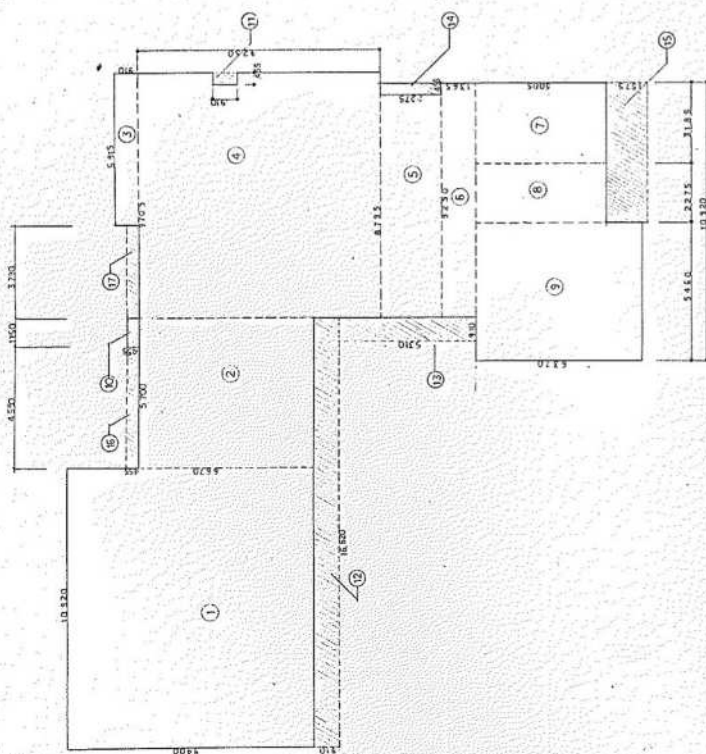

1	$10^{-5} \times 9.6$	9.6×10^{-5}
2	5.1×5.1	26.01
3	3.90×0.38	1.482
4	$18.02 \times 2.25 = (0.4 \times 0.55)$	40.55
5	8.175×2.25	18.393
6	3.23×1.98	6.3954
7	2.005×3.85	7.71925
8	5.05×2.75	13.8875
9	8.37×2.76	23.0992
10	1.5×2.75	4.125



11.	$0.31 \times 0.455 = 0.141$
12.	$0.42 \times 0.31 = 0.130$
13.	$0.31 \times 0.31 = 0.096$
14.	$0.27 \times 0.495 = 0.134$
15.	$0.57 \times 0.56 = 0.320$
16.	$0.43 \times 0.455 = 0.196$
17.	$0.39 \times 0.455 = 0.177$
	$\Sigma = 0.999$


縮尺不明

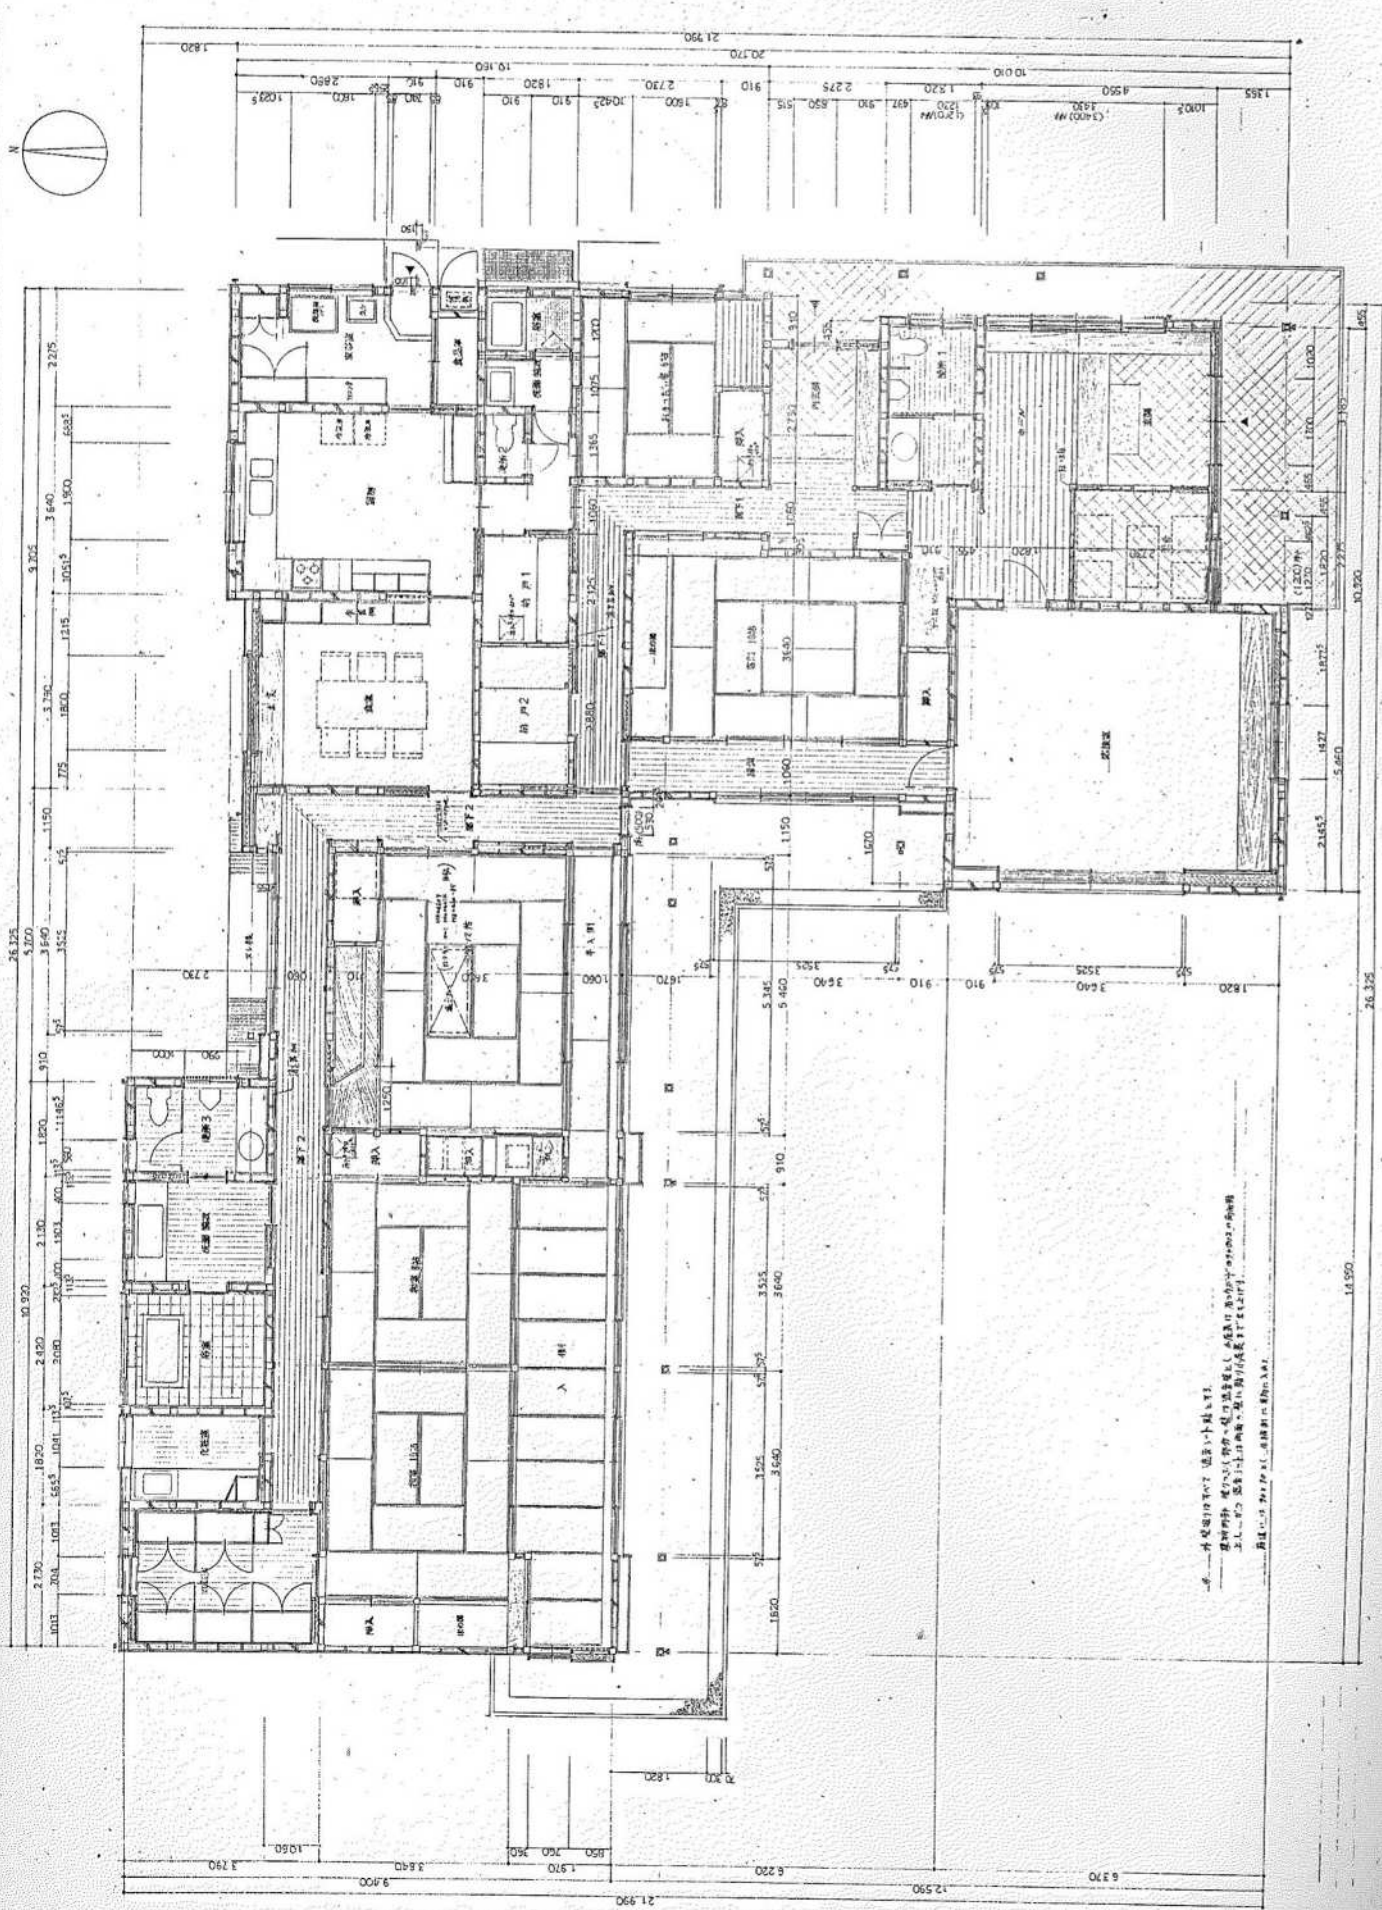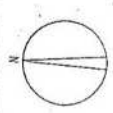


縮尺不明

平面圖 圖 1:100




縮尺不明




昭和62年度 三修公舎
建築工事設計図


工務部

第9



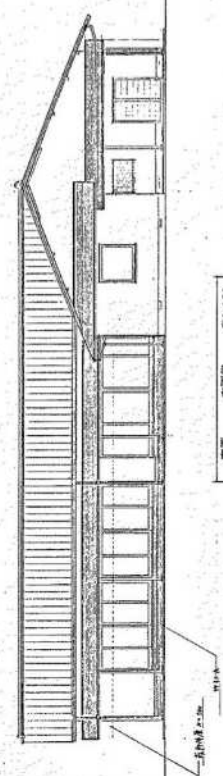


正面 正面図 縮尺 1:100

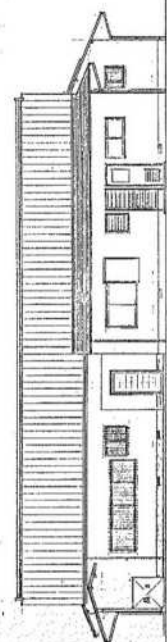


側面 側面図 縮尺 1:100

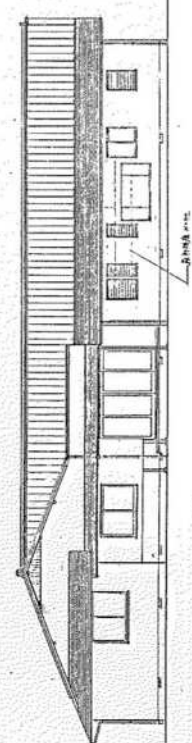

背面 背面図 縮尺 1:100

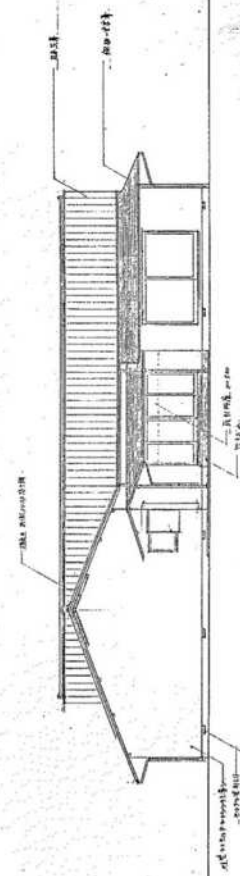


側面 側面図 縮尺 1:100

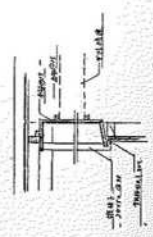


断面 断面図 縮尺 1:20


縮尺不明

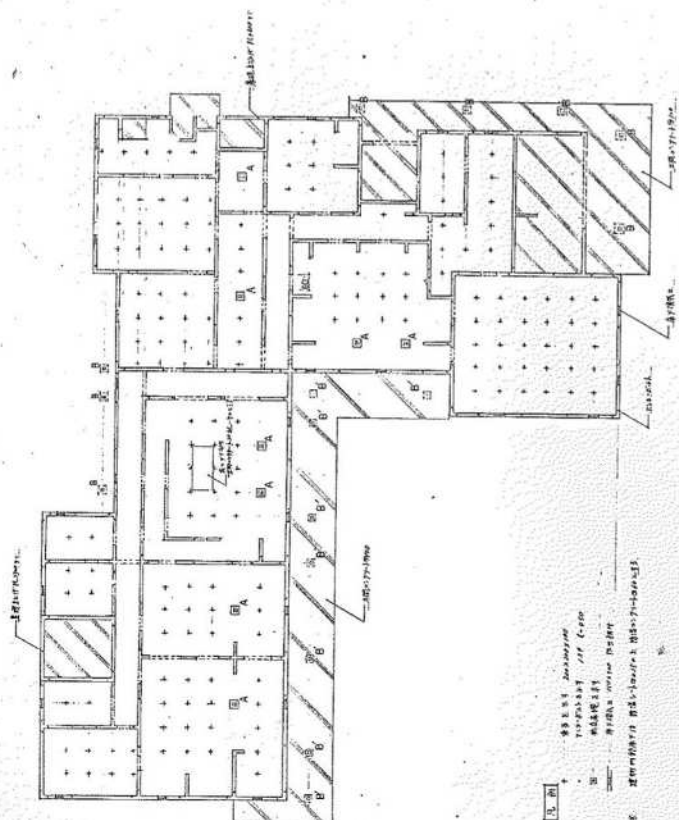


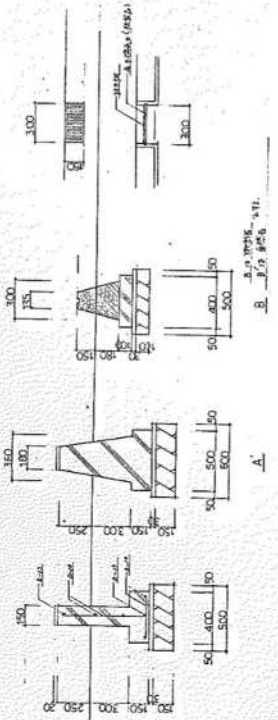

縮尺不明

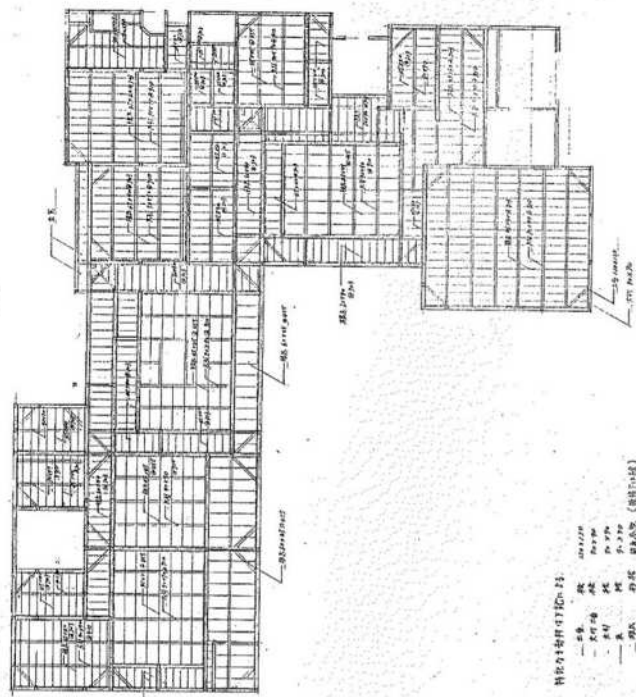


縮尺不明



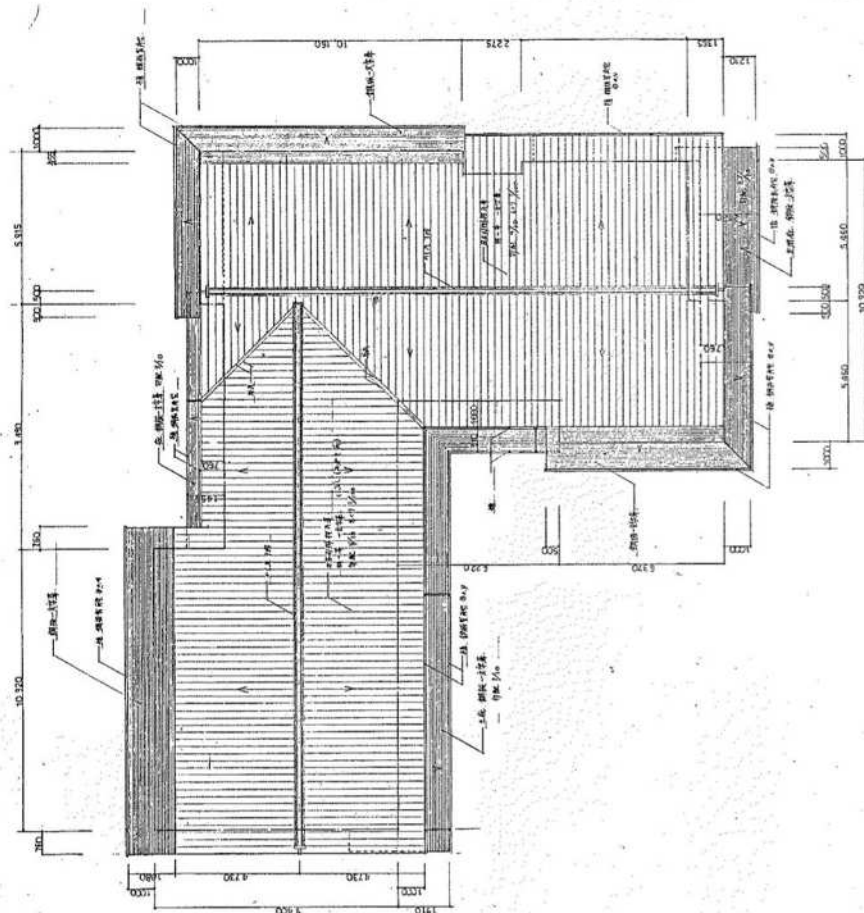


001:15

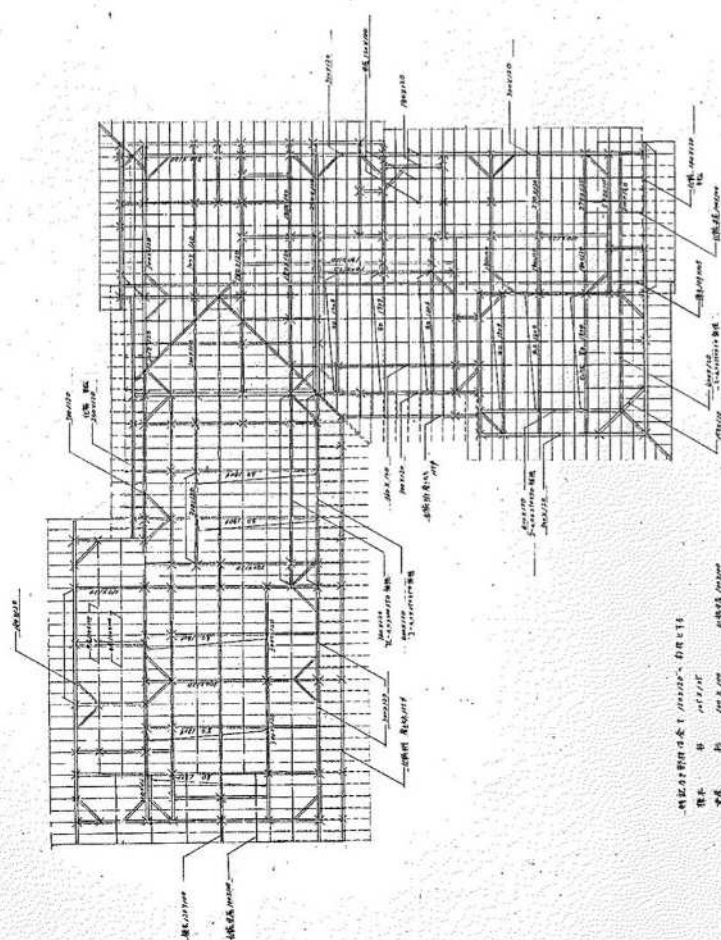

小屋状四	51:100
------	--------

[illegible]

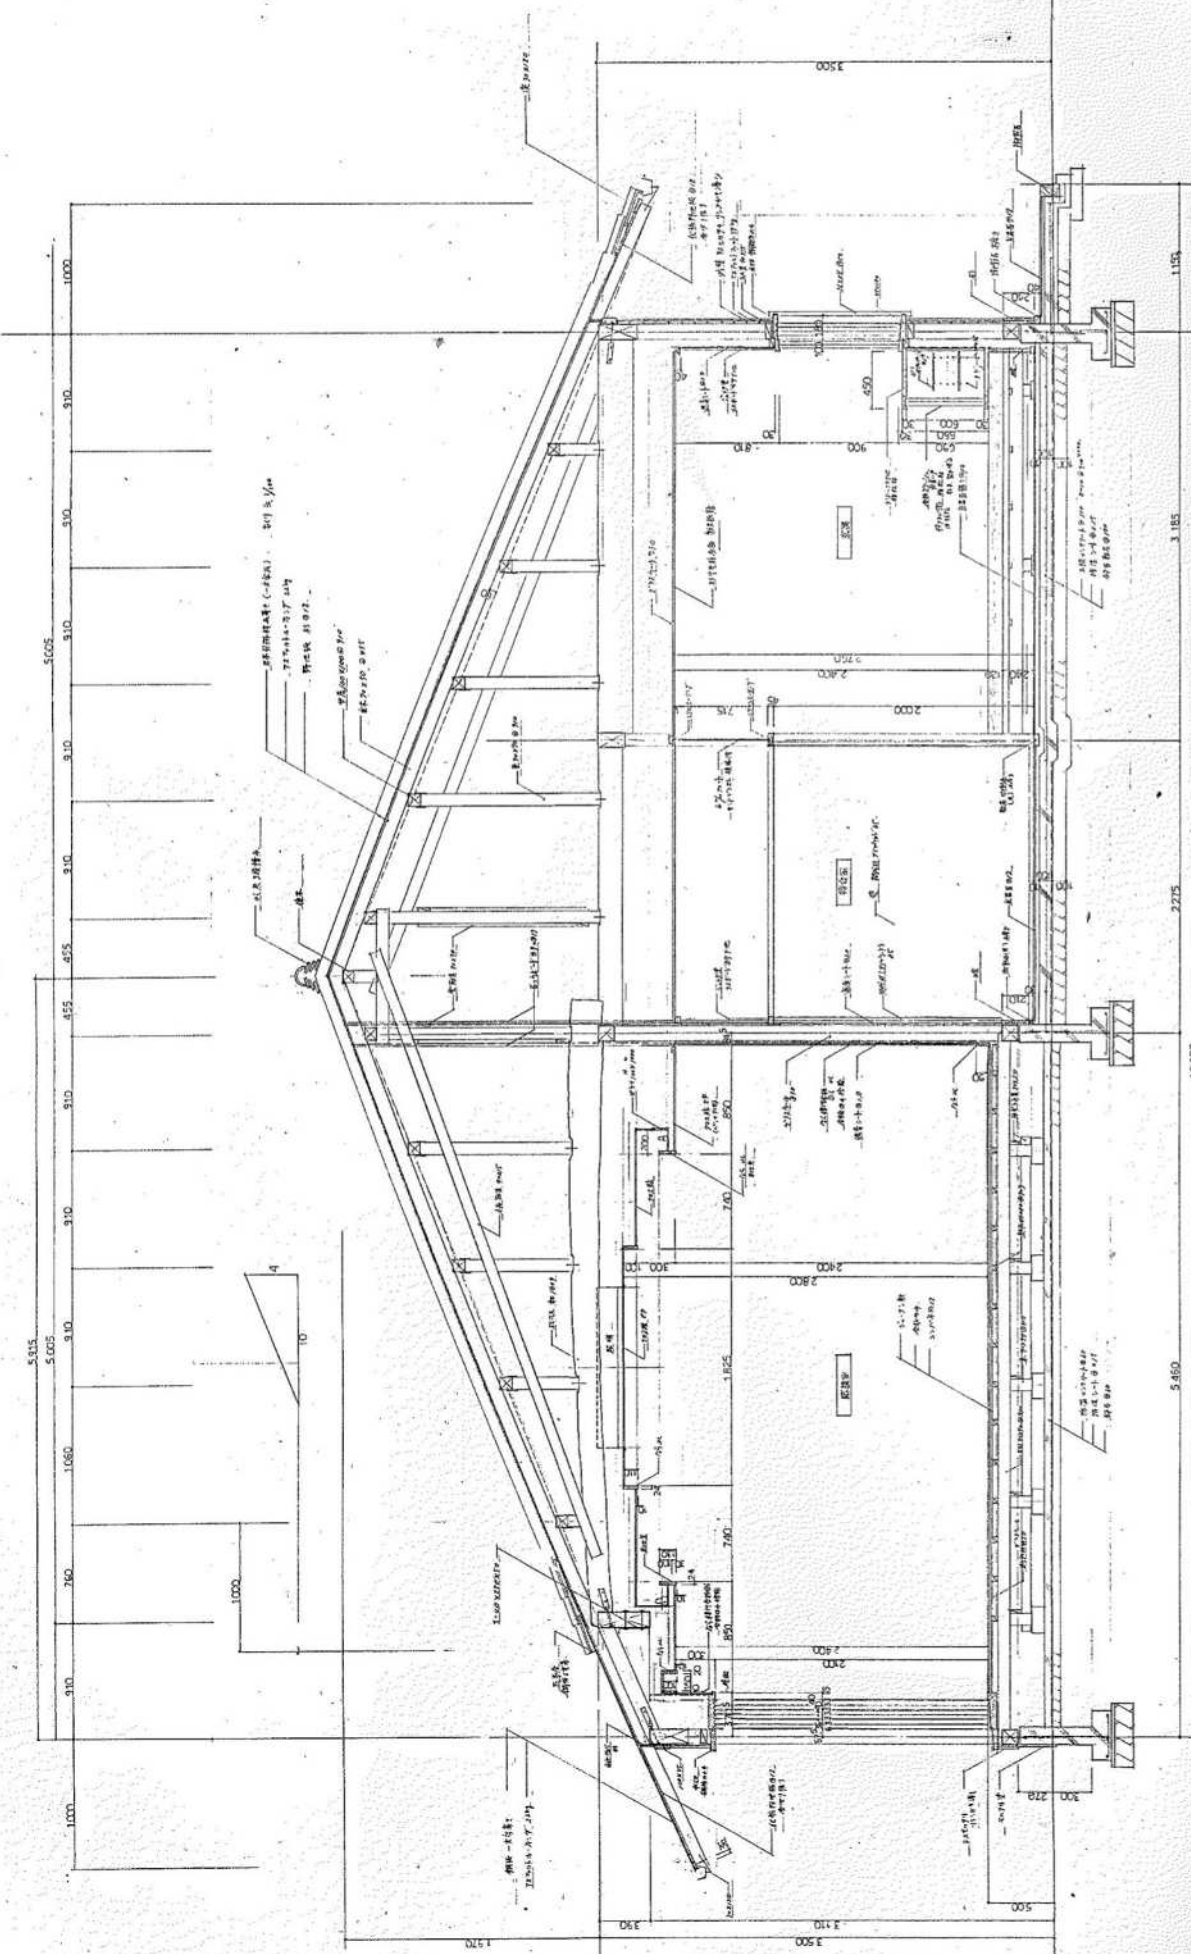

-------	-------

縮尺不明

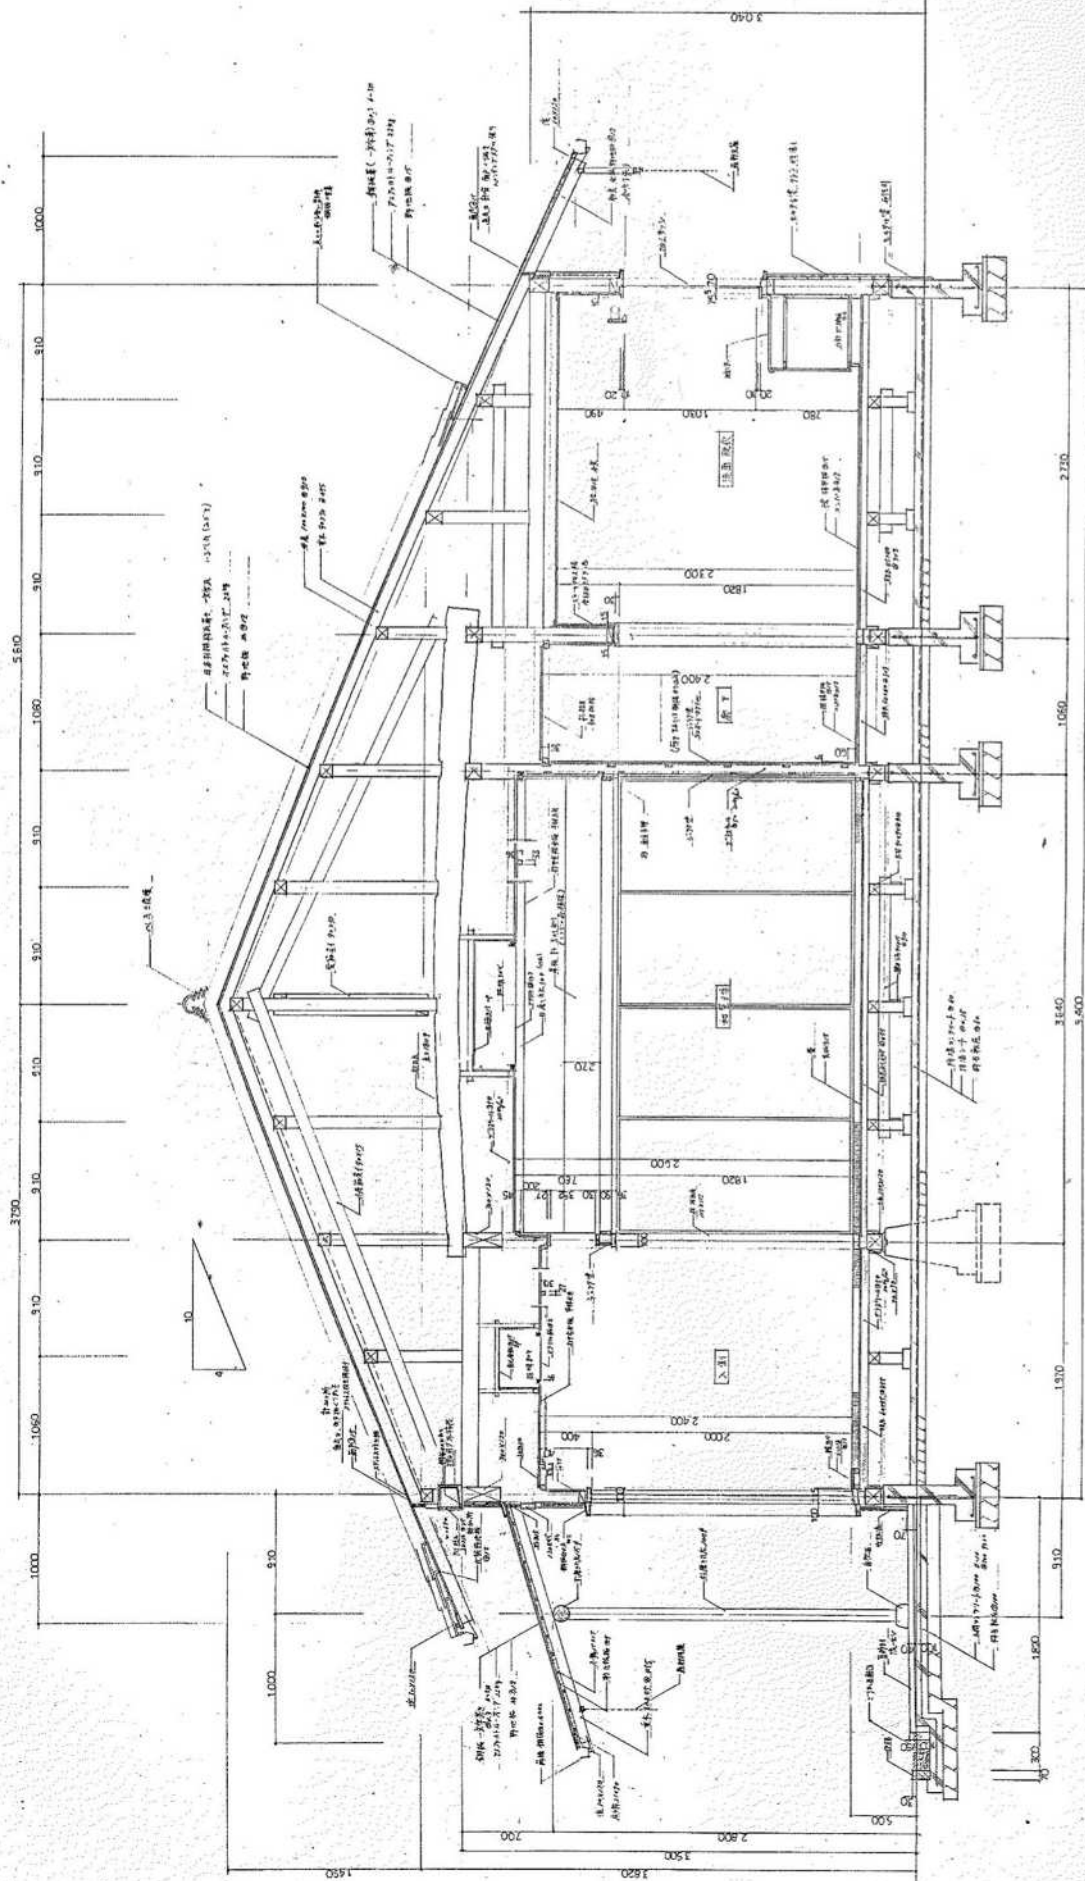


圖 2 縮尺不明

縮尺不明


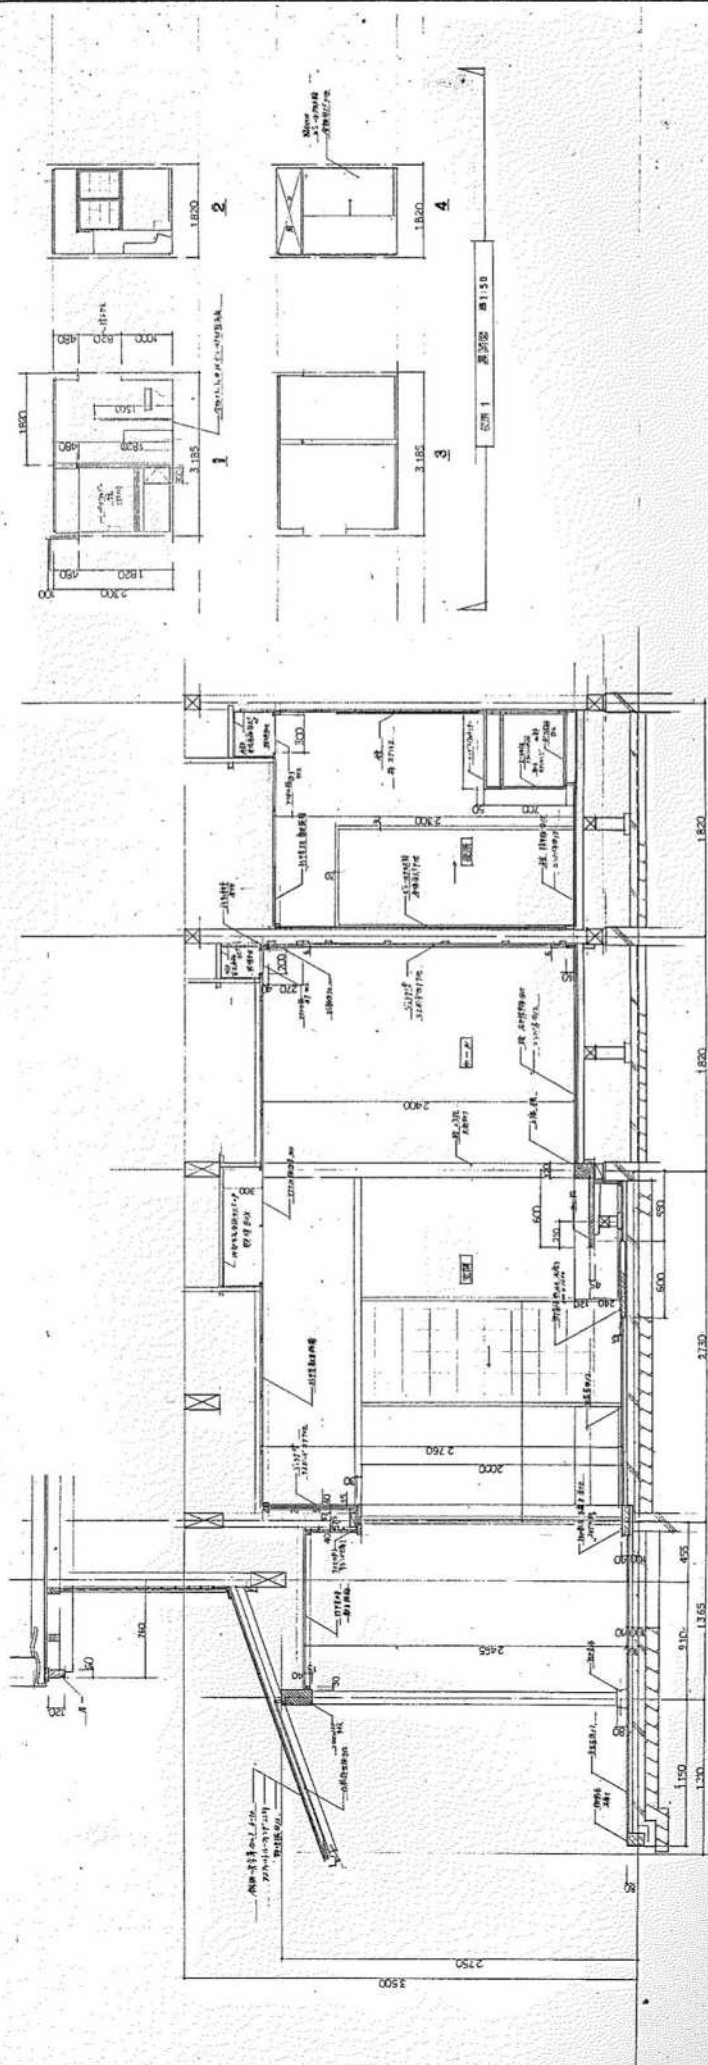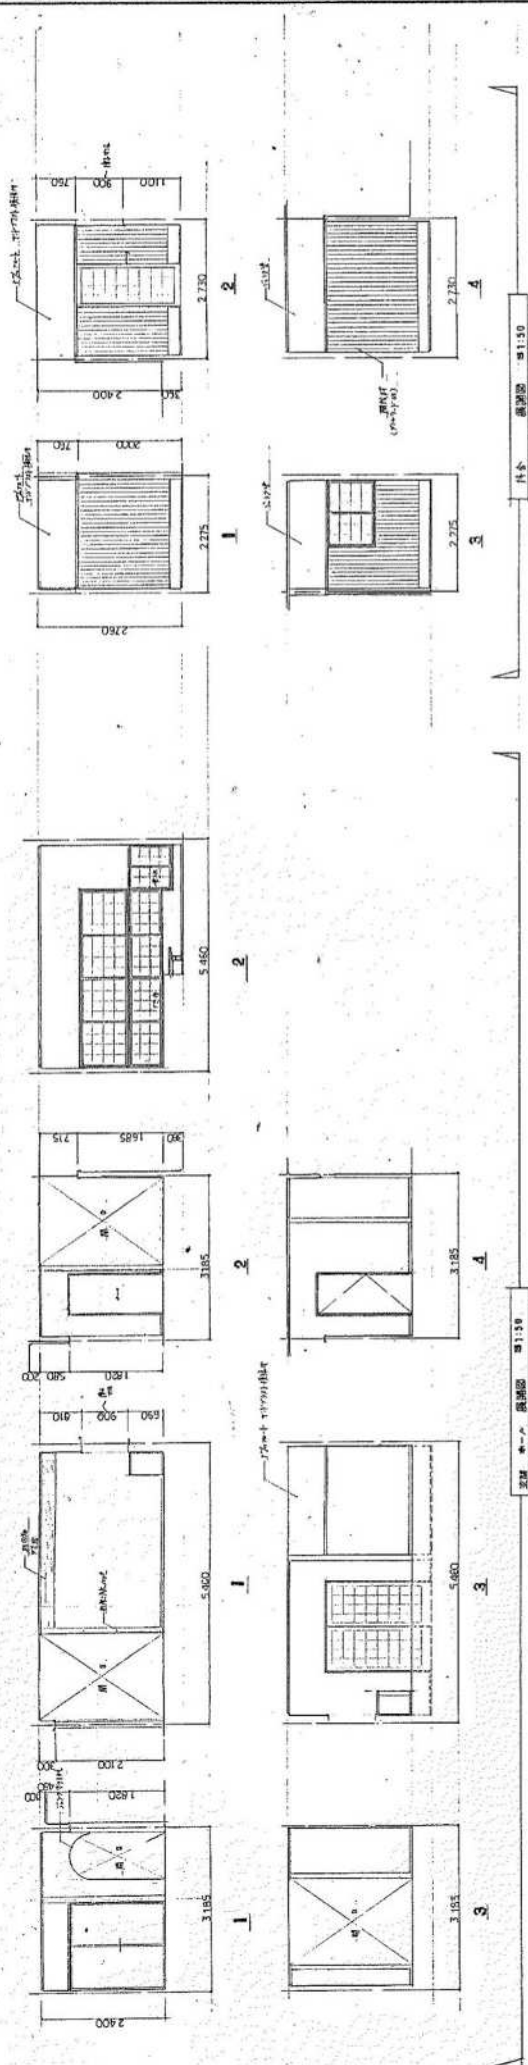

縮尺不明




縮尺不明


縮尺不明 詳細図 縮尺不明



昭和62年度 三級公費 建築工事設計費

18 詳細図

針谷建築事務所

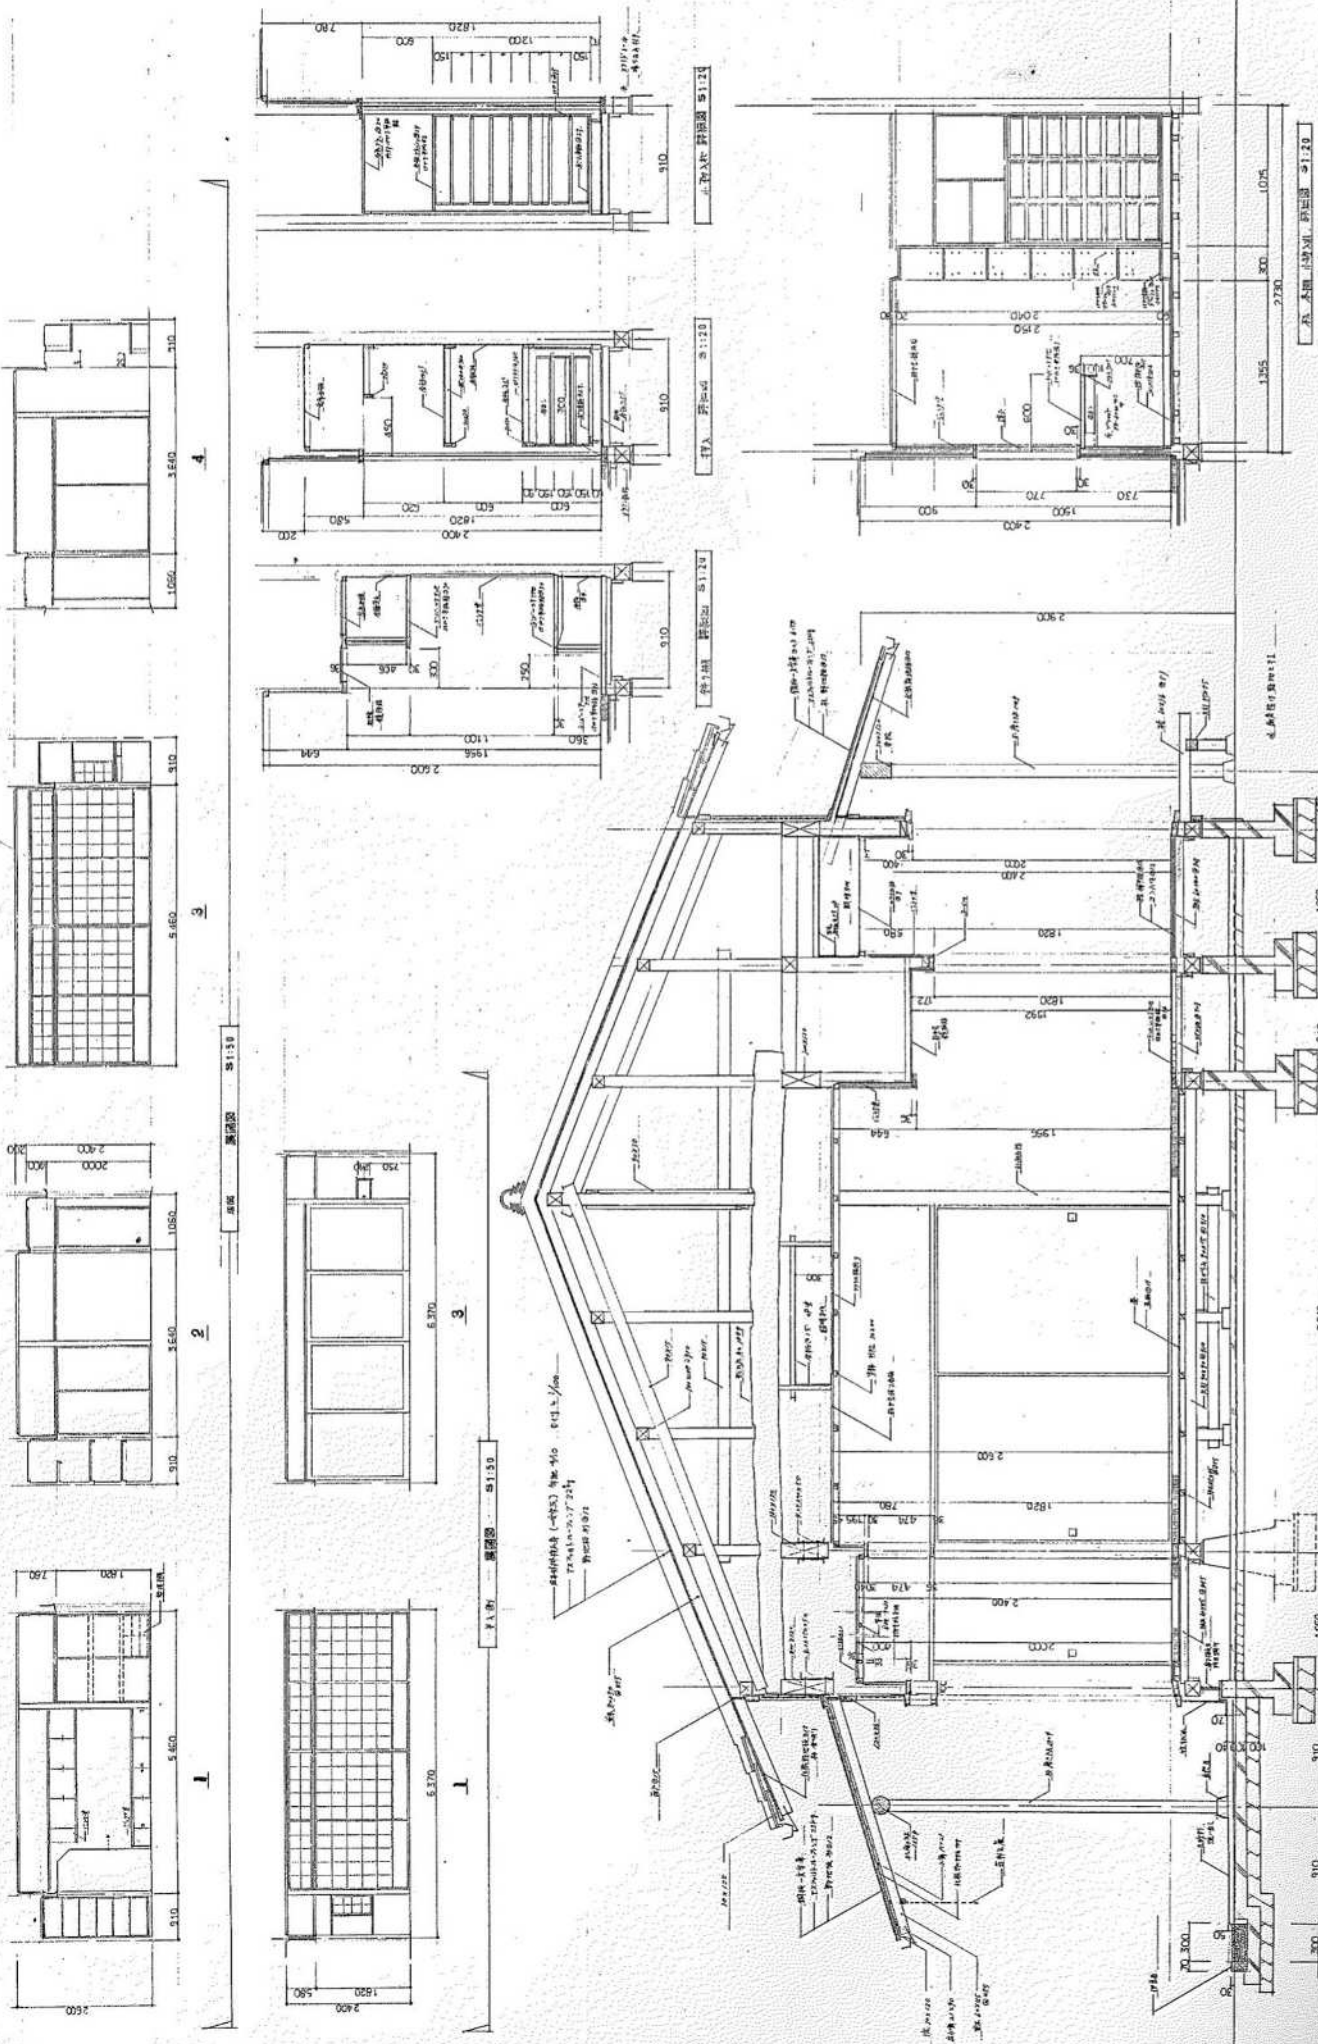

縮尺不明

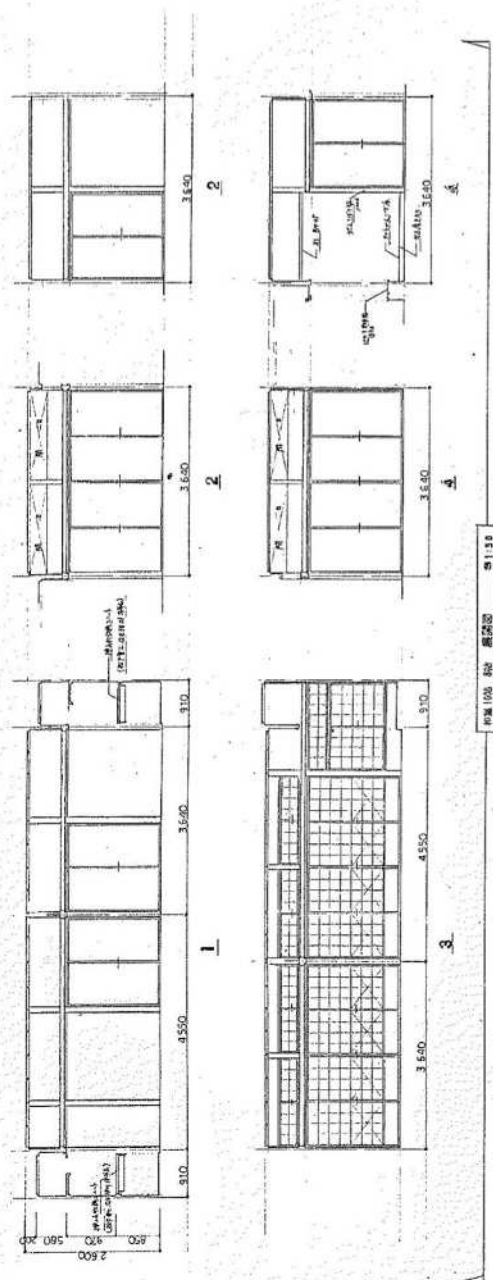


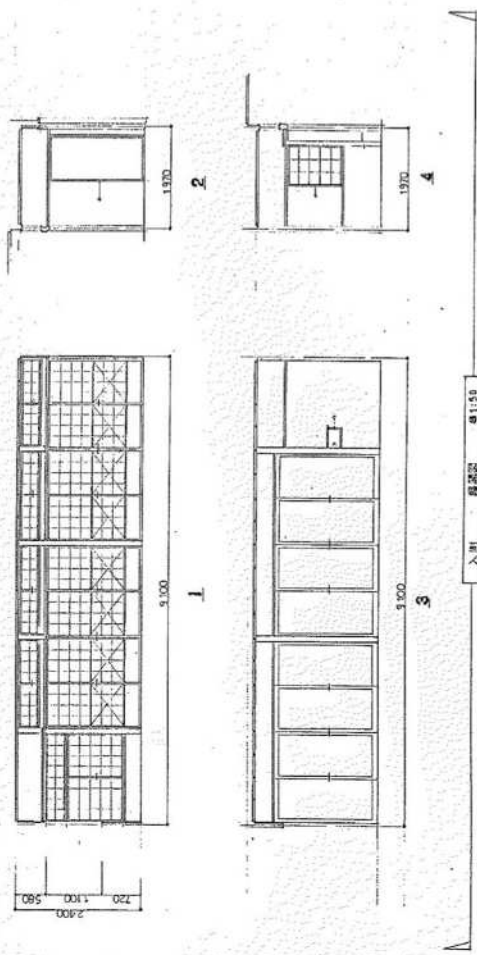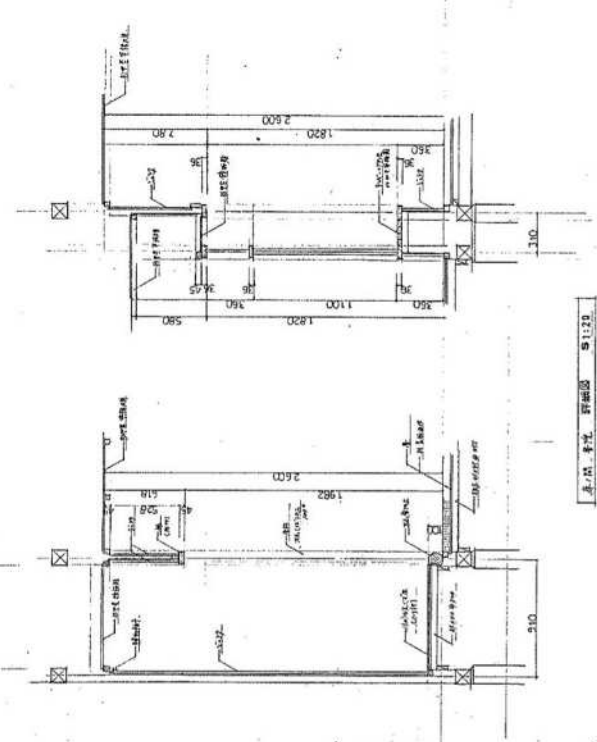
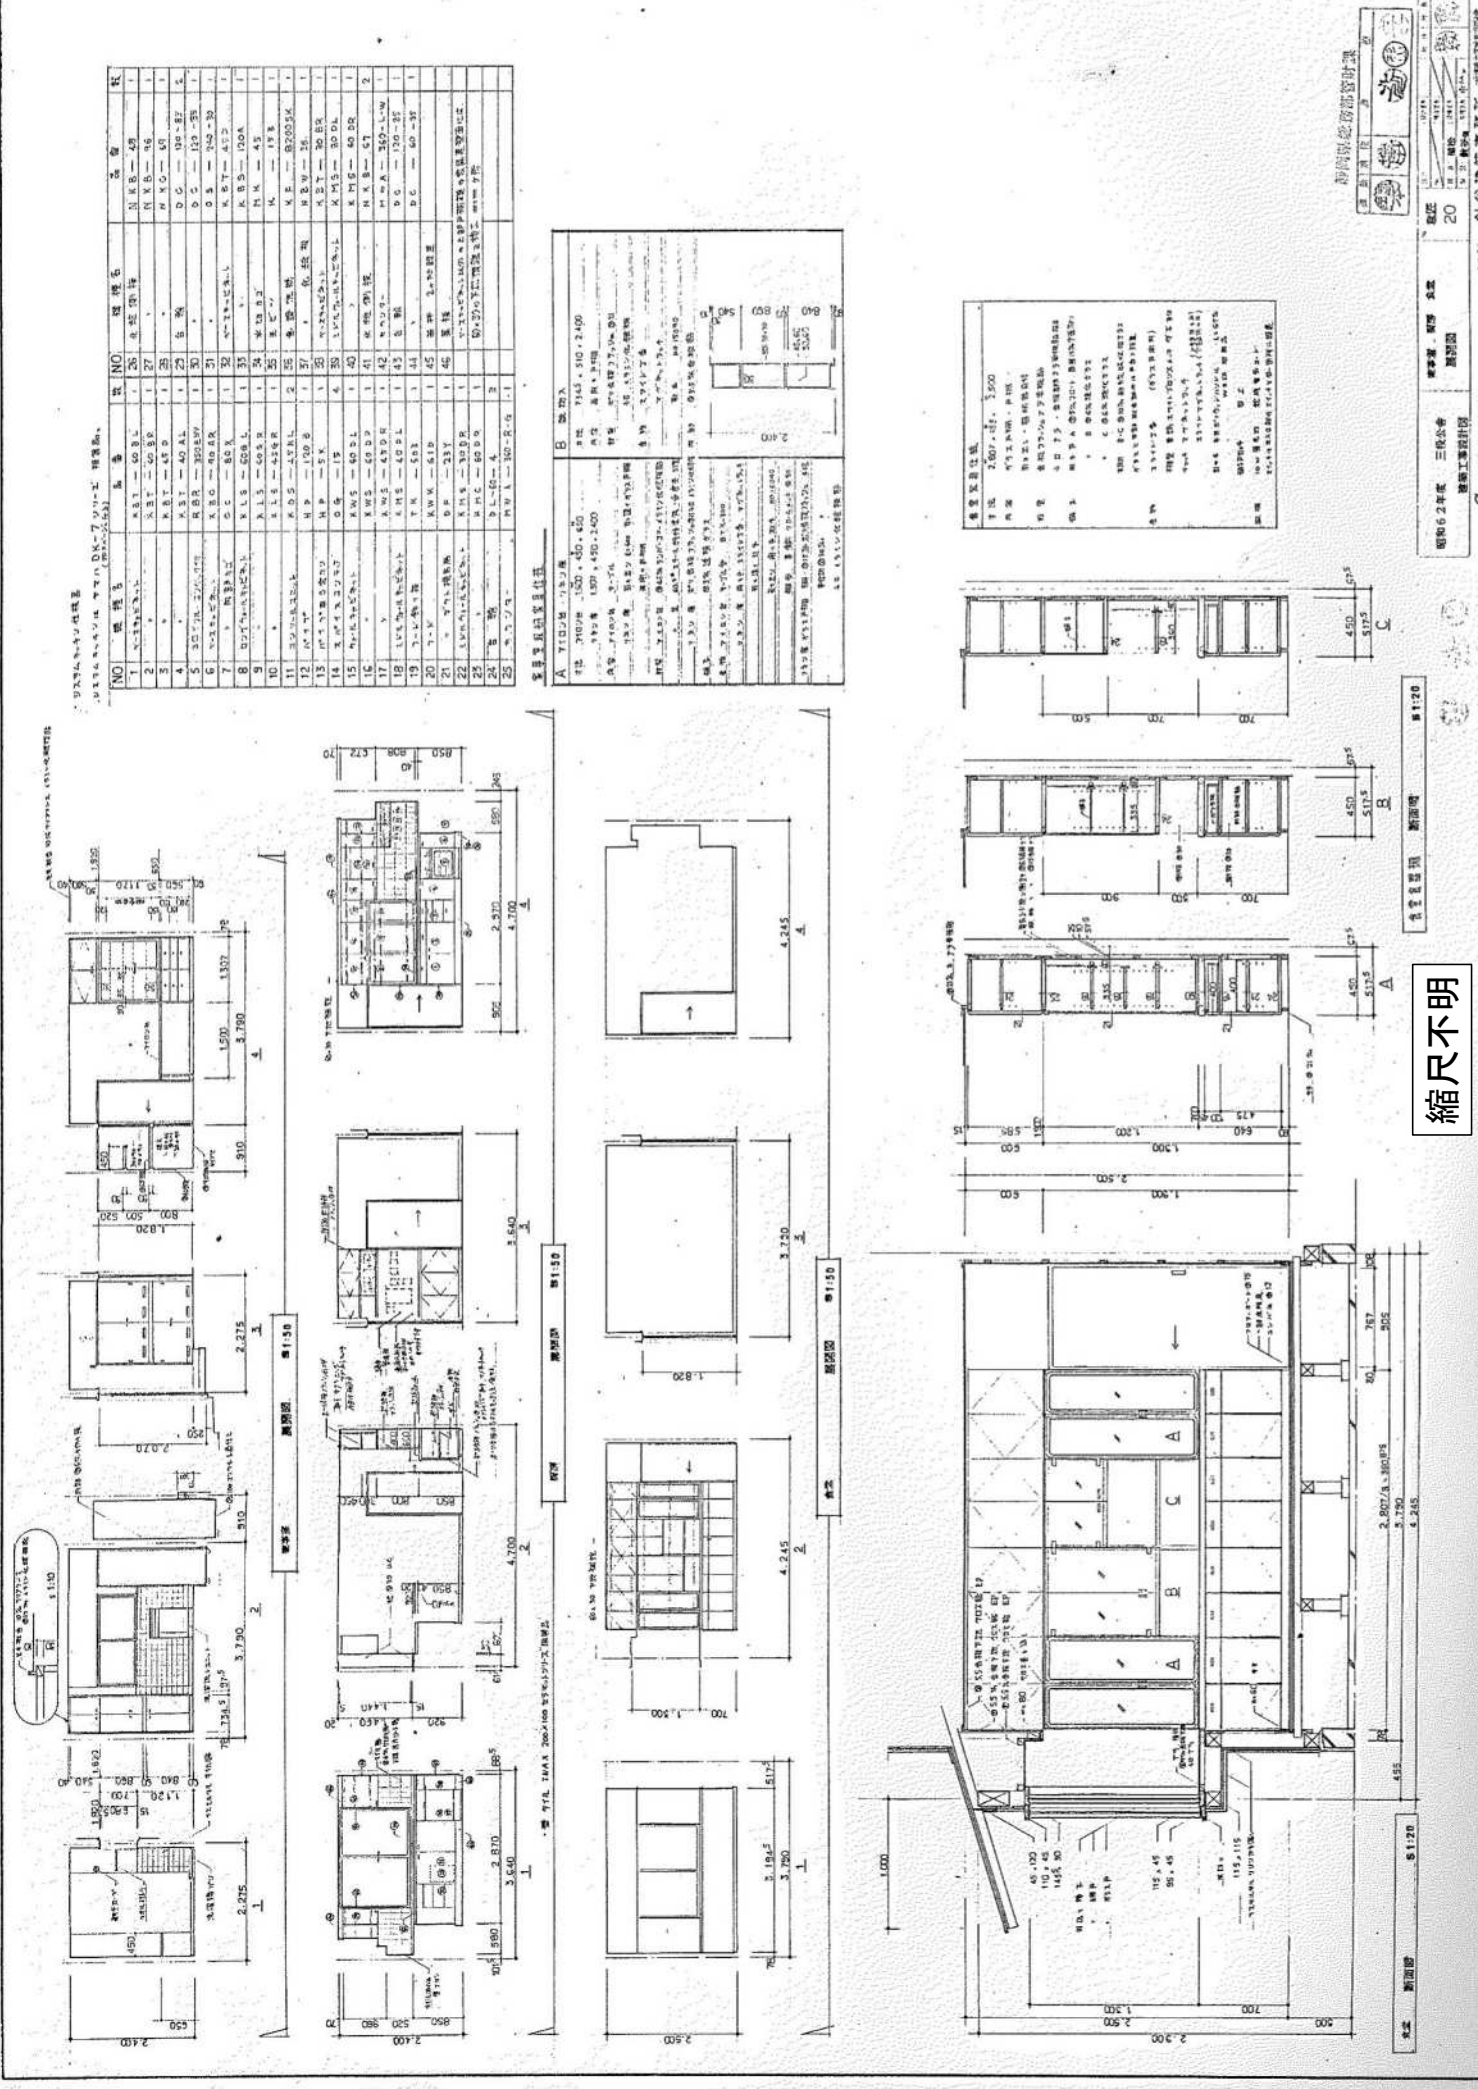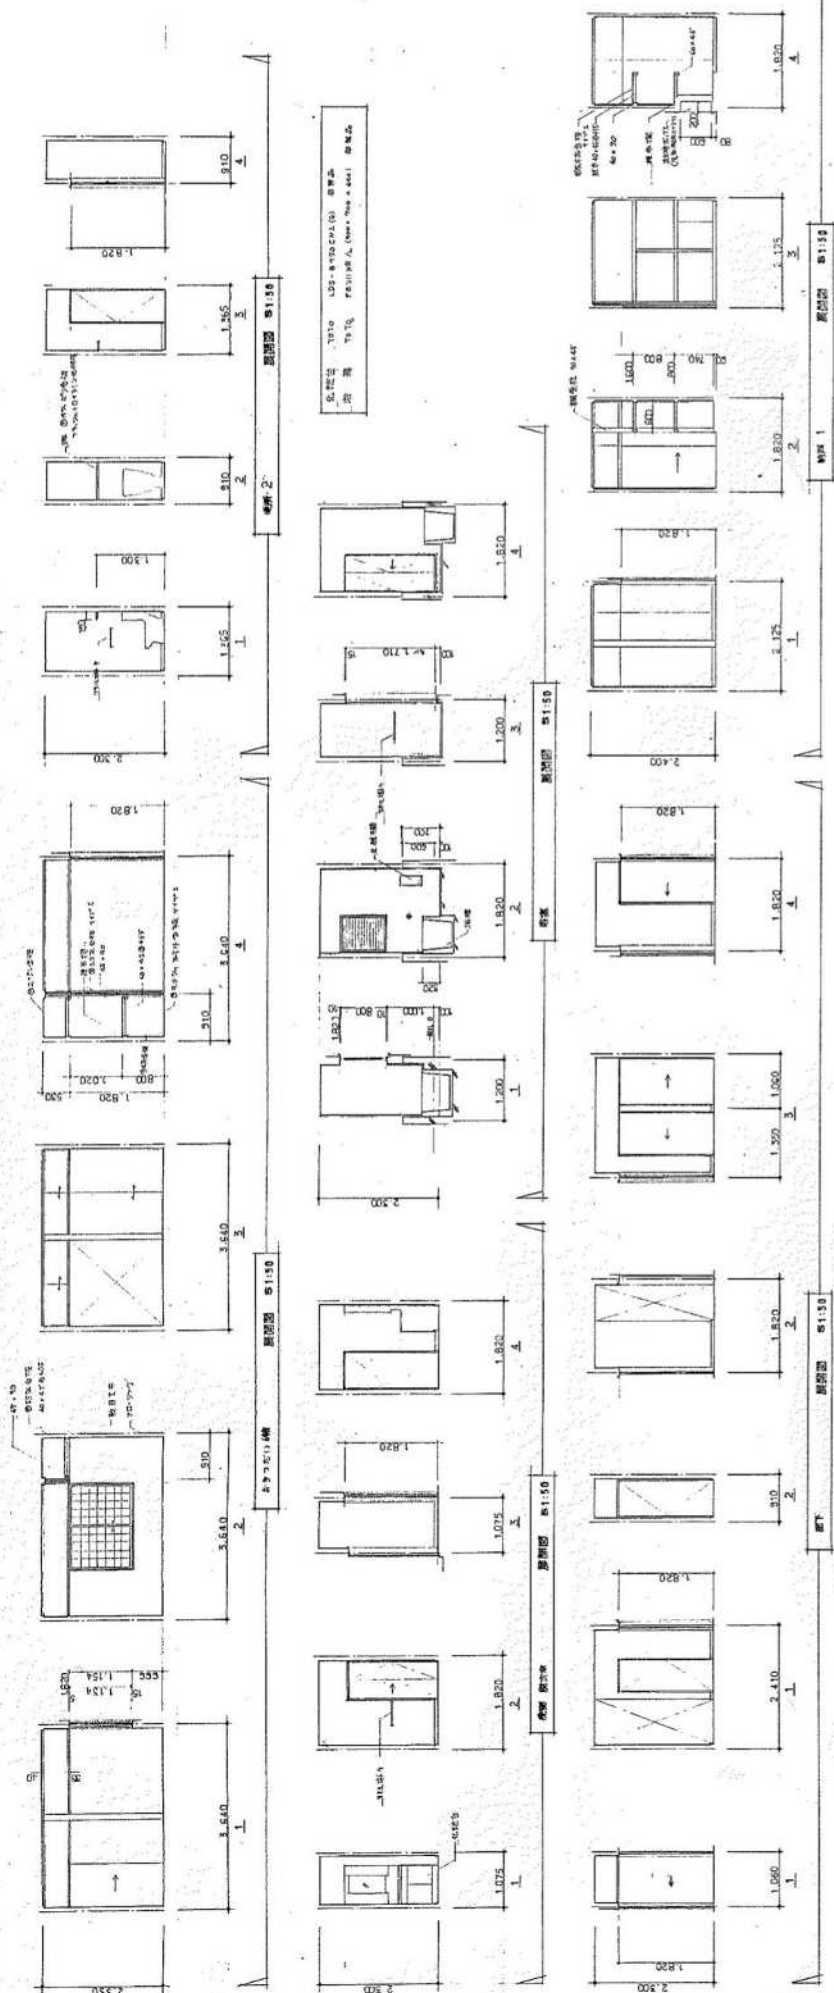


縮尺不明


昭和62年度	三段公舎	8977501山崎・豊澤2層下 光澤部倉庫・倉庫・附庫1・2	21	22715	12715
建設工事費計			21	22715	12715

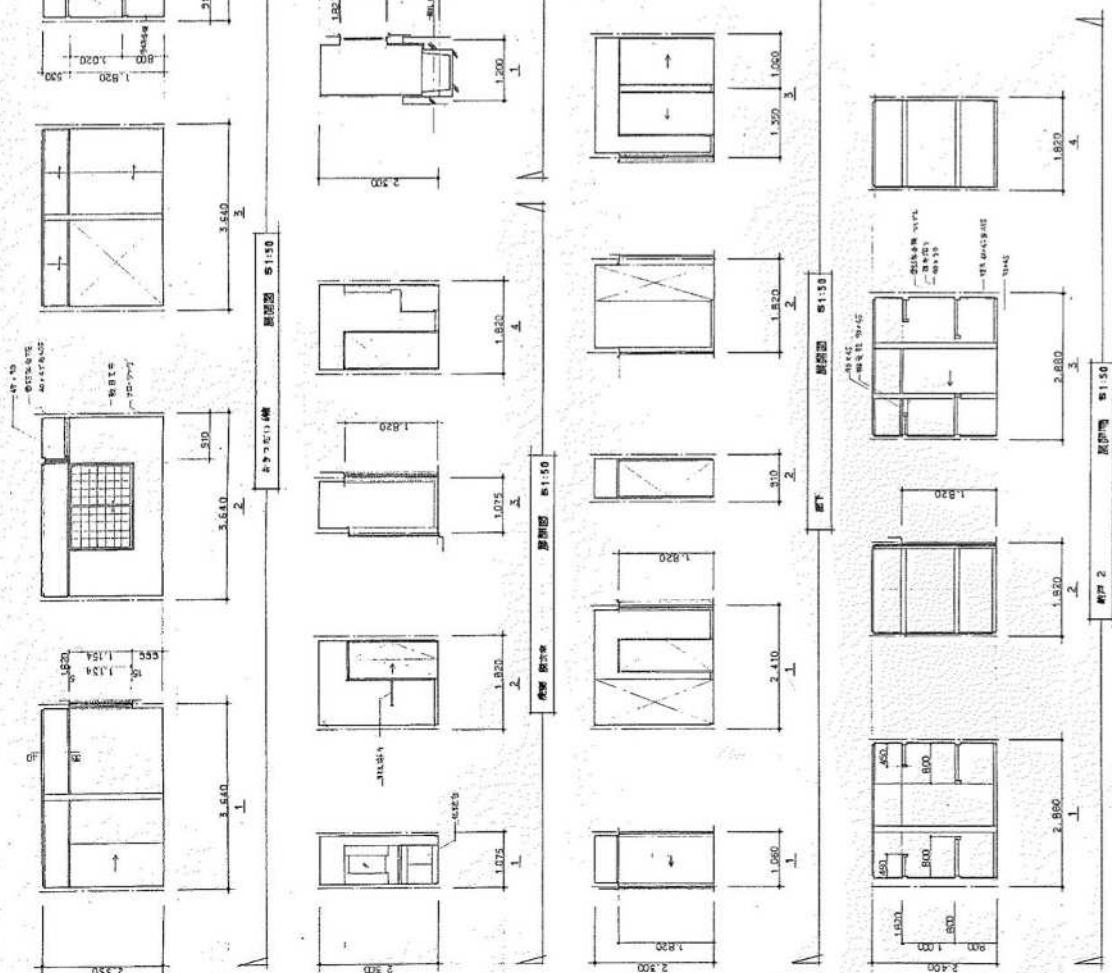



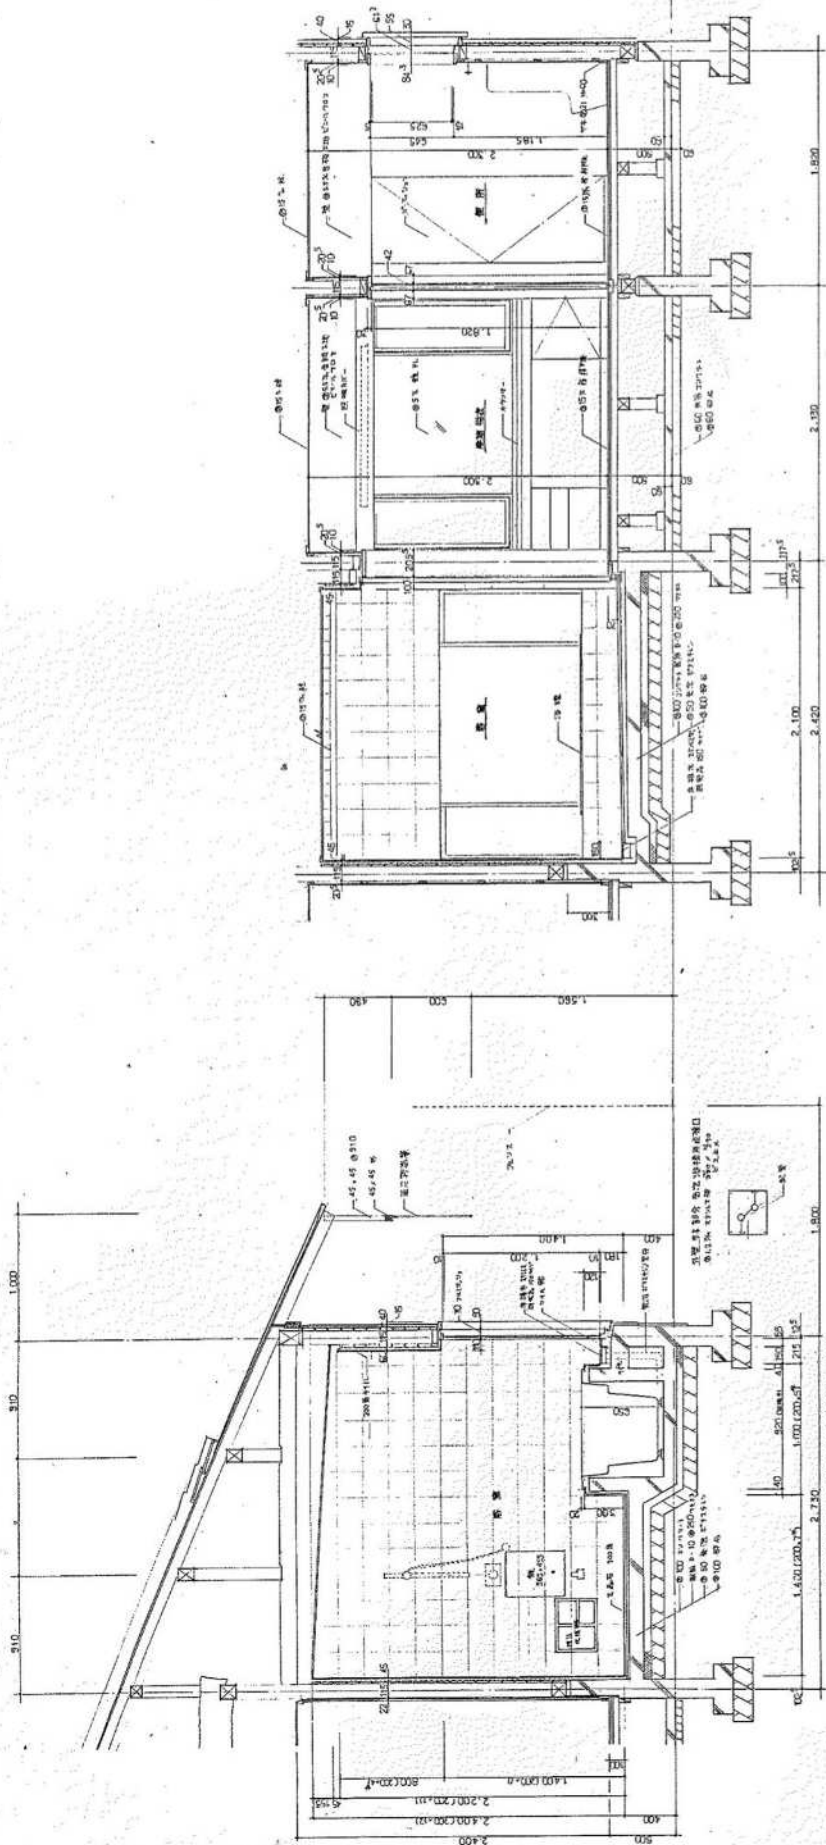



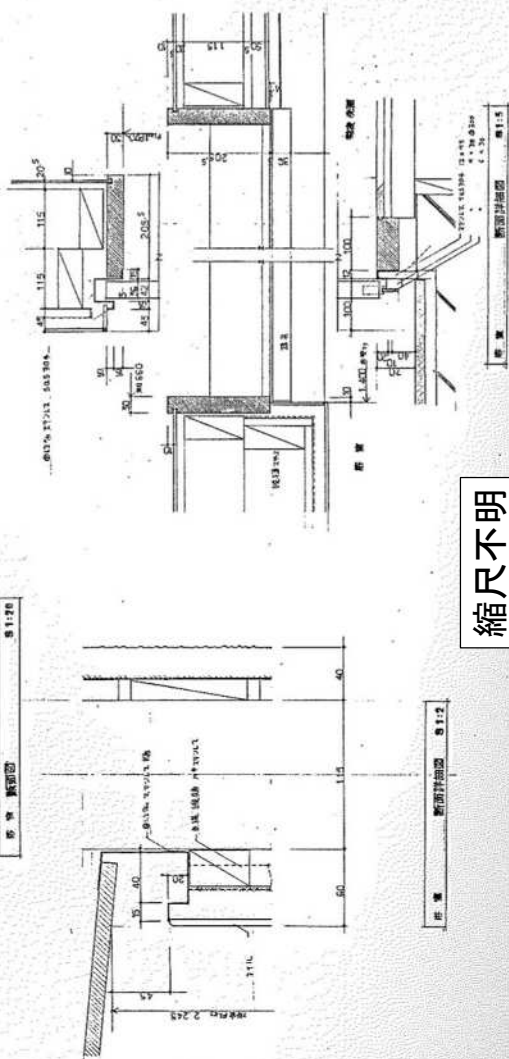

新面詳細圖 91:2



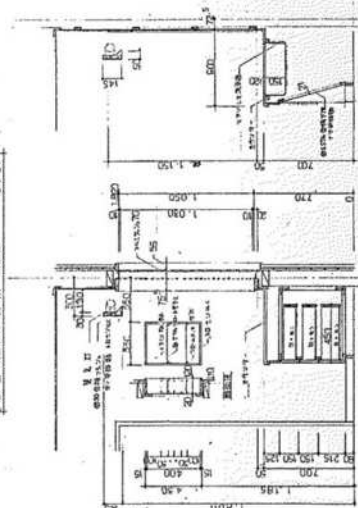


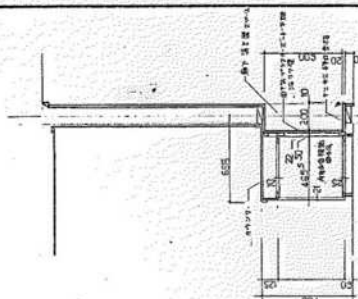
縮尺不明

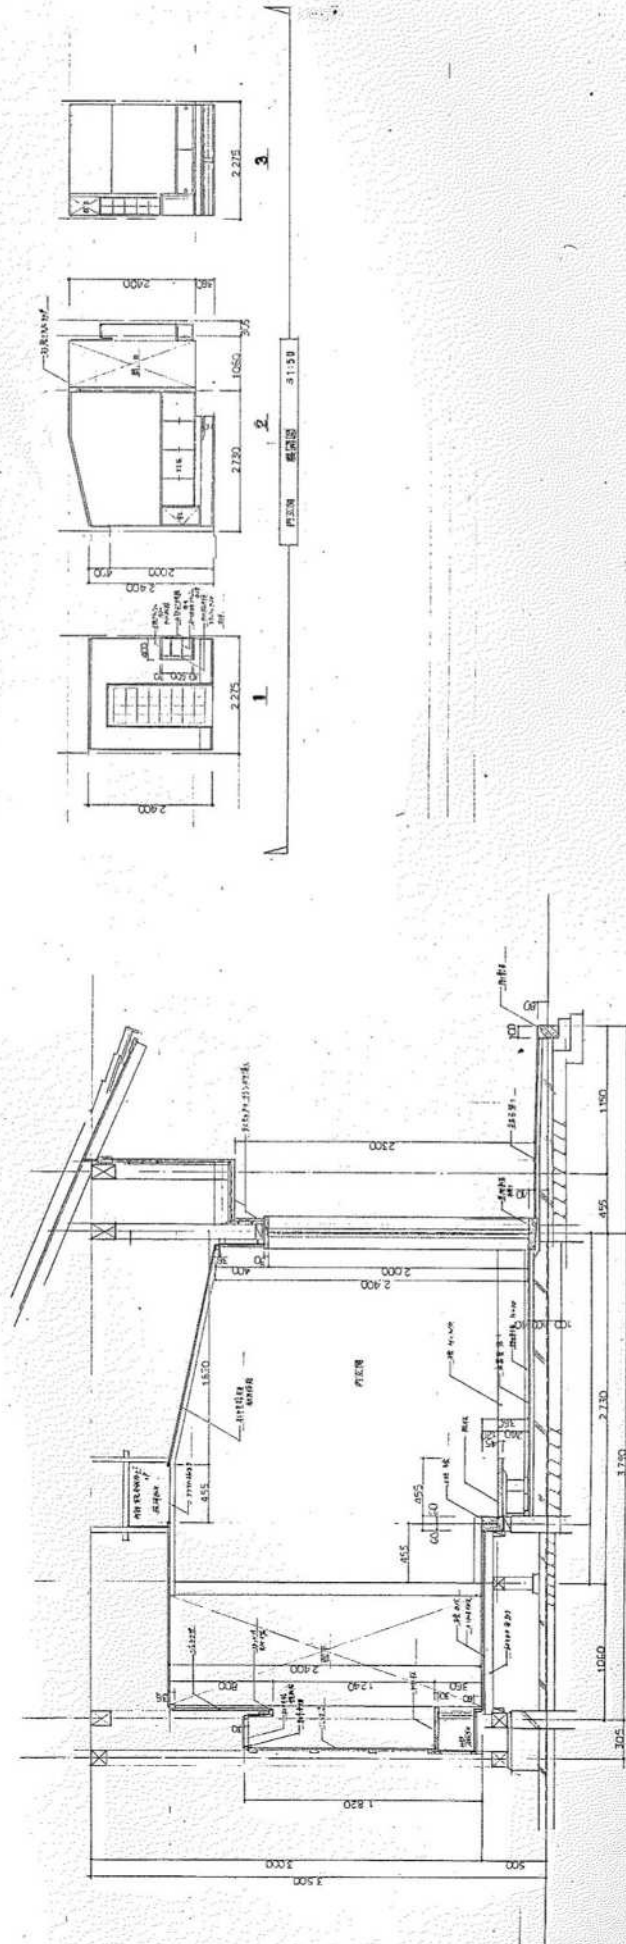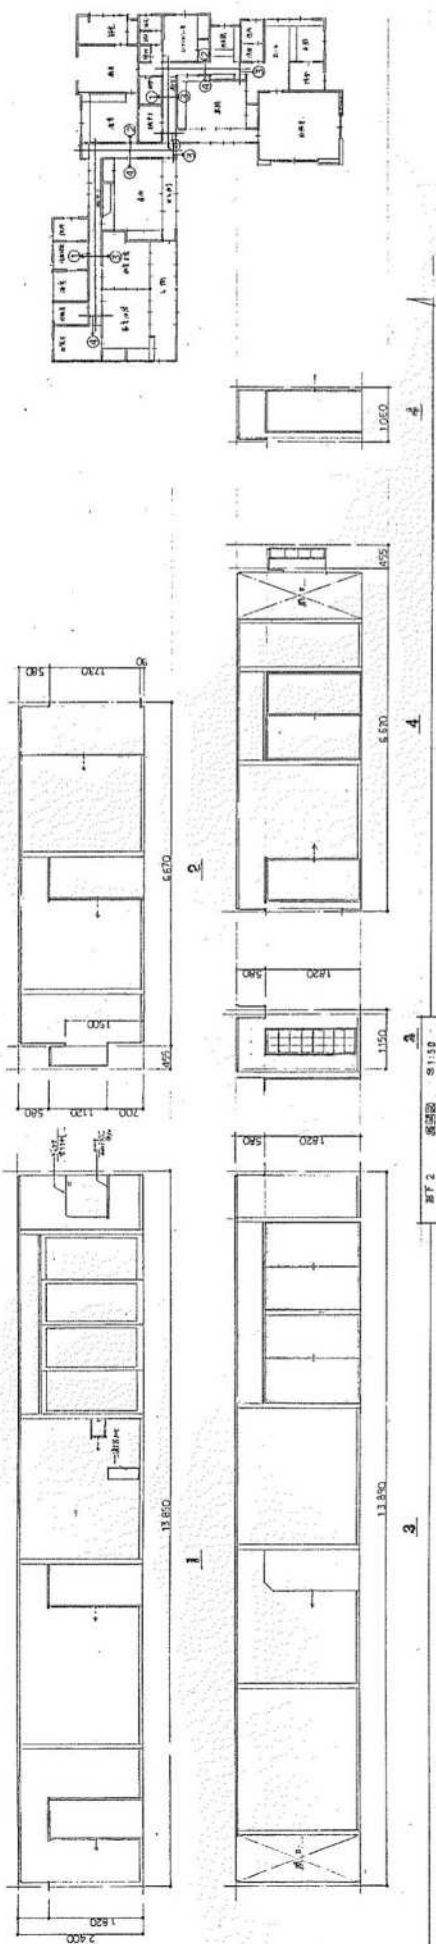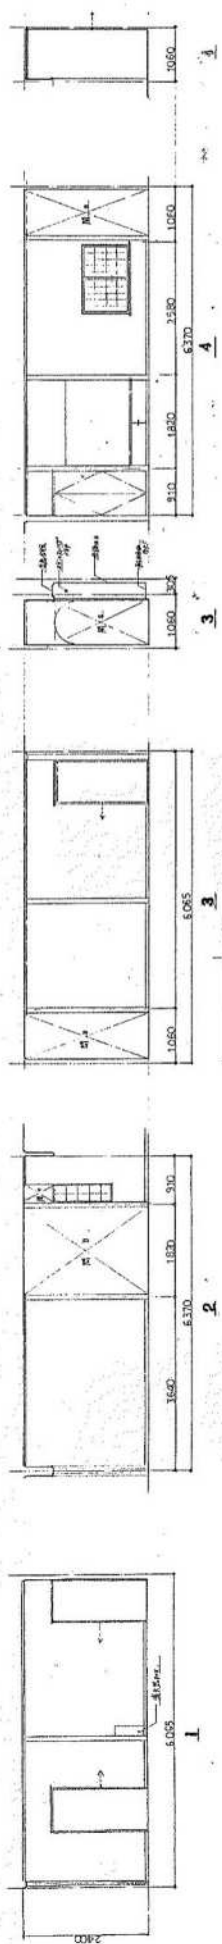

縮尺不明

075-20688-0000-2

縮尺不明

設計院 設計部 設計課

昭和62年度 三松会 建築工事設計課

外注 設計 31

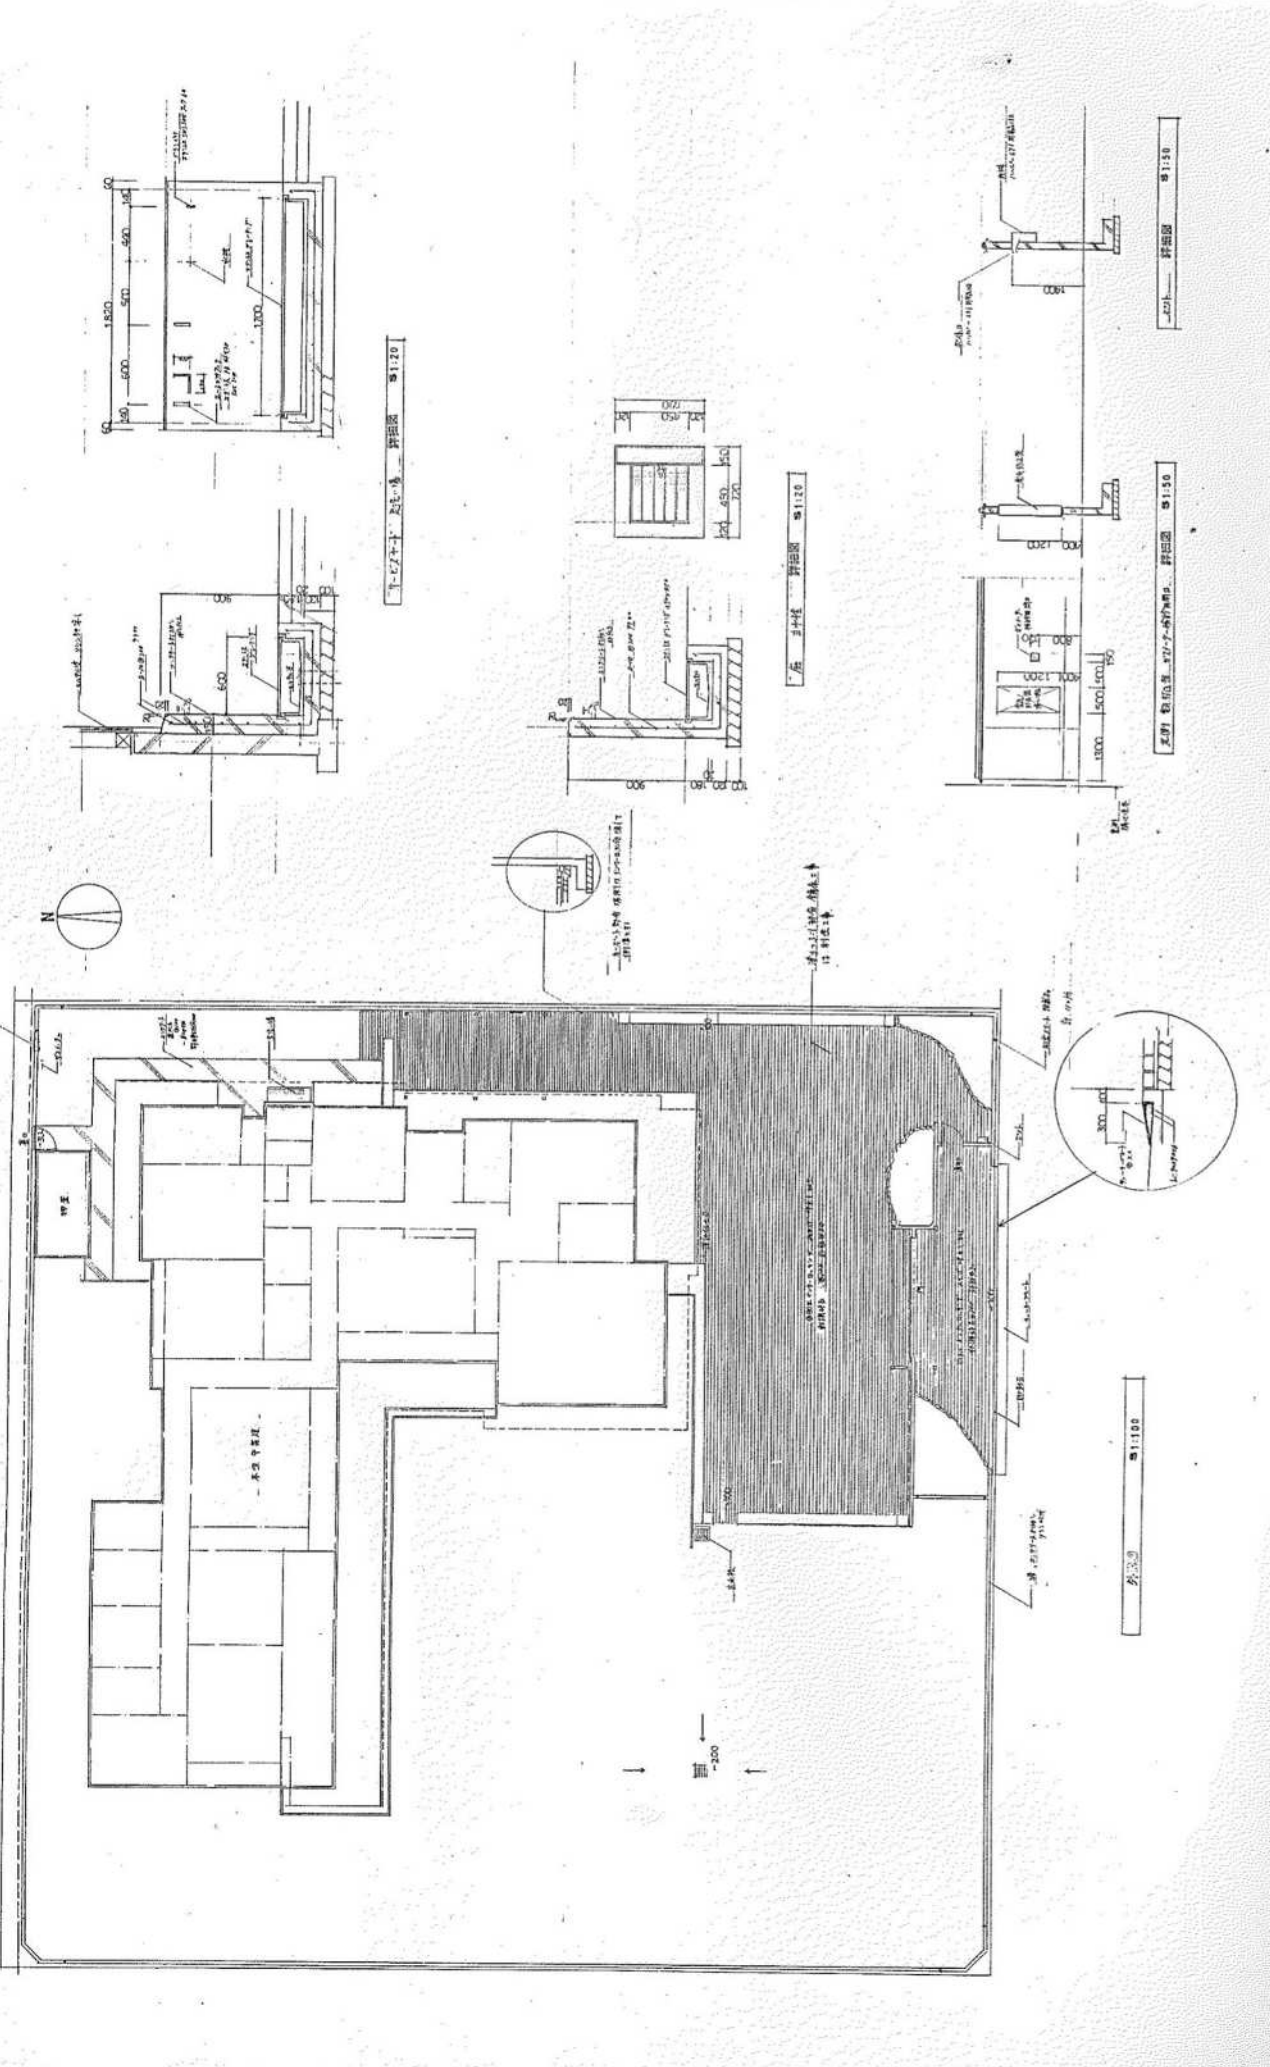
外観 縮尺 1:100

断面 縮尺 1:120

断面 縮尺 1:120

断面 縮尺 1:150


断面 縮尺 1:150

縮尺不明





昭和62年度 三校合考 外務部 2
 建築工事設計図 縮尺不明
 針谷建築事務所
 2441

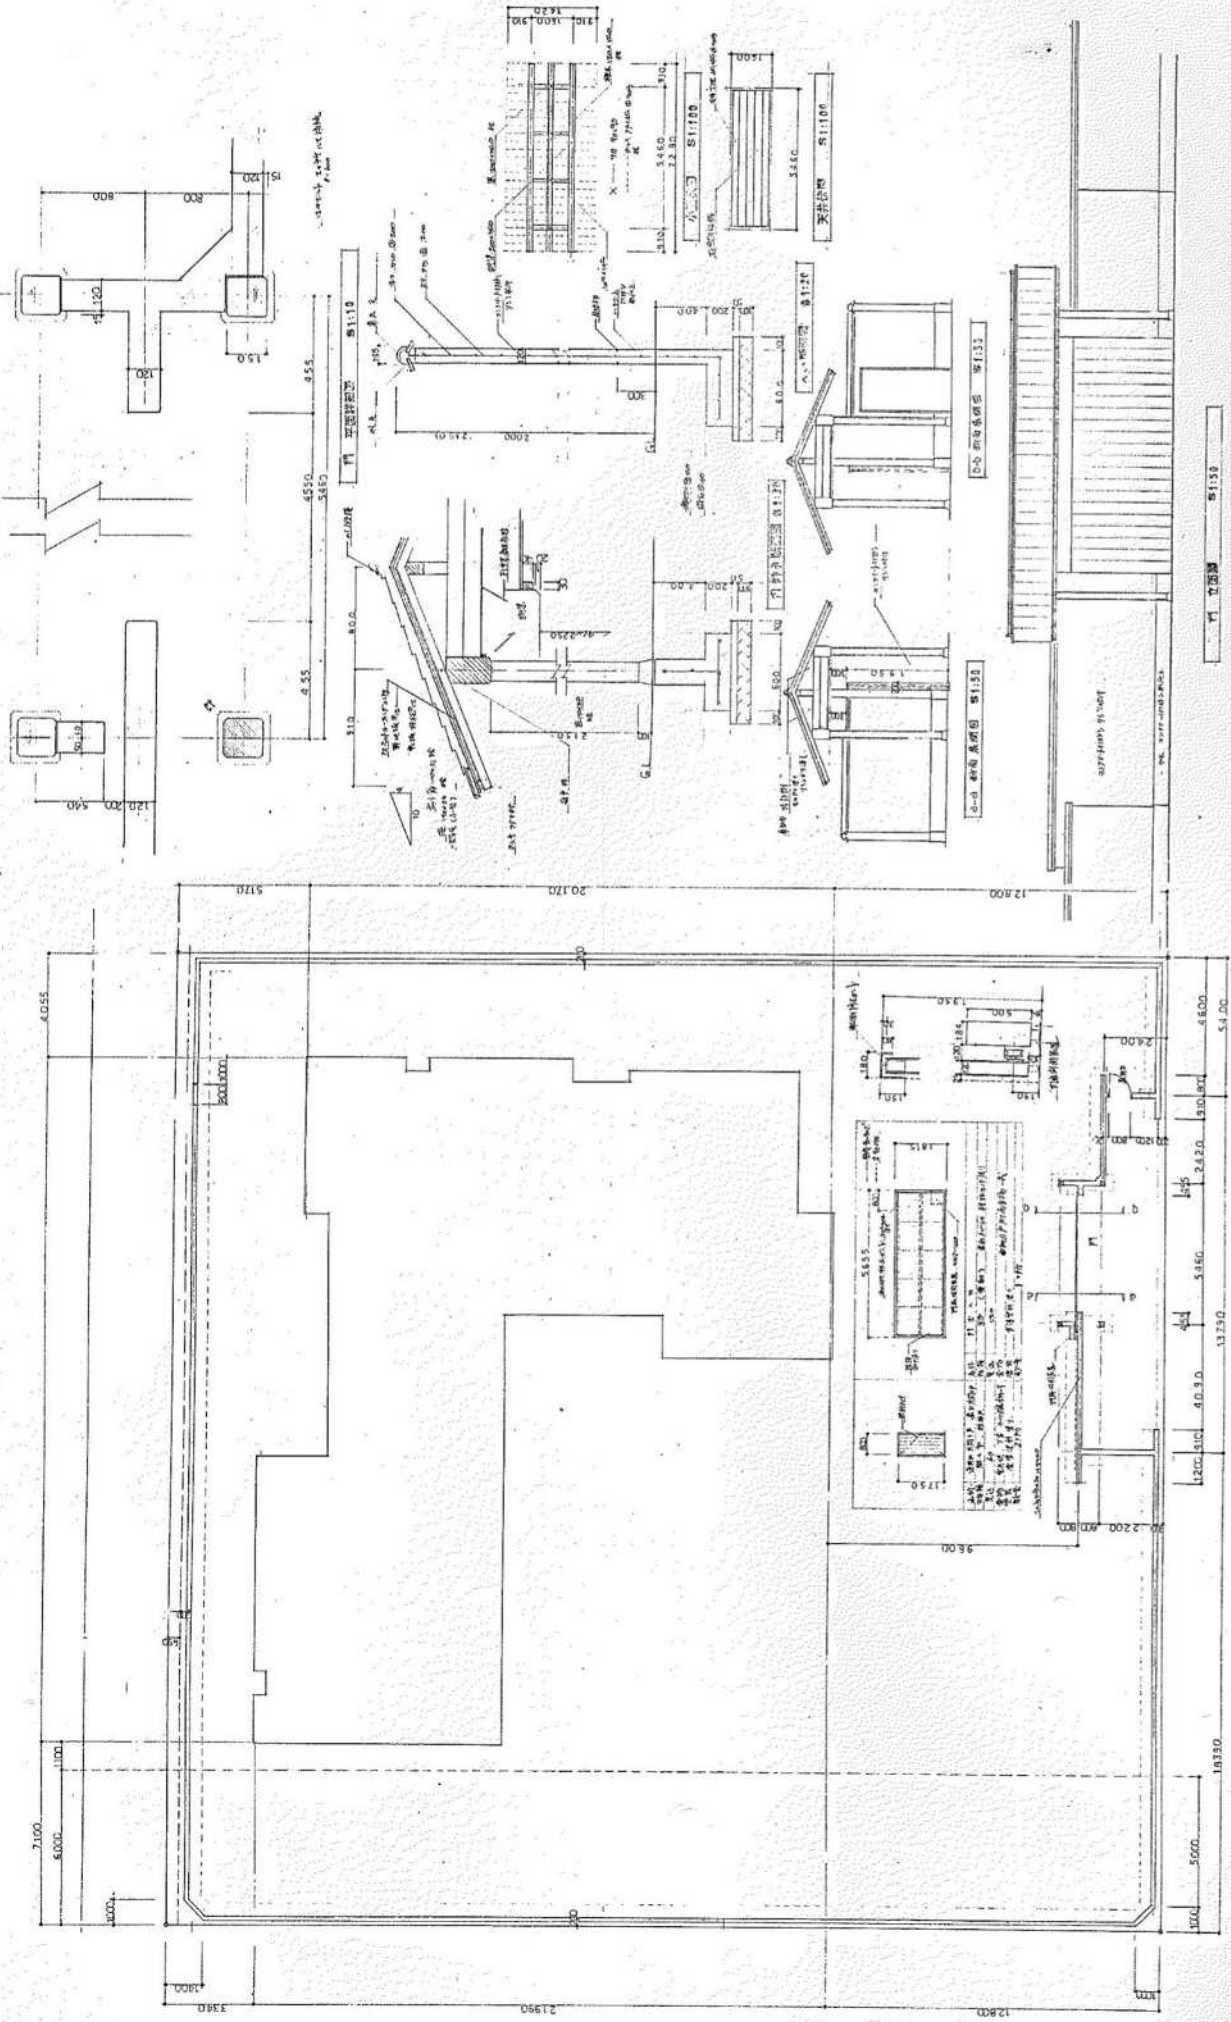

外観図 S130

断面図 S113

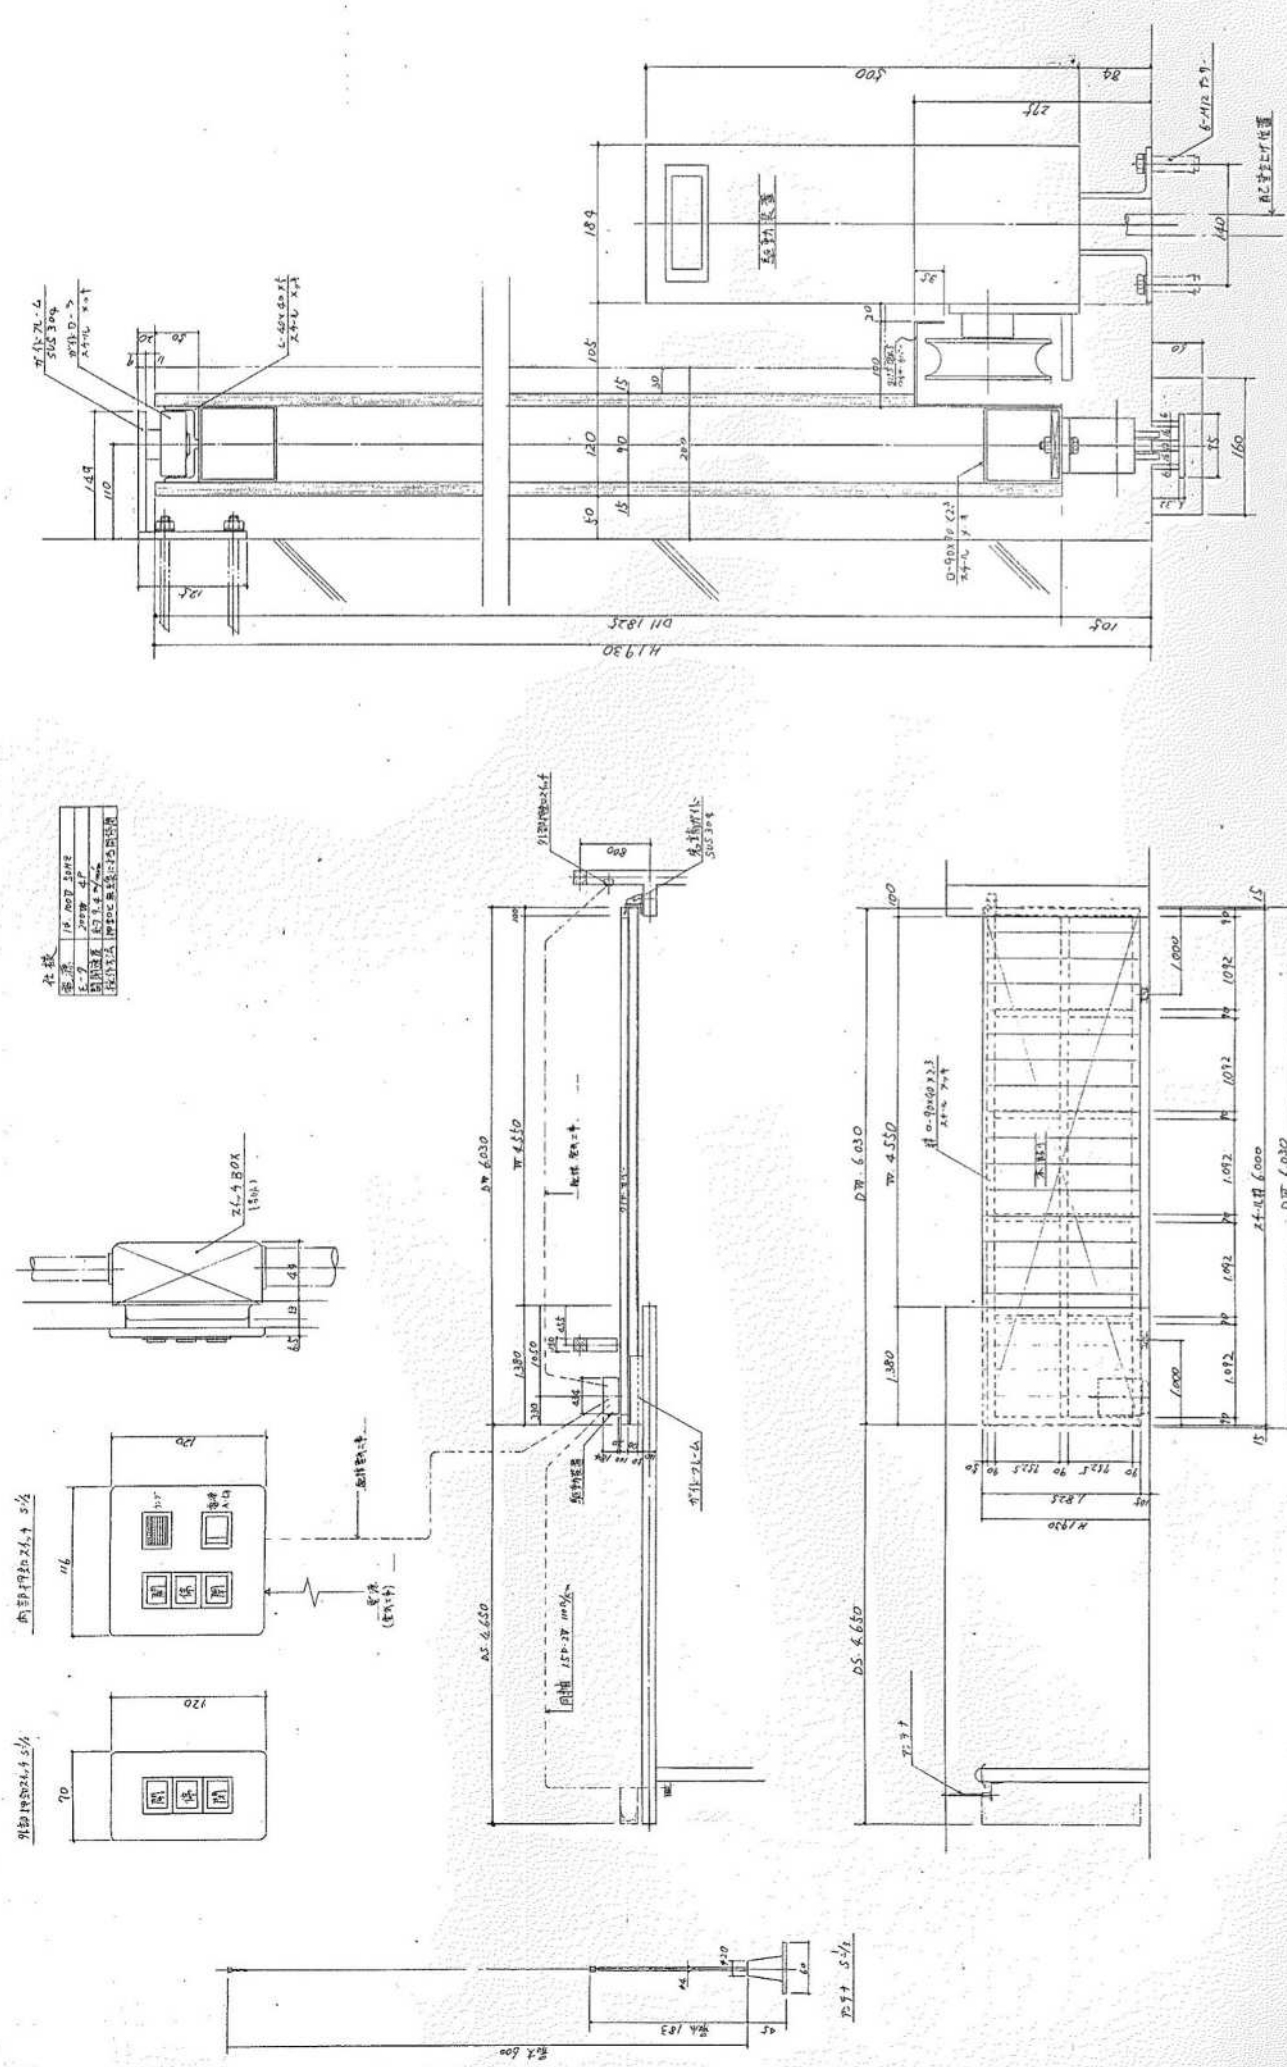

仕様





51:107

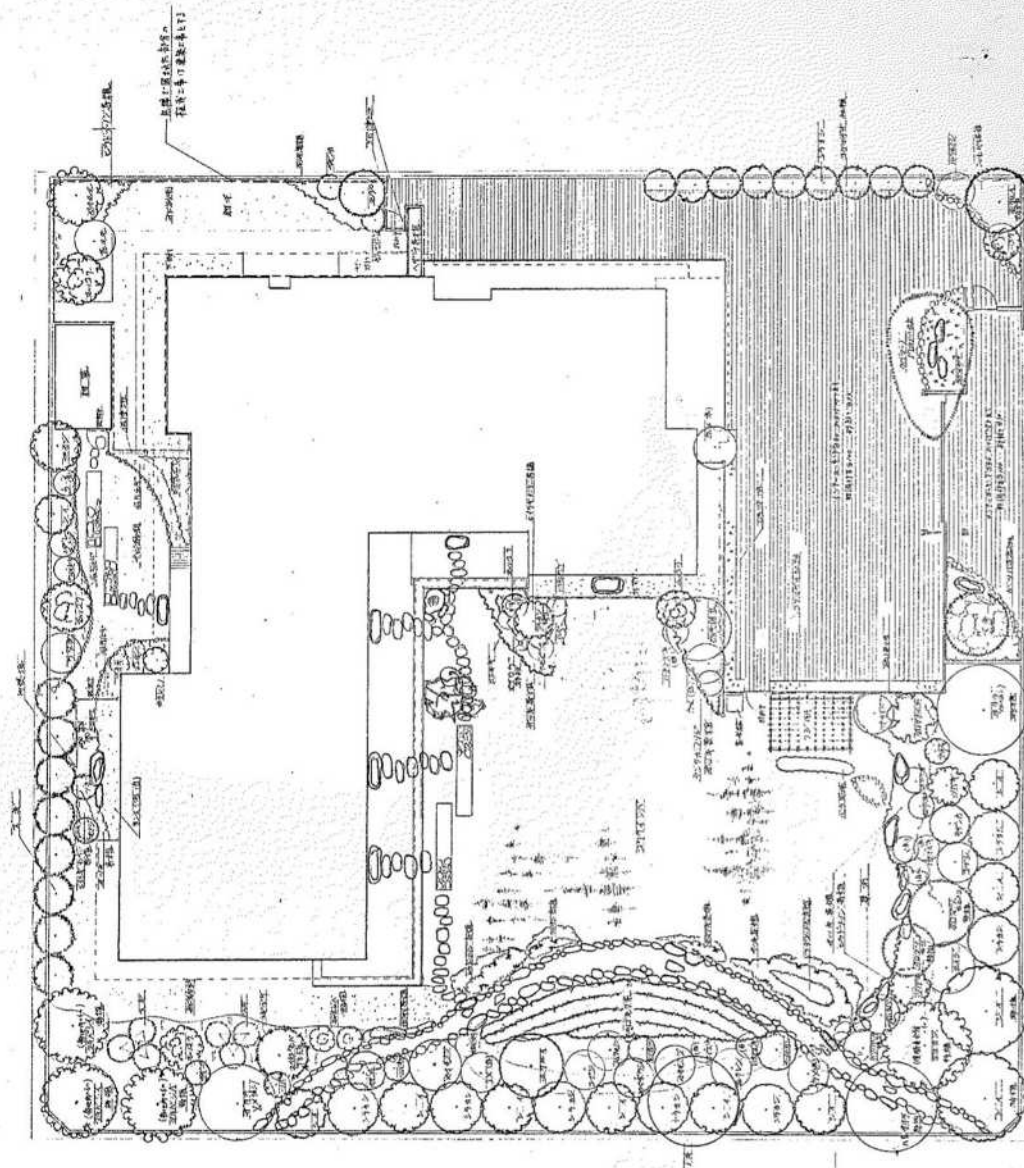

縮尺不明



[illegible]


[illegible]


[illegible][illegible]


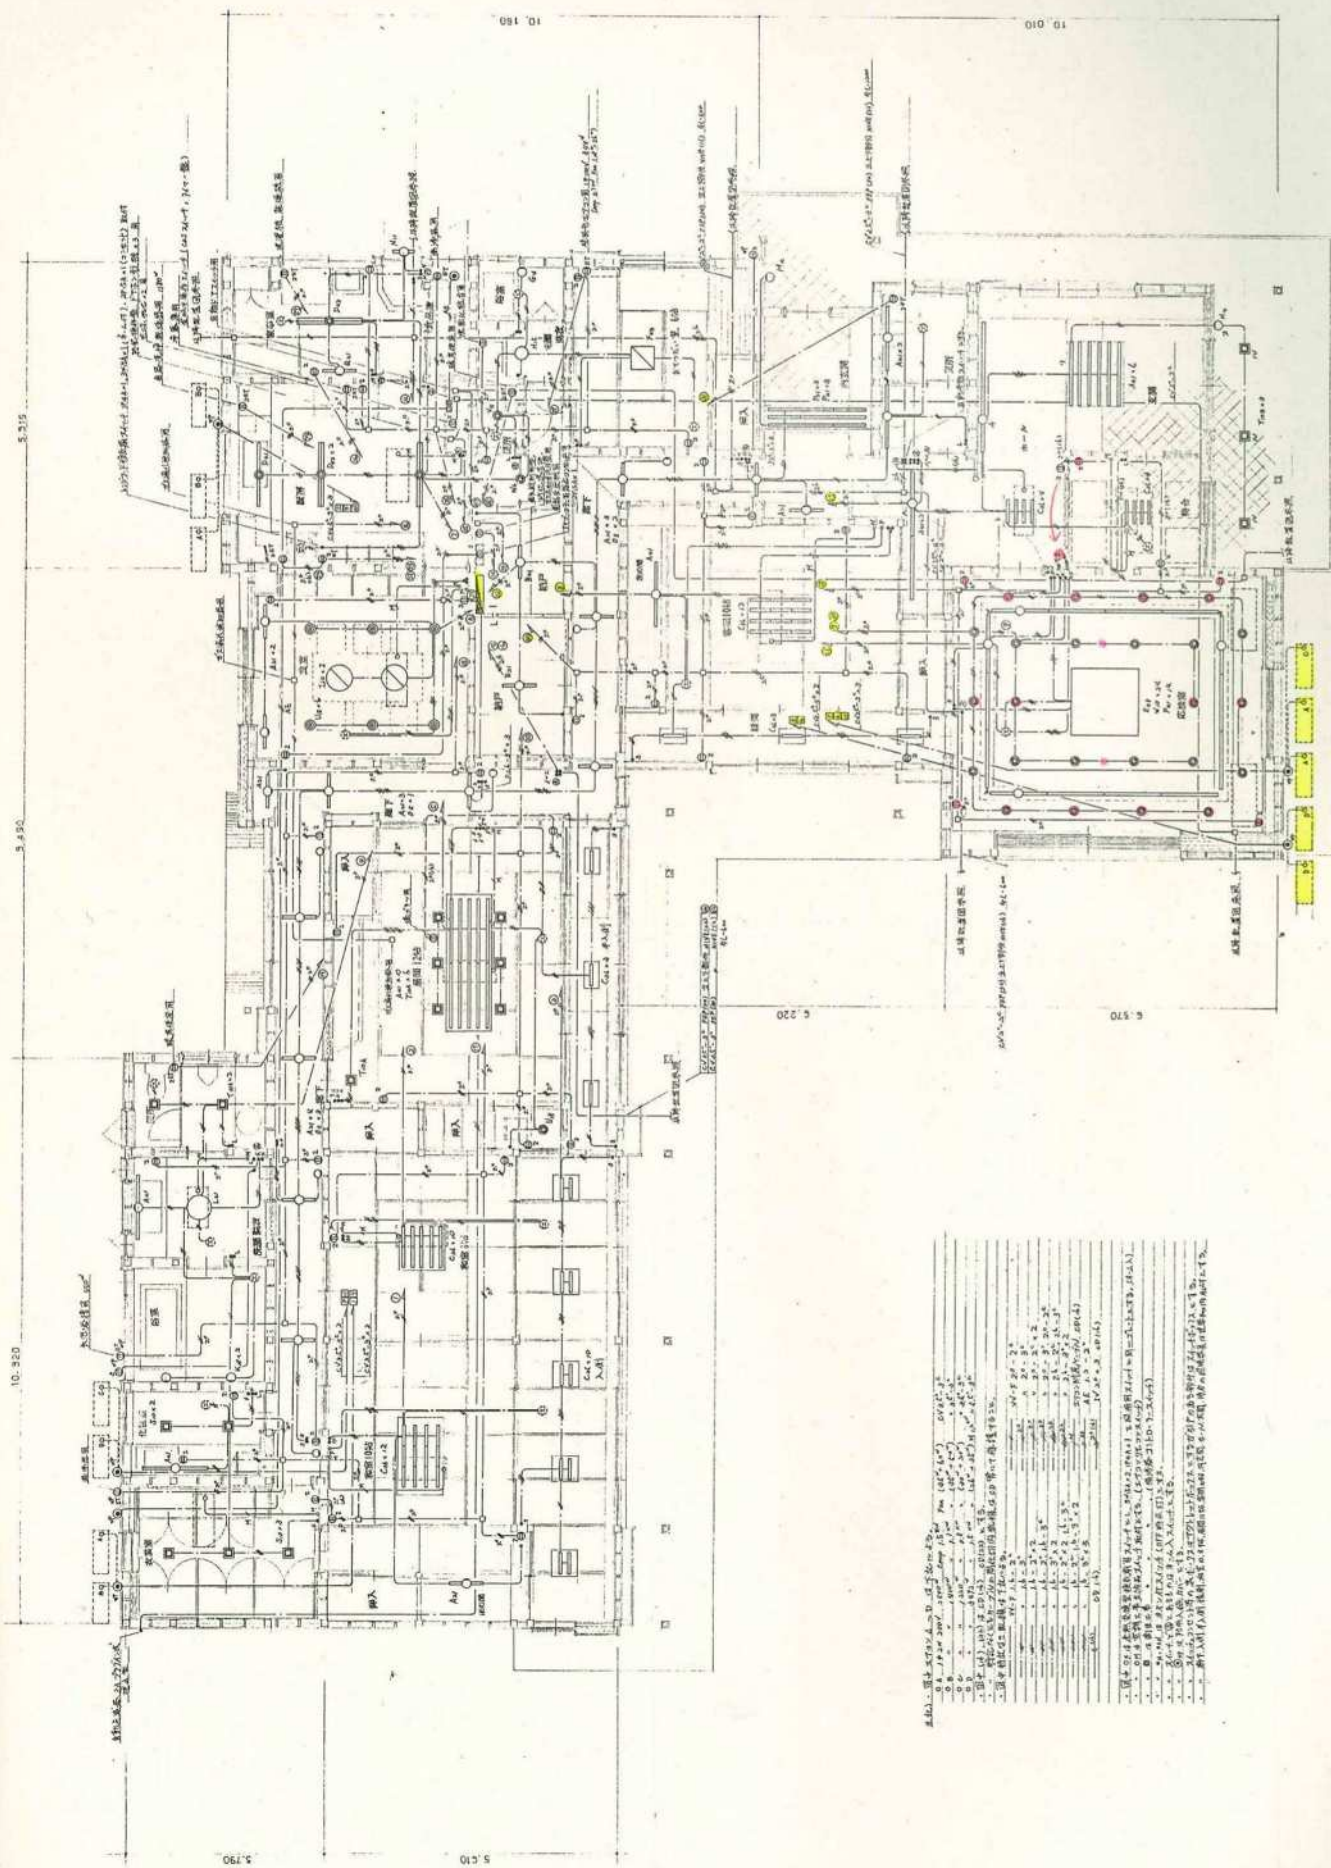


縮尺不明



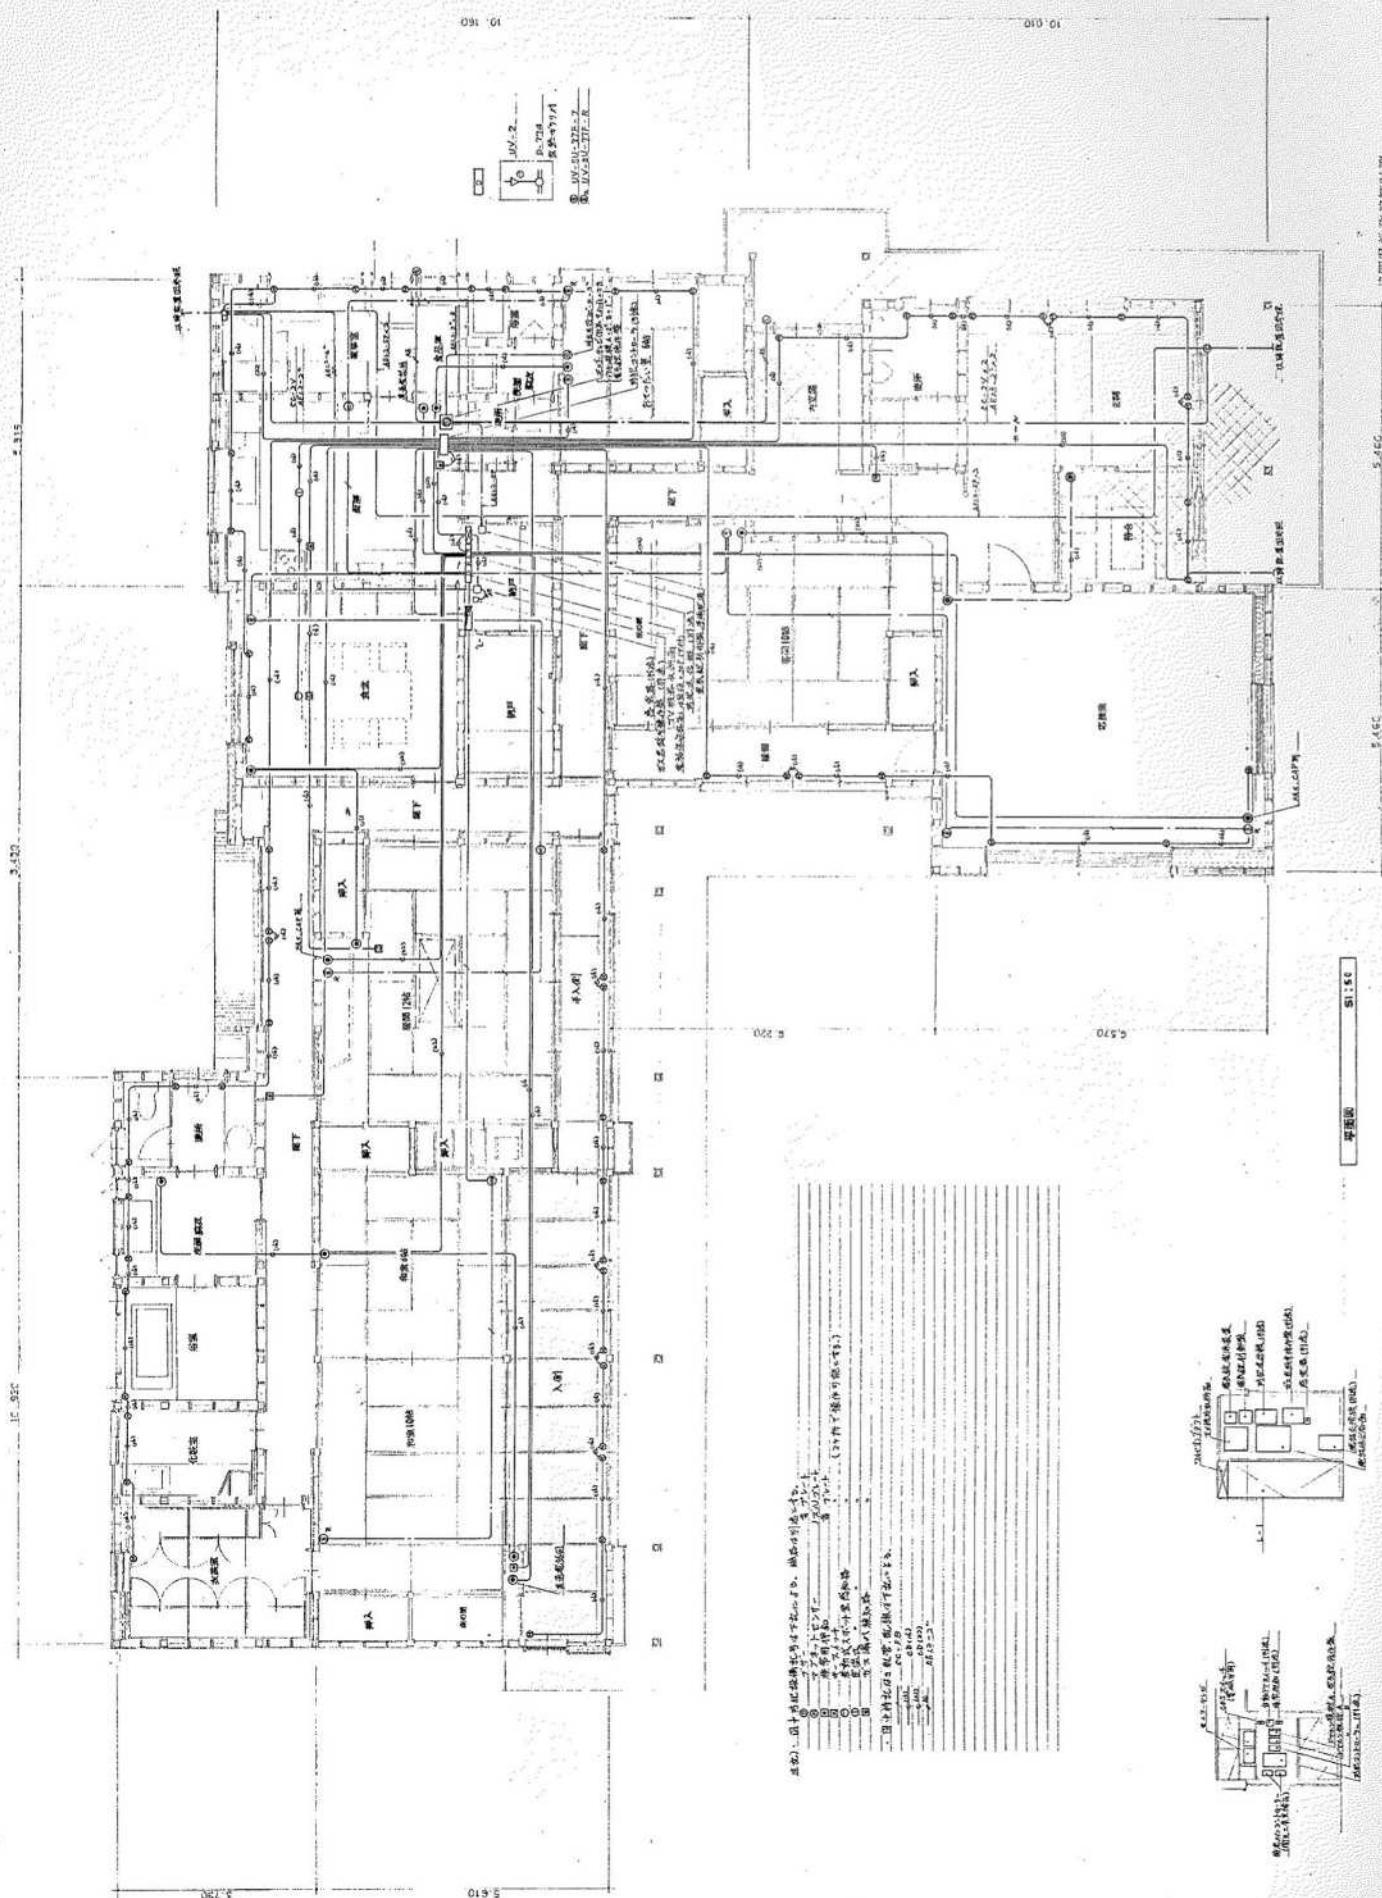


[illegible]

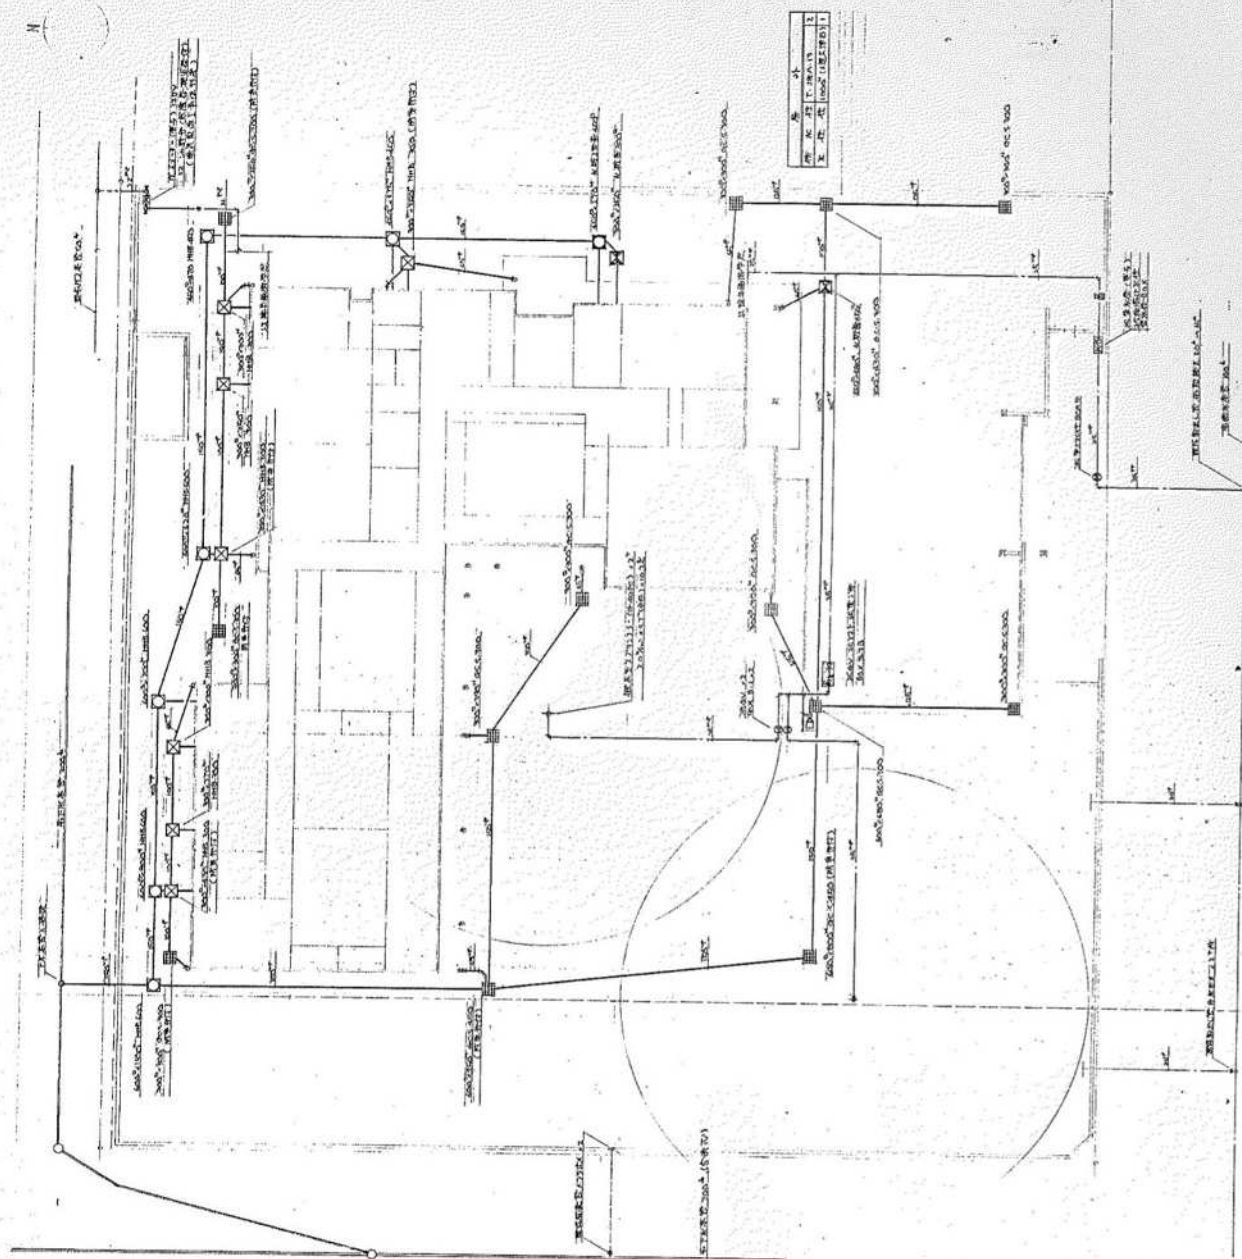[illegible]


靜岡県税務部管財課

昭和62年度 三役公會

[illegible]

縮尺不明

[illegible]

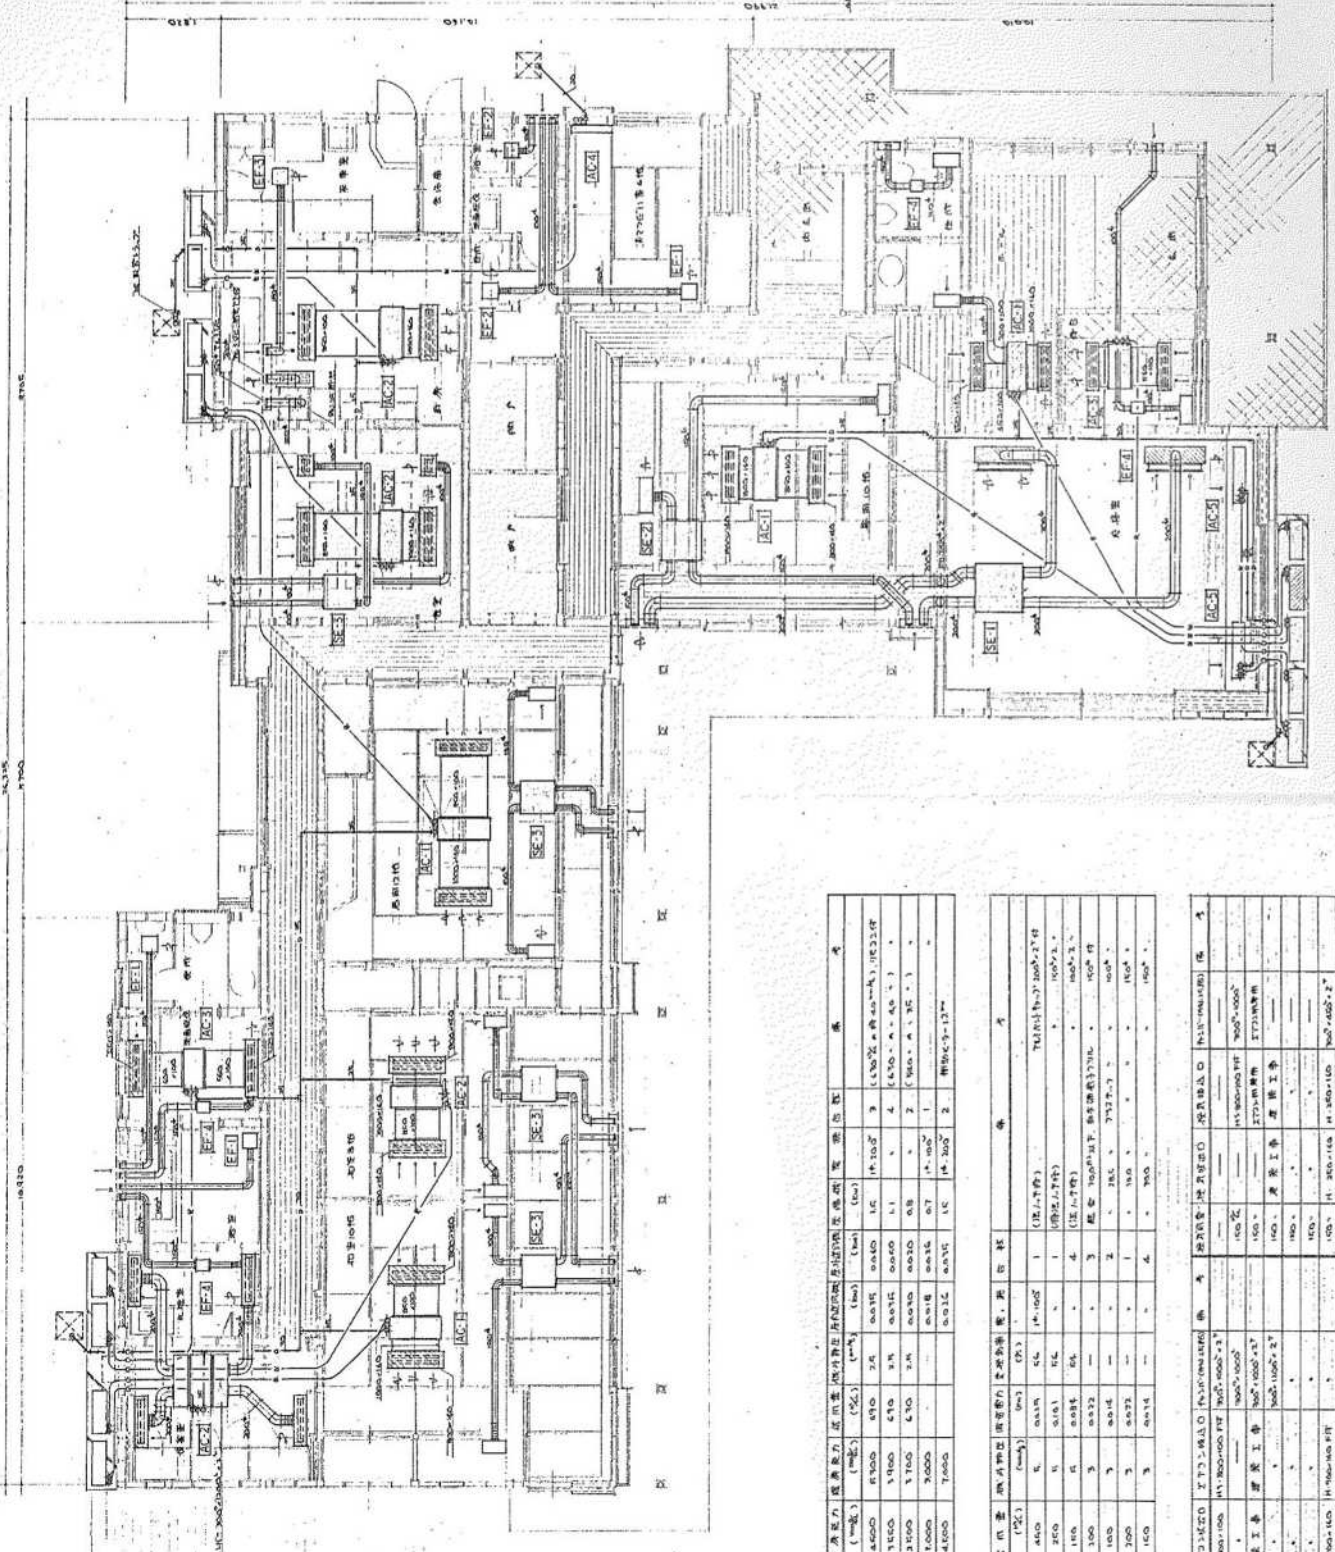[illegible][illegible][illegible]

縮尺不明


完 成 図

昭和62年度

三役公舎機械設備工事

施工者 株式会社 鈴木設備工業所

特記事項

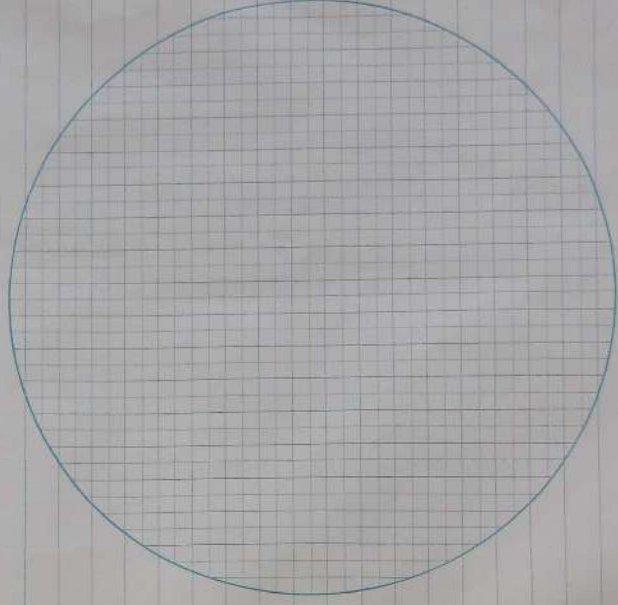



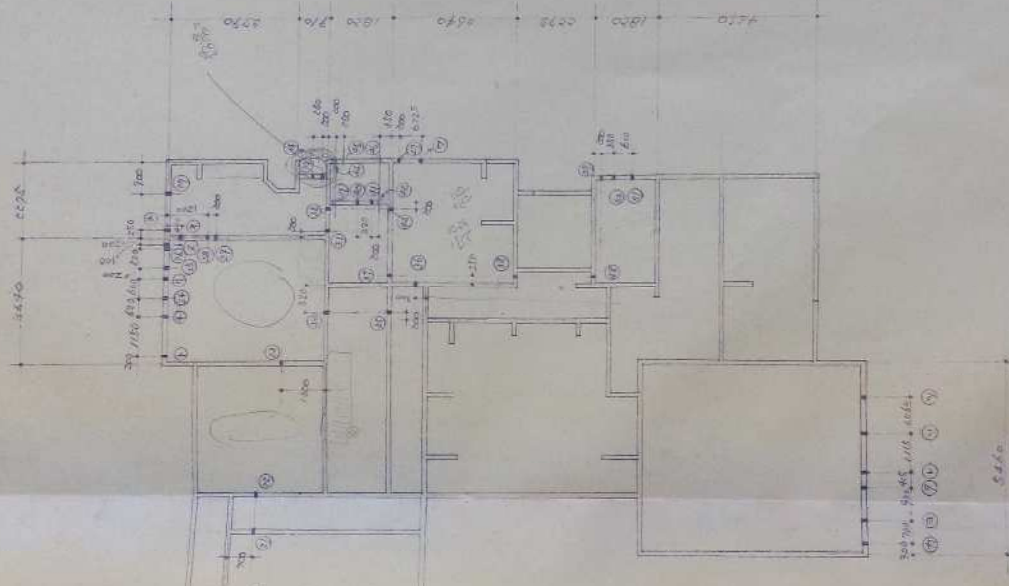



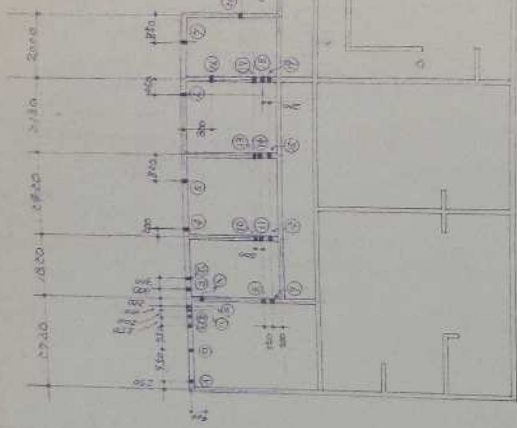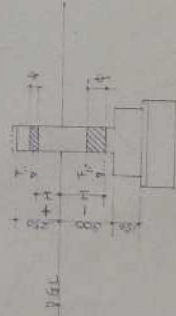


縮尺不明


[illegible]


縮尺不明

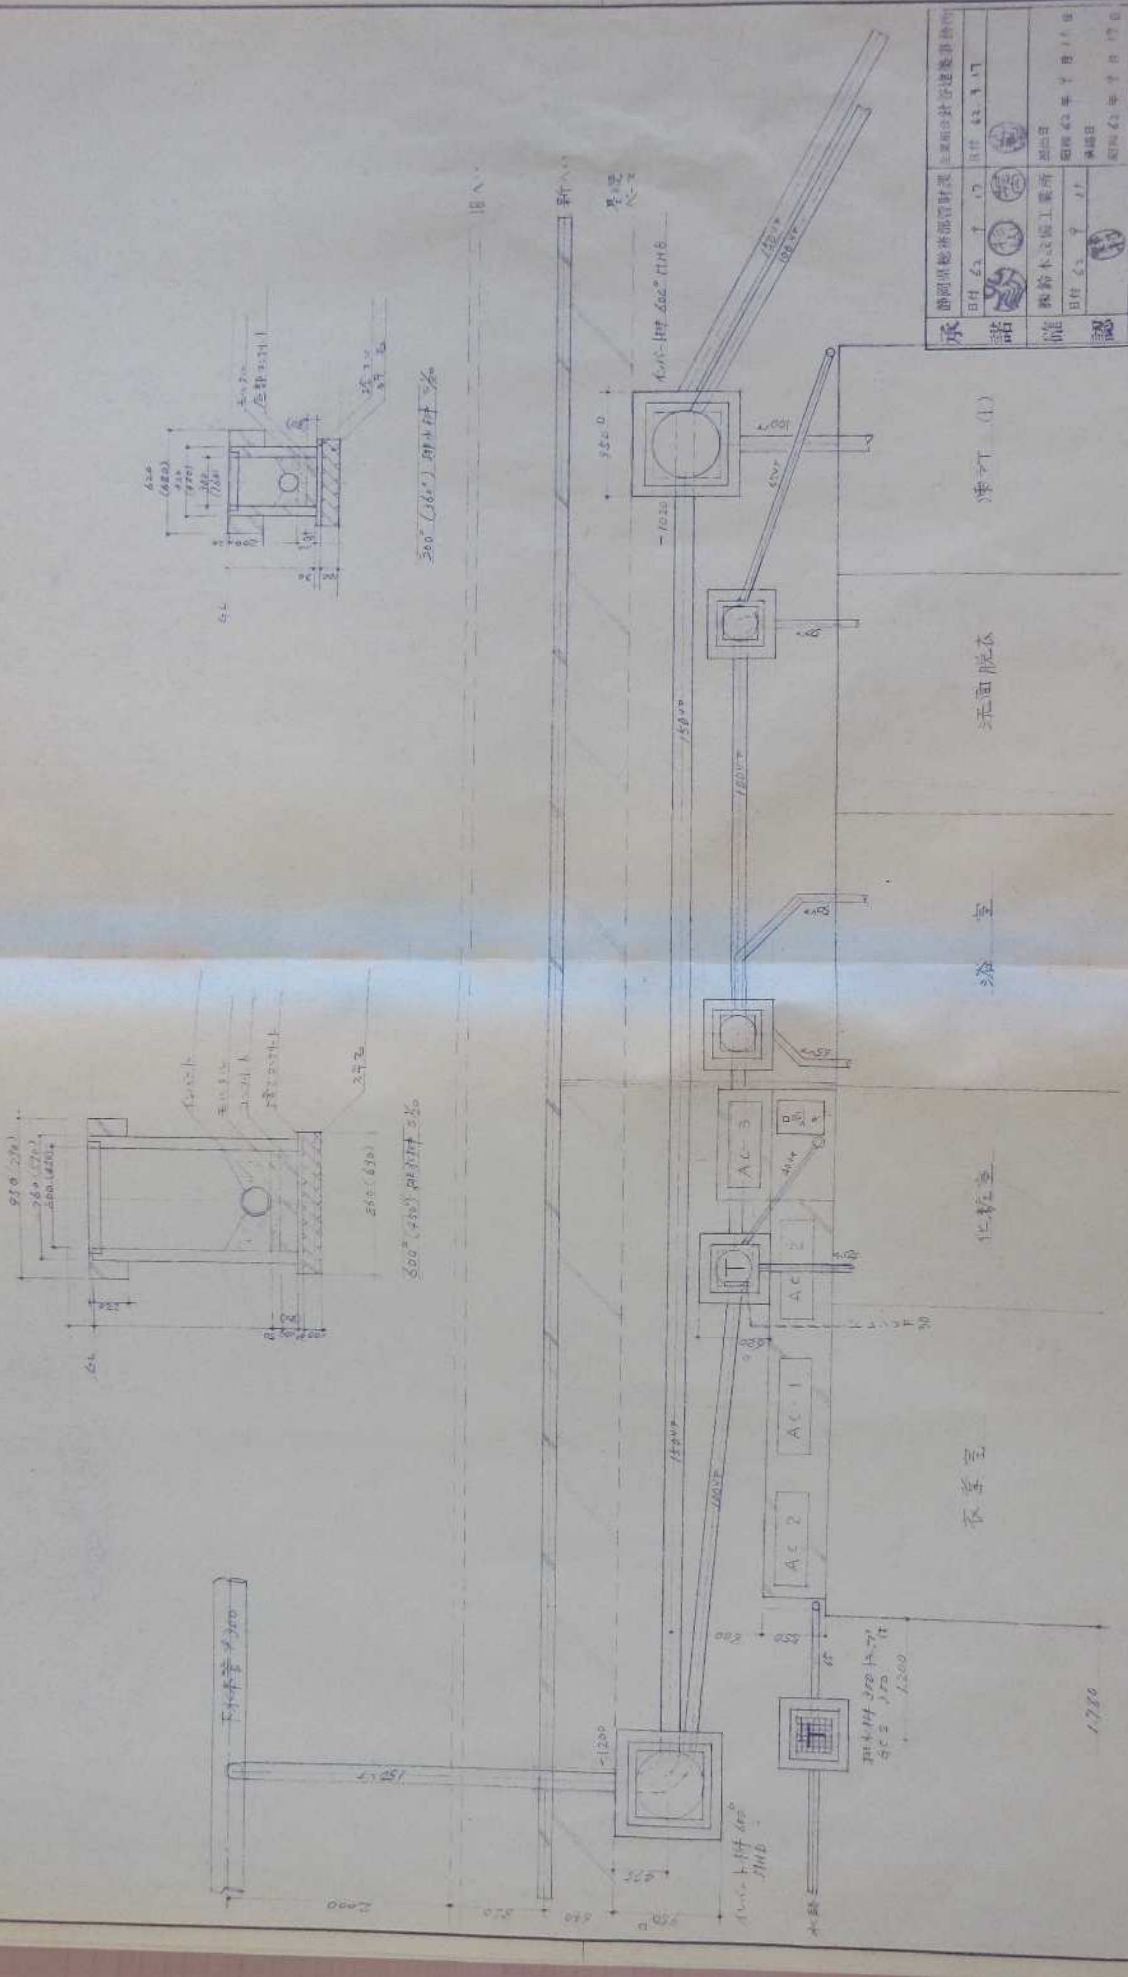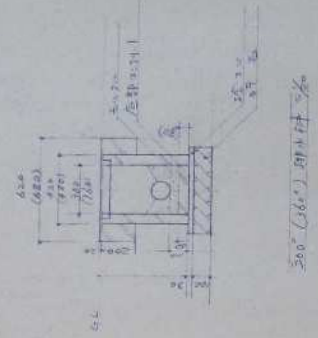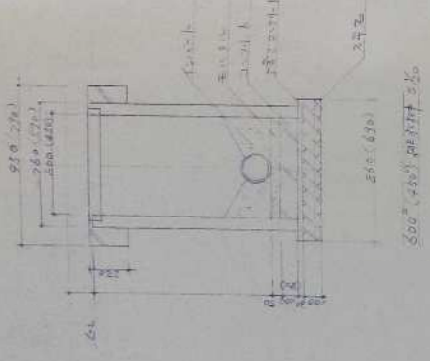





縮尺不明


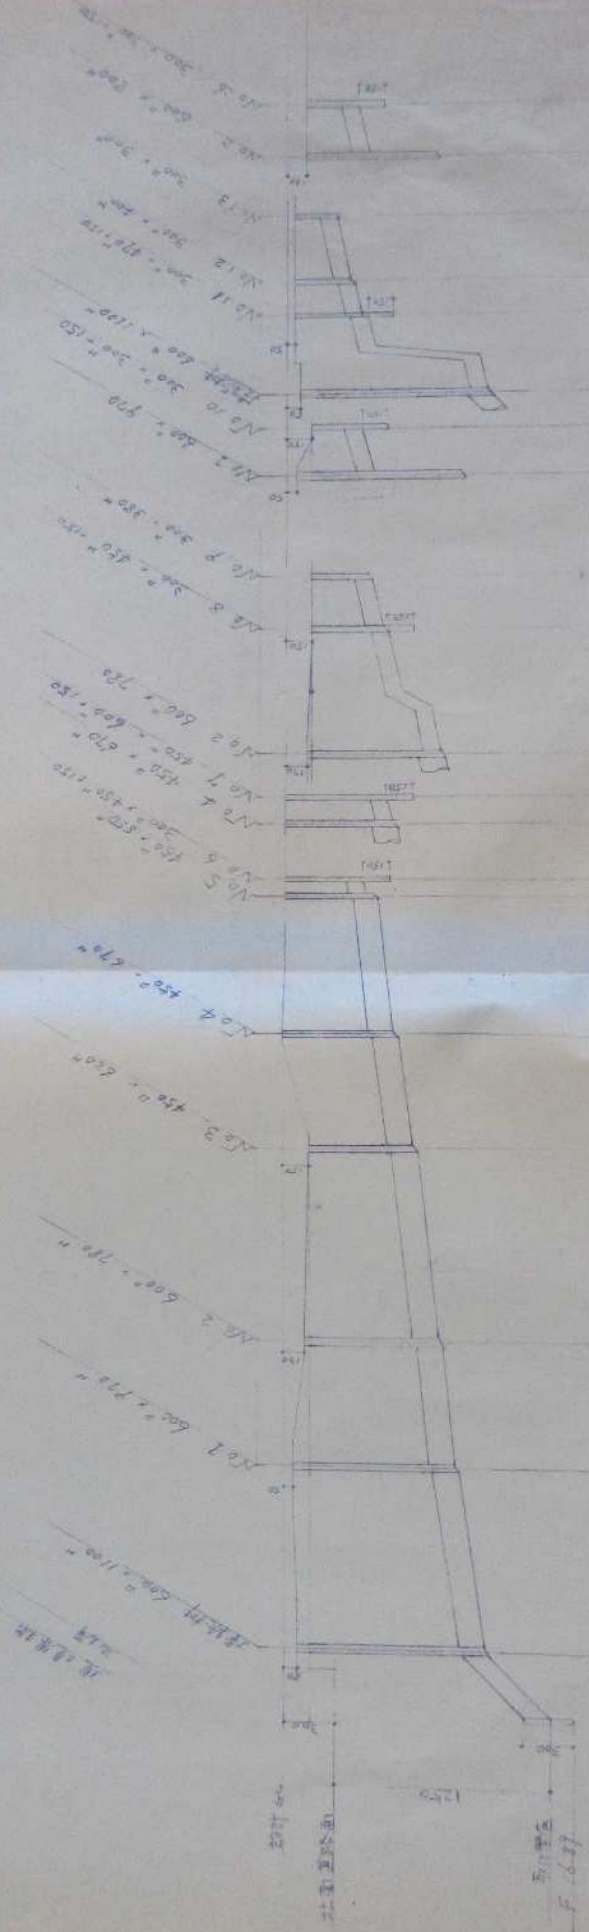



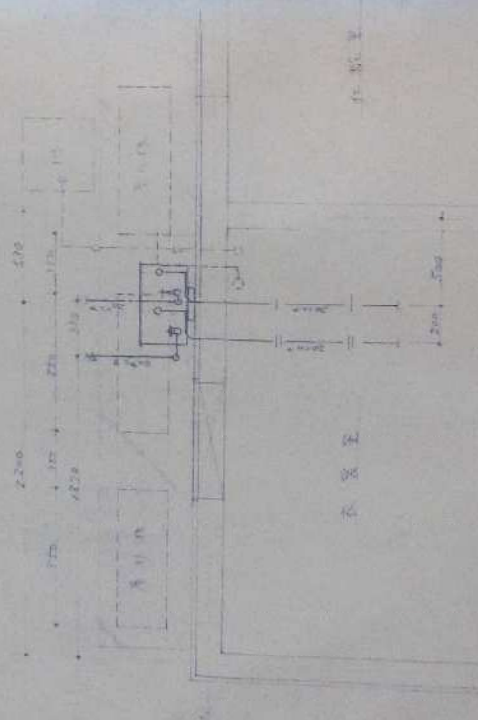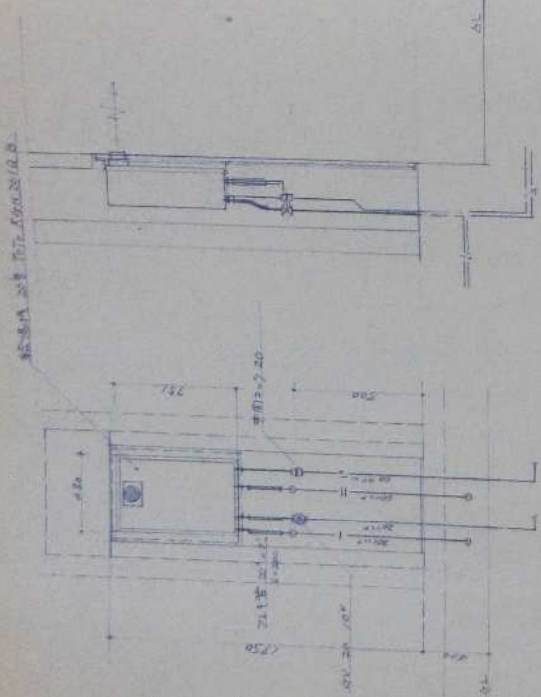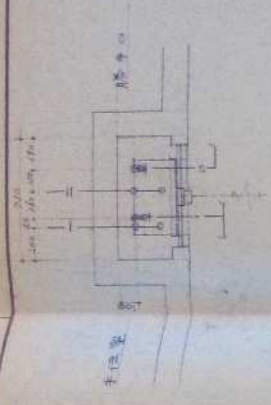

平面図

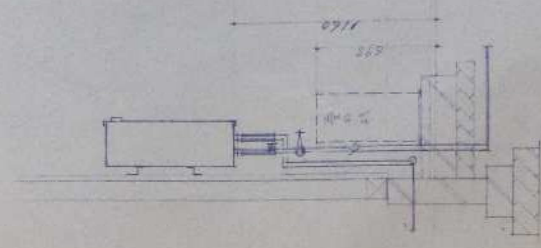


主伝達機 20号 1000 2000 4000

断面図



 縮尺不明







五、



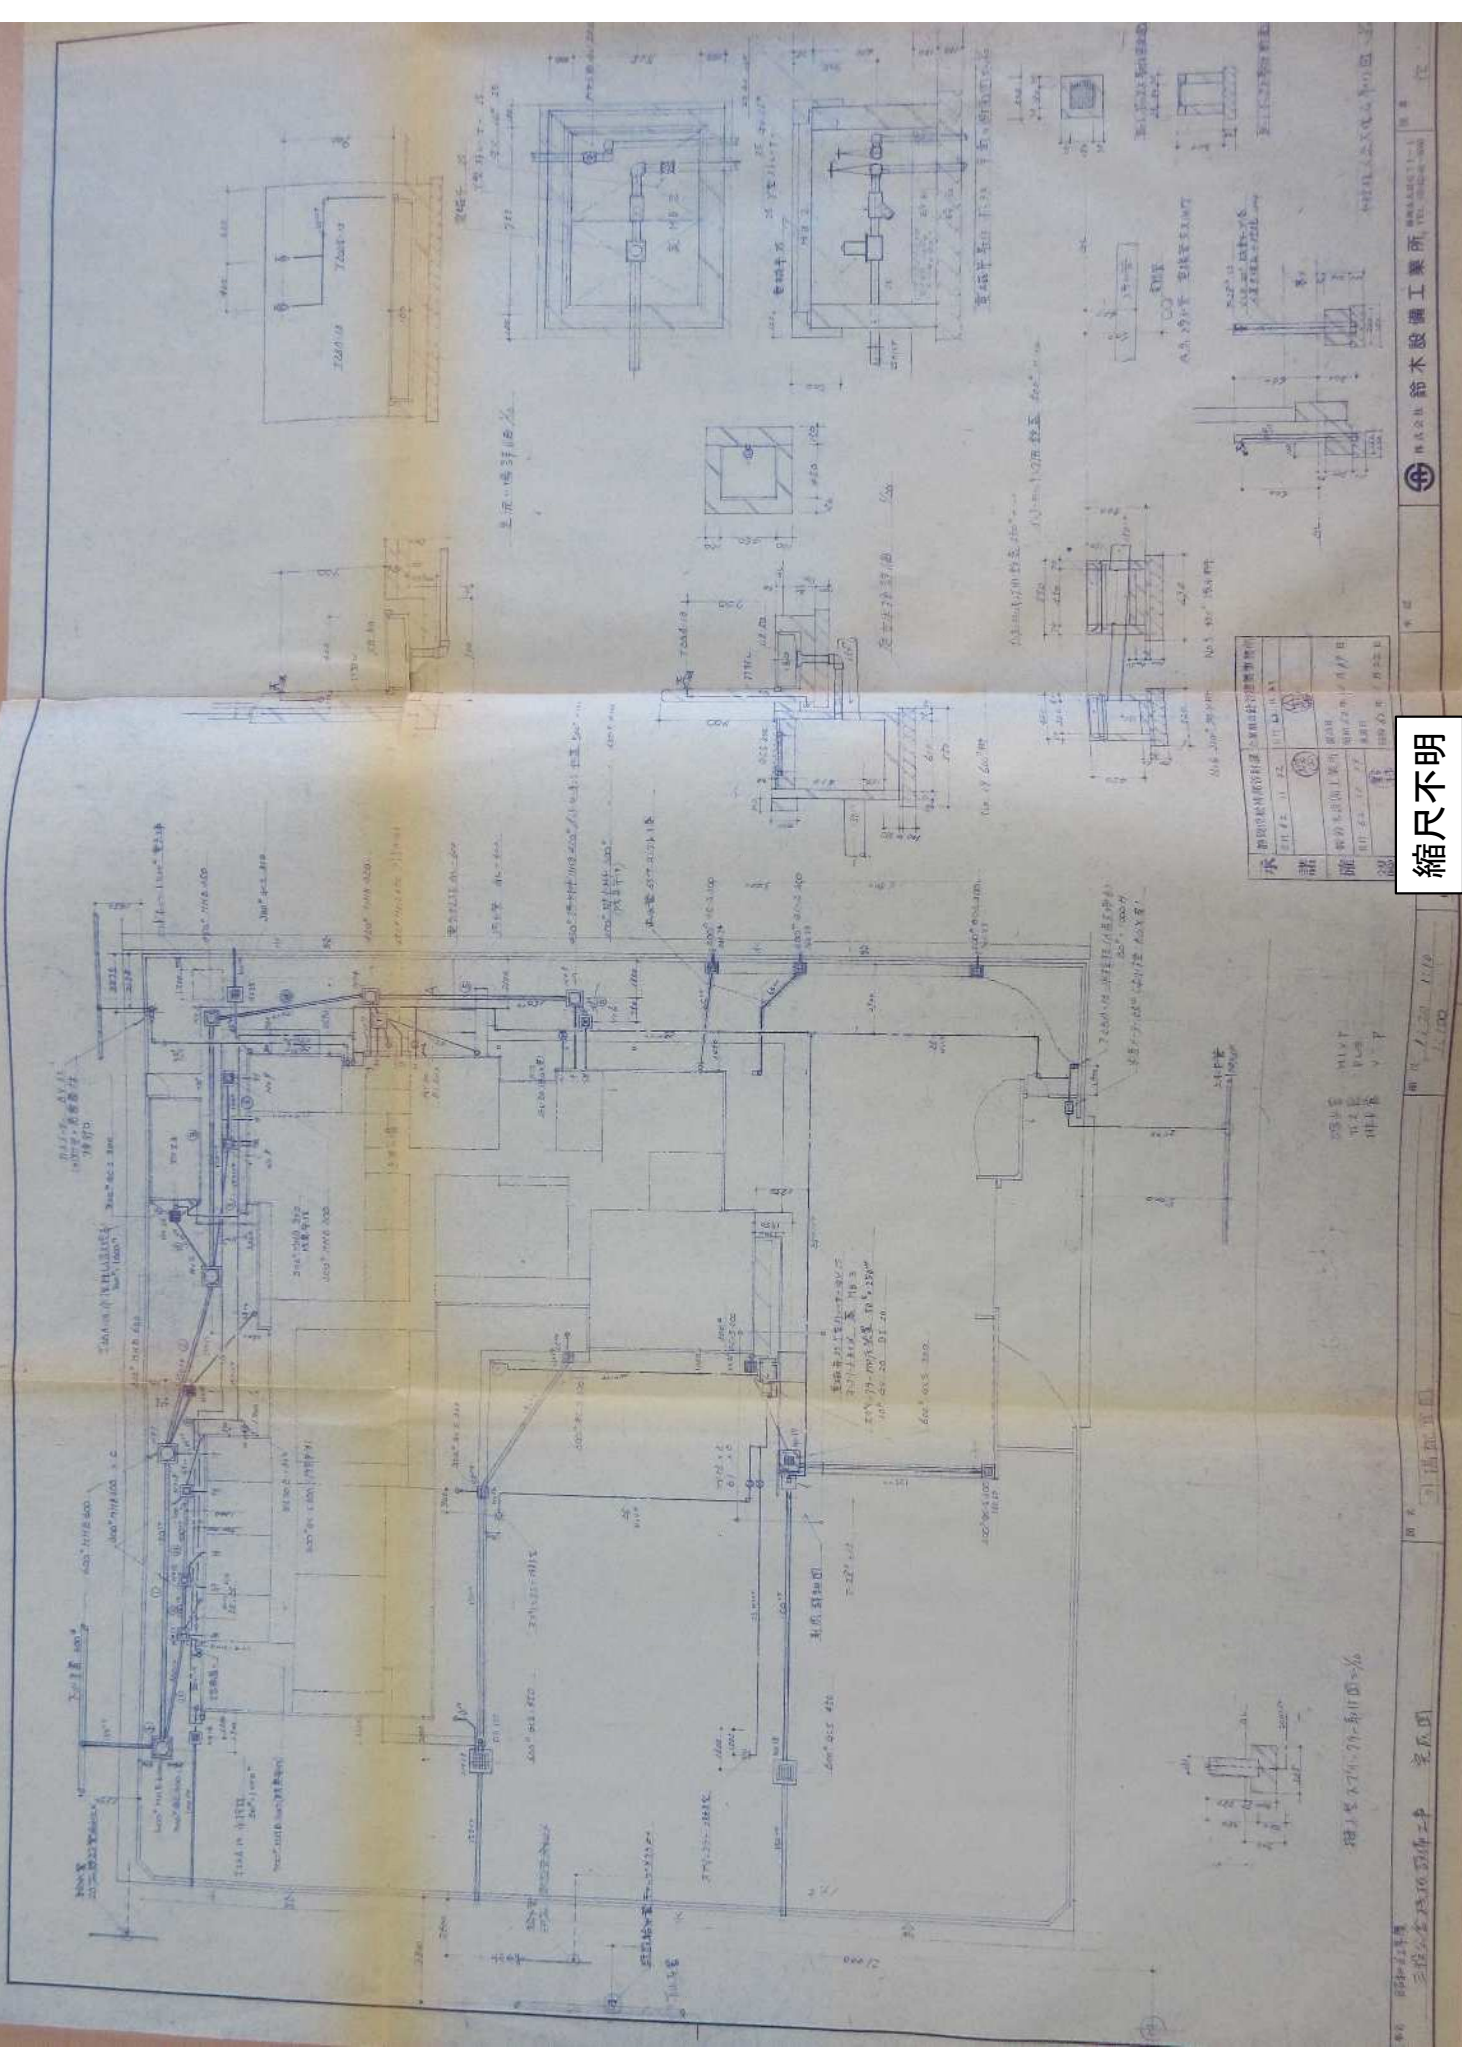







縮尺不明

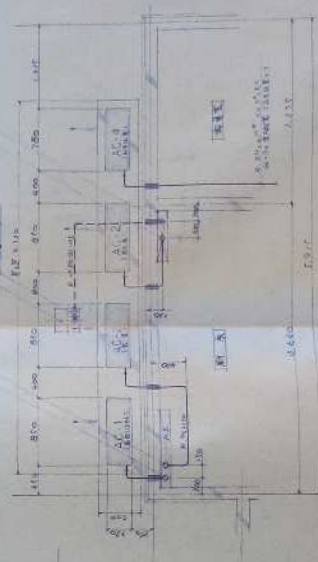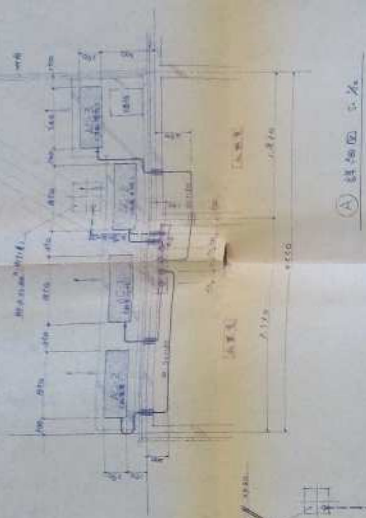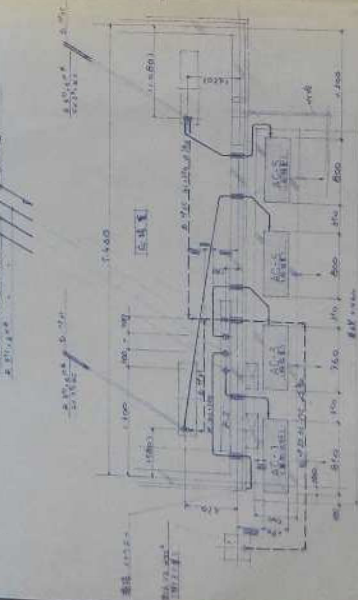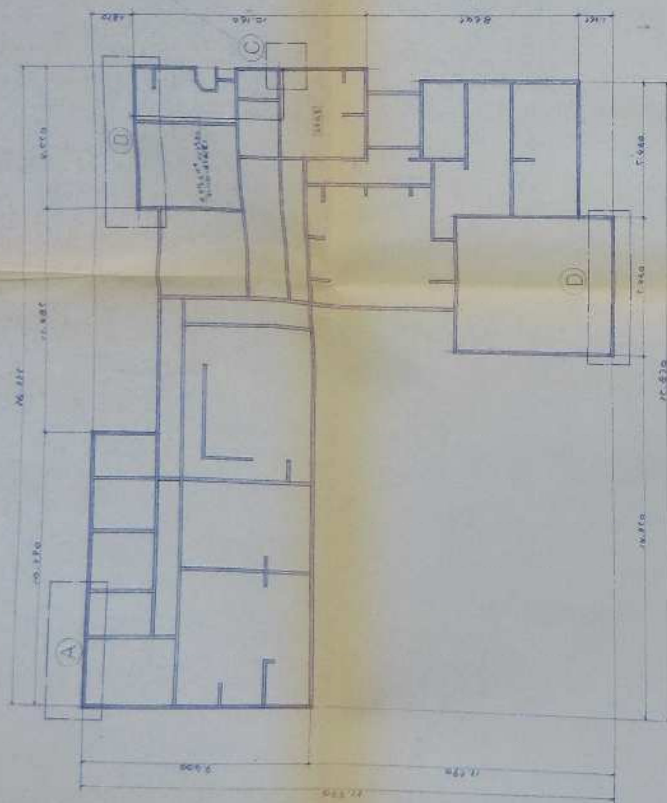

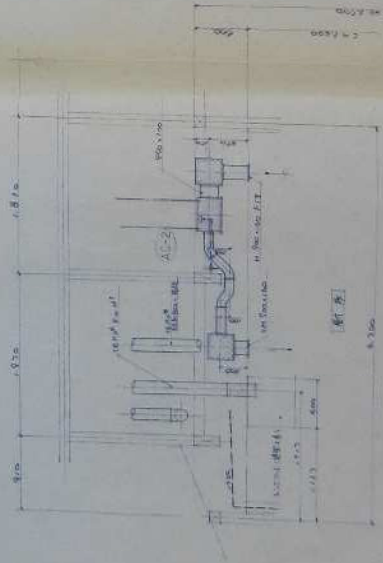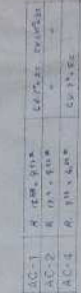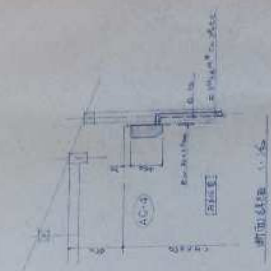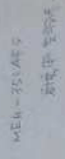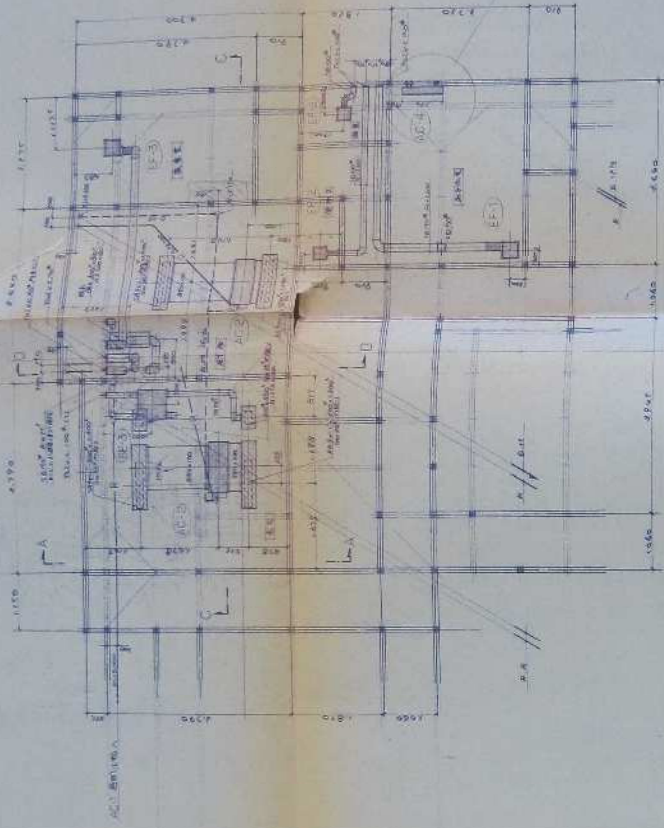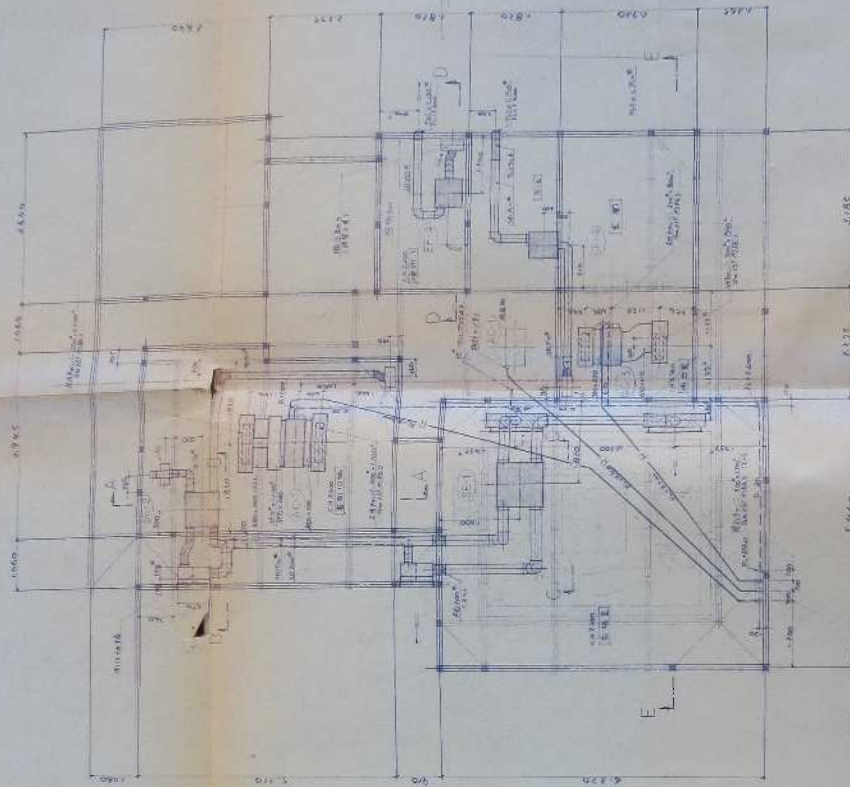
昭和六十二年度
三役公舎電気工事
完成図

昭和62年度三役公舎電気工事

完 成 図

縮尺不明

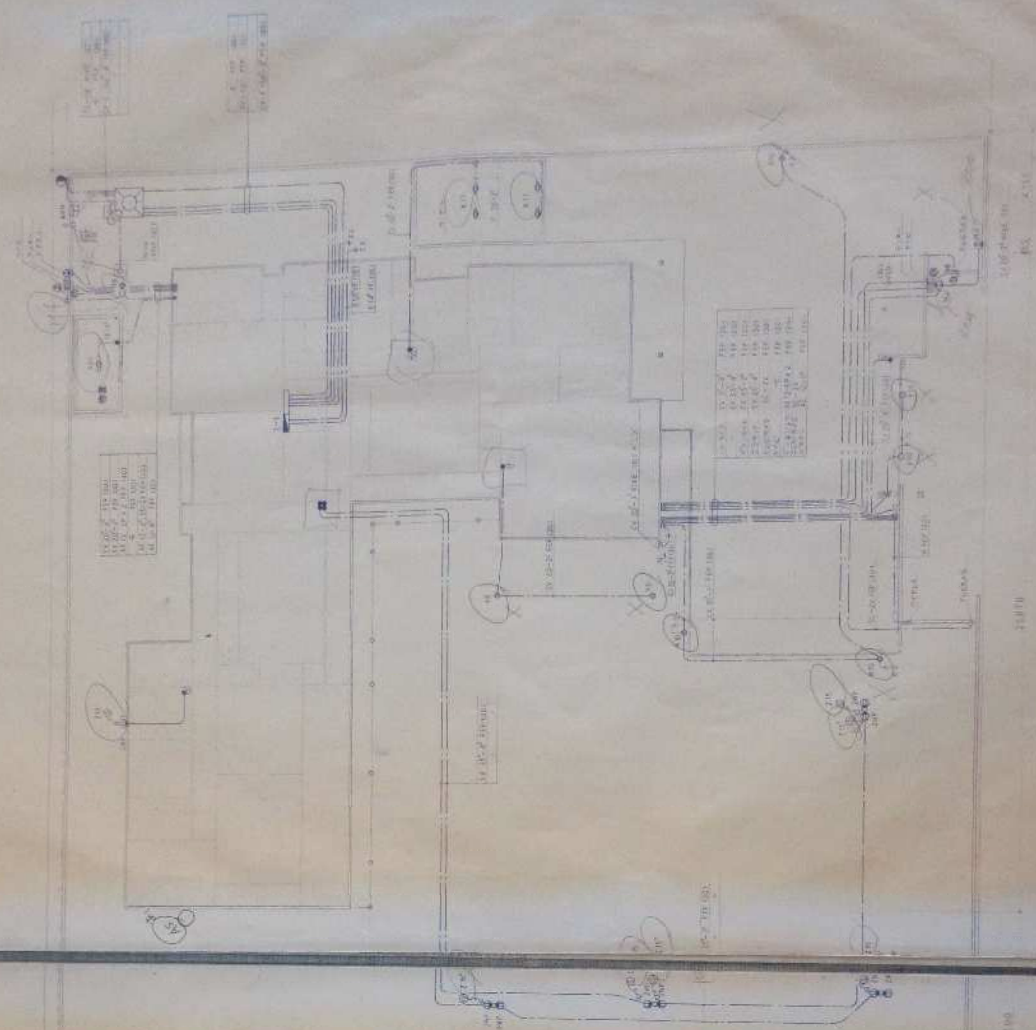


1φ3W 200/100V
CV-T 150-3C


ELB
3P 225/225AT

備考	ELB, MCS AF/AT	負荷容量 (VA)	電 灯	供 給 室 名	NO
200V	AF/AT	コンセント	電 灯		
	2P50/20	2500		和室 10帖AC	1
	2P50/20	3492		応接室AC	3
200V	2P50/20			ホールAC	5
200V		1400		衣替え室AC	7
		1400		食室AC	9
		1220		洗面・脱衣AC	11
		324		電気錠・ガス遮断弁・警備・TV	A
		550		モニターTV・インターホン	C
				ポンプ・防犯・電磁弁	
	1P50/20		1090	和室 10帖	1
			800	入側	3
			1330	居間・半入側	5
			970	厨房・家事・洗面・お手伝い室	7
			1320	応接室	9
		1000		厨房	11
			1530	ホール・待合・玄関	13
		1300		気泡給湯・廊下(2)・洗面脱衣	15
		750		居間 12帖	17
		1000		厨房グリル	19
		1000		食器洗い機	21
		1000		家事室	23
		1000		東側便所	25
		1050		内玄関・客室・給湯・廊下(1)	27
		900		待合室・応接室	29
		200		自動ドア	31
		1300		厨房床暖房	33
				予備	35
				予備	37
				予備	39
ELB 2P50/20			1010	外灯	41
		1000		コンセント盤	
		22136	8050		
		30186			


NO	供 給 室 名	電 灯	負荷容量 (VA)	ELB, MCS AF/AT	備考
2	居間 12帖AC		2500	2P50/20	200V
4	応接室AC		3492	2P50/20	
6	客間 10帖AC		2500	2P50/20	
8	和室 8帖AC		1400		
10	厨房AC		1400		
12	待合AC		1220		
B	電話保安器		100	1P50/20	
2	和室 8帖	890		1P50/20	
4	便所・洗面・浴室・衣替え	880			
6	食室	1130			
8	客間 10帖・壁側	1390			
10	応接室	1290			
12	廊下・納戸・内玄関	1050			
14	和室 8, 10帖・化粧室・湯沸器	1200			
16	北側便所	1000			
18	食室	600			
20	厨房	1000			
22	厨房・家事・湯沸・洗面・お手伝い室	1200			
24	洗濯機		1000		
26	お手伝い室AC		840		
28	南側便所		1000		
30	ガス漏れ検知器		150		
32	居間・堀こたつ		1200		
34	家事室AC		840		
36	予備				
38	予備				
40	コンセント盤		1000	ELB 2P50/20	
		6630	23642		
		30272			

縮尺不明

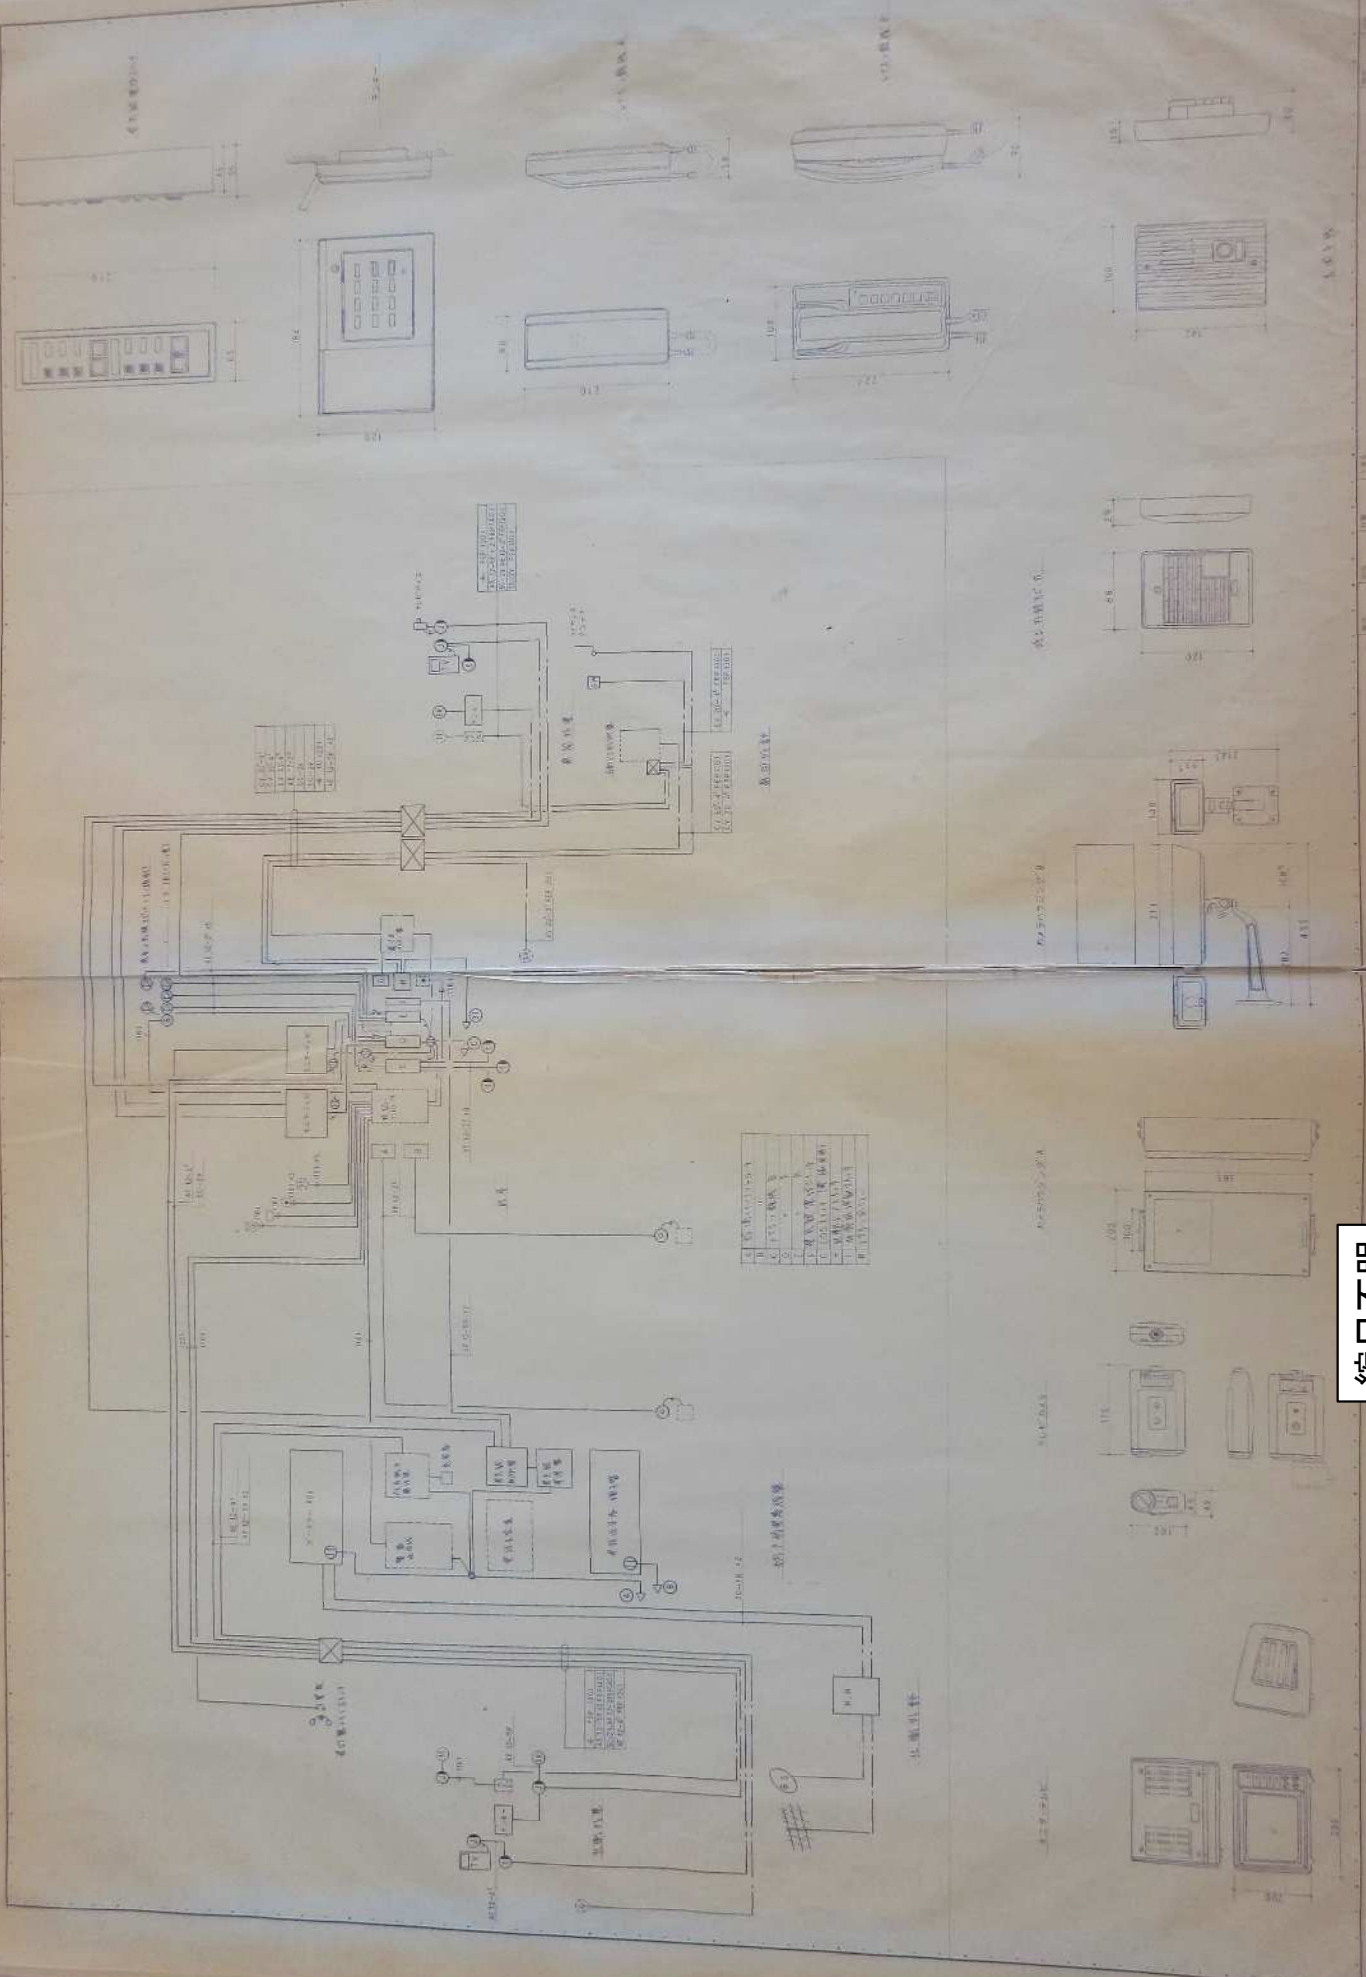

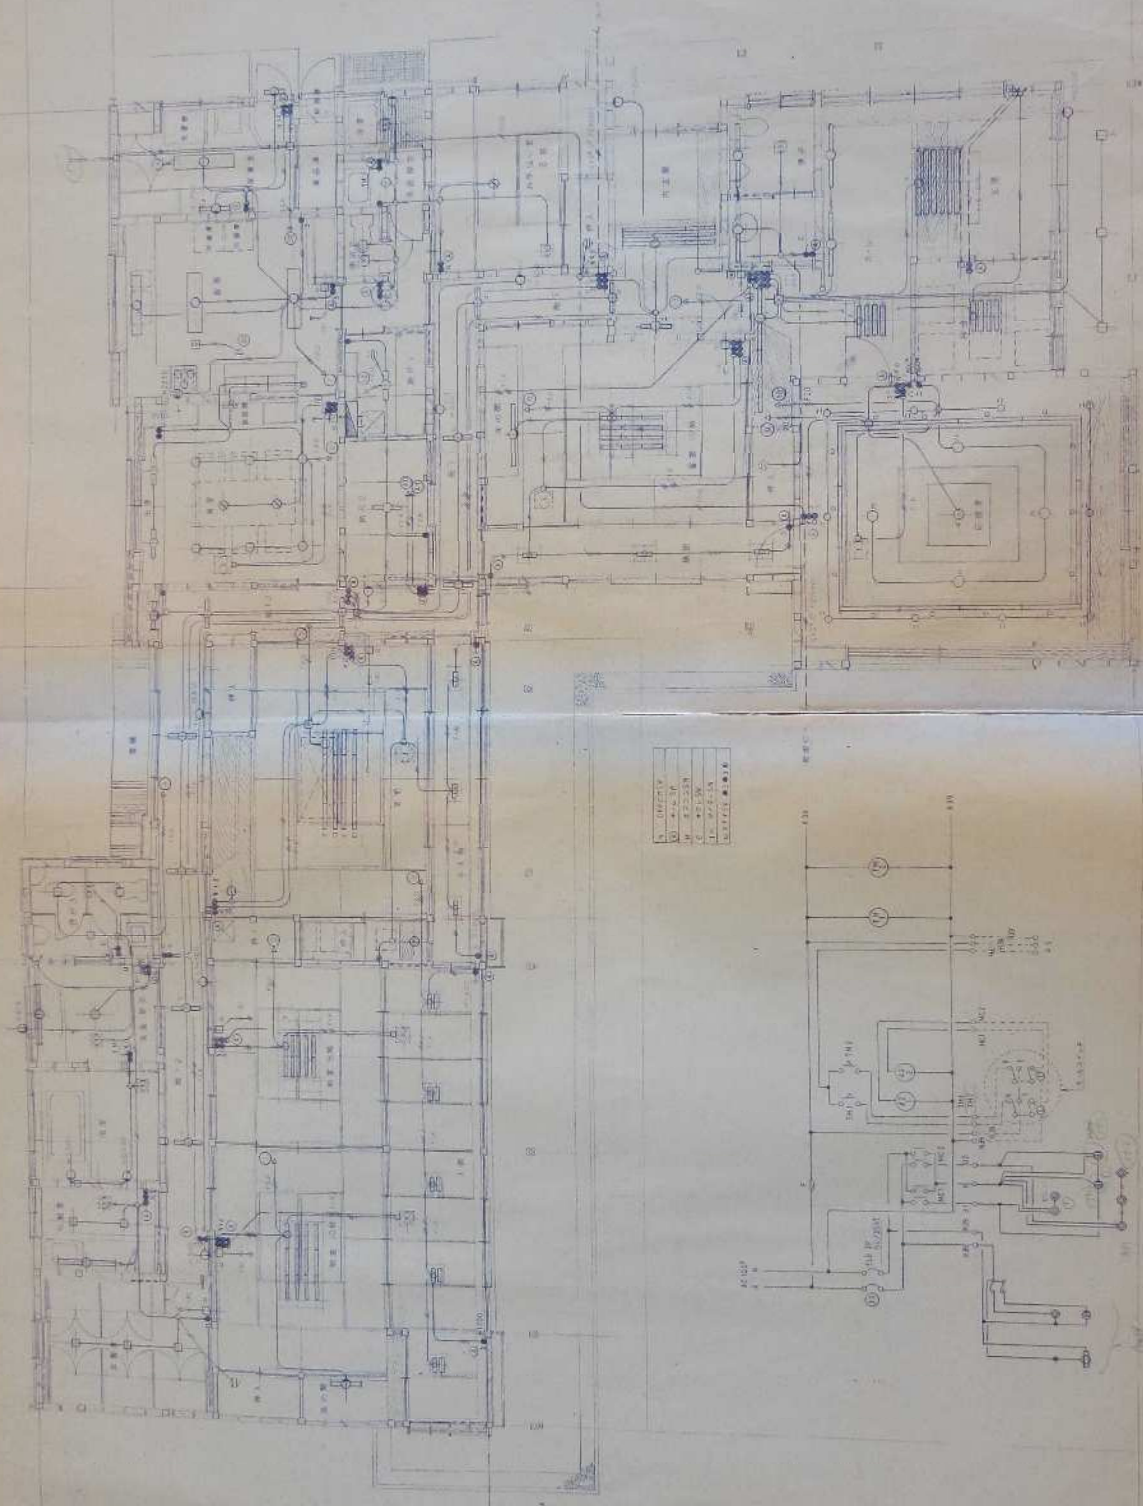


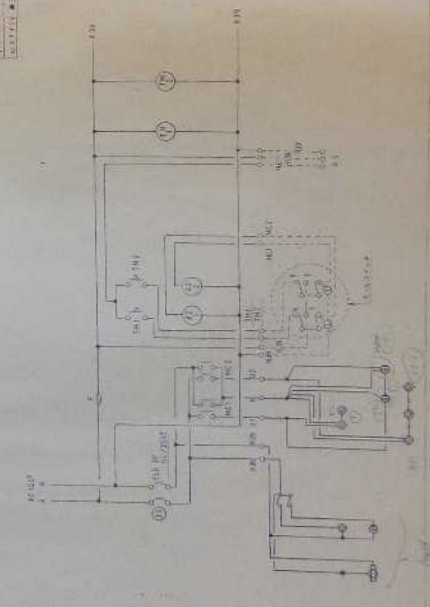

縮尺不明

縮尺不明


縮尺不明

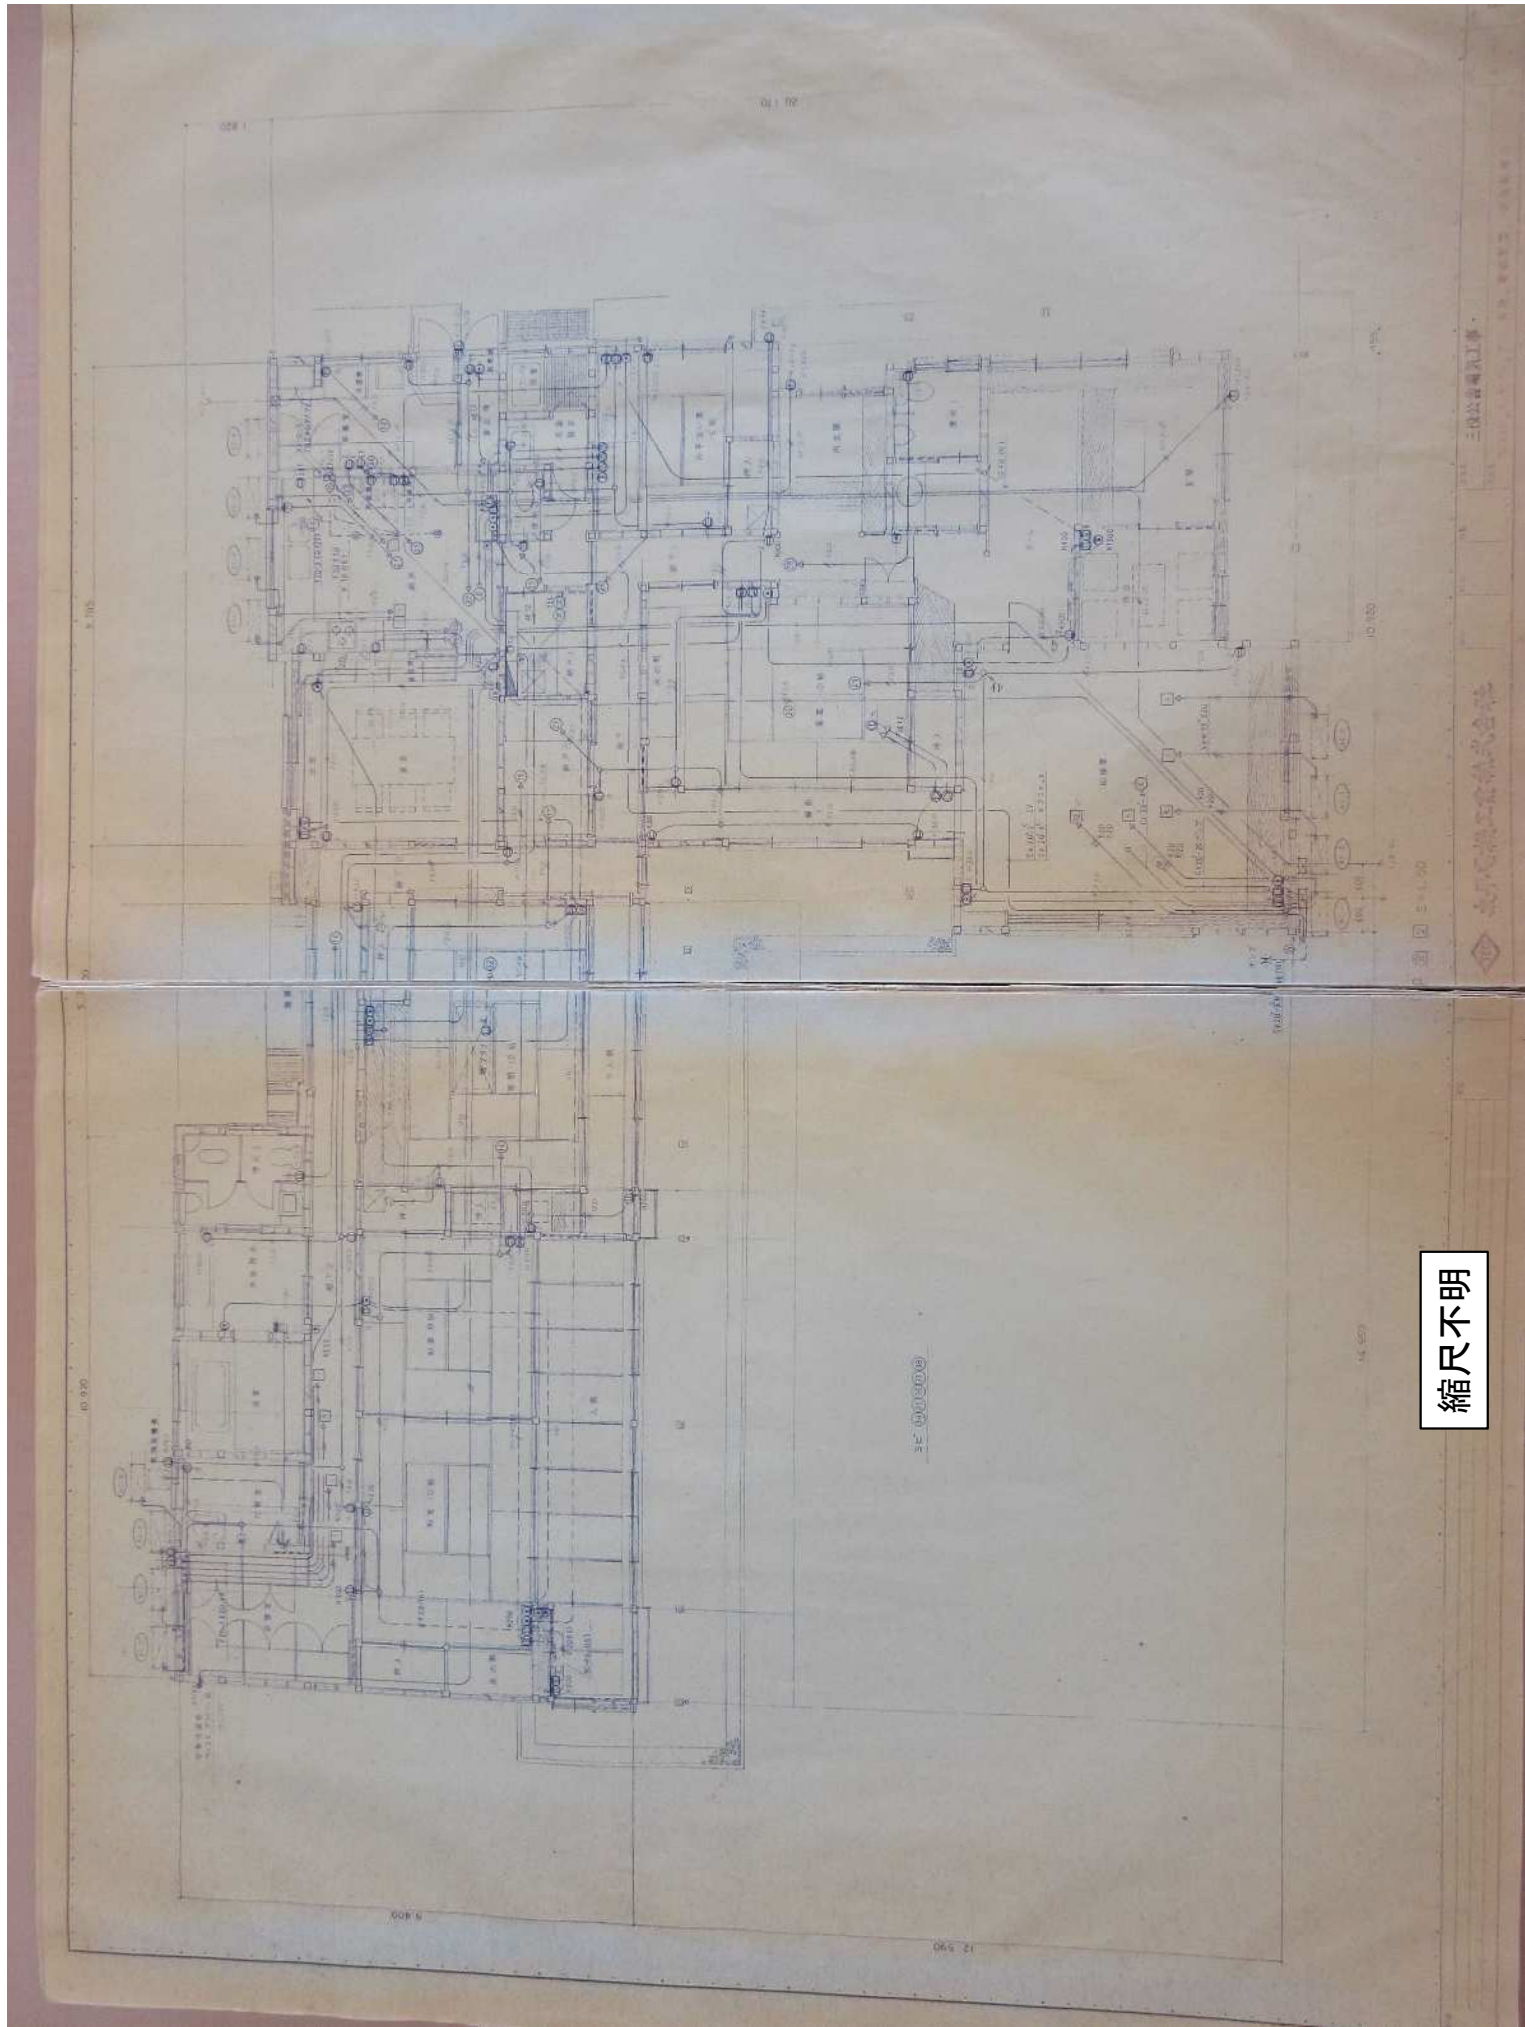

縮尺不明


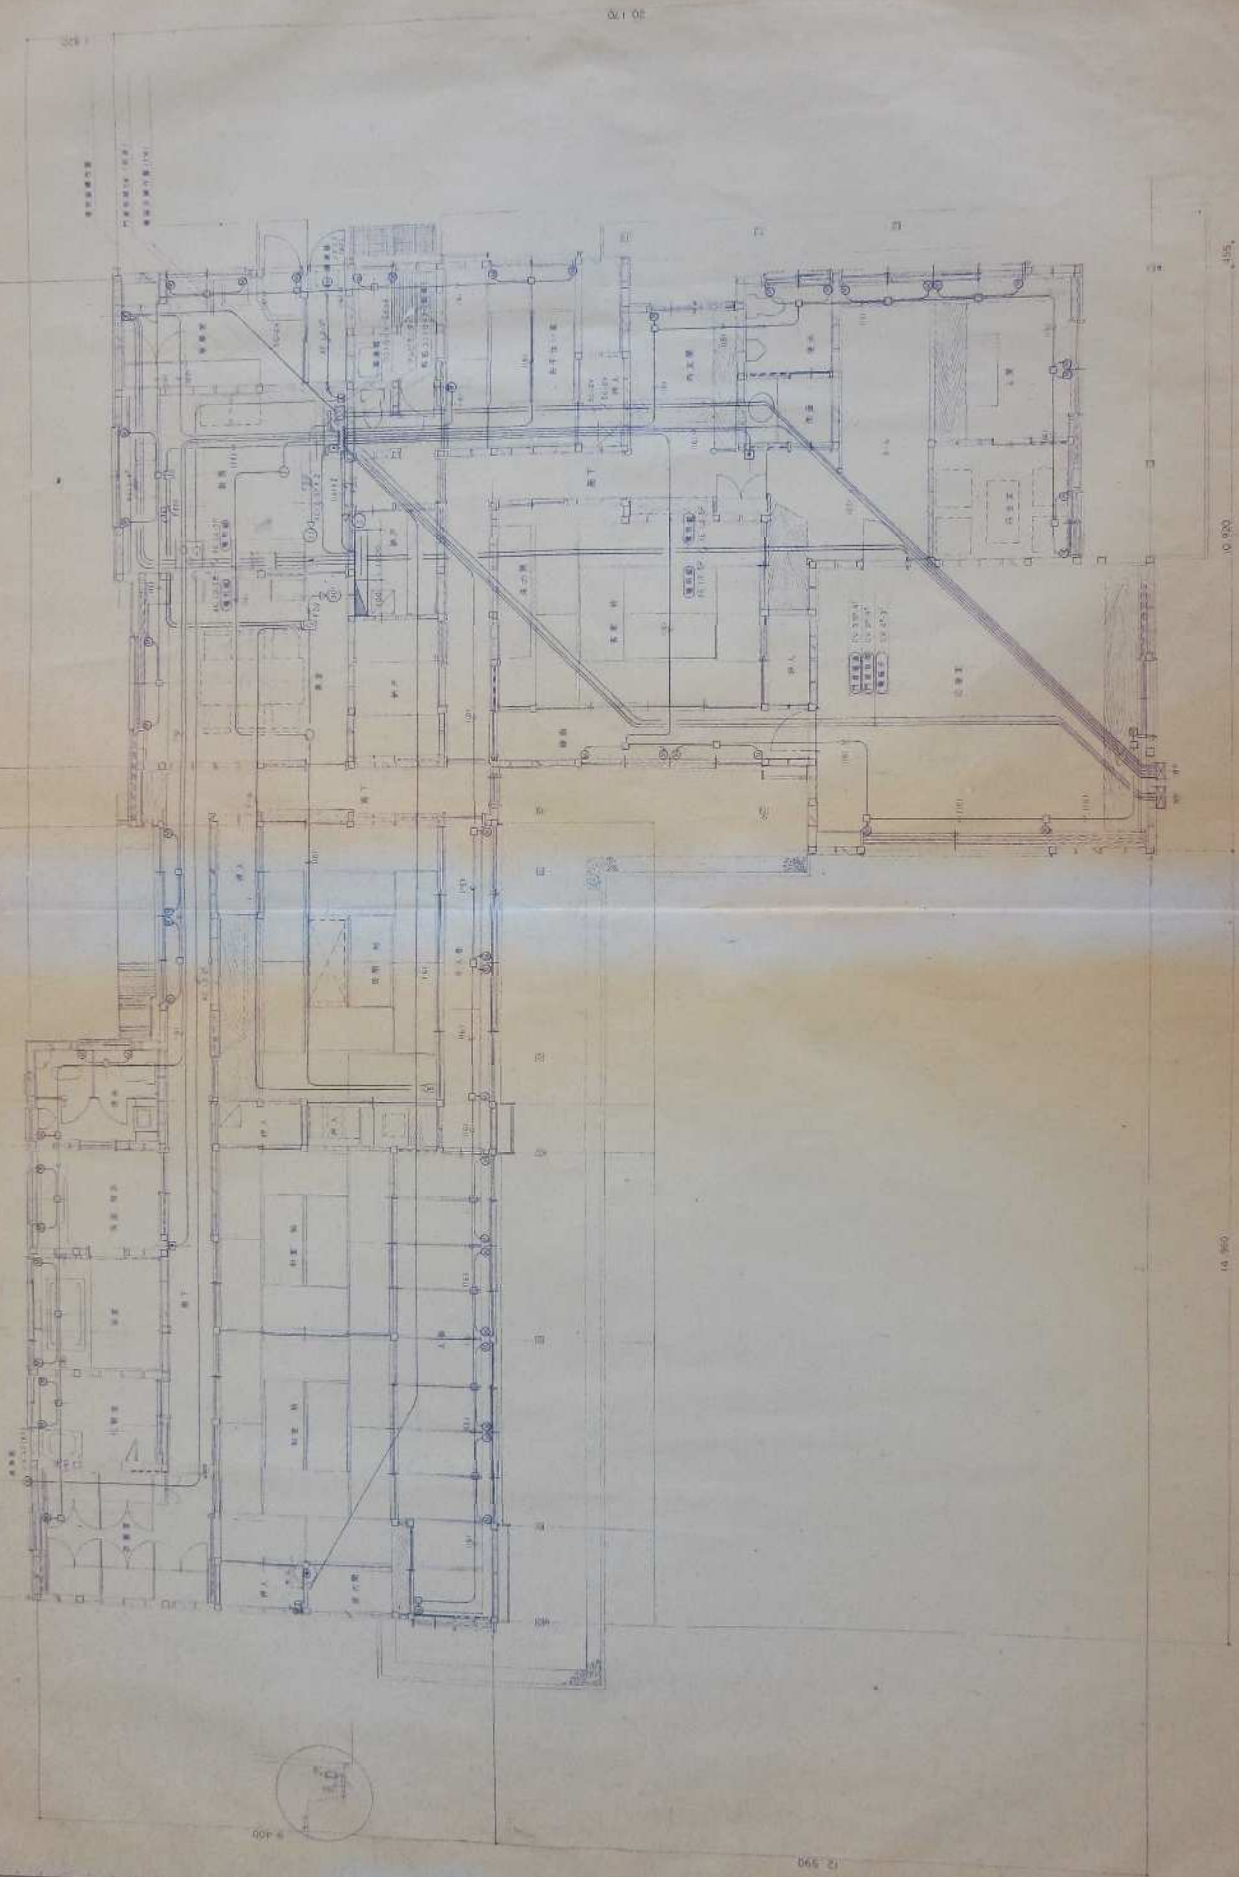

縮尺不明


大平電機工業株式会社

三役公舎電機工事

1/100

1/100

縮尺不明

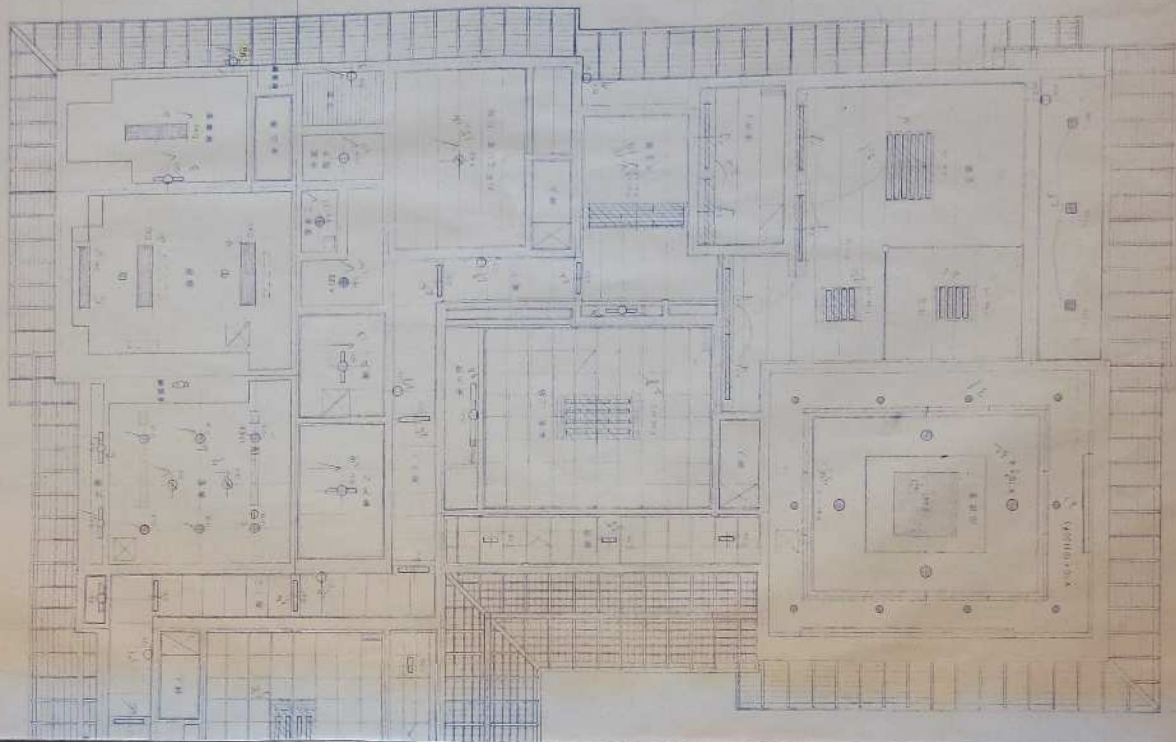

大平電機工業株式会社


縮尺 1:50