

物 件 調 書

【 土 地 】					
所 在 及 び 地 番		静岡市葵区安東 2 丁目 105、106			
住 居 表 示		静岡市葵区安東 2 丁目 19 番 5 号			
面 積	1,431.89㎡(実測面積)	地 目	宅 地(現況)	土地の 形 状	正方形地
	1,428.09㎡(公簿面積)		宅 地(公簿)		
接面道路の幅員、 種別、状況等		南側間口約 37.5m が幅員約 6.5m の舗装市道（大岩 2 丁目北安東線）に、西側約 38.1m が幅員約 8.0m の市道（安東中央幹線）に、北側約 37.5m が幅員約 4.0m の舗装道路（建築基準法 42 条 2 項道路）に等高に接面。			
私道の負担等に関する事項		—			
法令に基づく制限の概要	都市計画区域	市街化区域	用途地域	第二種中高層住居専用地域	
	建 ぺ い 率	指定建蔽率 60 %	基準建蔽率 70 %		
	容 積 率	指定容積率 200 %	基準容積率 200 %		
	高 さ の 制 限	道路斜線制限	無・有	隣地斜線制限	無・有
		北側斜線制限	無・有	絶対高さ制限	無・有
		日影による中高層の建築物の制限		無・有	
	外 壁 後 退	無・有		壁面線の制限	無・有
	準 防 火 地 域	無・有		防 火 地 域	無・有
	そ の 他	第 2 種高度地区（高さ制限 16m）、静岡市屋外広告物条例（第 1 種普通規制地域）、都市再生特別措置法（居住誘導区域内、都市機能誘導区域外）			
※ 各制限内容の詳細は、関係市町村の建築確認担当課にお問い合わせください。					
供給処理施設の状況			事業所名	電話番号	
	電 気	引込不可・引込可	中部電力パワーグリッド（株）静岡支社	0120-977-106	
	上 水 道	引込不可・引込可	静岡市上下水道お客様センター	054-251-1132	
	下 水 道	引込不可・引込可	静岡市上下水道お客様センター	054-251-1132	
	都市ガス	引込不可・引込可	静岡ガス（株）静岡支社	054-285-2111	
※ 引込み費用等の詳細は、上記事業所にお問い合わせください。					
交通機関 (直線距離)	バ ス	静鉄ジャストライン「安東 2 丁目北」停留所：物件の北方約 160m			
	鉄 道	JR 東海道本線「静岡」駅：物件の南東方約 1.9km			
公共施設 (直線距離)	役 所	静岡市役所：物件の南方約 1.4km			
	小学校	静岡市立安東小学校：物件の北方約 370m			
	中学校	静岡市立安東中学校：物件の北方約 610m			
【 建 物 】					
所 在		静岡市葵区安東 2 丁目 19 番 5 号			
建物の状況 (主である建物)	家屋番号	未登記			
	構造・用途	木造瓦葺 1 階建			
	延床面積	330.49 ㎡			
	建築時期	昭和 63 年 3 月 15 日建築			
	設計等	知事公舎として設計			
建物の状況 (付属建物)	家屋番号	未登記			
	構造・用途	木造瓦葺 1 階建			
	延床面積	8.0 ㎡			
	建築時期	昭和 63 年 3 月 15 日建築			
	設計等	物置として設計			

建物の状況 (付属建物)	家屋番号	未登記
	構造・用途	木造ガラス葺 1 階建
	延床面積	17.57 m ²
	建築時期	昭和 63 年 3 月 15 日建築
	設計等	カーポートとして設計
外構工事等	門、囲障、外灯、水柱栓、カーポート、雨よけ、テレビアンテナ、樹木等	
◎参考事項（物件の状況、法令上の制限等に関する特記事項）		
-建物について-		
・ 本件建物内の物品類は現況での引渡しとなります。		
・ 本件建物の設備等については、フローリングの一部にシミや剥がれがある、外壁及び内壁の一部に亀裂やカビがある、建付が悪い扉がある等、経年劣化等により劣化している部分がありますが、現況のまま引き渡します。		
・ 給排水設備や空調設備、ビルドインコンロ等、建物内の各種設備において、売却に当たっての動作確認は実施していません。		
・ 本件建物についてアスベスト調査を令和 6 年度に実施しており、実施箇所（外壁、内壁、天井、天井裏）からアスベストは検出されませんでした。		
-土地について-		
・ 敷地内の工作物、構造物及び樹木は現況のまま引き渡します。		
・ 敷地内の境界沿いに整備されている樹木について、一部越境が見られますが、現況のまま引き渡します。		
・ 囲障について一部亀裂や剥がれが見られますが、現況のまま引き渡します。		
・ 敷地南東側に設置されている安東 2 丁目 3 区自治会設置の掲示板が敷地内に越境してきている可能性があります。現状のまま引き渡します。		
・ 敷地南側を架空線が通っていますが、現況のまま引き渡します。		
・ 敷地北東角の一部を架空線が通っている可能性があります。現況のまま引き渡します。		
・ 敷地内の埋設物調査は実施していません。給排水管が埋設されている可能性があります。現況のまま引き渡します。		
・ 敷地内に中部電力パワーグリッド株式会社所有の電柱、支線が設置されていますが、現況のまま引き渡します。		
・ 土壌汚染調査は未実施です。		
・ 北側の舗装道路は建築基準法第 42 条第 2 項の道路に該当するため、約 0.6m（面積：約 23.34 m ² ）後退を要します。（静岡市葵区安東 2 丁目 106 部分）		
※物件調査は、入札参加者が物件の概要を把握するための資料にすぎません。		
必ず入札参加者において、現地及び諸規制等について確認を行ってください。		

品質に係る注意事項

- (1) 物件の引渡しは、物件調書に特段の記載のない限り、現状のままで行います。
- (2) 埋設物調査は実施していませんので、地中埋設物が存在している可能性があります。
- (3) 物件によっては、上下水道設備、ガス設備が敷設されていますが、経年劣化による影響等については確認していません。これらの設備の品質は保証できません。
- (4) 物件及び隣接地の擁壁・直壁・ブロック塀等について、地上及び地中にて境界を越えている場合があります。
- (5) 物件の敷地内(地中を含む)にゴミ(家電等を含む)・ガラ・碎石・切り株・雑草等が存在する場合があります。
- (6) 物件調書に特段の記載のない限り、土壌汚染及び地盤に関する調査は行っていません。

その他の注意事項（契約不適合責任の免責等）

- (1) 建物の建築図面等がある場合は行政経営課において閲覧できます。
- (2) 物件の引渡しは、物件調書に特段の記載のない限り、現状のままで行いますので、物件調書をご参照のうえ、必ず事前に現地の確認をしてください。
なお、物件調書と現状が異なる場合には現状を優先します。
- (3) 建物を解体撤去する場合の費用負担については、県は対応しません。また、解体撤去する場合は、騒音等の周辺の環境に配慮してください。
- (4) 敷地の形質変更を行う際は、形質変更に伴う粉塵防止対策として、散水等に努めてください。
- (5) 土地の形質変更をする場合の費用負担については、県は対応しません。また、土地の形質変更をする場合は、騒音・粉塵防止対策等の周辺の環境に配慮してください。
- (6) 現在の建物を解体撤去後、新たな建物を建築するにあたっては、建築基準法、文化財保護法及び県、市町の条例のほか協定等により、指導がなされる場合や開発負担金等が必要となる場合がありますので、関係機関にご確認ください。
- (7) 物件によっては、敷地内にフェンス、塀、柵等が設置されていますが、これらの工作物の補修・改修・撤去・再築造及びその費用負担については、県は対応しません。
- (8) 埋設物調査は実施していませんので、地中埋設物が存在している可能性があります。地中埋設物が発見されたとしても、これらの撤去及びその費用負担については、県は対応しません。
- (9) 物件によっては、埋蔵文化財包蔵地に該当するため、開発方法によっては試掘調査が必要となる場合があります。（詳しくは物件所在市町村の教育委員会にお問合わせください。）
- (10) 物件によっては、上下水道設備、ガス設備が敷設されていますが、経年劣化による影響等については確認していません。これらの敷設設備の補修・移設・改修・撤去・再築造及びその費用負担等については、県は対応しません。
- (11) 物件及び隣接地の擁壁・直壁・ブロック塀等について、地上及び地中にて境界を越えている場合がありますが、現状引渡しとなりますので、移設・撤去・再築造及びその費用負担等については、県は対応しません。
- (12) 物件の敷地内及び敷地上空又は隣接地等に電柱(電信柱・電柱付属物・電線等を含む)・支線・ゴミ置き場・道路設置物(ガードレール等)・道路標識(カーブミラー等を含む)等がある場合の移設・撤去等の可否等の取扱いについては、設置者又は管理者等にお問合わせください。県ではこれらについて対応しません。
- (13) 物件の敷地内(地中を含む)にゴミ(家電等を含む)・ガラ・碎石・切り株等が存在する場合はあ

ります（品質）が、撤去及びその費用負担等については、県は対応しません。

(14) 現状での引渡しのため、現地の除草・伐採及びその費用負担等については、県は対応しません。

(15) 建物のアスベストについては、他に記載のある場合を除き、専門業者による調査は実施していません。調査の費用負担とアスベストが発見された場合の除去及びその費用負担等については、県は対応しません。

案内図



表 題 部 (土地の表示)		調製	平成10年9月24日	不動産番号	0800000034580
地図番号	余白	筆界特定	余白		
所 在	静岡市安東二丁目			余白	
	静岡市葵区安東二丁目			平成17年4月1日変更 平成17年7月11日登記	
① 地 番	② 地 目	③ 地 積	m ²	原因及びその日付〔登記の日付〕	
132番	宅地	747	10	余白	
105番	余白	余白		①昭和43年2月1日変更 〔昭和43年2月1日〕	
余白	余白	余白		昭和63年法務省令第37号附則第2条第2項 の規定により移記 平成10年9月24日	

権 利 部 (甲 区) (所有権に関する事項)			
順位番号	登 記 の 目 的	受付年月日・受付番号	権 利 者 そ の 他 の 事 項
1	所有権移転	昭和45年12月14日 第54641号	原因 昭和45年12月12日買収 所有者 静 岡 県 順位2番の登記を移記
	余白	余白	昭和63年法務省令第37号附則第2条第2項 の規定により移記 平成10年9月24日



これは登記記録に記録されている事項の全部を証明した書面である。ただし、登記記録の乙区に記録されている事項はない。

令和7年5月30日
静岡地方法務局

登記官

藤 沼 正 彦

* 「登記の目的」欄に「相続人申告」と記載されている登記は、所有権の登記名義人(所有者)の相続人からの申出に基づき、

登記官が職権で、申出があった相続人の住所・氏名等を付記したものであり、権利関係を公示するものではない。

* 下線のあるものは抹消事項であることを示す。

整理番号 D72021 (1 / 2)



表 題 部 (土地の表示)		調製	平成10年9月24日	不動産番号	0800000034581
地図番号	余白	筆界特定	余白		
所 在	静岡市安東二丁目			余白	
	静岡市葵区安東二丁目			平成17年4月1日変更 平成17年7月11日登記	
① 地 番	② 地 目	③ 地 積	m ²	原因及びその日付〔登記の日付〕	
133番	宅地	680	99	余白	
106番	余白	余白		①昭和43年2月1日変更 〔昭和43年2月1日〕	
余白	余白	余白		昭和63年法務省令第37号附則第2条第2項 の規定により移記 平成10年9月24日	

権 利 部 (甲 区) (所有権に関する事項)			
順位番号	登 記 の 目 的	受付年月日・受付番号	権 利 者 そ の 他 の 事 項
1	所有権移転	昭和45年12月14日 第54641号	原因 昭和45年12月12日買収 所有者 静岡県 順位2番の登記を移記
	余白	余白	昭和63年法務省令第37号附則第2条第2項 の規定により移記 平成10年9月24日



これは登記記録に記録されている事項の全部を証明した書面である。ただし、登記記録の乙区に記録されている事項はない。

令和7年5月30日
静岡地方法務局

登記官

藤 沼 正 彦

＊ 「登記の目的」欄に「相続人申告」と記載されている登記は、所有権の登記名義人（所有者）の相続人からの申出に基づき、

登記官が職権で、申出があった相続人の住所・氏名等を付記したものであり、権利関係を公示するものではない。

＊ 下線のあるものは抹消事項であることを示す。

整理番号 D72021 (2/2)



1/1

表 題 部 (土地の表示)		調製	平成10年9月24日	不動産番号	0800000034580
地図番号	余白	筆界特定	余白		
所 在	静岡市安東二丁目			余白	
	静岡市葵区安東二丁目			平成17年4月1日変更 平成17年7月11日登記	
① 地 番	② 地 目	③ 地 積	m ²	原因及びその日付〔登記の日付〕	
132番	宅地	747	10	余白	
105番	余白	余白		①昭和43年2月1日変更 〔昭和43年2月1日〕	
余白	余白	余白		昭和63年法務省令第37号附則第2条第2項 の規定により移記 平成10年9月24日	

権 利 部 (甲 区) (所有権に関する事項)			
順位番号	登 記 の 目 的	受付年月日・受付番号	権 利 者 そ の 他 の 事 項
1	所有権移転	昭和45年12月14日 第54641号	原因 昭和45年12月12日買収 所有者 静 岡 県 順位2番の登記を移記
	余白	余白	昭和63年法務省令第37号附則第2条第2項 の規定により移記 平成10年9月24日



これは登記記録に記録されている事項の全部を証明した書面である。ただし、登記記録の乙区に記録されている事項はない。

令和7年5月30日
静岡地方法務局

登記官

藤 沼 正 彦

* 「登記の目的」欄に「相続人申告」と記載されている登記は、所有権の登記名義人(所有者)の相続人からの申出に基づき、

登記官が職権で、申出があった相続人の住所・氏名等を付記したものであり、権利関係を公示するものではない。

* 下線のあるものは抹消事項であることを示す。

整理番号 D72021 (1/2)



表 題 部 (土地の表示)		調製	平成10年9月24日	不動産番号	0800000034581
地図番号	余白	筆界特定	余白		
所 在	静岡市安東二丁目			余白	
	静岡市葵区安東二丁目			平成17年4月1日変更 平成17年7月11日登記	
① 地 番	② 地 目	③ 地 積	m ²	原因及びその日付〔登記の日付〕	
133番	宅地	680	99	余白	
106番	余白	余白		①昭和43年2月1日変更 〔昭和43年2月1日〕	
余白	余白	余白		昭和63年法務省令第37号附則第2条第2項 の規定により移記 平成10年9月24日	

権 利 部 (甲 区) (所有権に関する事項)			
順位番号	登 記 の 目 的	受付年月日・受付番号	権 利 者 そ の 他 の 事 項
1	所有権移転	昭和45年12月14日 第54641号	原因 昭和45年12月12日買収 所有者 静岡県 順位2番の登記を移記
	余白	余白	昭和63年法務省令第37号附則第2条第2項 の規定により移記 平成10年9月24日



これは登記記録に記録されている事項の全部を証明した書面である。ただし、登記記録の乙区に記録されている事項はない。

令和7年5月30日
静岡地方法務局

登記官

藤 沼 正 彦

＊ 「登記の目的」欄に「相続人申告」と記載されている登記は、所有権の登記名義人（所有者）の相続人からの申出に基づき、


登記官が職権で、申出があった相続人の住所・氏名等を付記したものであり、権利関係を公示するものではない。

＊ 下線のあるものは抹消事項であることを示す。

整理番号 D72021 (2/2)



1/1

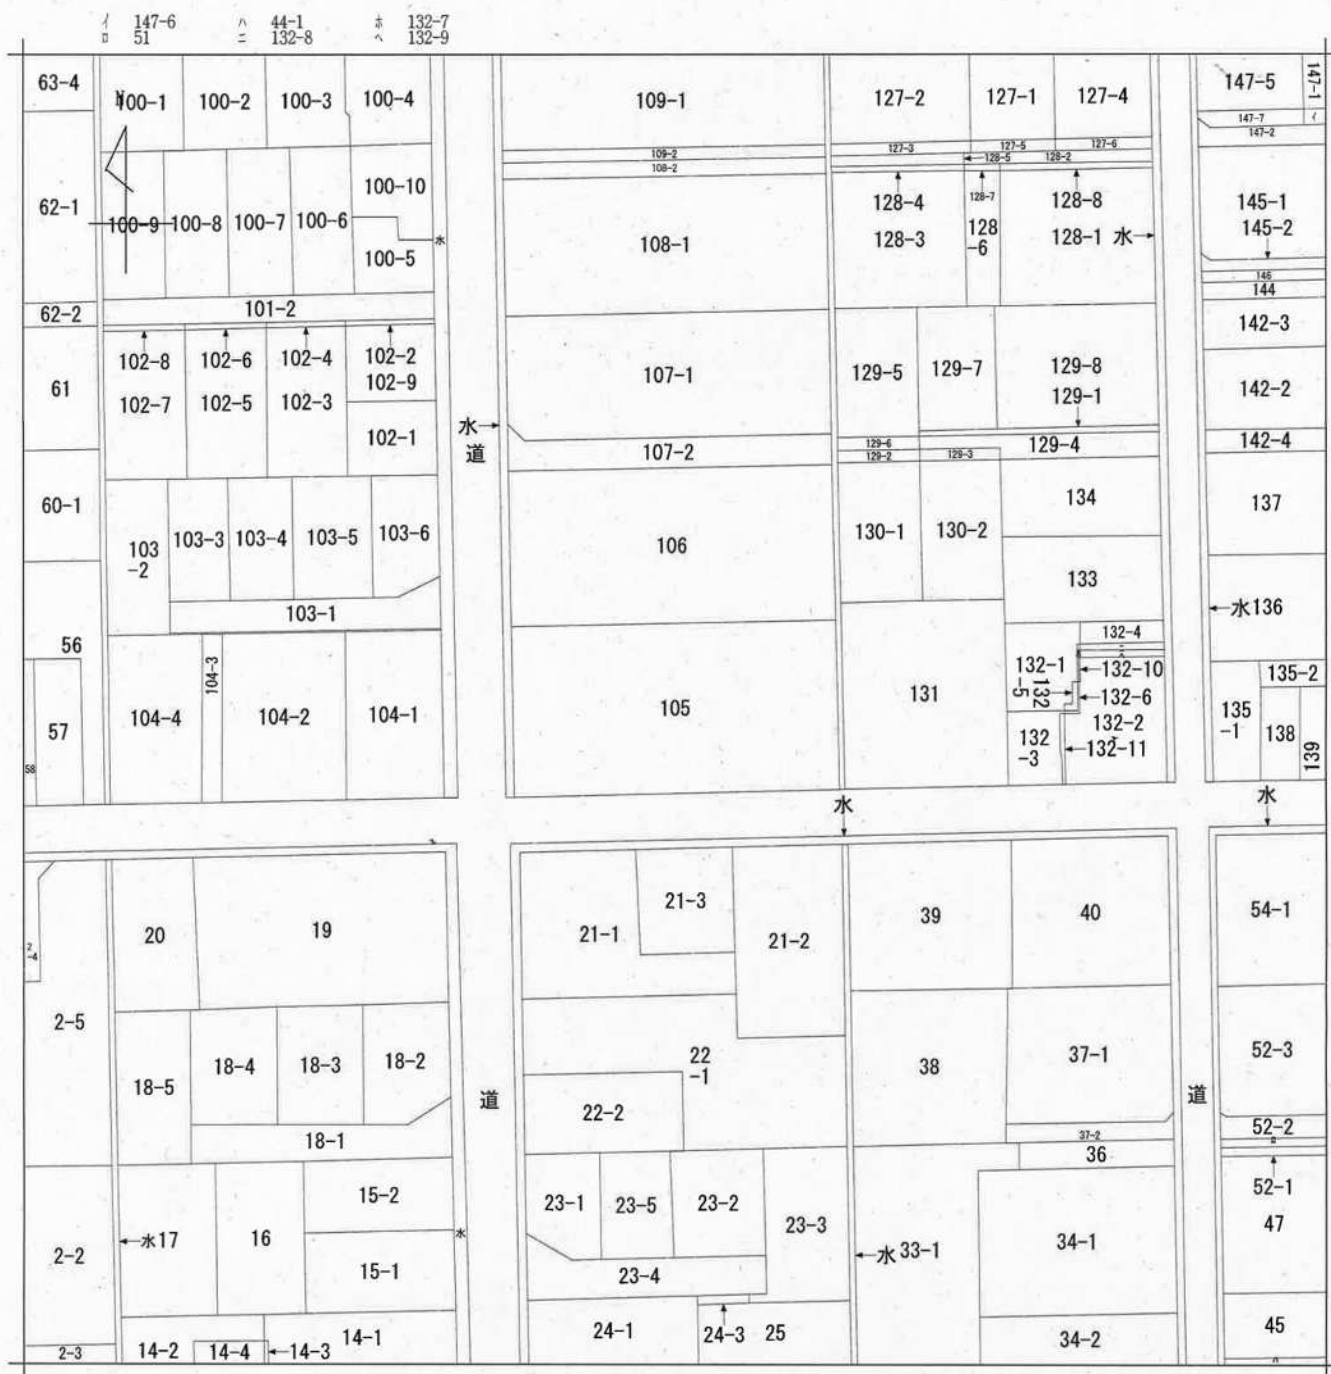


地番区域見出
安東2丁目

請 求 部	所 在	静岡市葵区安東二丁目					地 番	105番		
出 力 縮 尺	1/600	精 度 区 分		座 標 系 番 号 又 は 記 号		分 類	地図に準ずる図面		種 類	旧土地台帳附属地図
作 成 年 月 日					備 付 年 月 日 (原 図)				補 事 記 項	

A3→A4に縮小

用地実測図原図 $S=1:500$

協議地 静岡市葵区安東二丁目

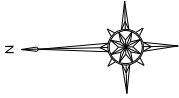


点名	X座標	Y座標
SK1	-112.286.304	-10.692.501
SK2	-112.248.192	-10.691.633
SK3	-112.249.653	-10.654.114
SK4	-112.287.189	-10.654.941
SK5	-112.266.359	-10.692.047
SK6	-112.267.230	-10.654.508

基準点座標一覧表

点名	X座標	Y座標
10C28	-112, 288, 111	-10, 700, 602
402	-112, 248, 283	-10, 698, 385
403	-112, 246, 136	-10, 654, 118
404	-112, 292, 889	-10, 654, 804

補助基準点座標一覧表

点名	X座標	Y座標
403-1	-112, 262, 851	-10, 654, 115
404-1	-112, 286, 116	-10, 664, 218
Tk1	-112, 292, 563	-10, 668, 497
Tk2	-112, 280, 770	-10, 664, 386

座標求積表

[illegible]


境界杭凡例

杭 種	名 称
C	コンクリート杭
RM	プレート
M	刻印
P	プラスチック杭
R	鋳 鉄
へ	ペンキ

工 事 名	令和7年度静岡県公舎敷地測量業務委託
図 名	用地測量図原図
縮 尺	全 葉 中 1 : 500
令和7年 月 日	静岡県財務部総務課

令和7年8月21日作成

A3→A4(二縮小)

昭和62年度

三役公舎建築工事設計図

番号	図面名称	番号	図面名称

35

新建築社建築設計



昭和62年度 三役公舎 建築工事設計図

新建築社建築設計

[illegible]



縮尺不明

縮尺不明

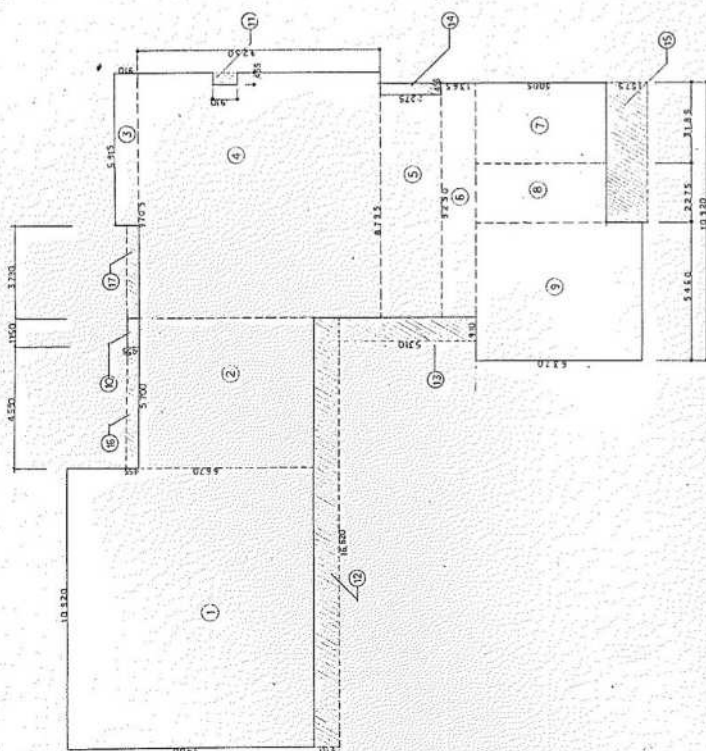

1	10.2×14	142.8
2	5.7×4.1	23.37
3	5.95×0.8	4.76
4	10.05×2.25	22.61
5	8.15×2.55	20.78
6	3.25×1.25	4.06
7	5.05×1.85	9.34
8	0.85×2.25	1.91
9	4.7×5.6	26.32
10	1.5×0.5	0.75
11		330.496

床面積 330.496 m²

(99.99 坪)

11	0.7×0.55	0.385
12	1.2×0.7	0.84
13	3.7×0.31	1.154
14	3.25×0.45	1.4625
15	3.25×0.45	1.4625
16	4.7×0.55	2.5875
17	3.7×0.55	2.0325
18		12.31
19		330.496

延床面積 354.775 m²

敷地面積 1406.566 m²

用途別	延床面積	坪数	延床面積
用途別	364.775 m ²	11.0	17.775 m ²
合計	330.496 m ²	10.0	17.275 m ²
合計	350.496 m ²	10.5	17.275 m ²

縮尺不明






縮尺不明



縮尺不明

縮尺不明

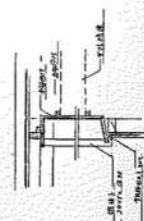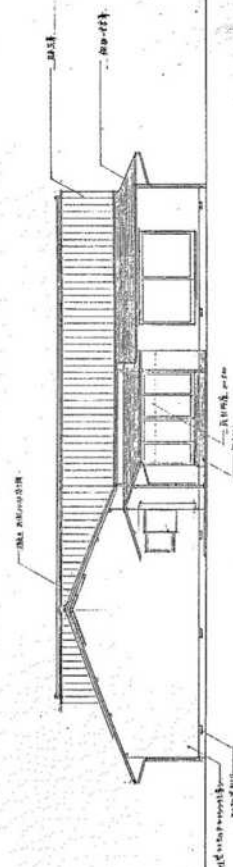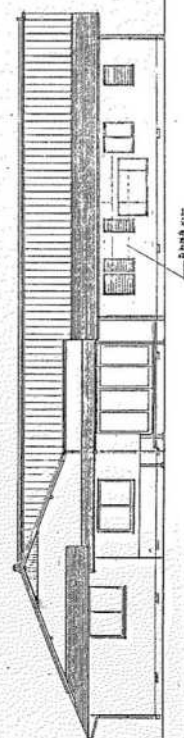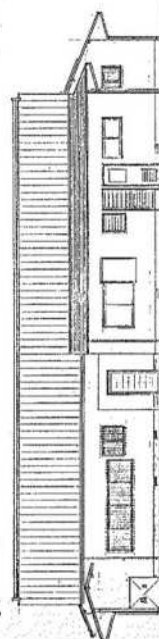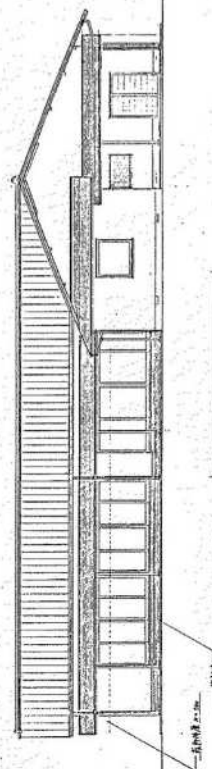

縮尺不明




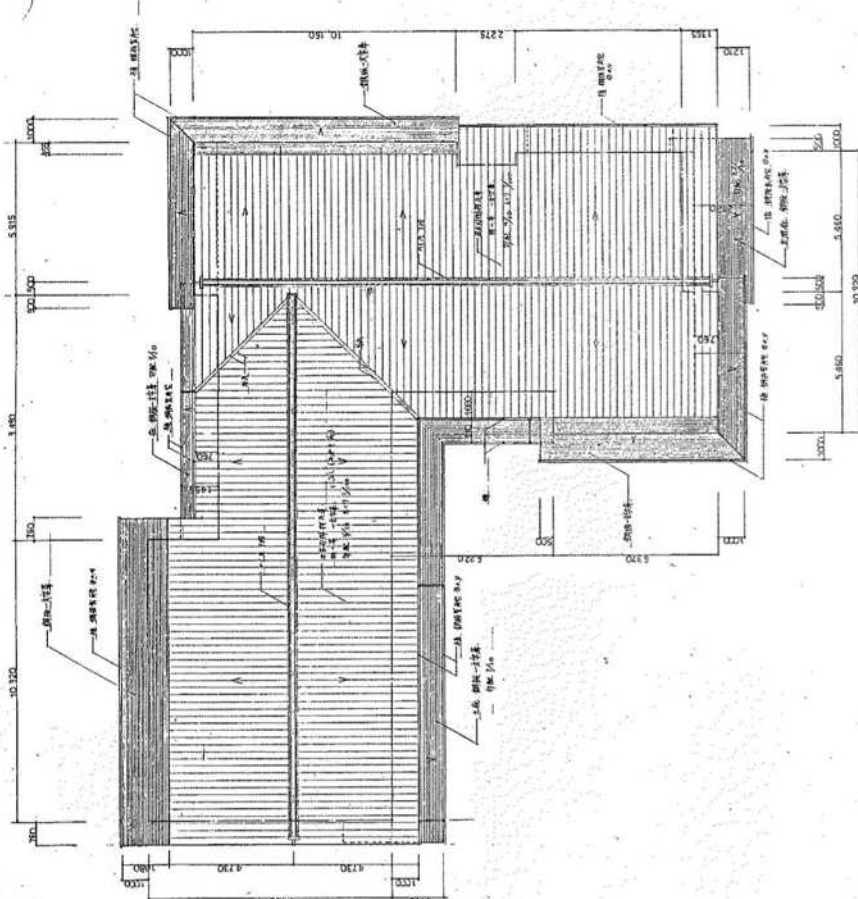


圖 24	51:100
------	--------

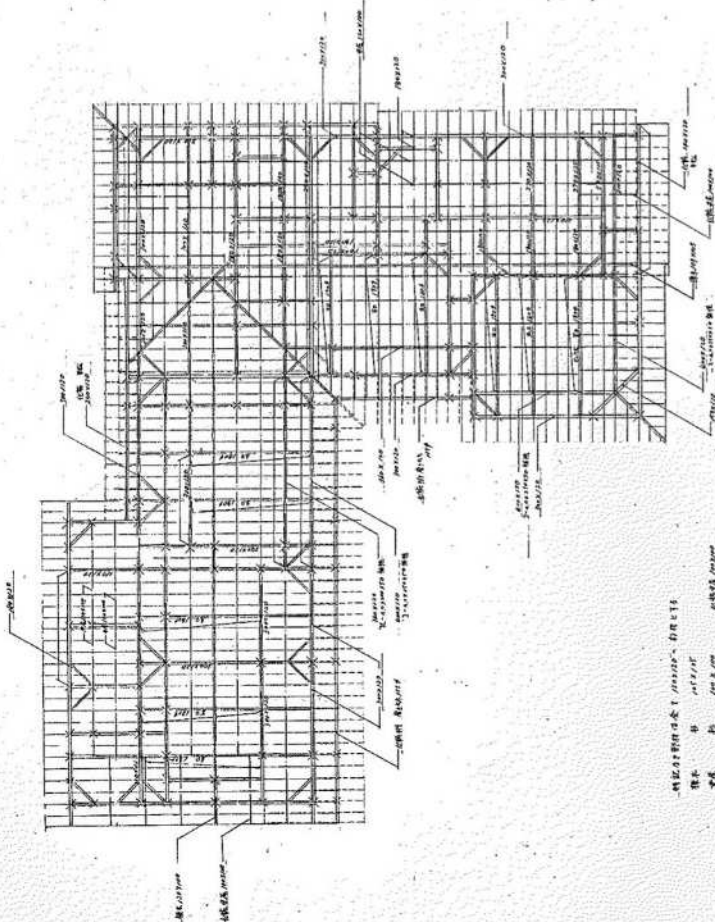


小屋式图	51:100
------	--------

[illegible]

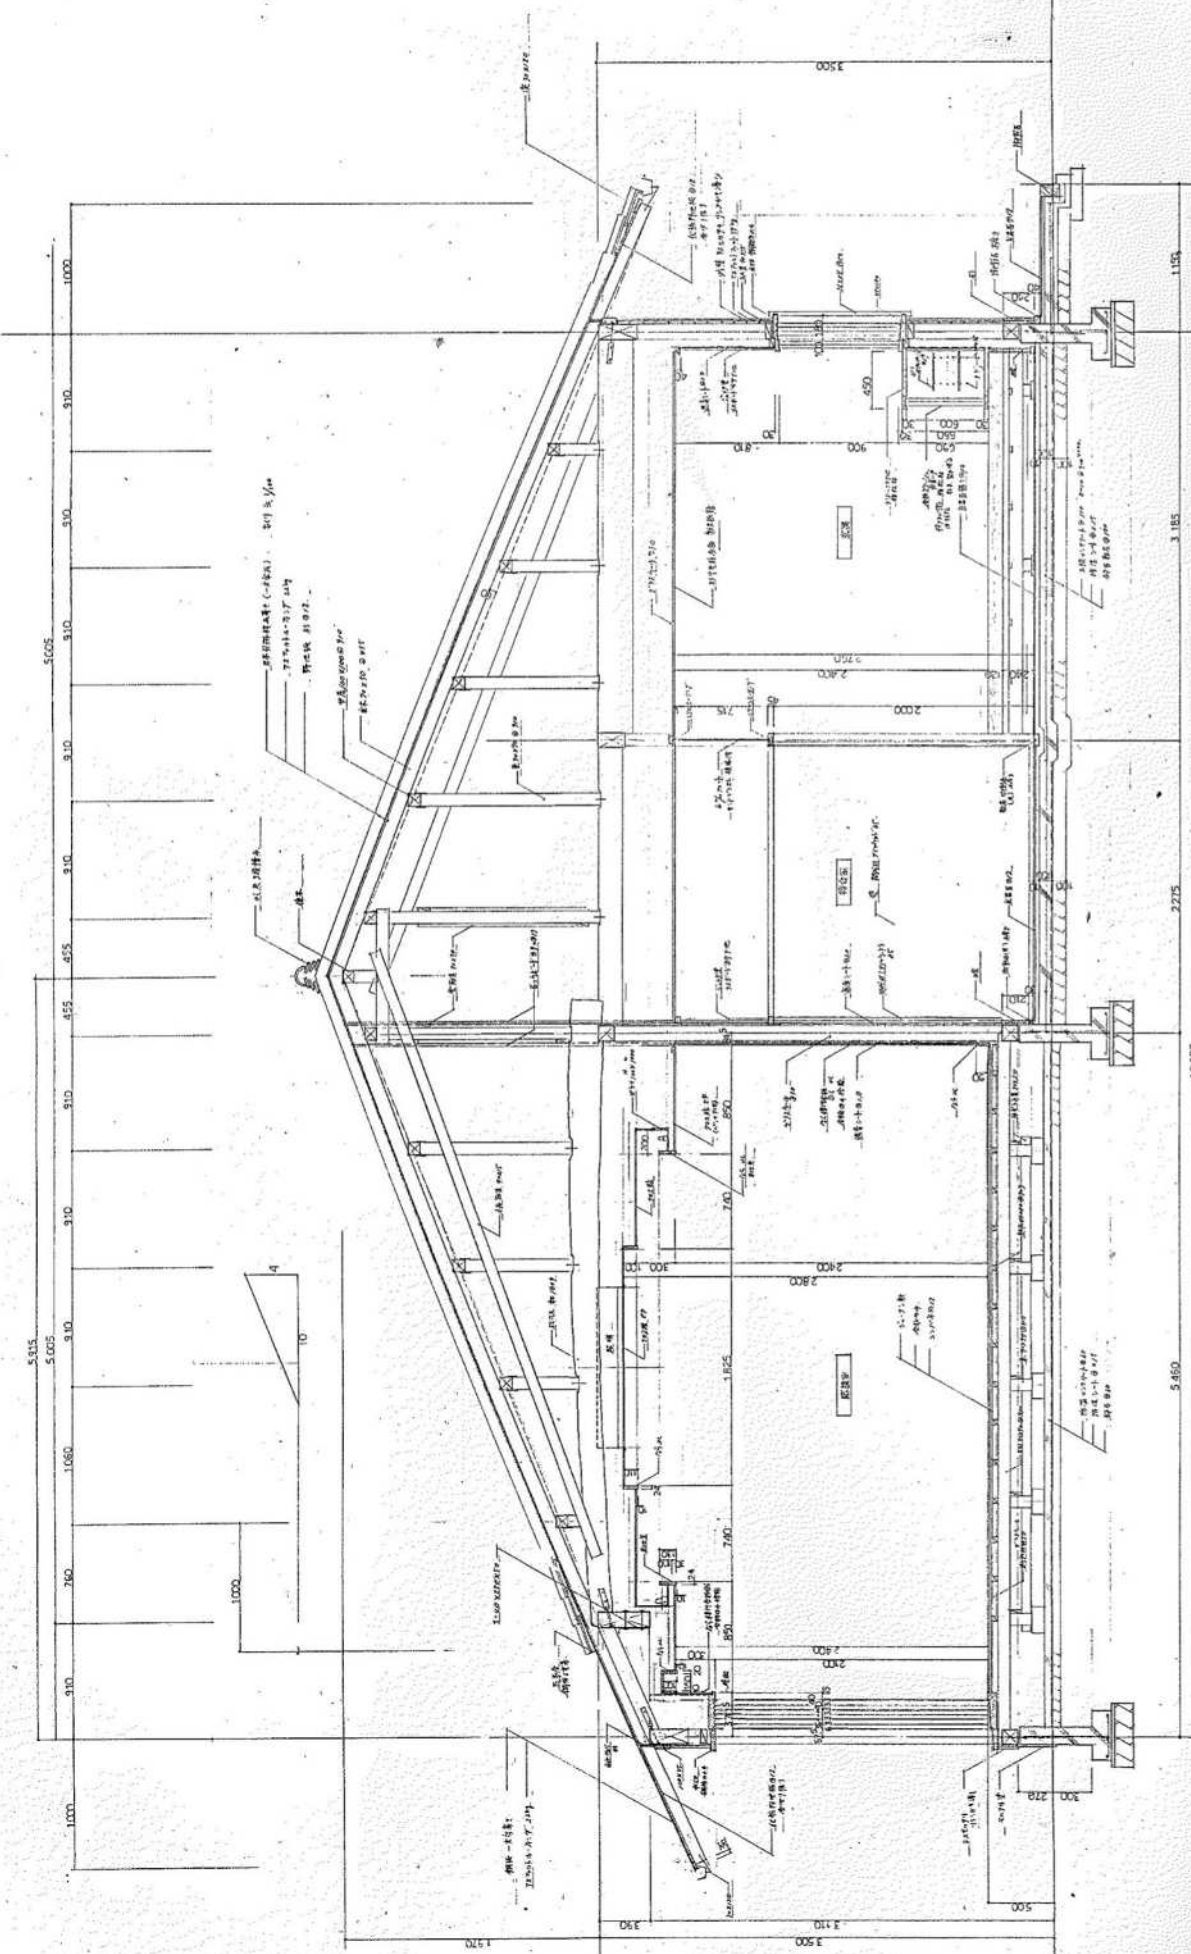

-------	-------

縮尺不明

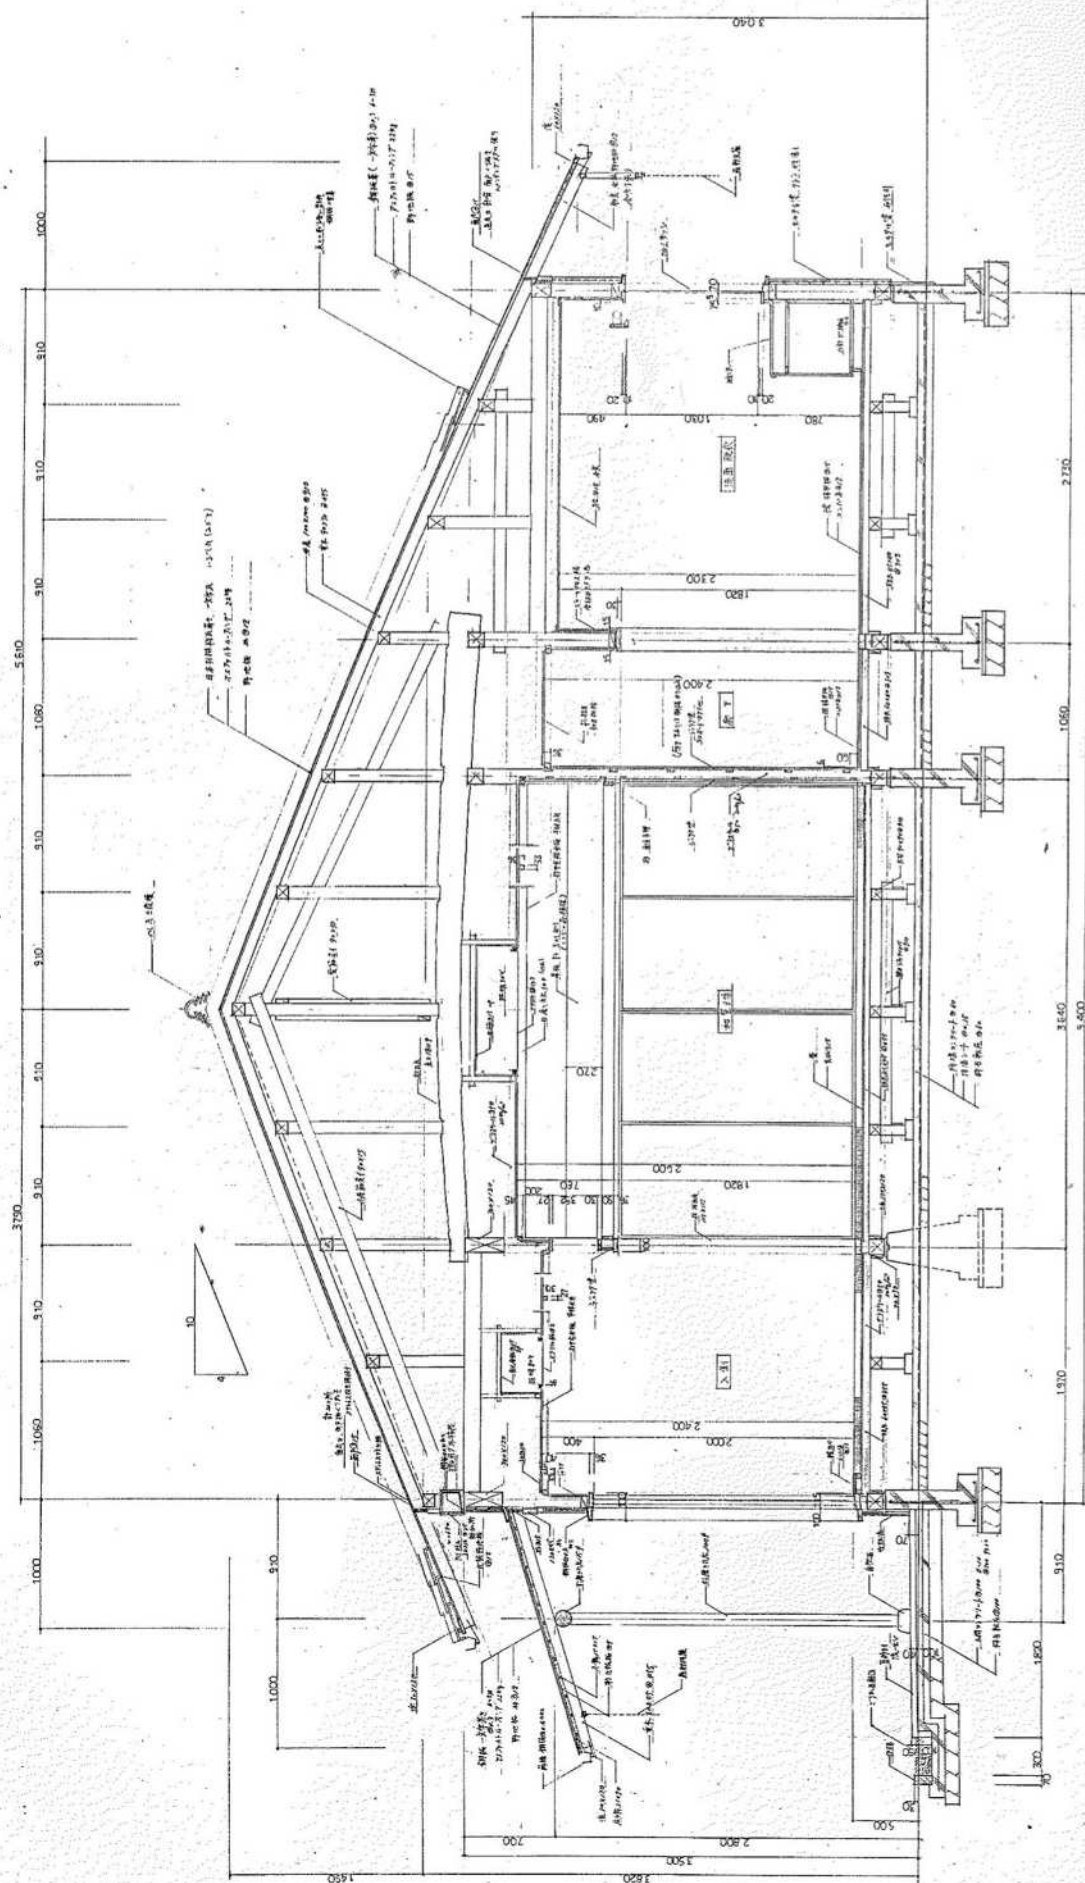



2020 2 5:20

縮尺不明


五層一、二層 断面図 縮尺1:50












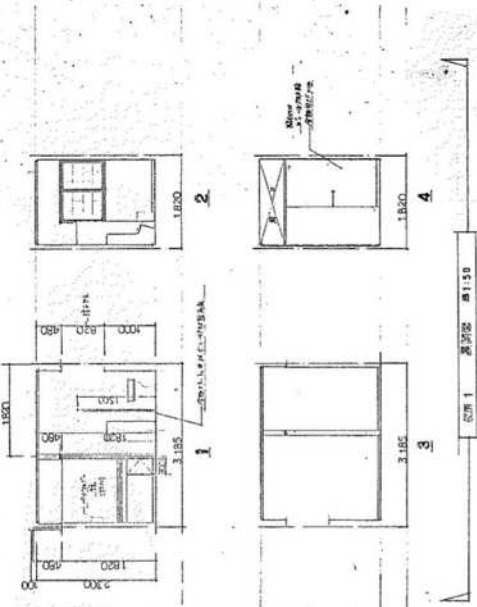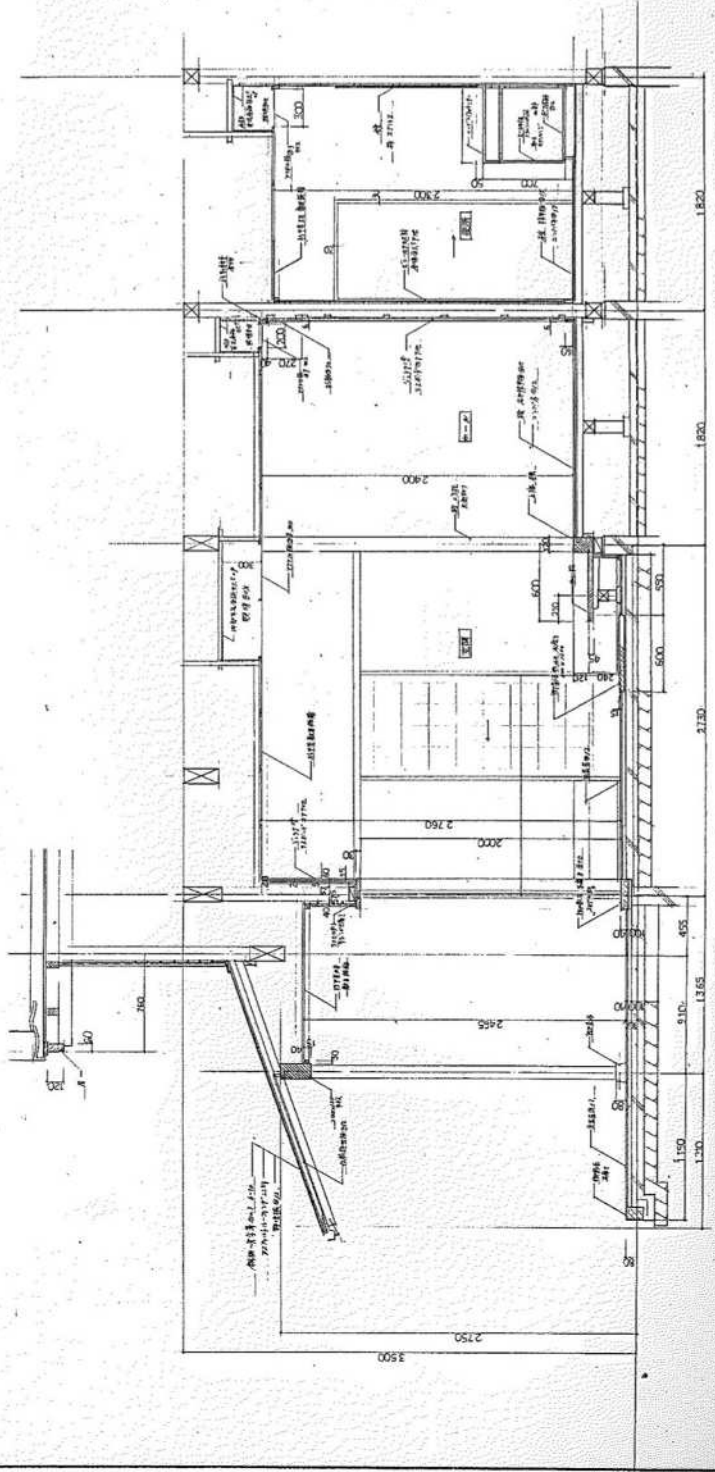

五層一、二層 断面図 縮尺1:50

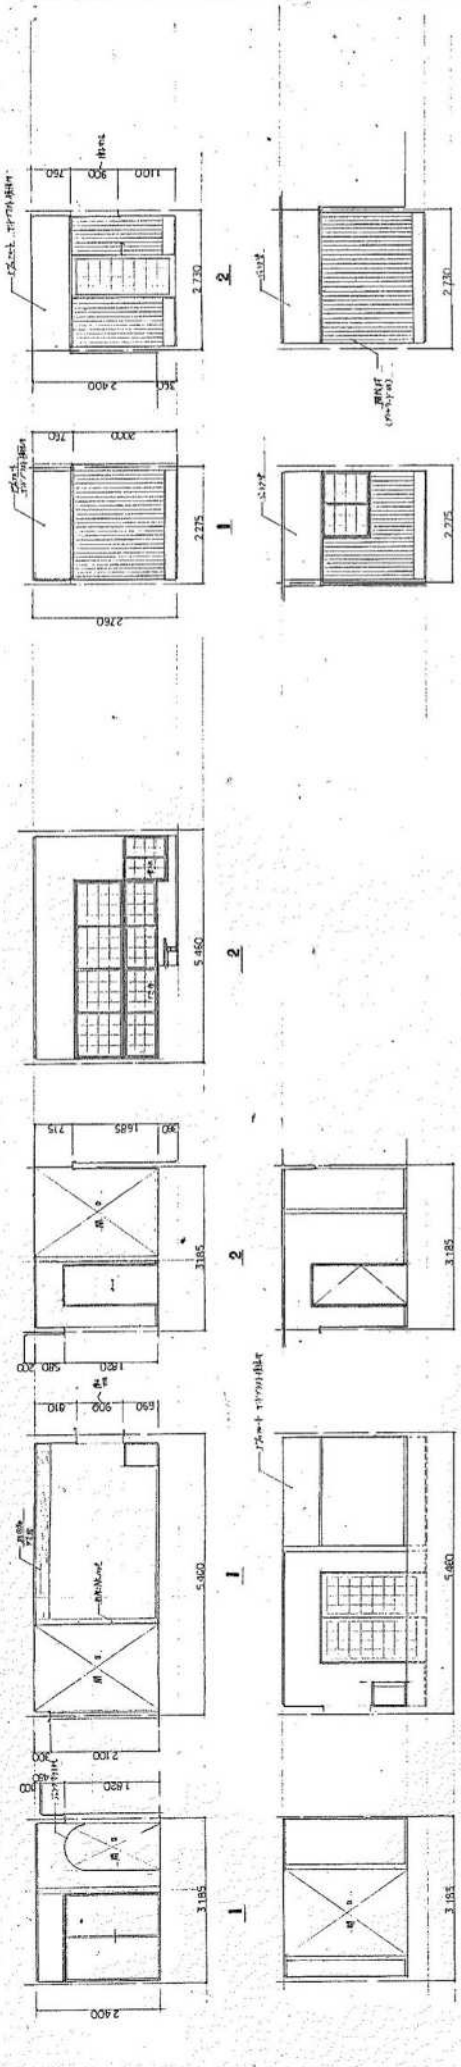

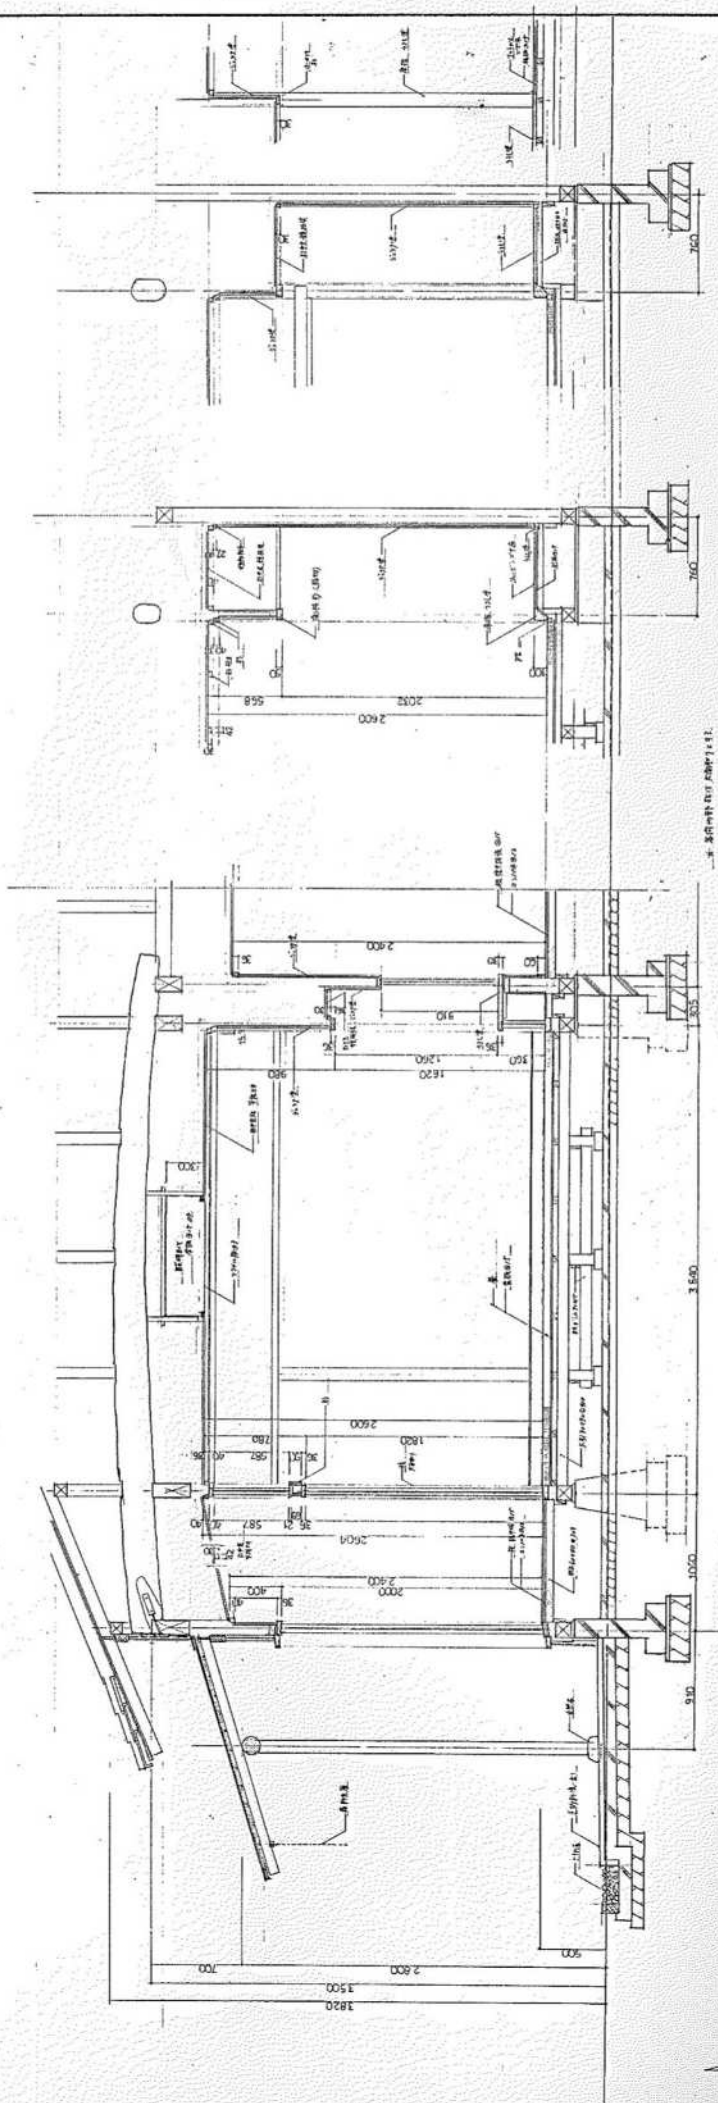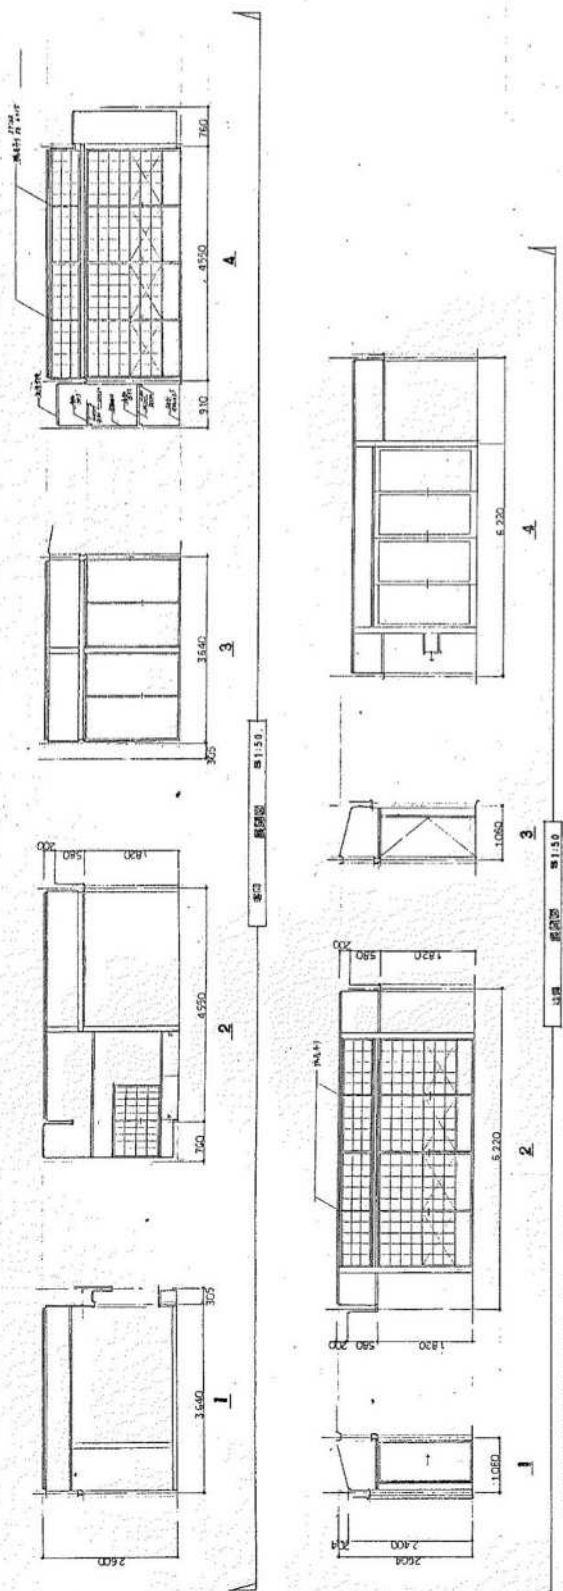


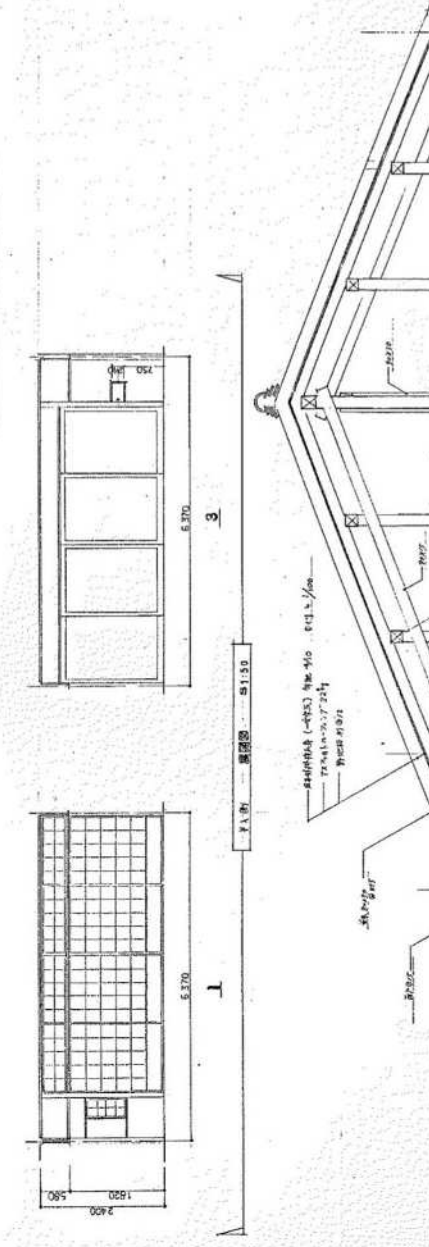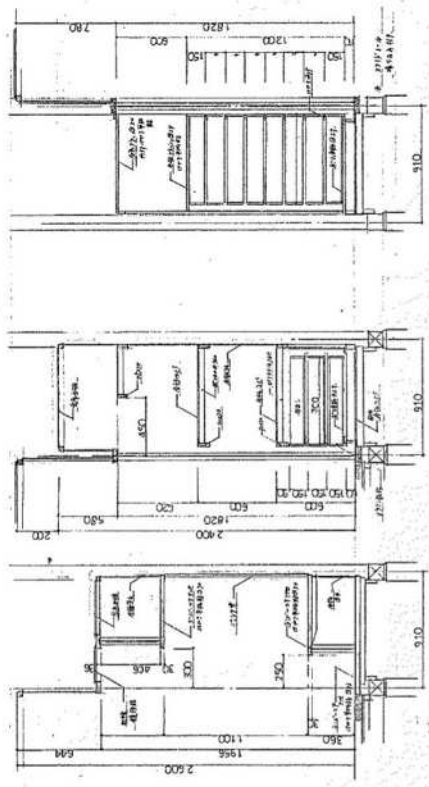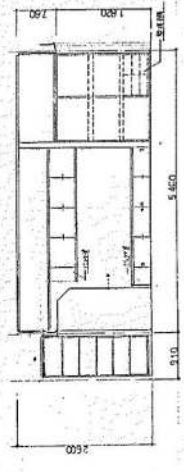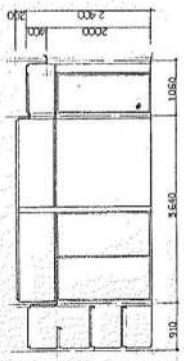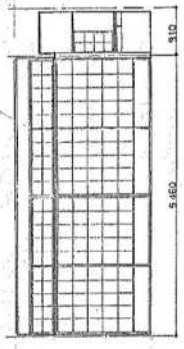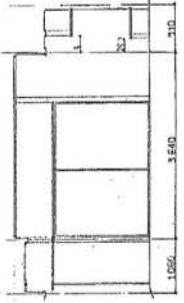



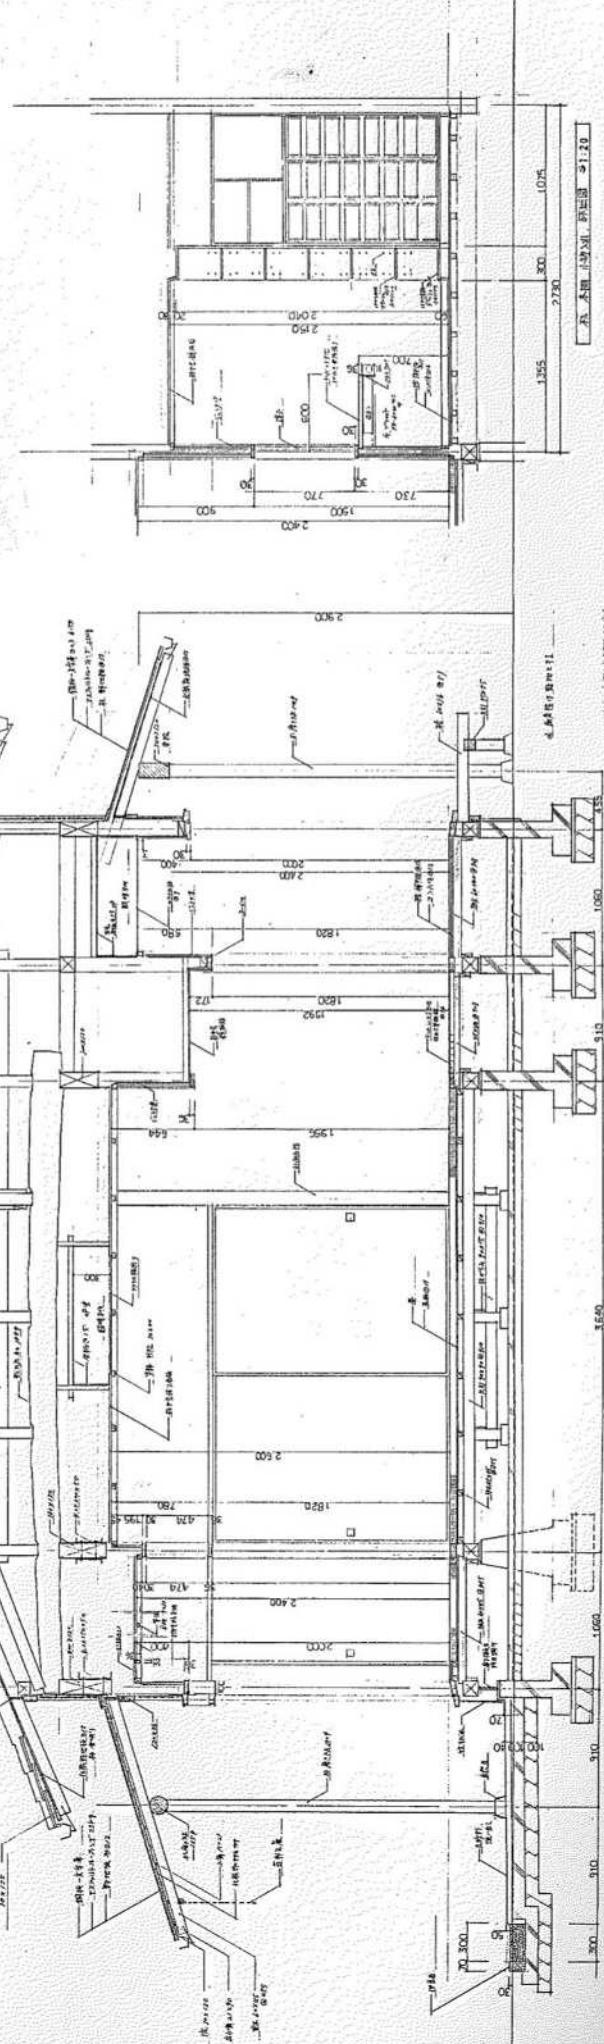


縮尺不明

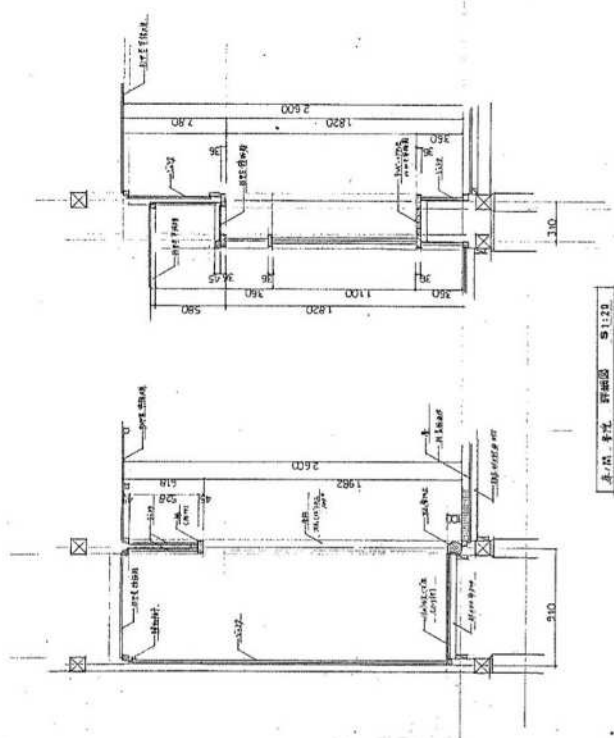


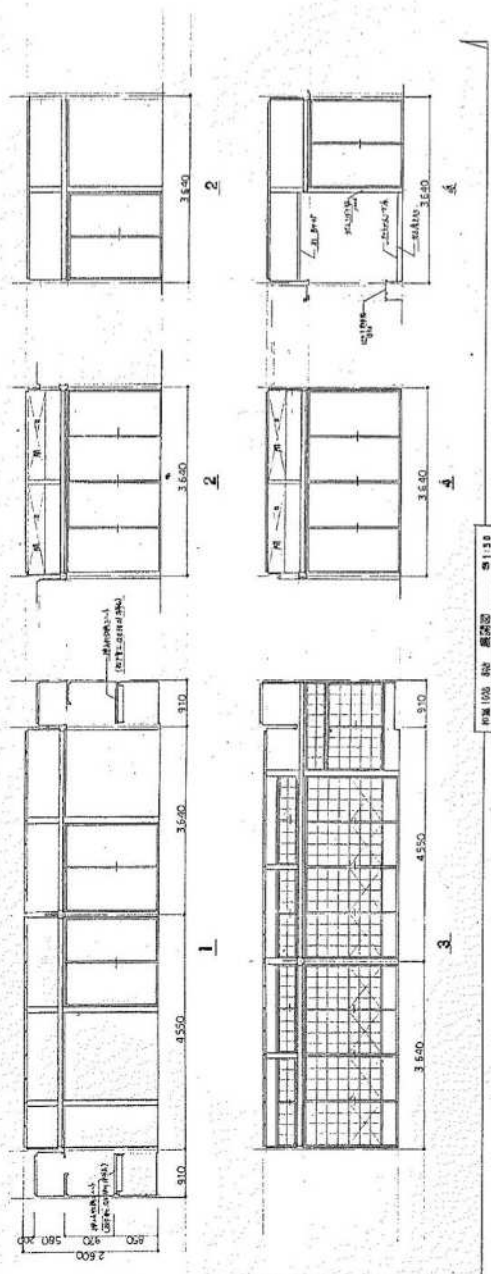



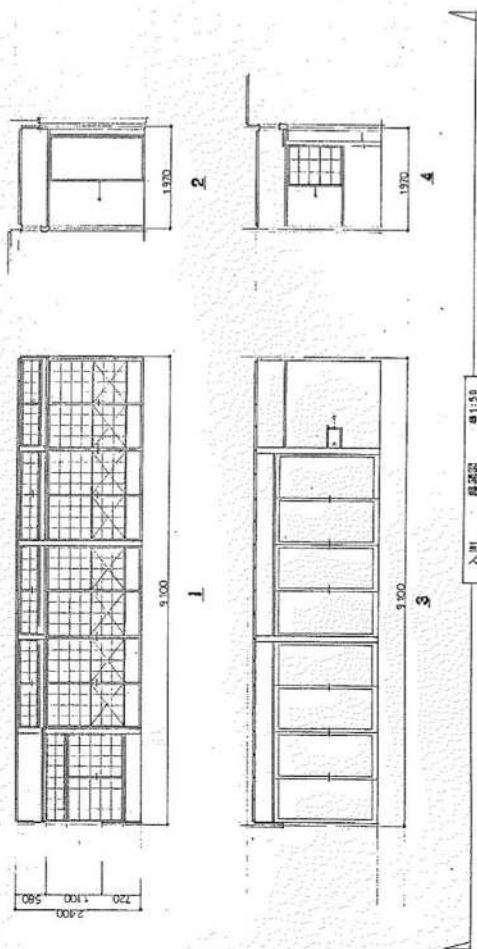





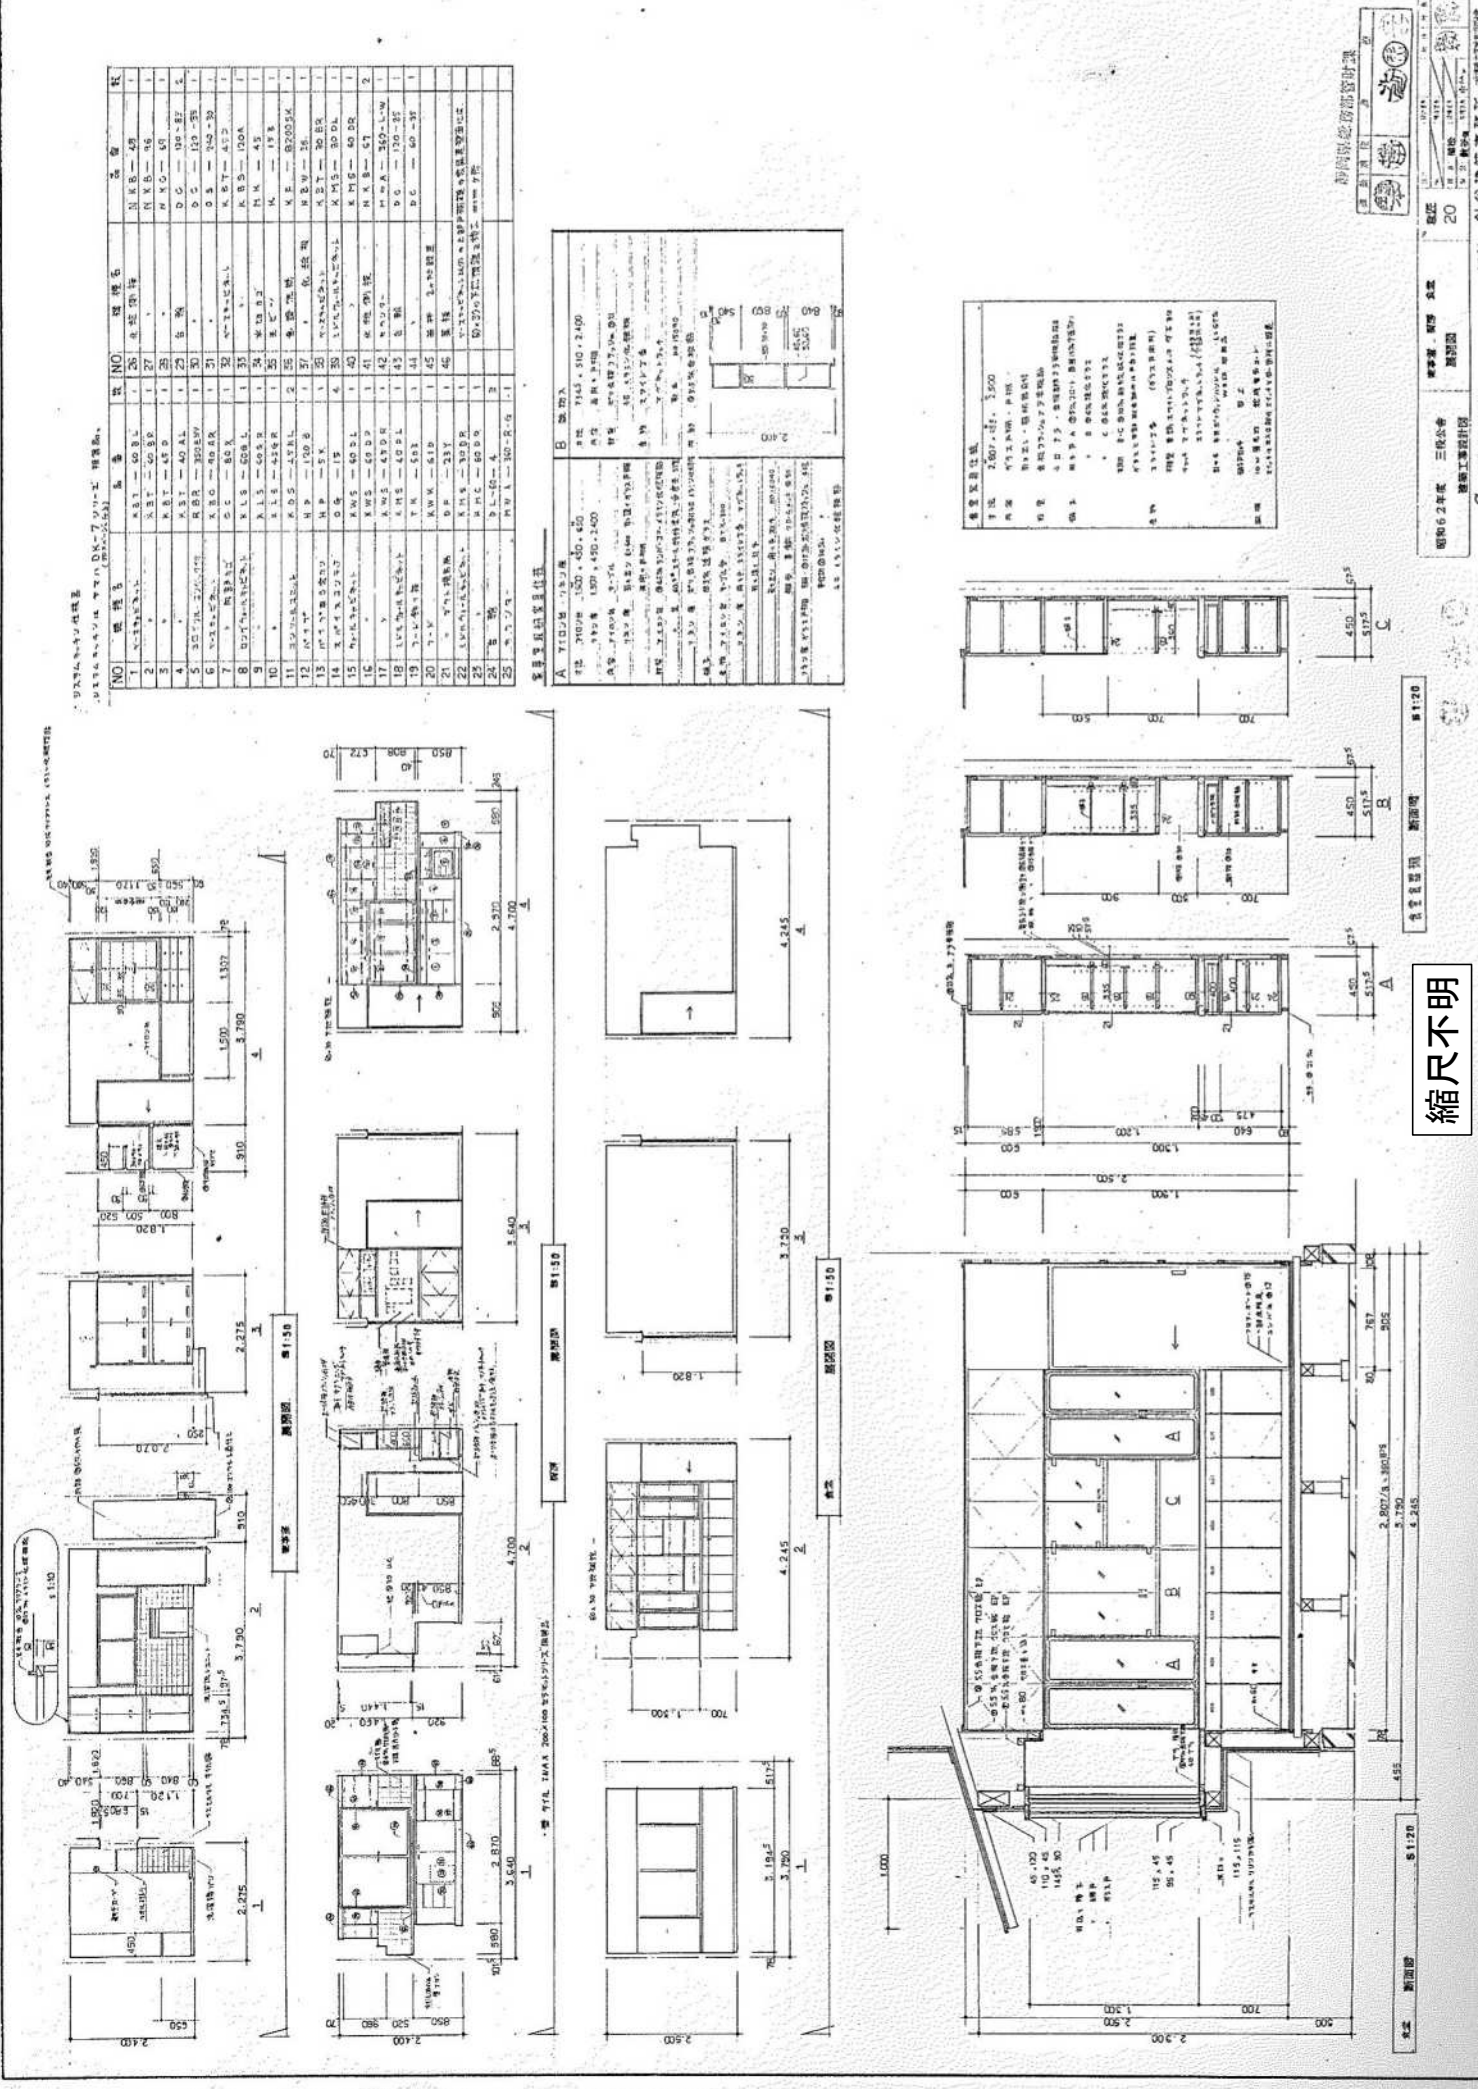



縮尺不明

靜岡県地務部管財課

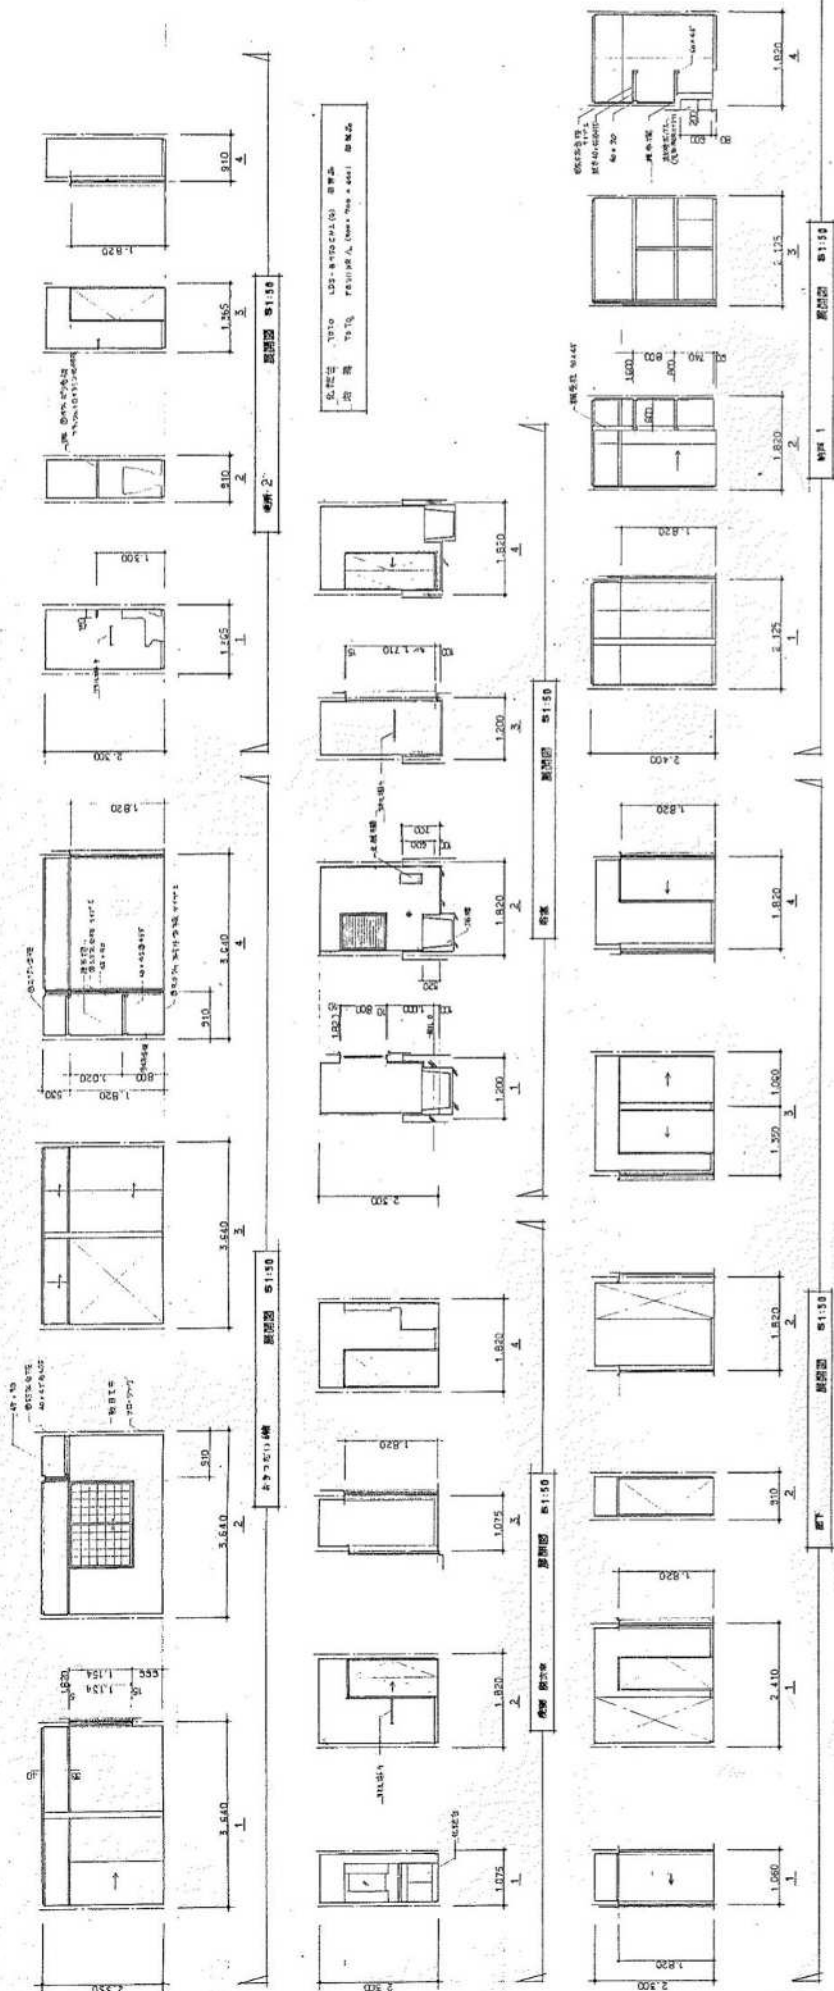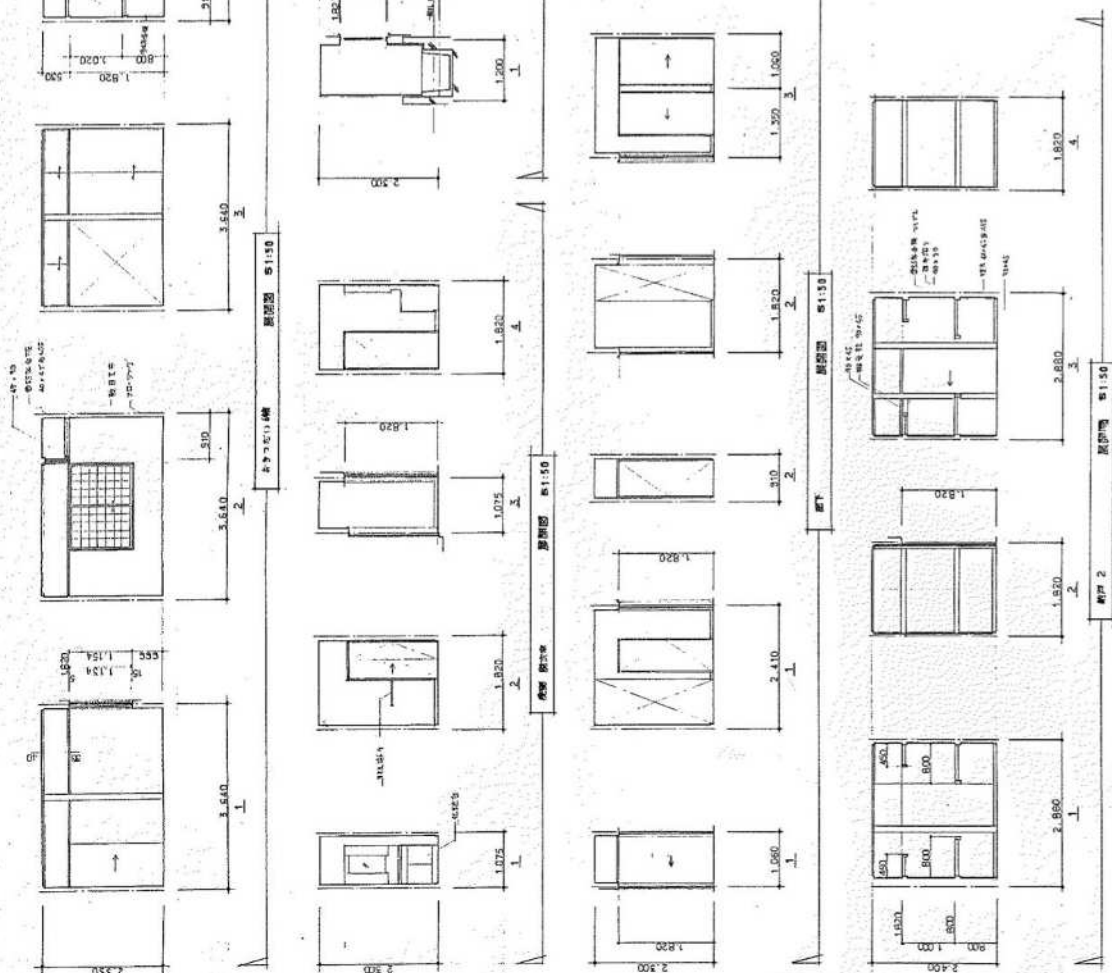


縮尺不明

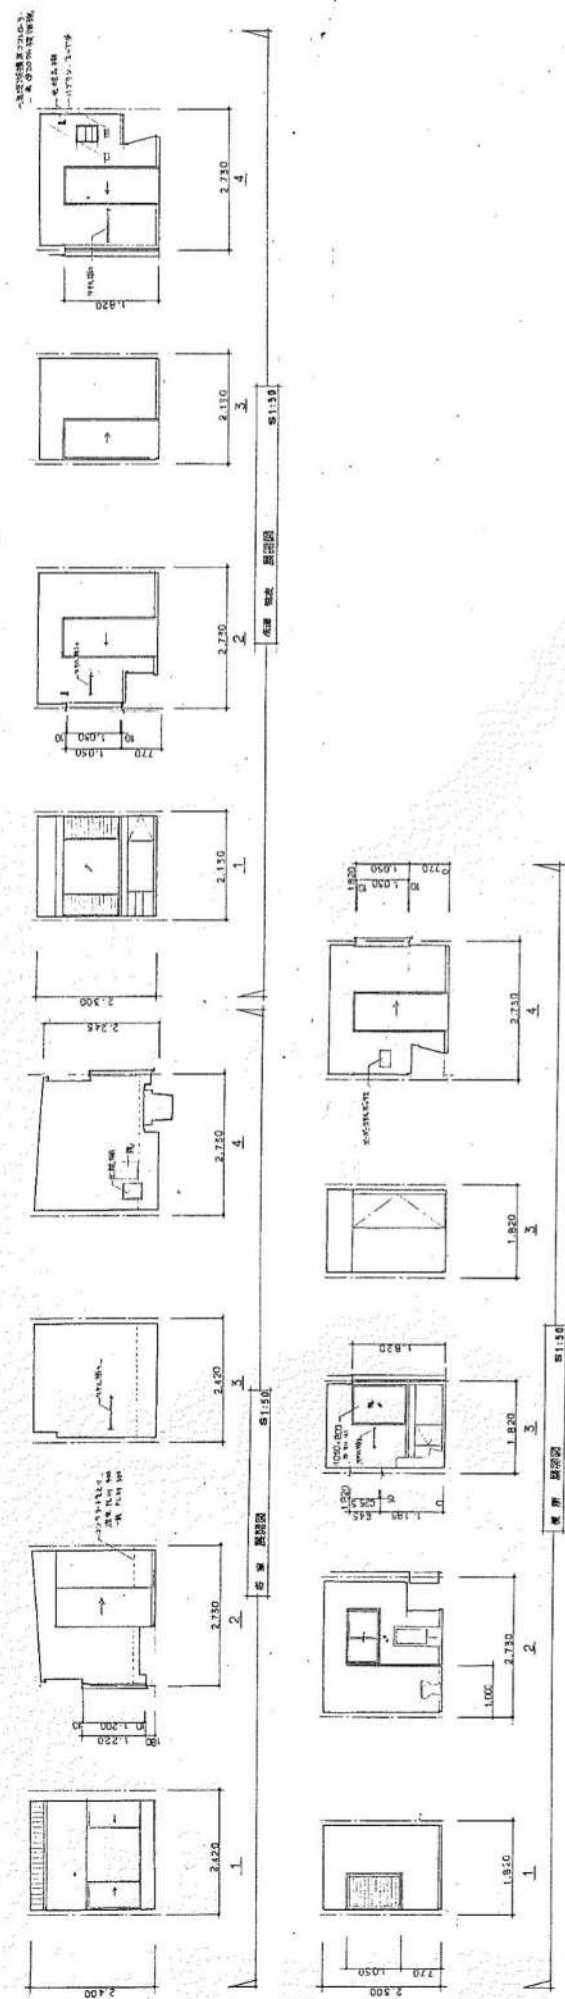[illegible]

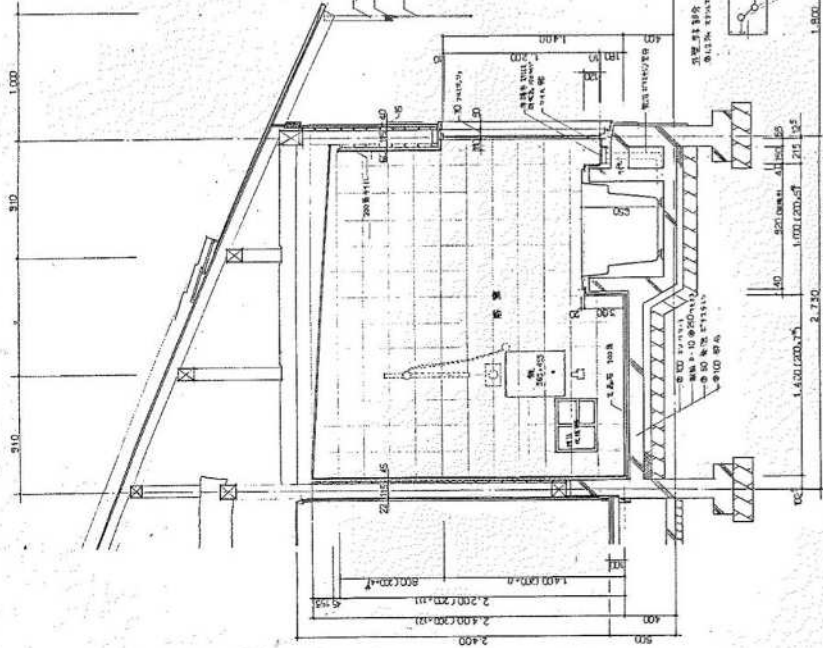


断面詳細図 縮尺 1/20

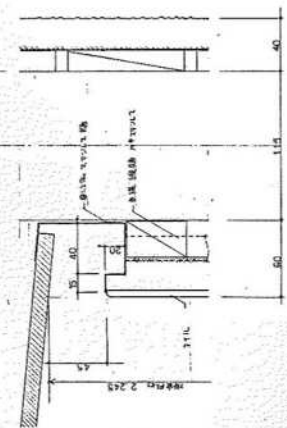


断面詳細図 縮尺 1/20

断面詳細図 縮尺 1/20

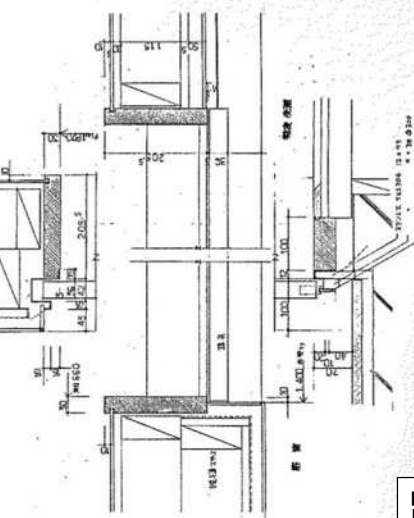


縮尺不明

断面詳細図 縮尺 1/20



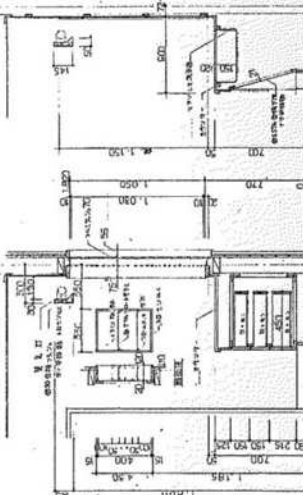




断面詳細図 縮尺 1/20

断面詳細図 縮尺 1/20

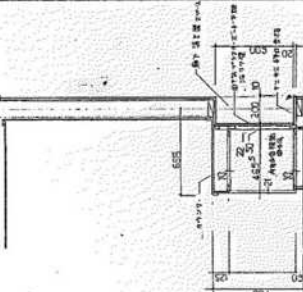

断面詳細図 縮尺 1/20

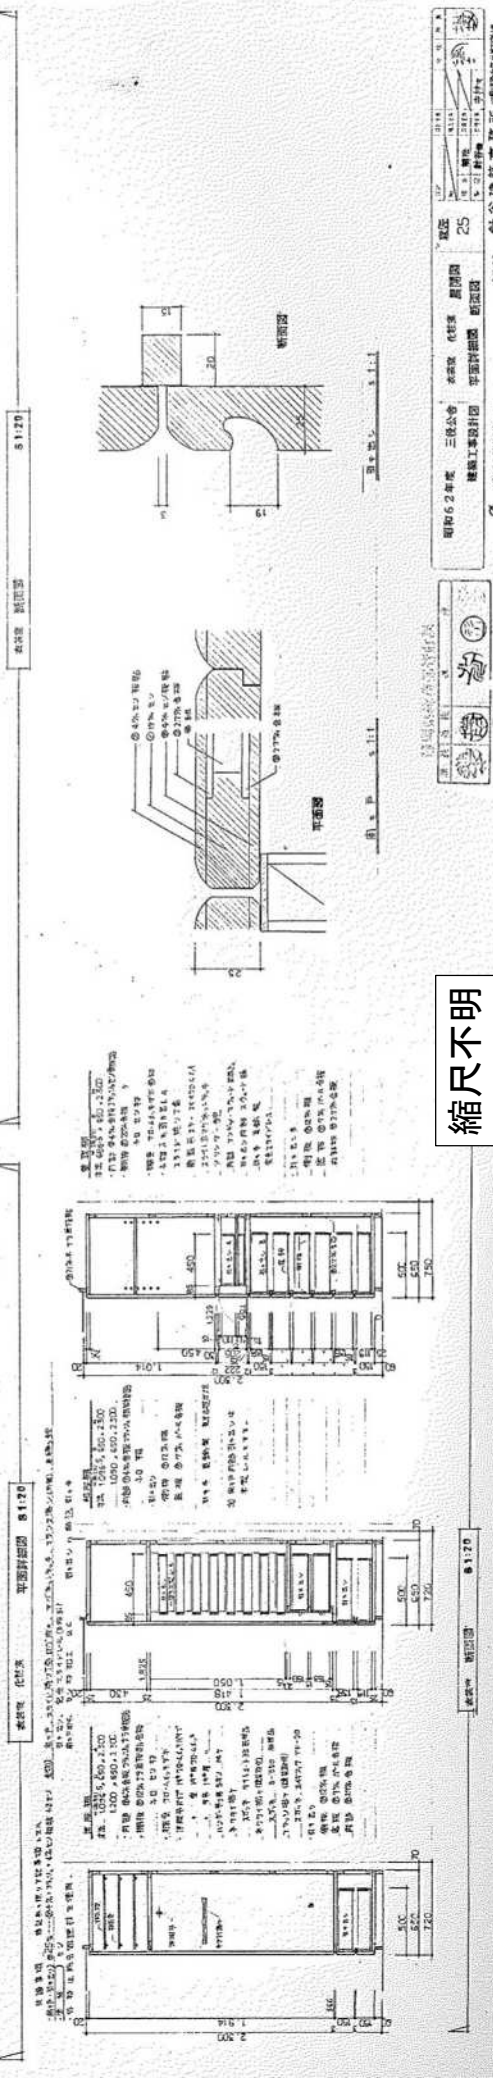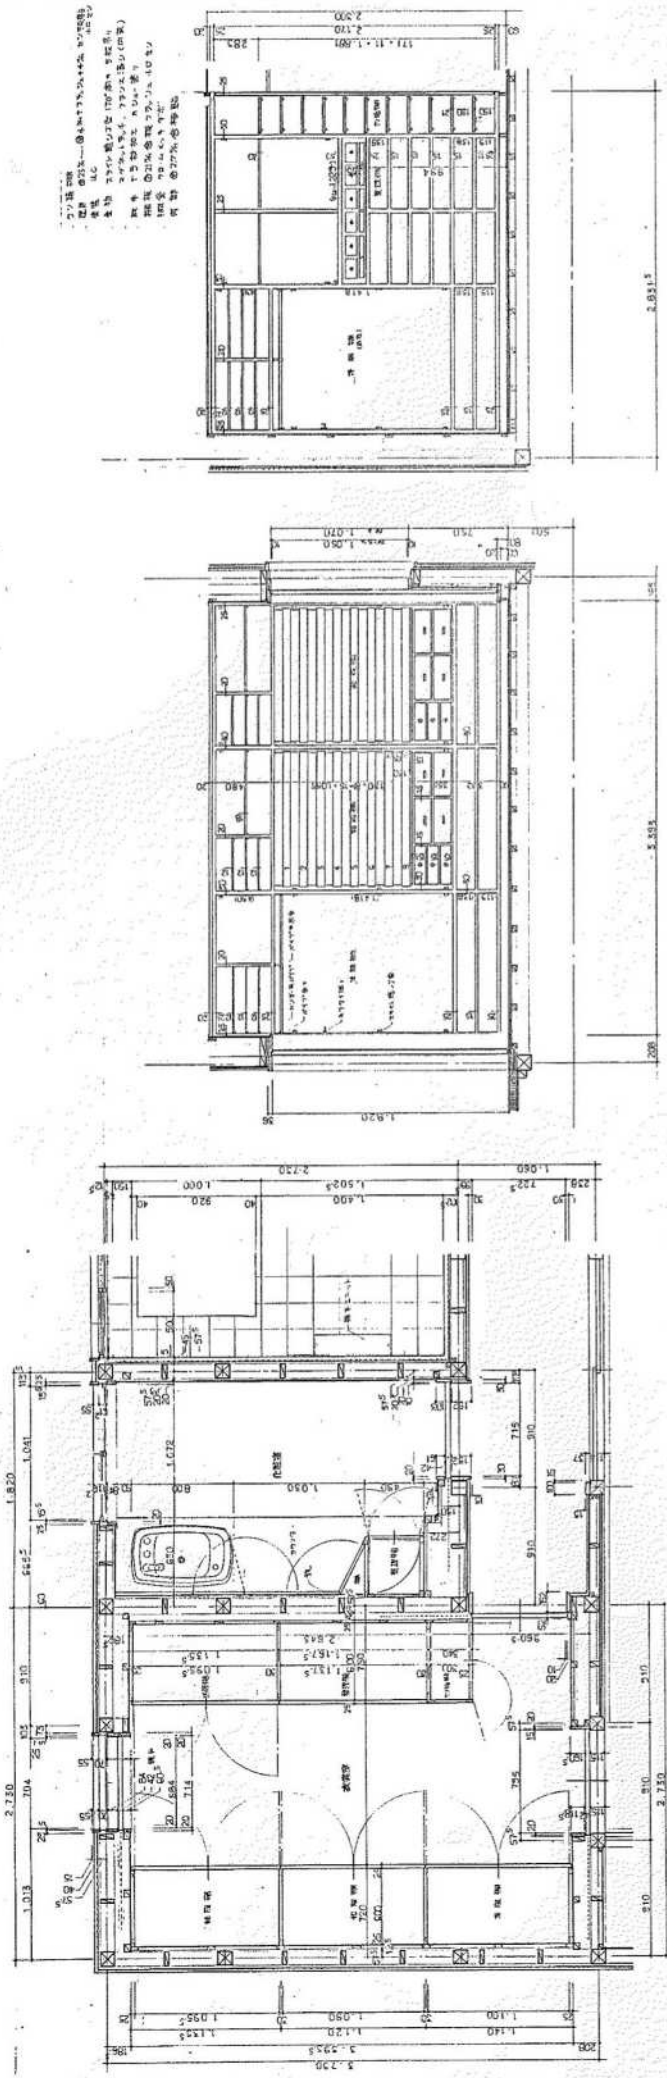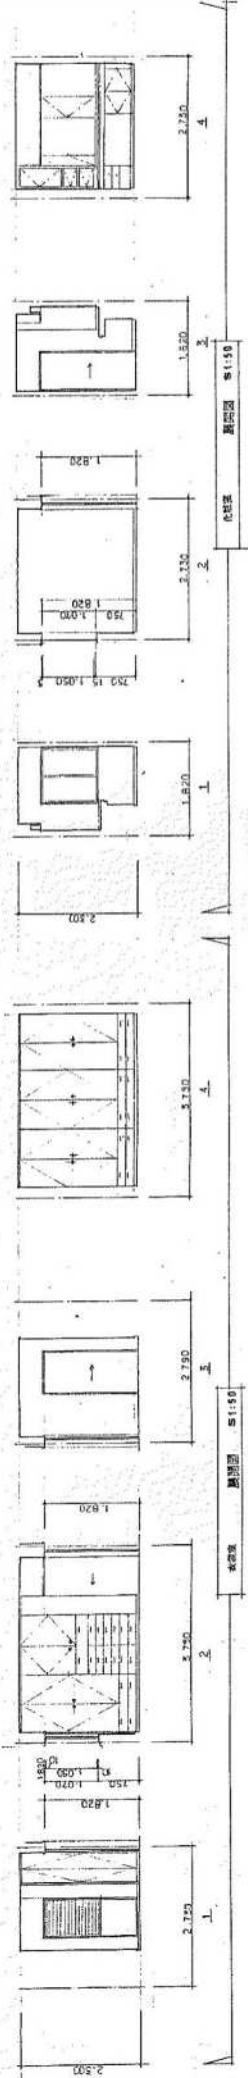

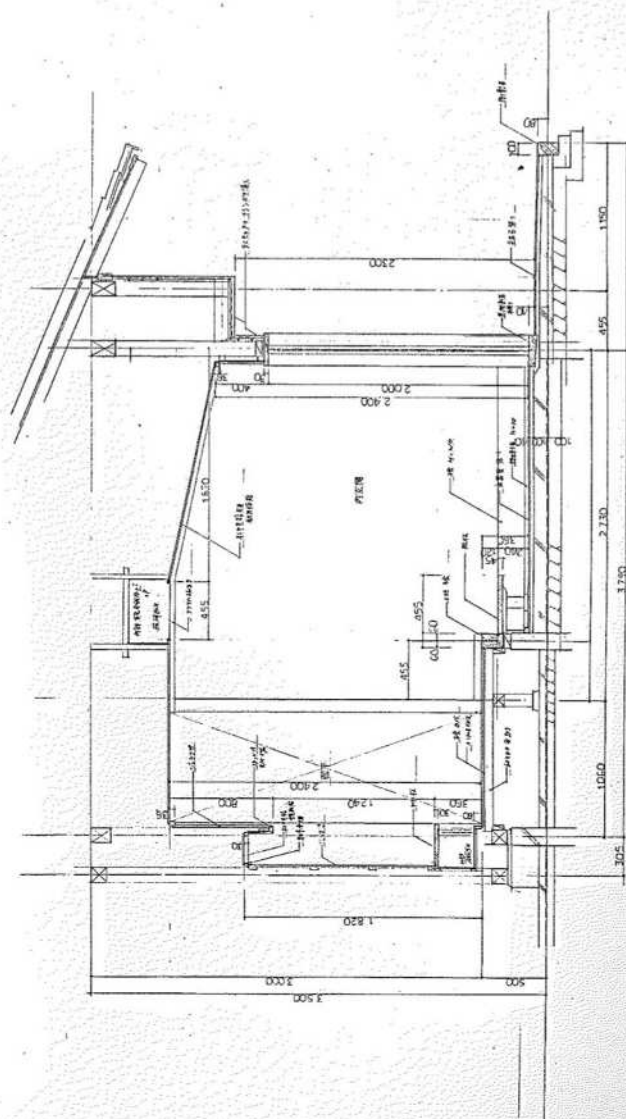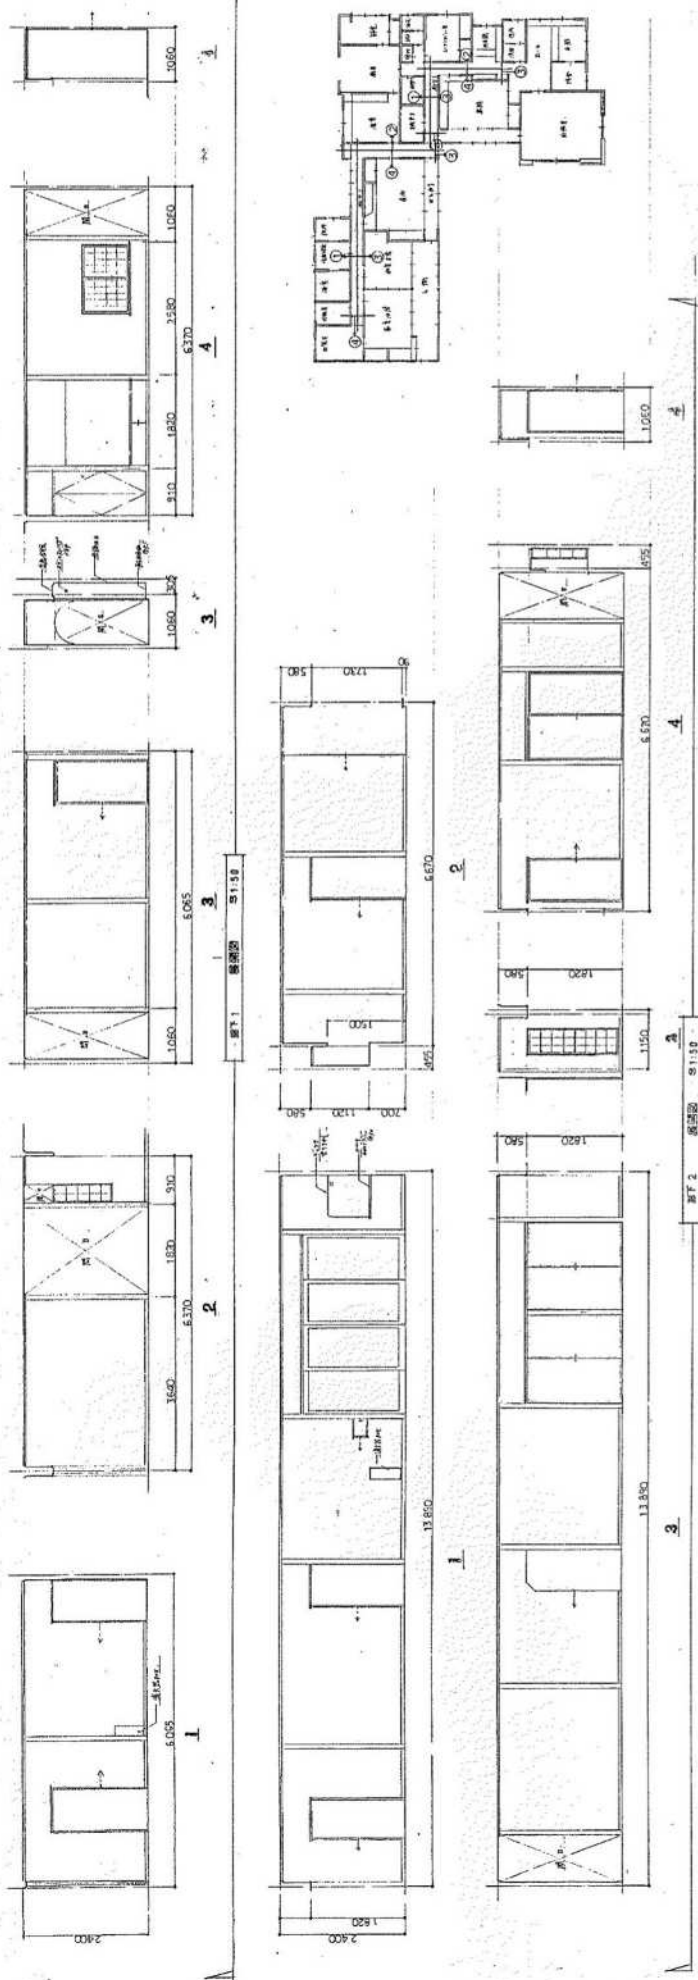

縮尺不明


年度	建築工
----	-----

三股公司
事設計四




[illegible]






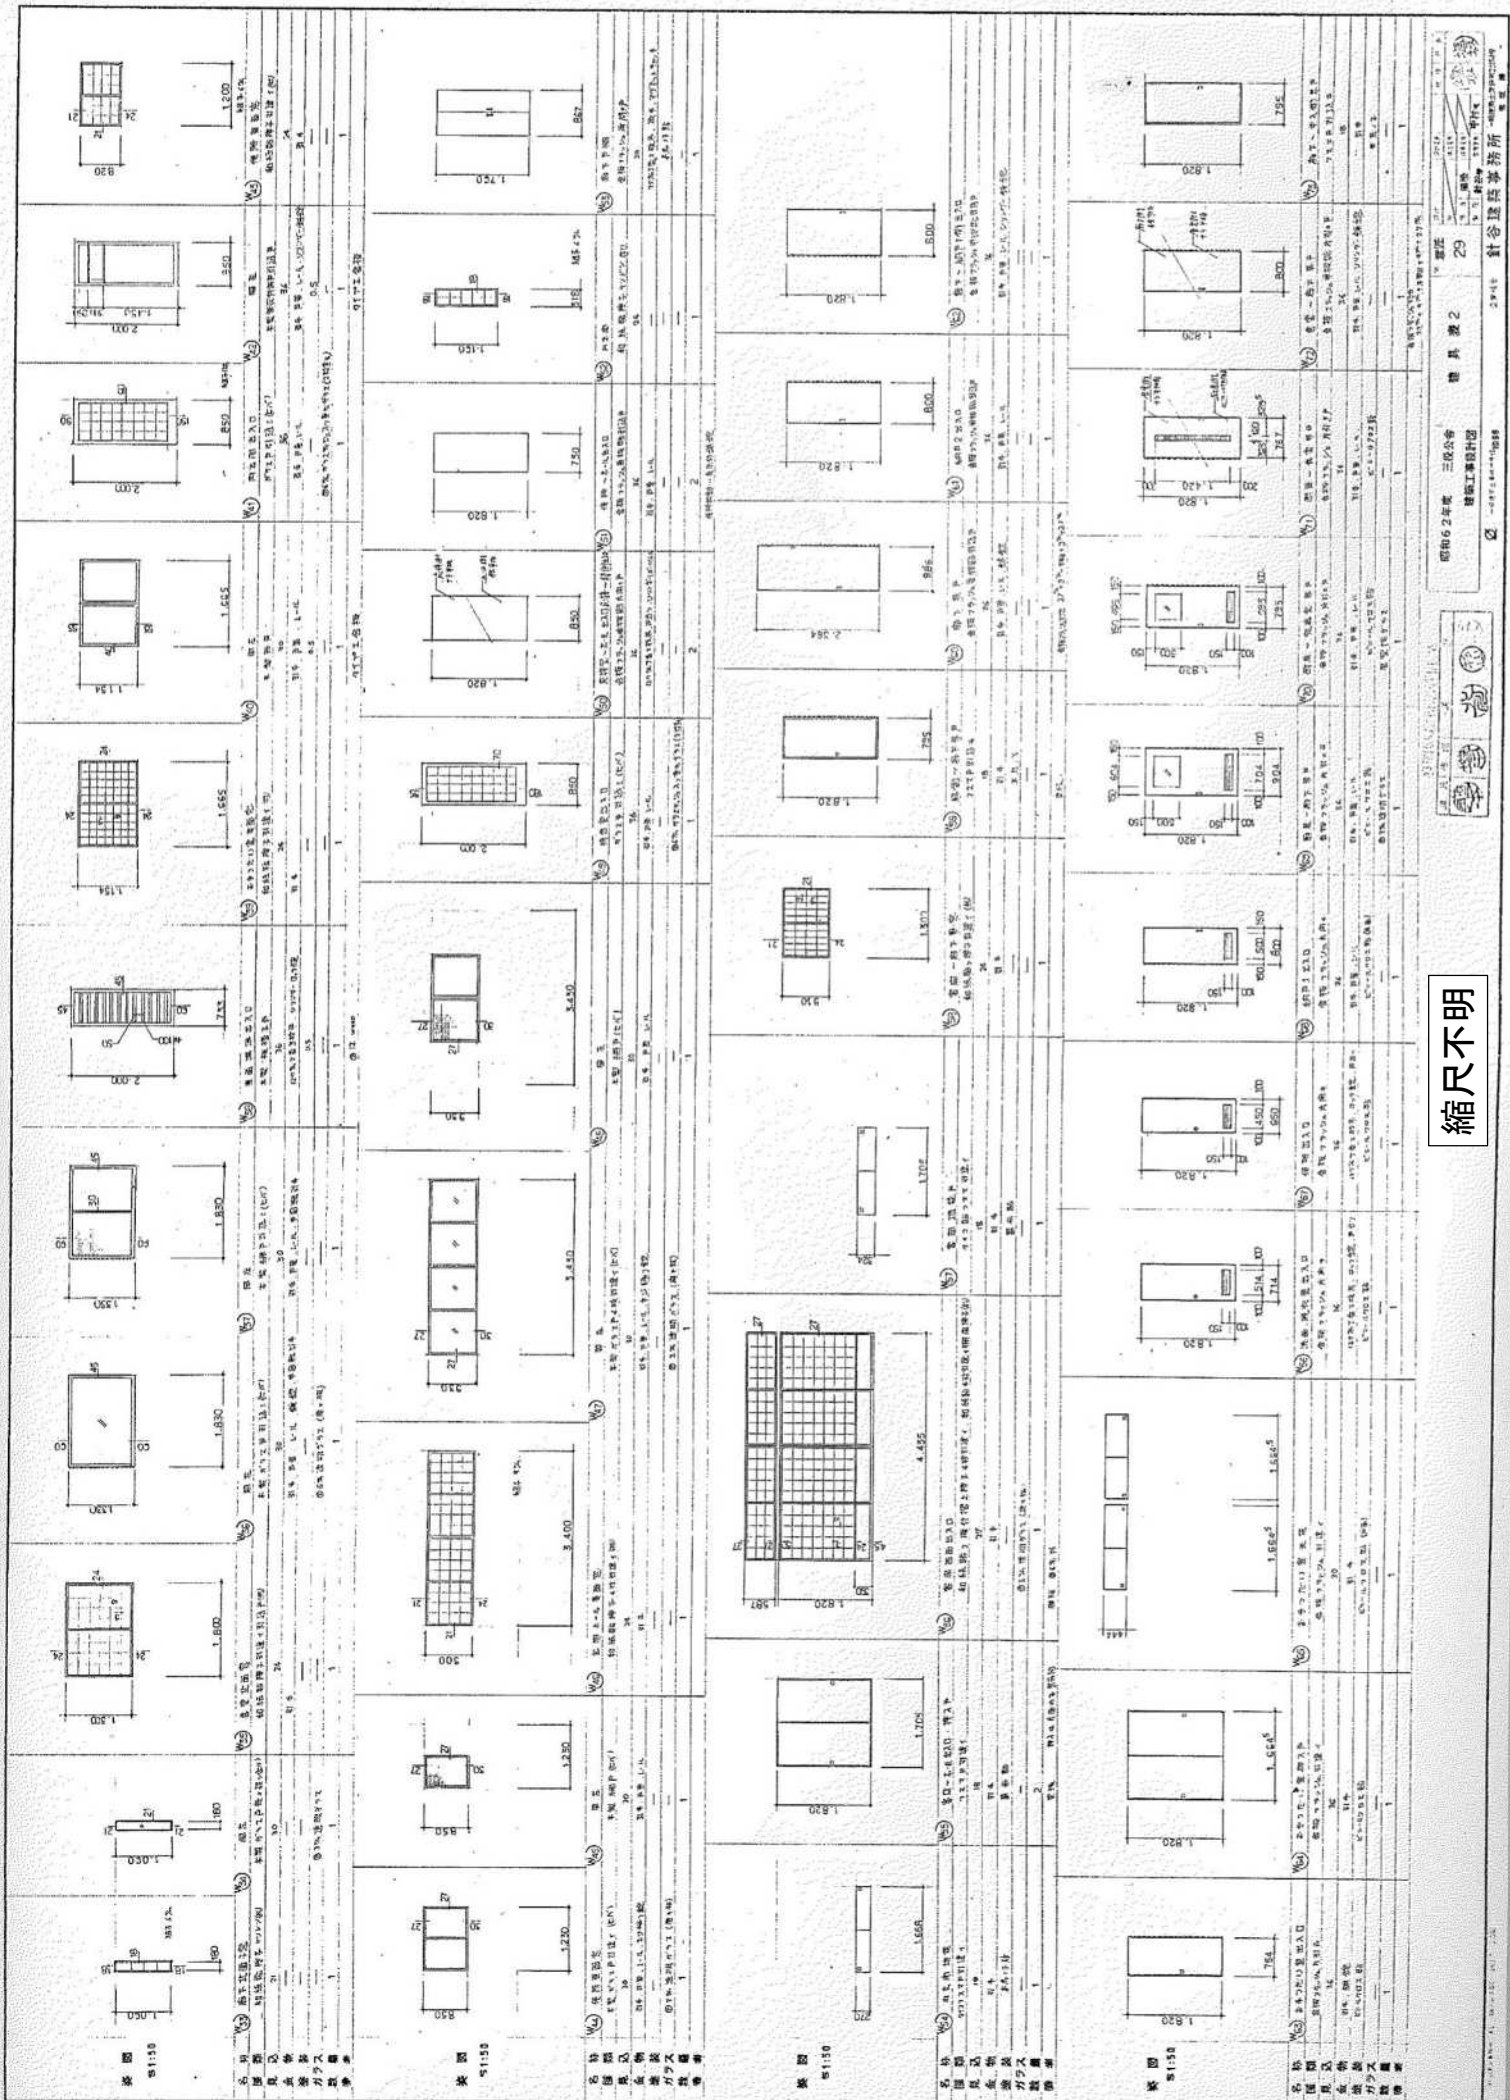

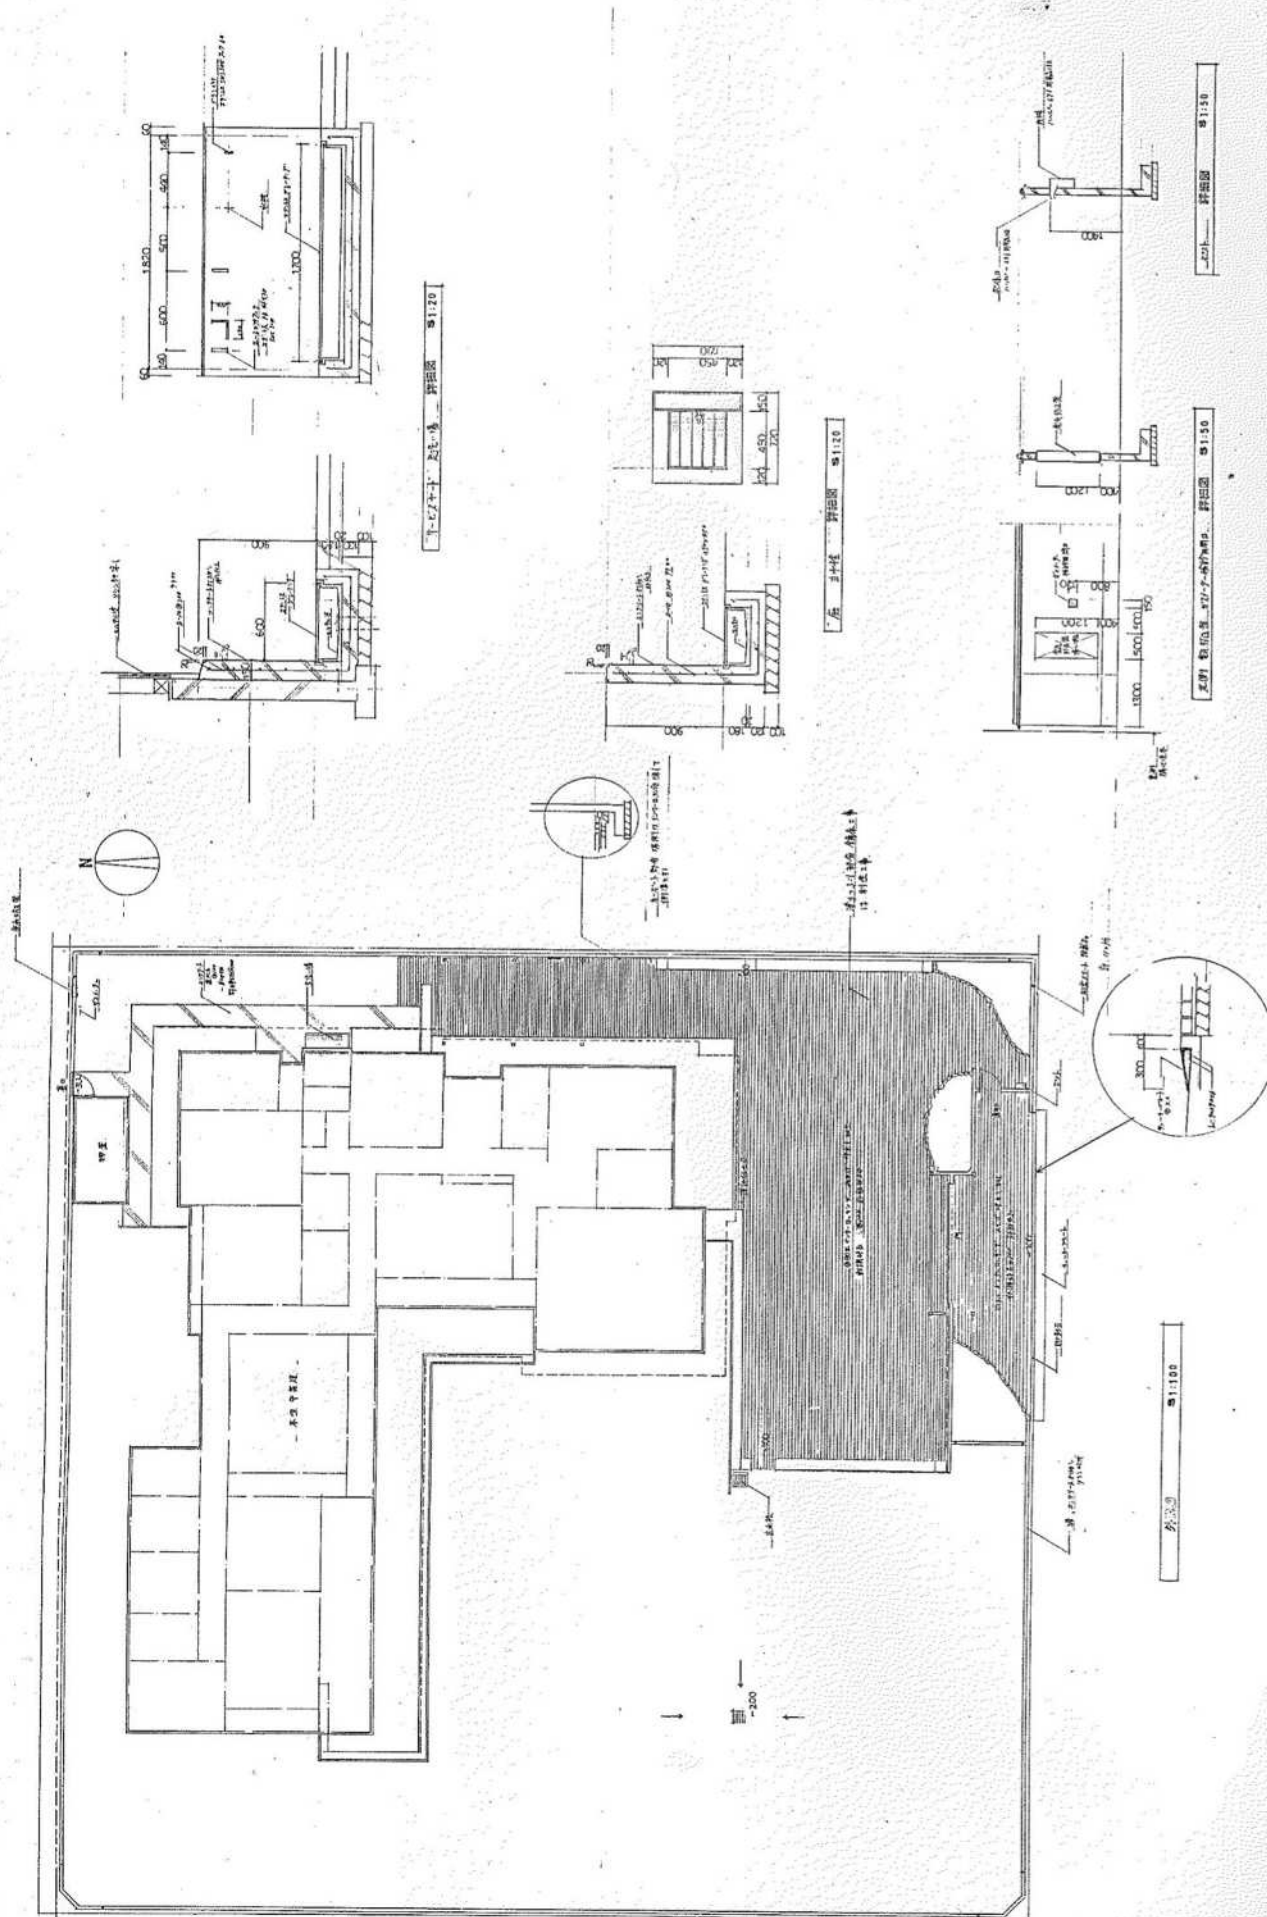



外観図 S130

断面図 S113

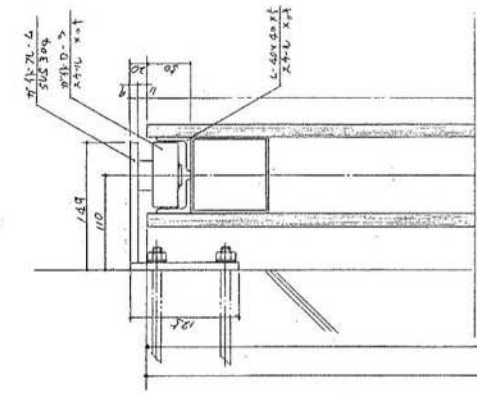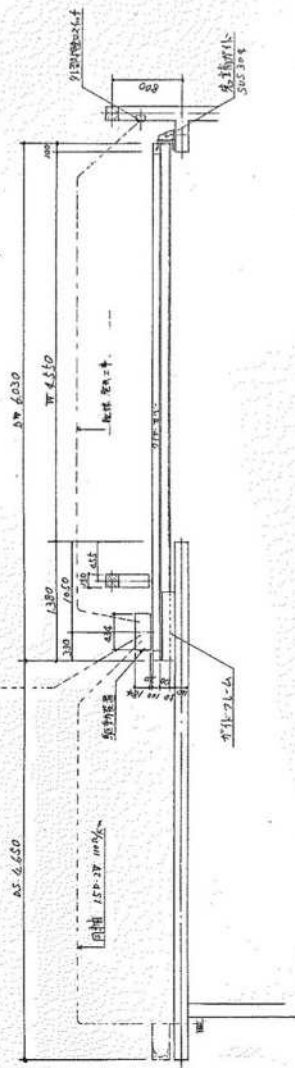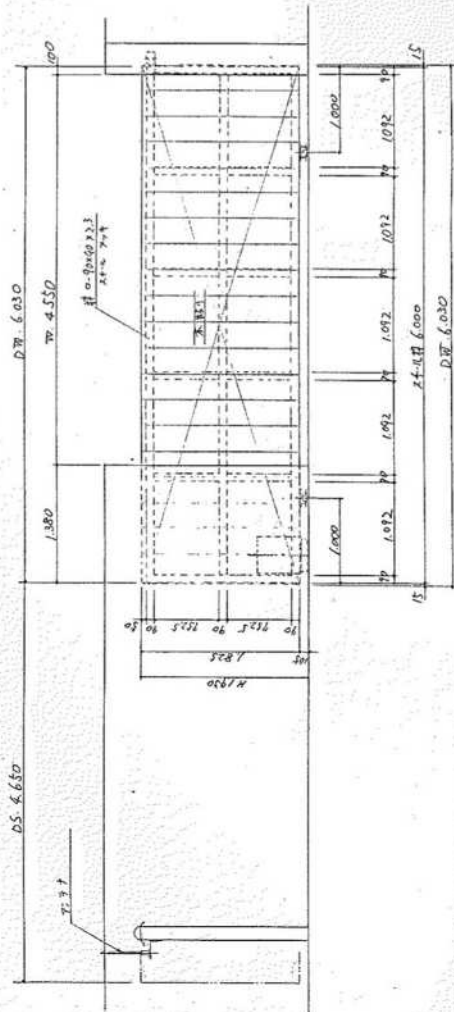

仕様




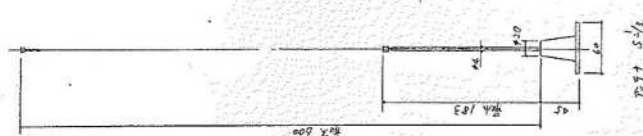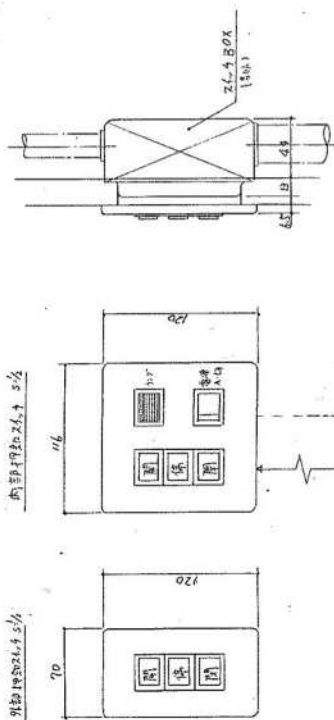

縮尺不明



昭和62年度 三役公舎 外装図 4
 建築士 新合 34
 新合建築事務所
 縮尺不明

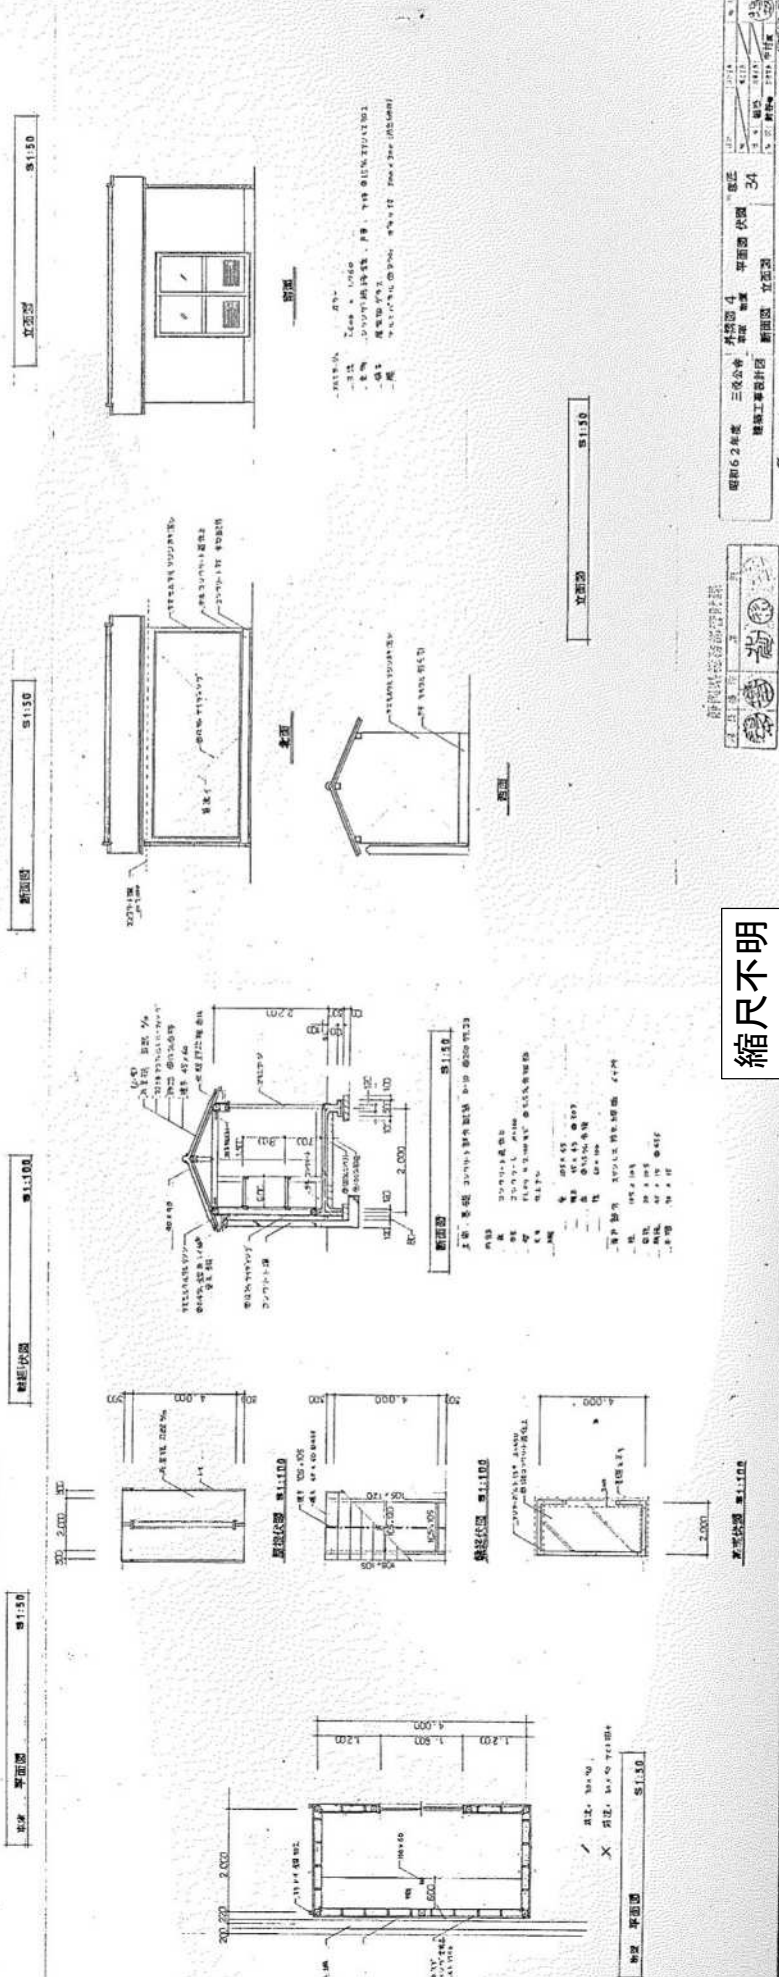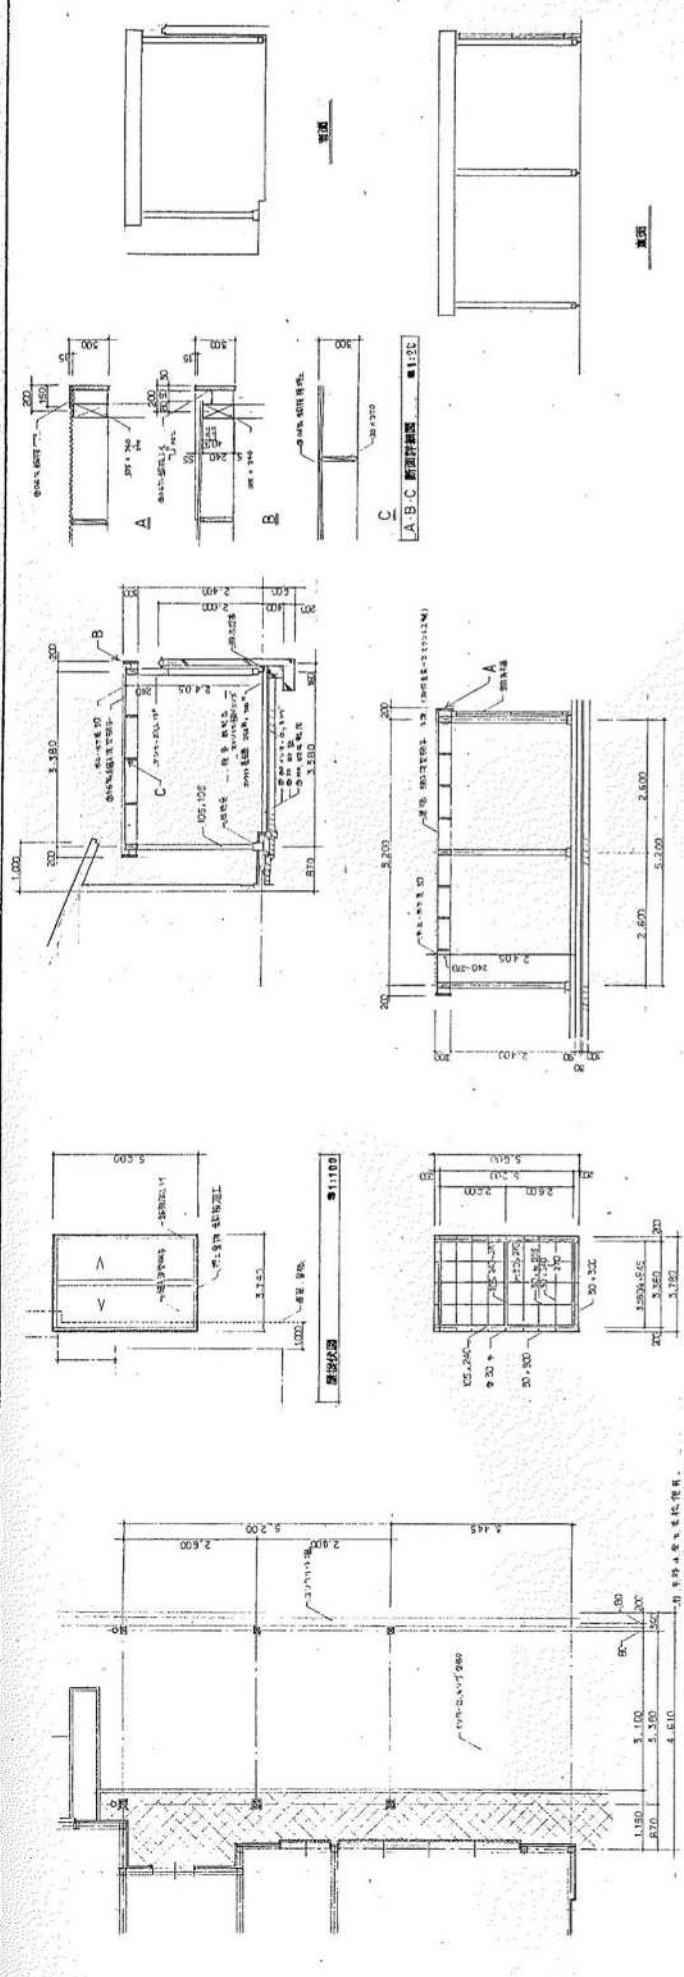

國士協博H園規知公發川

謝子雲

昭和62年度 三役公舎 電気設備工事設計図



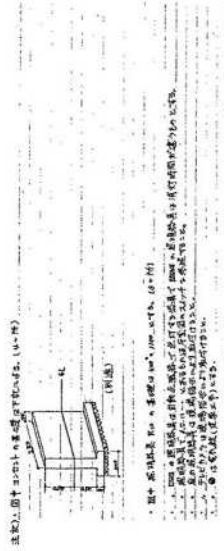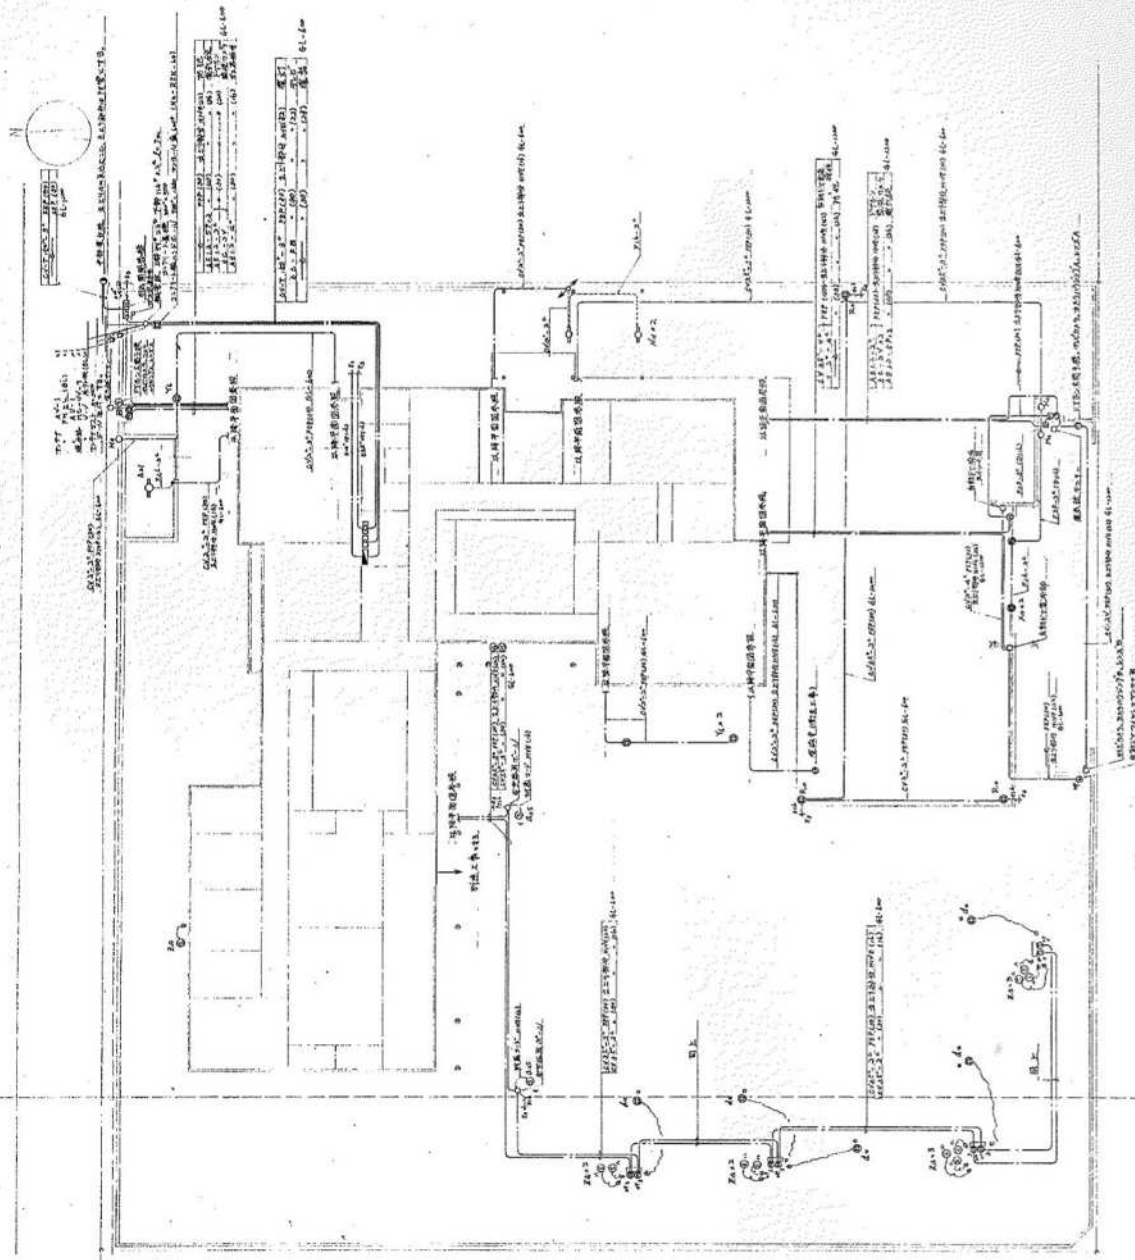

比例 1:100

縮尺不明


縮尺不明

[illegible]


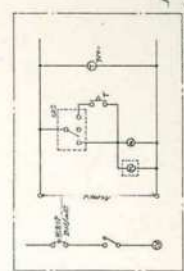

- 總 -

細公家川












[illegible]


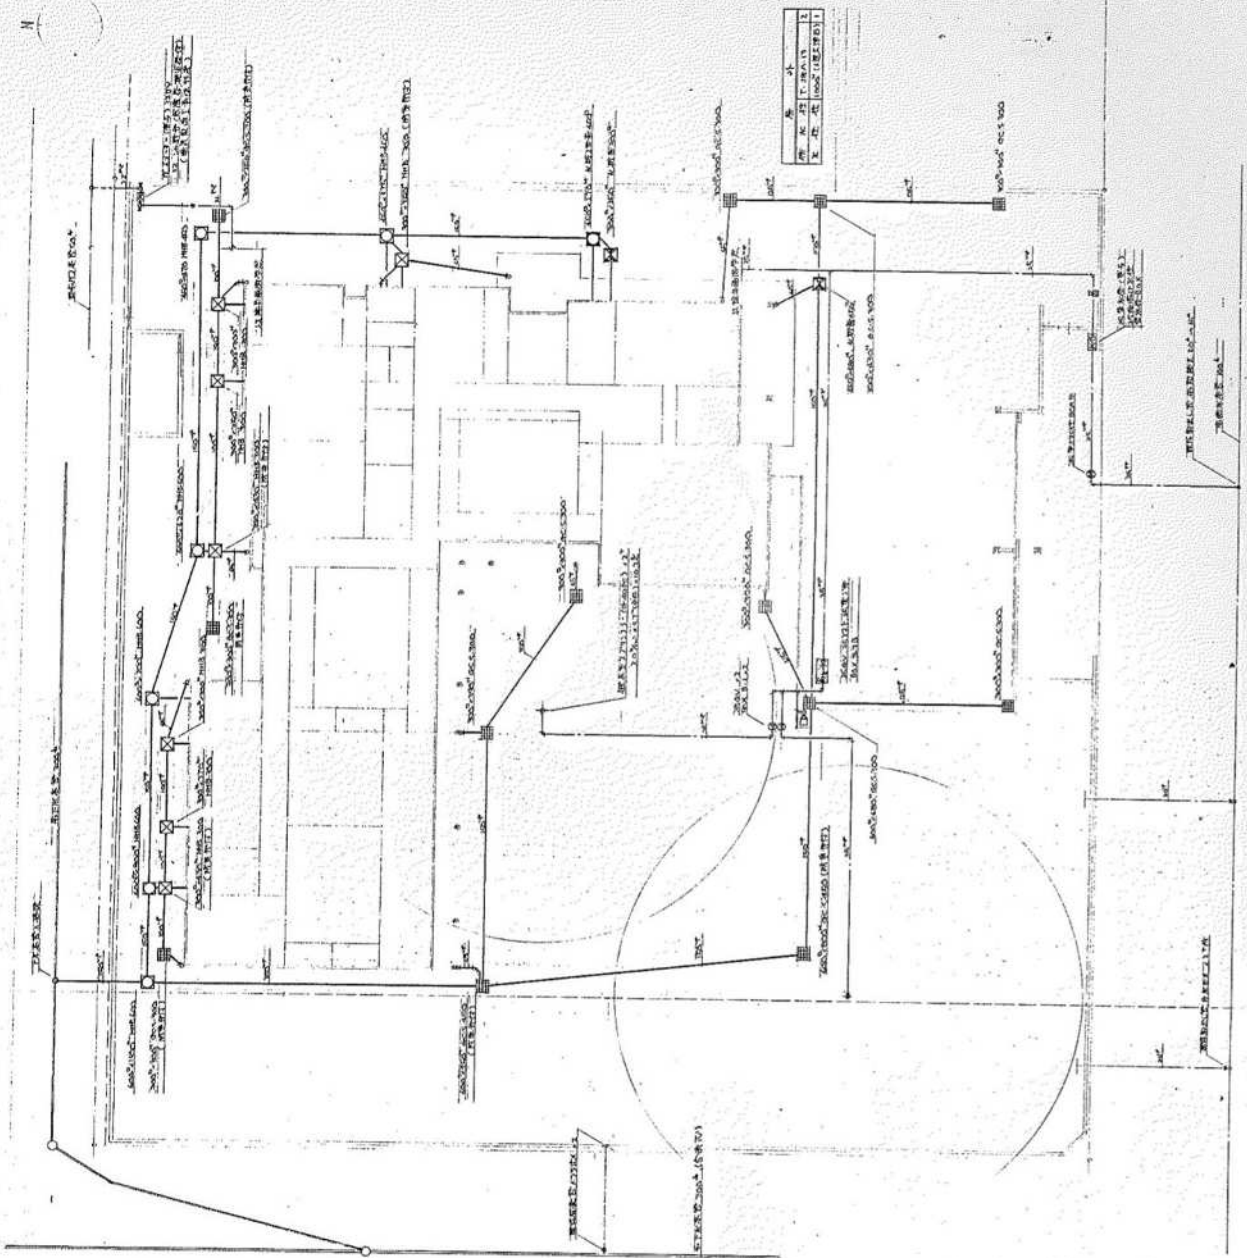

縮尺 1:100

縮尺不明



静岡県建設事務所

図名	図号	縮尺	枚数

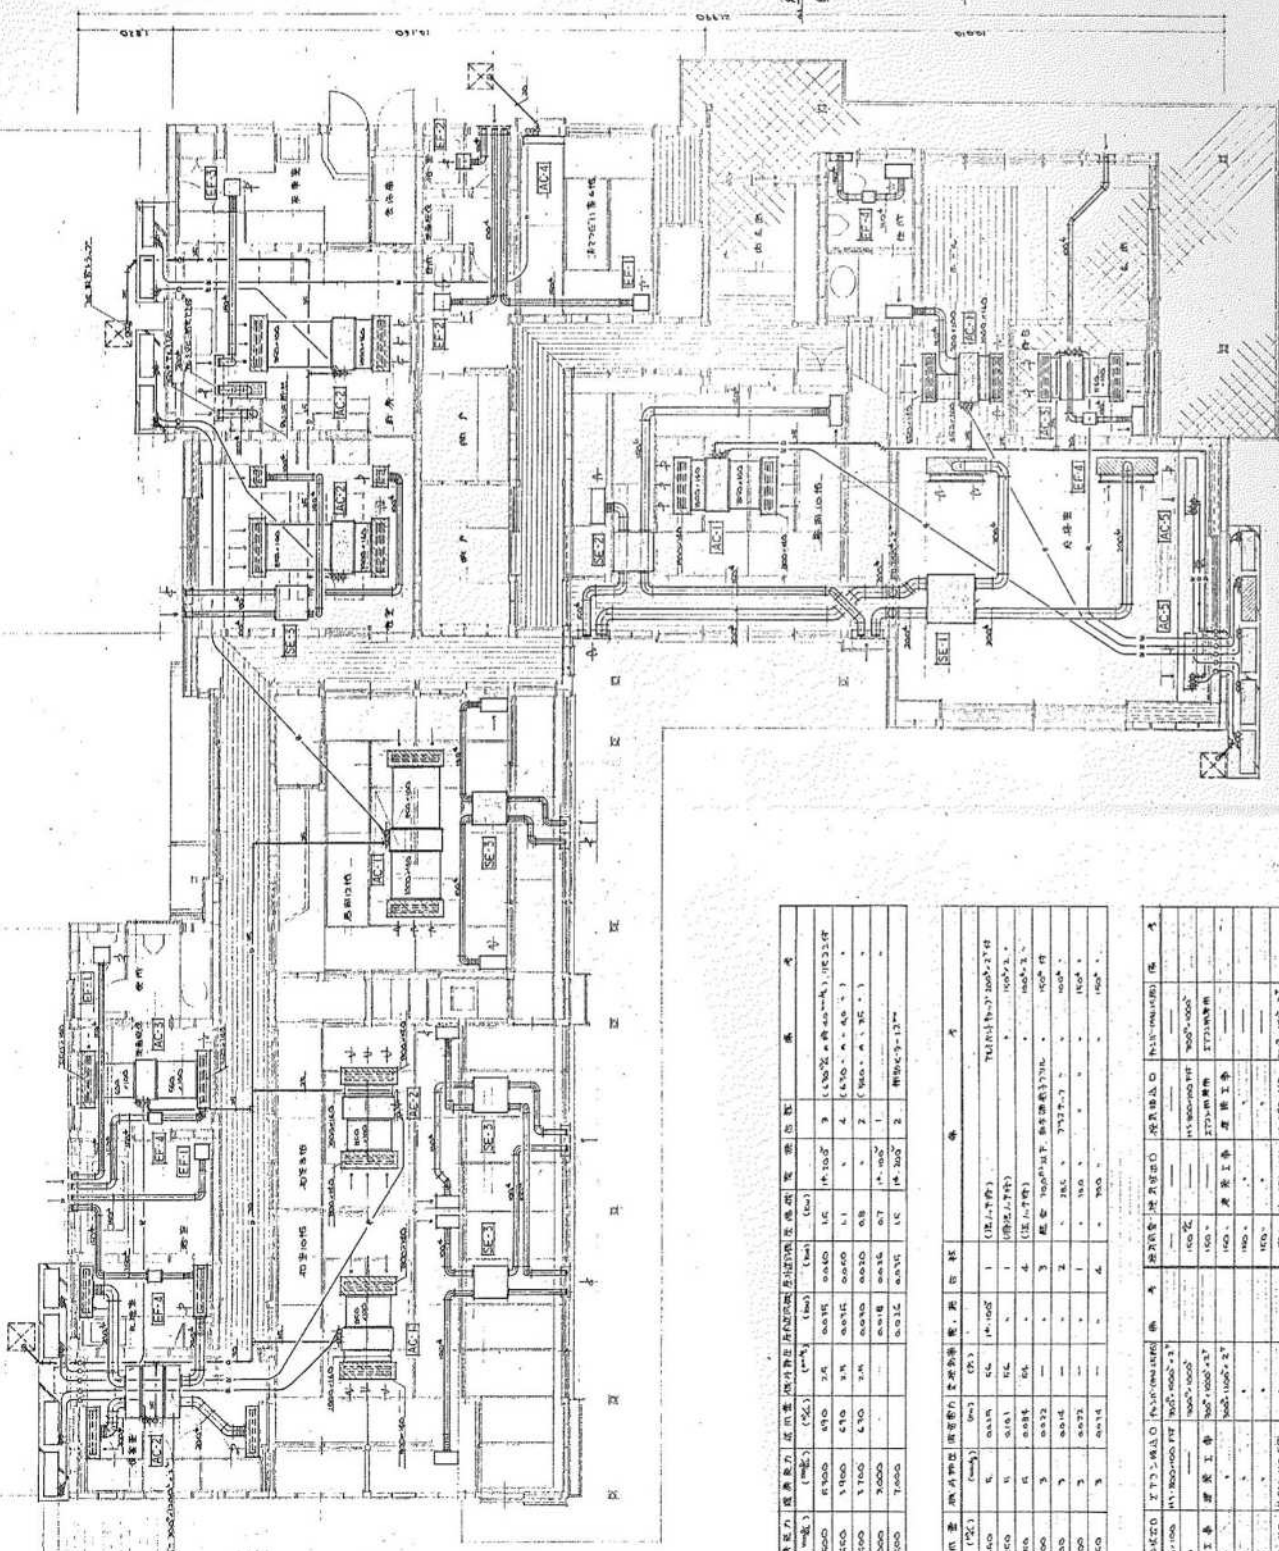[illegible]


[illegible]

縮尺不明

縮尺不明

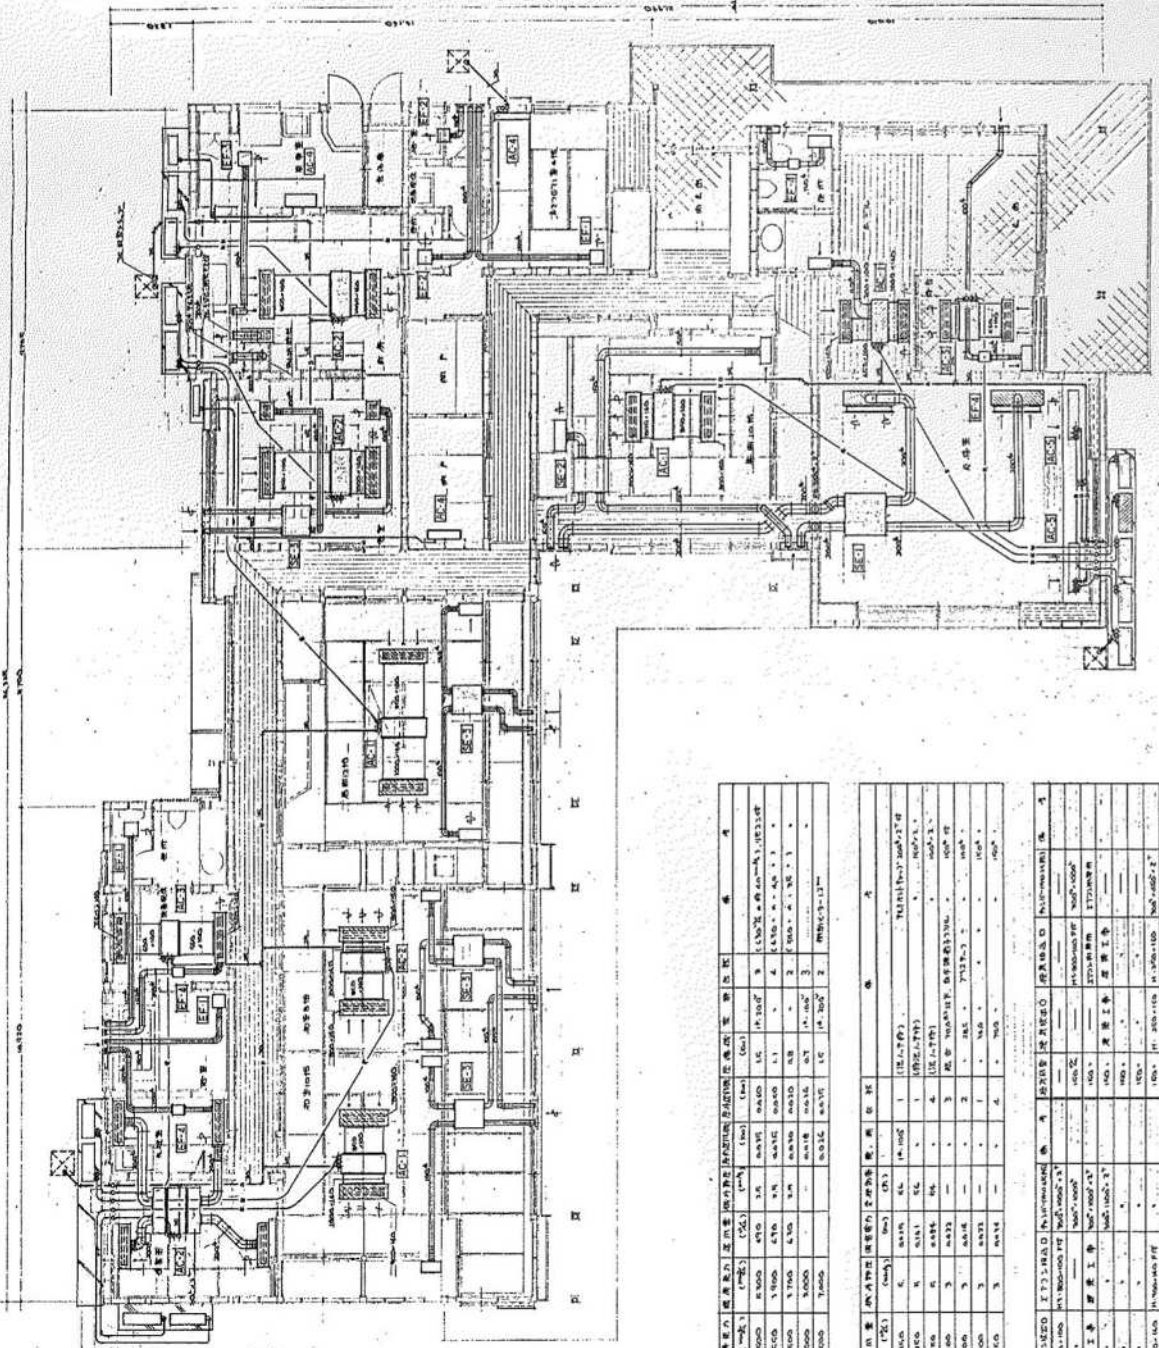

縮尺不明


完 成 図

昭和62年度

三役公舎機械設備工事



施工者 株式会社 鈴木設備工業所

特記事項



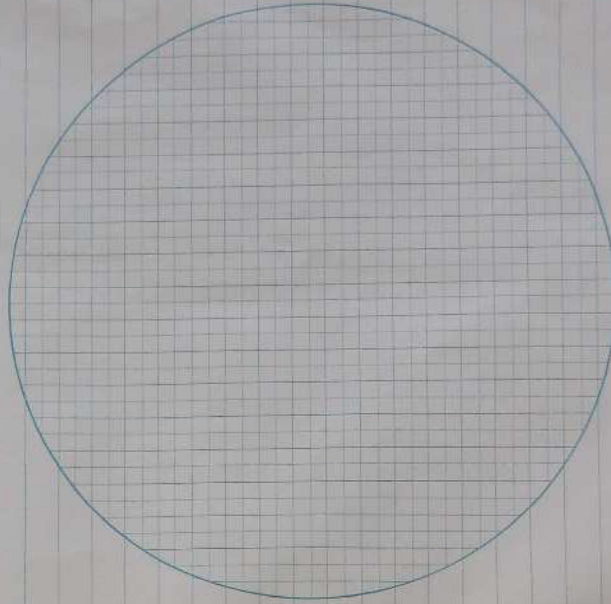


承	神岡昇機油部管財課	受取組合針谷建築事務所
諾	日付 62.7.17	日付 62.8.13
確	鈴木設備工業所	提出日
認	日付 62.8.11	昭和 62 年 7 月 17 日
	承認日	
	昭和 62 年 7 月 17 日	

金
柱
原

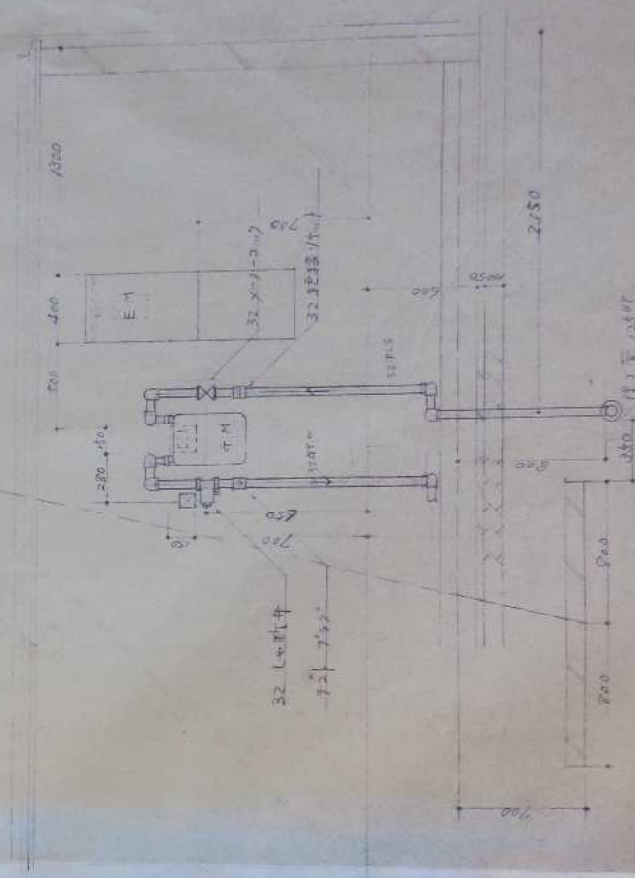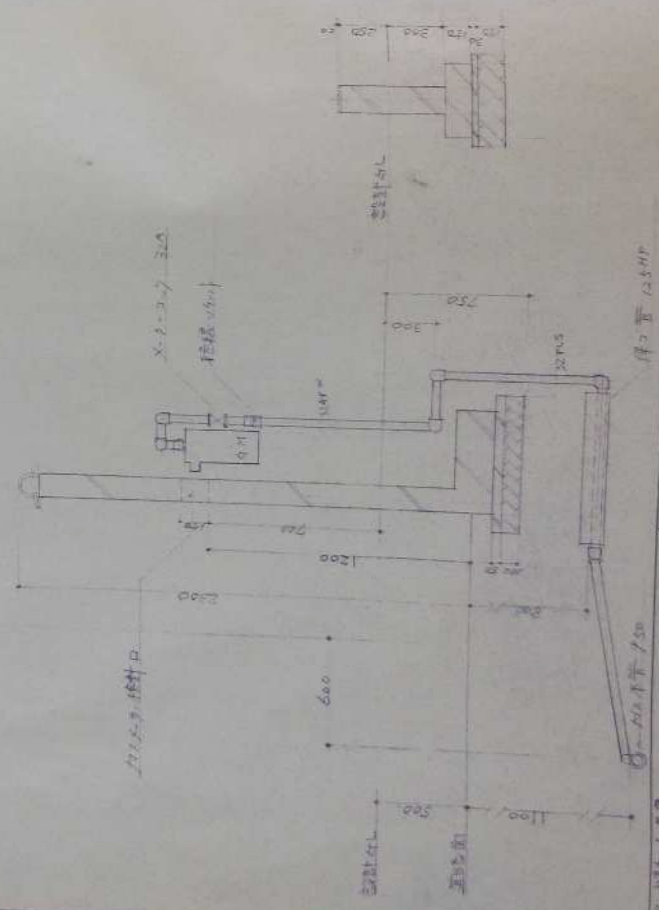


縮尺不明

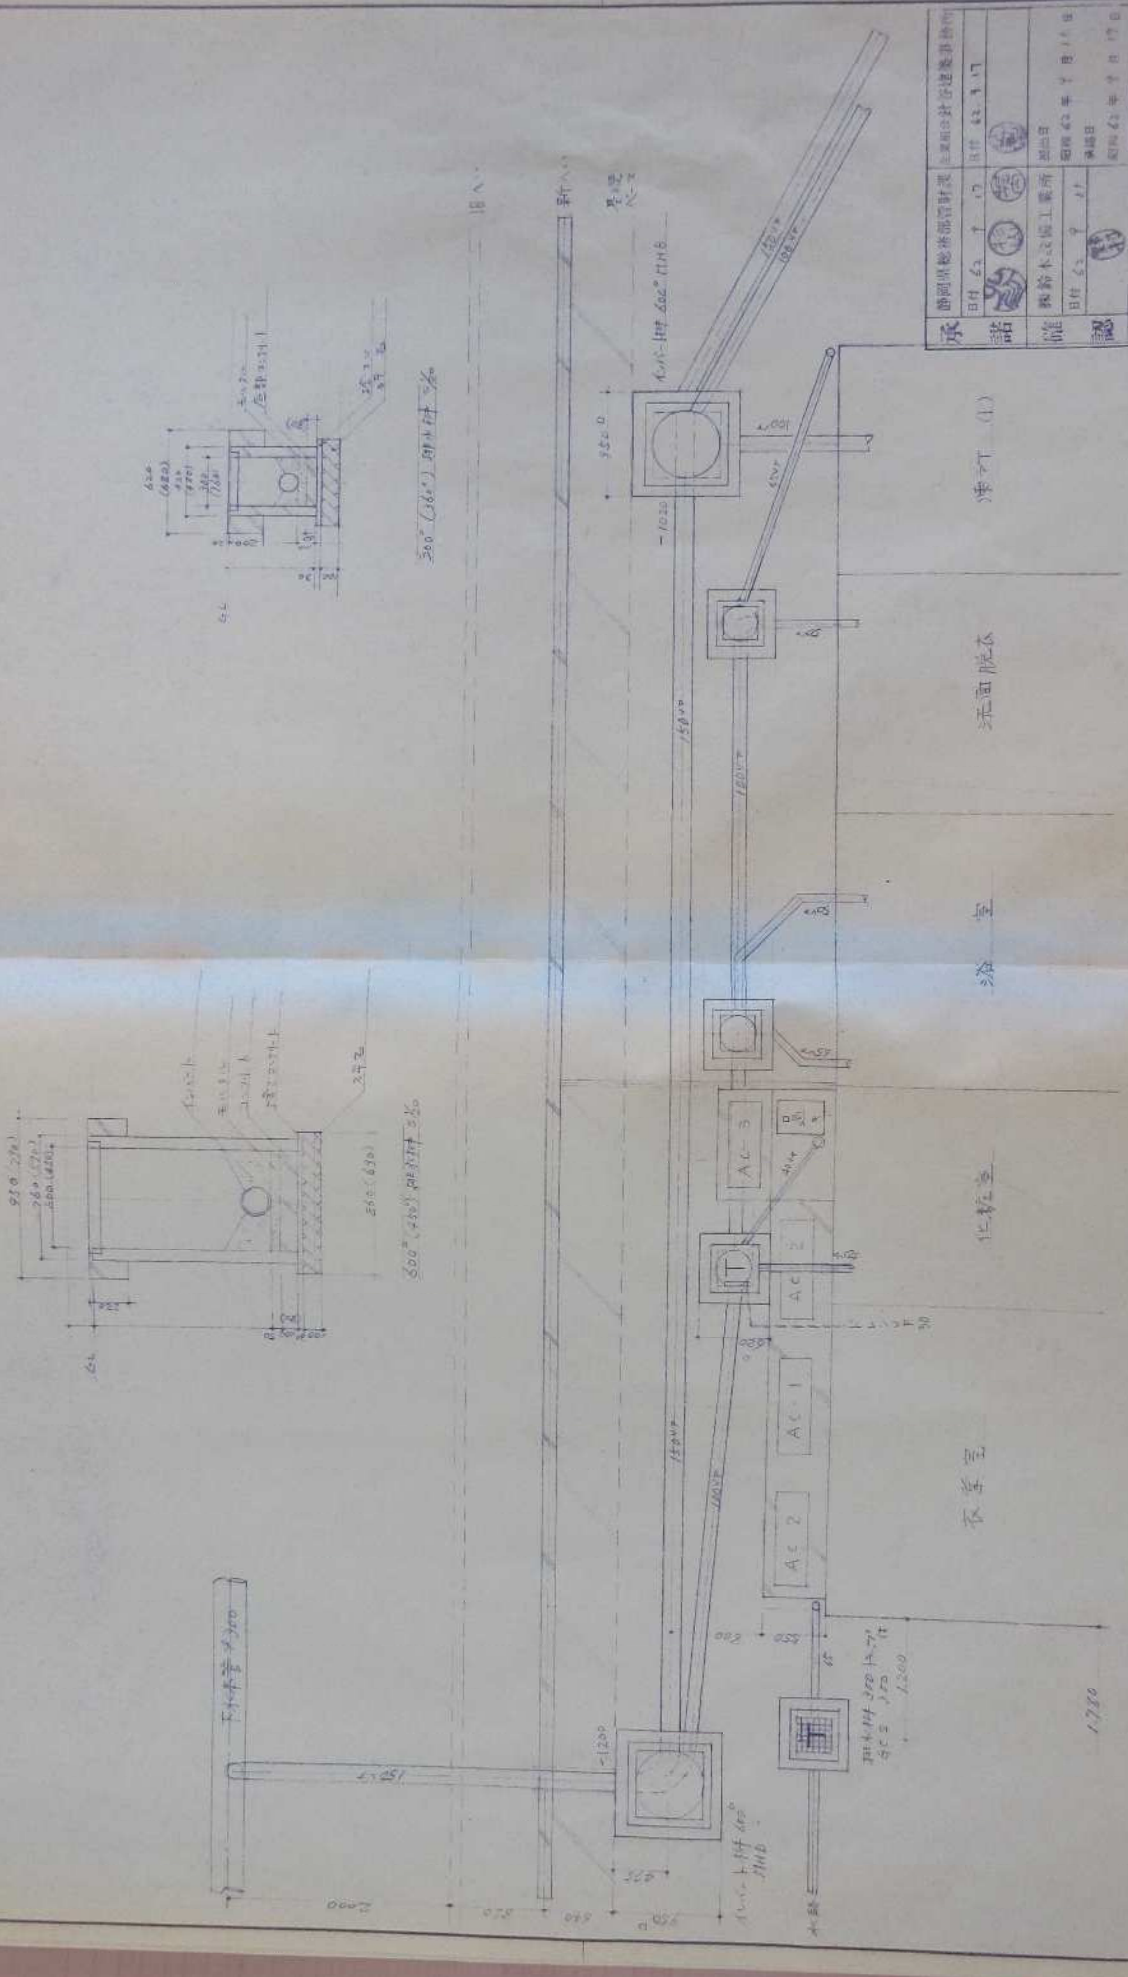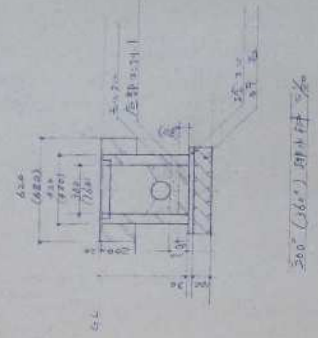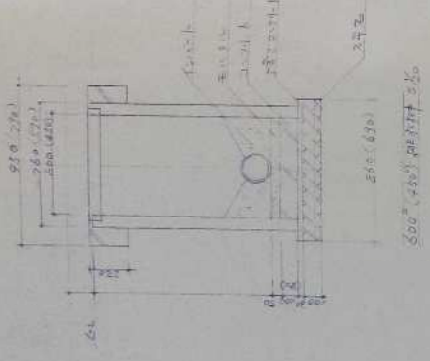

承	商同機務部管理	主要組設社各建築事務所
諾	日付 6/27	日付 6/27
確	機務本工務所	組設日
認	日付 6/27	組設日 昭和42年7月17日

縮尺不明

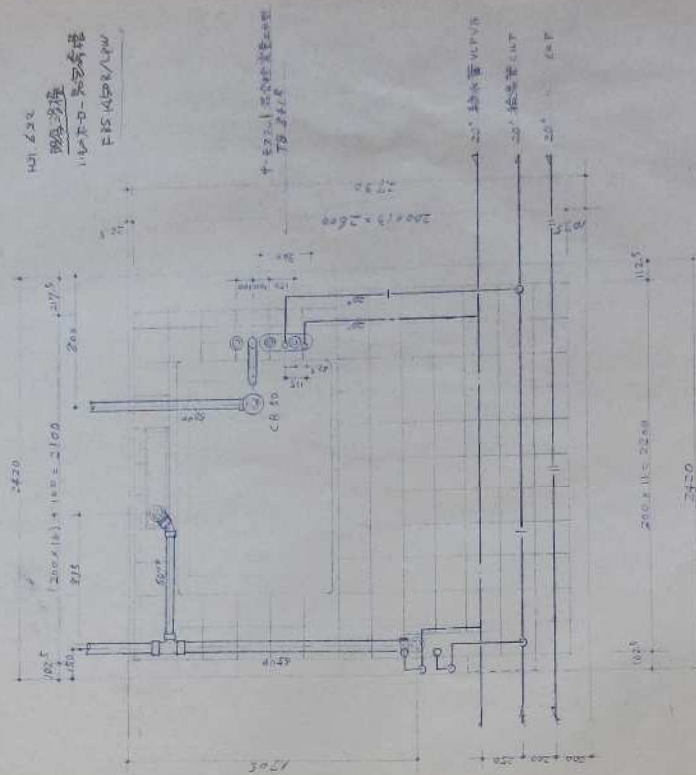

257 154



11. 10. 10 - 10. 10. 10

中-222-1 混合性寒量-0.0型
T8 3418

[illegible]

株式會社 鈴木設備工業所
静岡市大宮町二丁目一
TEL 05543-1111

縮尺不明

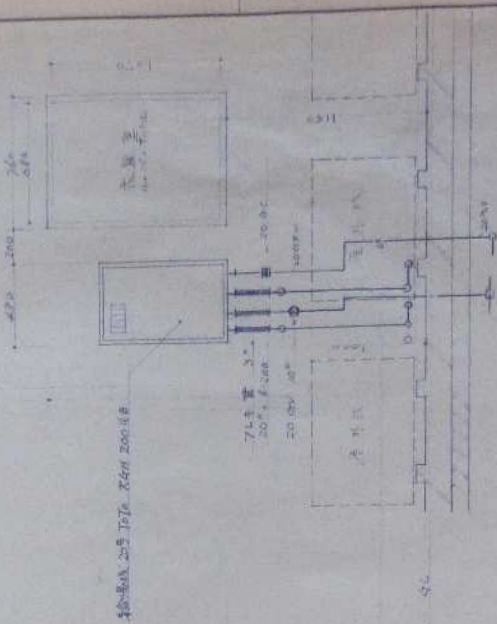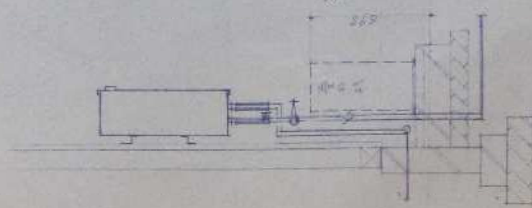


株式会社 鈴木設備工業所

12

縮尺不明


表 2



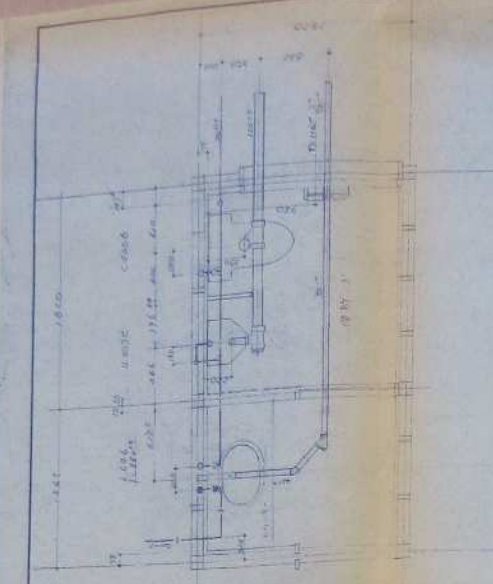


四四四

[illegible]

雪竹 3 竿 1 同


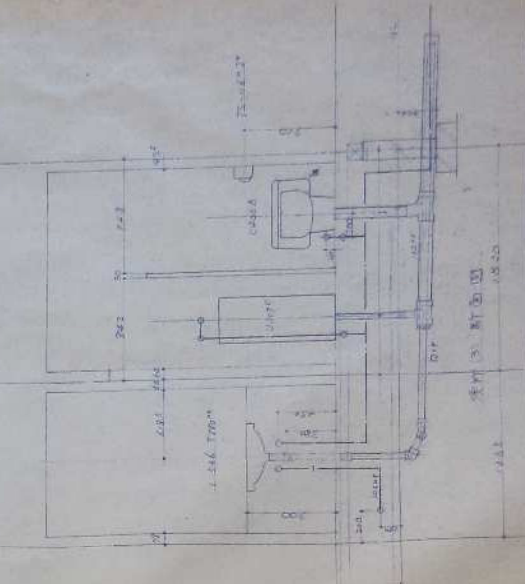



支州(5) 新田町

縮尺不明

縮尺不明

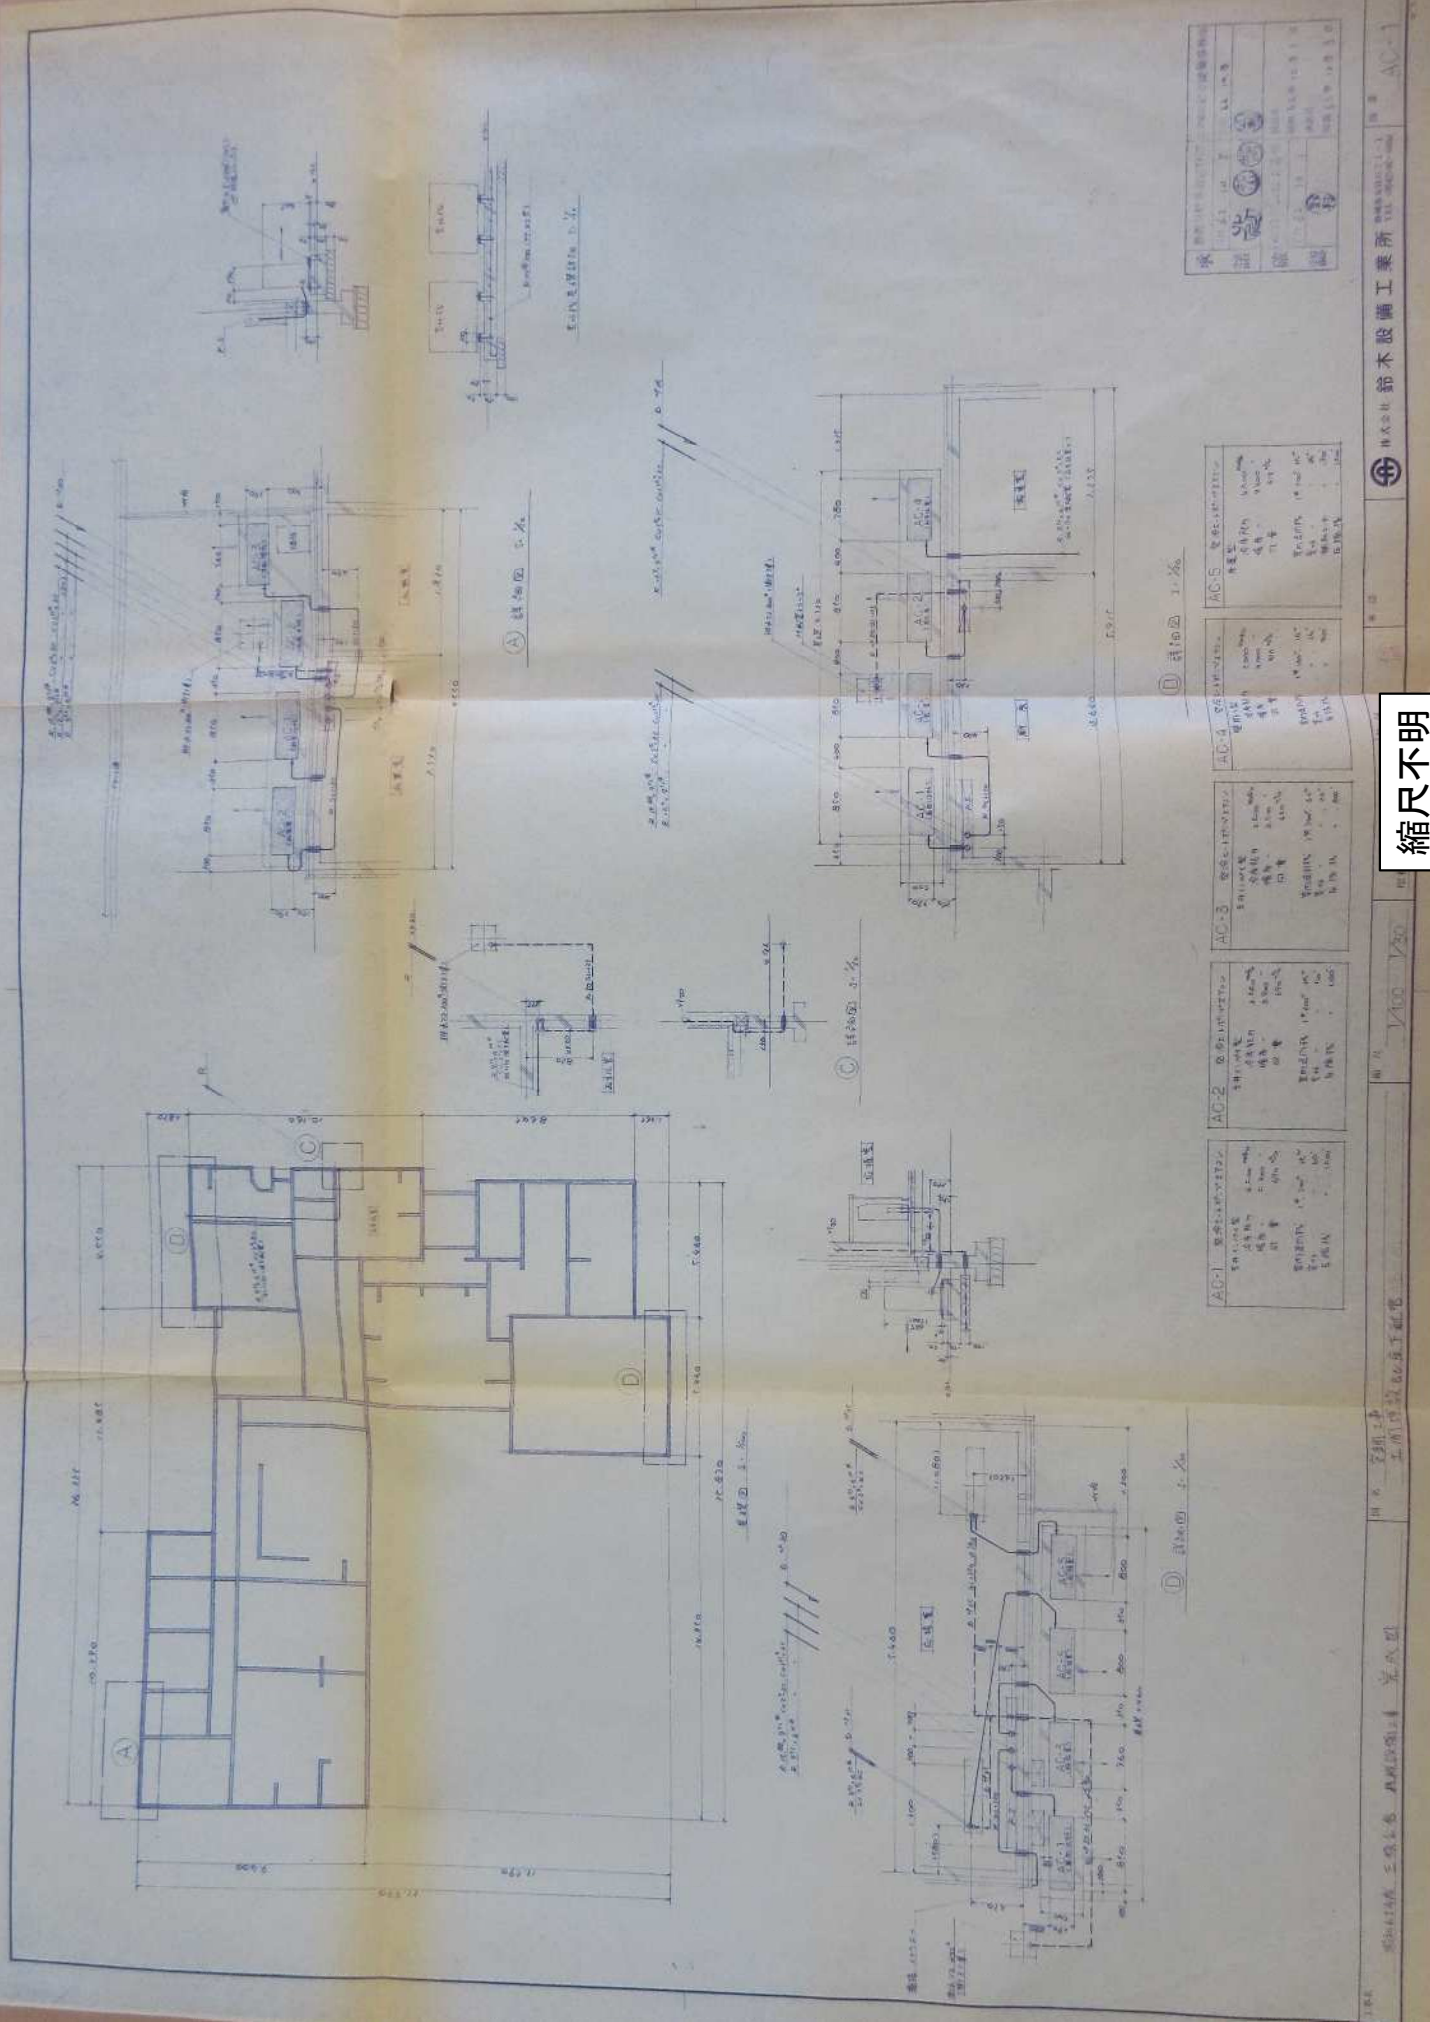


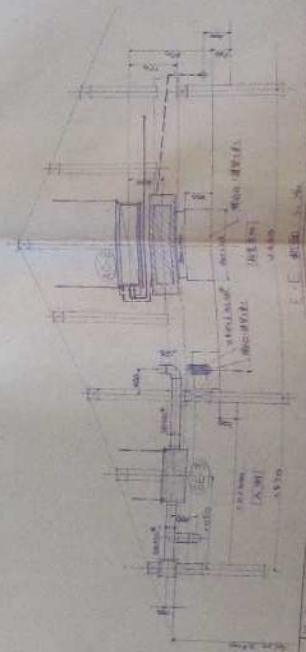
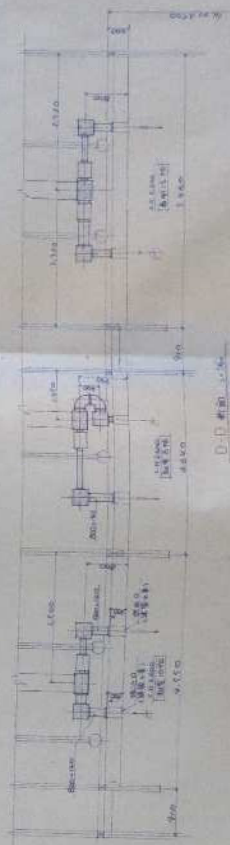
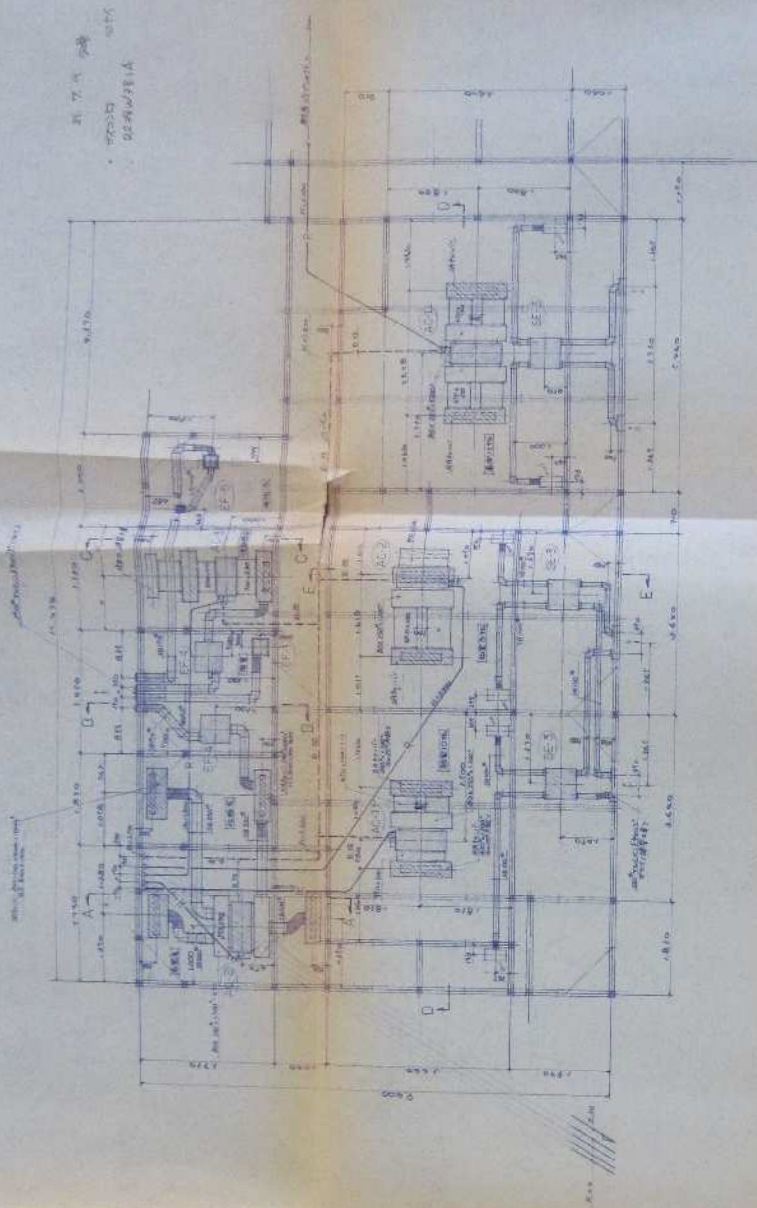



縮尺不明

1621 397


1931. 4. 21. 4. 21. 4. 21.

10

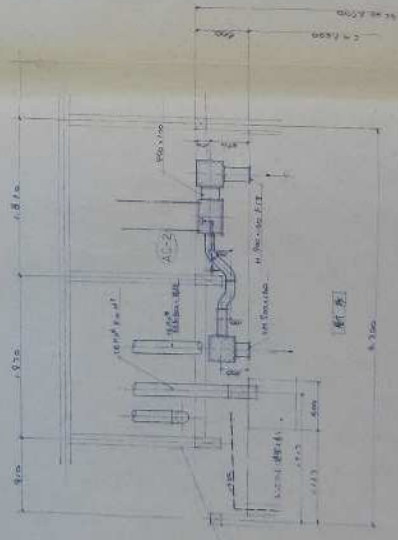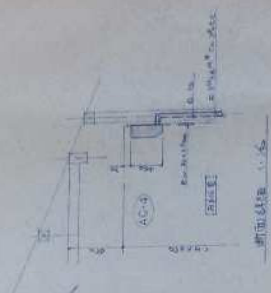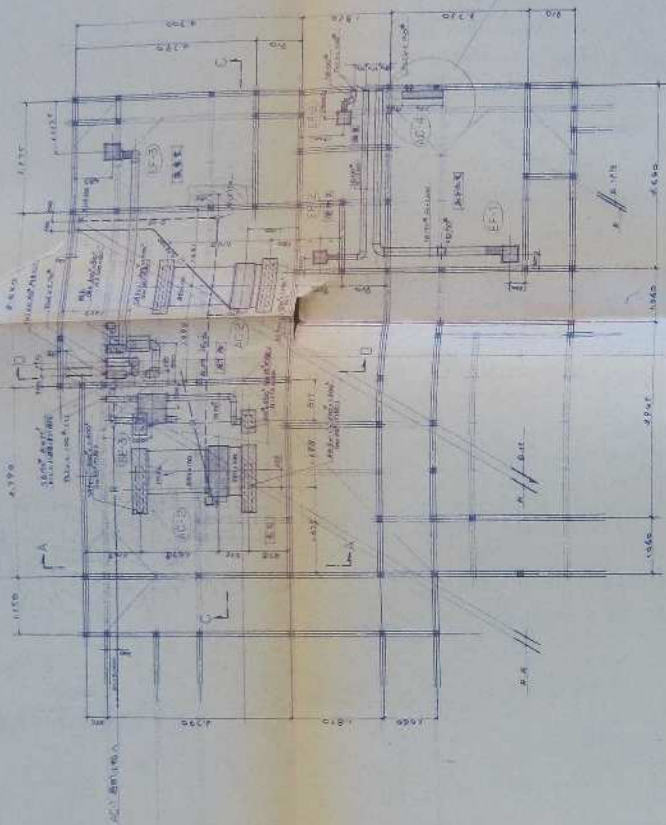


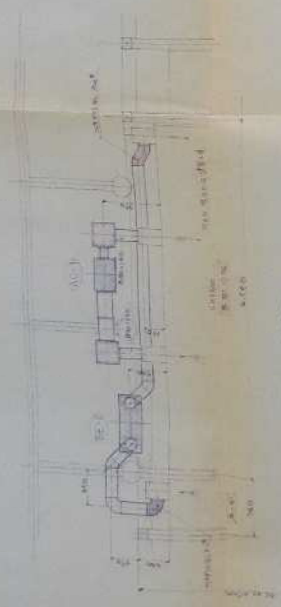


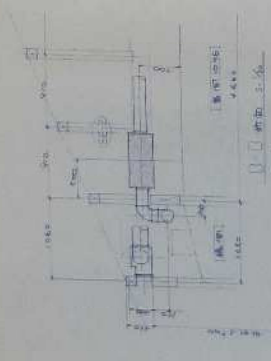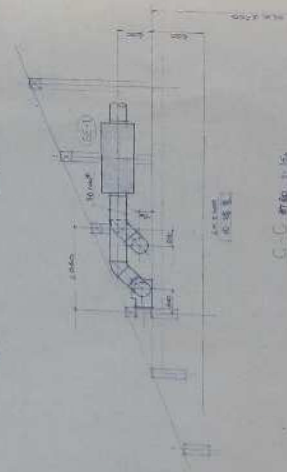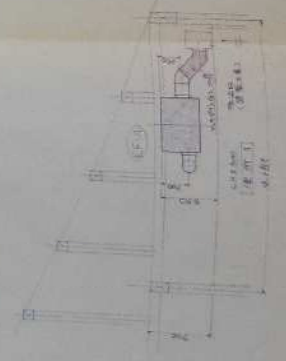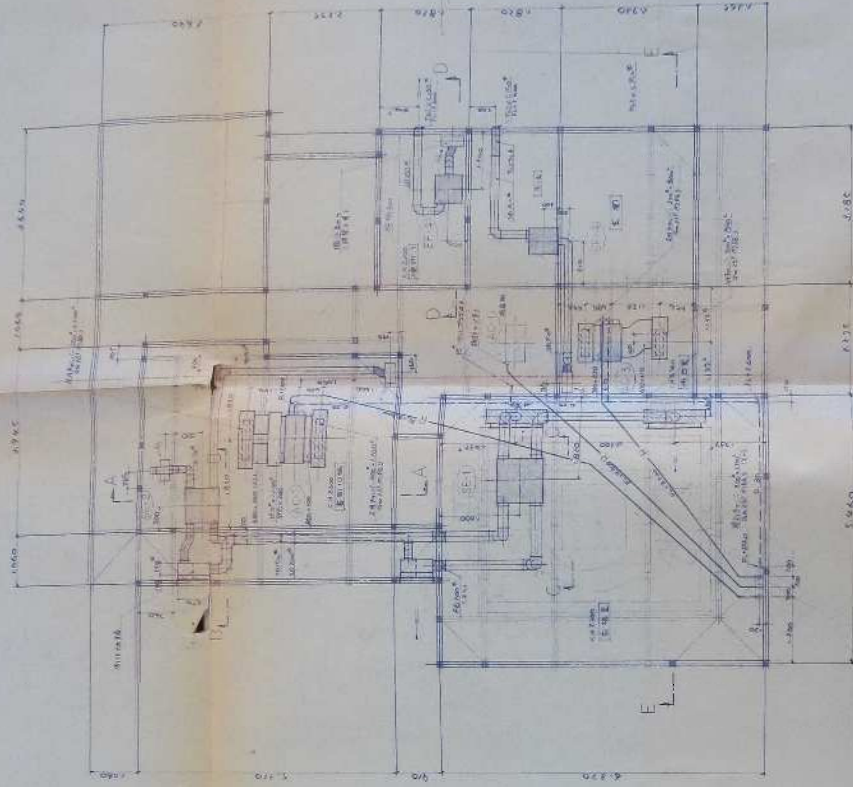
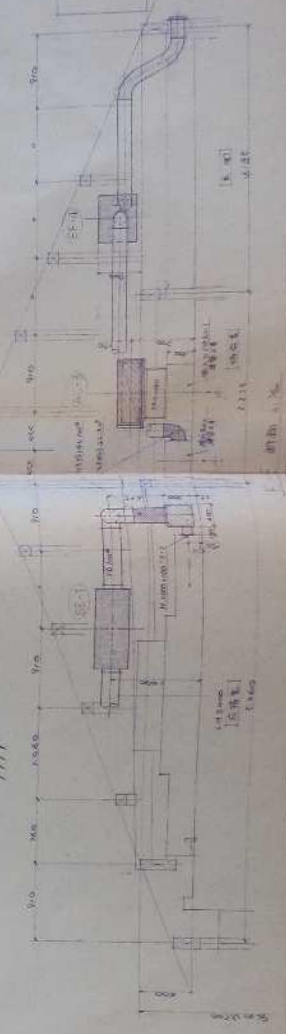

縮尺不明



AC-1	AC-2	AC-3	AC-4

昭和六十二年度
三役公舎電気工事
完成図

昭和62年度三役公舎電気工事


完 成 図

縮尺不明

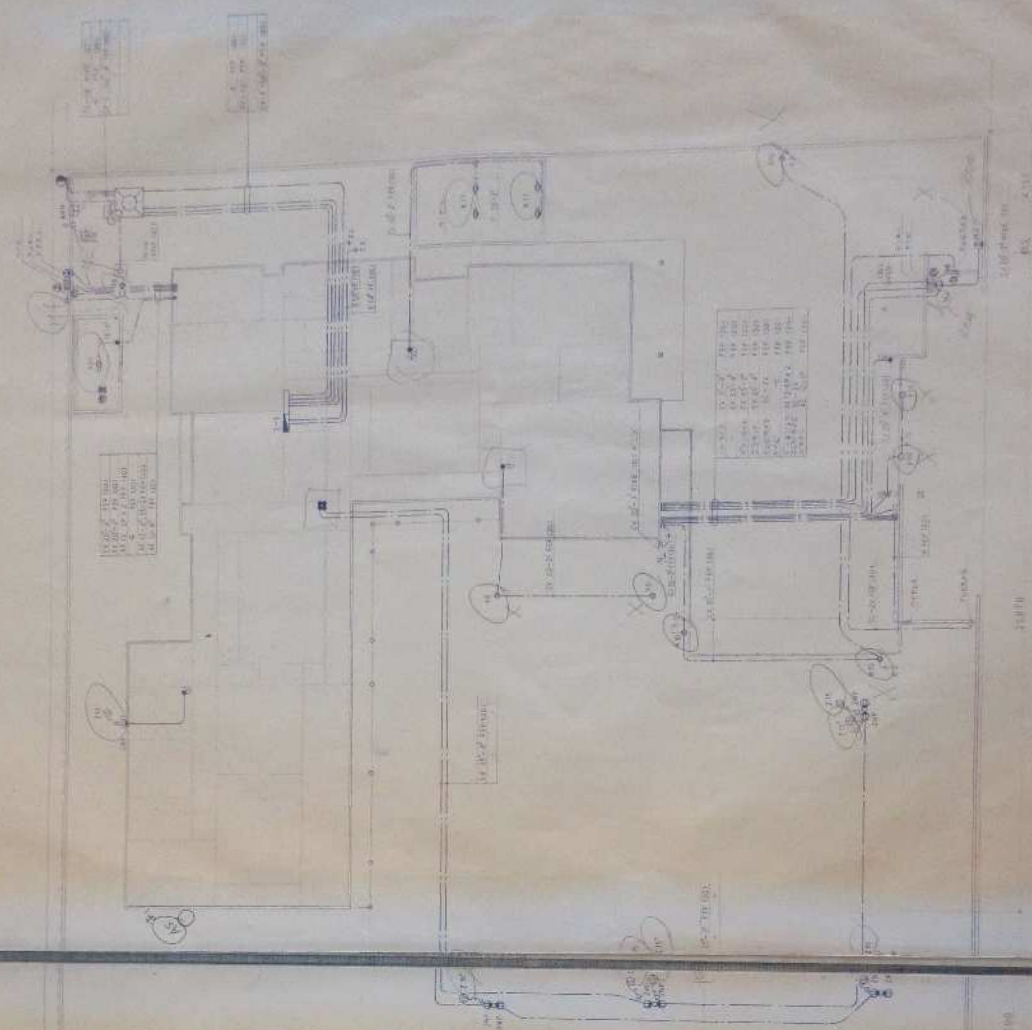

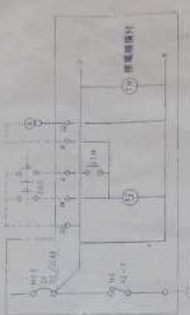
縮尺不明

大平電機工業株式会社

三谷公電工事業


1φ3W 200/100V
CV-T 150-3C


ELB
3P 225/225AT

備考	ELB, MCS AF/AT	負荷容量 (VA)	電 灯	供 給 室 名	NO
200V	2P50/20	2500		和室 10帖AC	1
"	2P50/20	3492		応接室AC	3
200V	2P50/20			ホールAC	5
200V	"	1400		衣替え室AC	7
"	"	1400		食室AC	9
"	"	1220		洗面・脱衣AC	11
"	"	324		電気錠・ガス遮断弁・警備・TV	A
"	"	550		モニターTV・インターホン	C
				ポンプ・防犯・電磁弁	
	1P50/20		1090	和室 10帖	1
	"		800	入側	3
	"		1330	居間・半入側	5
	"		970	厨房・家事・洗面・お手伝い室	7
	"		1320	応接室	9
	"	1000		厨房	11
	"		1530	ホール・待合・玄関	13
	"	1300		気泡給湯・廊下(2)・洗面脱衣	15
	"	750		居間 12帖	17
	"	1000		厨房グリル	19
	"	1000		食器洗い機	21
	"	1000		家事室	23
	"	1000		東側便所	25
	"	1050		内玄関・客室・給湯・廊下(1)	27
	"	900		待合室・応接室	29
	"	200		自動ドア	31
	"	1300		厨房床暖房	33
	"			予備	35
	"			予備	37
	ELB 2P50/20		1010	外灯	39
	"	1000		コンセント盤	41
		22136	8050		
		30186			


NO	供 給 室 名	電 灯	負荷容量 (VA)	ELB, MCS AF/AT	備考
2	居間 12帖AC		2500	2P50/20	200V
4	応接室AC		3492	2P50/20	"
6	客間 10帖AC		2500	2P50/20	"
8	和室 8帖AC		1400	"	"
10	厨房AC		1400	"	"
12	待合AC		1220	"	"
B	電話保安器		100	1P50/20	
2	和室 8帖	890		1P50/20	
4	便所・洗面・浴室・衣替え	880		"	"
6	食室	1130		"	"
8	客間 10帖・昼間	1390		"	"
10	応接室	1290		"	"
12	廊下・納戸・内玄関	1050		"	"
14	和室 8, 10帖・化粧室・湯沸器	1200		"	"
16	北側便所	1000		"	"
18	食室	600		"	"
20	厨房	1000		"	"
22	厨房・家事・湯沸・洗面・お手伝い室	1200		"	"
24	洗濯機	1000		"	"
26	お手伝い室AC	840		"	"
28	南側便所	1000		"	"
30	ガス漏れ検知器	150		"	"
32	居間・堀こたつ	1200		"	"
34	家事室AC	840		"	"
36	予備			"	"
38	予備			"	"
40	コンセント盤		1000	ELB 1P50/20	
		6630	23642		
		30272			

縮尺不明

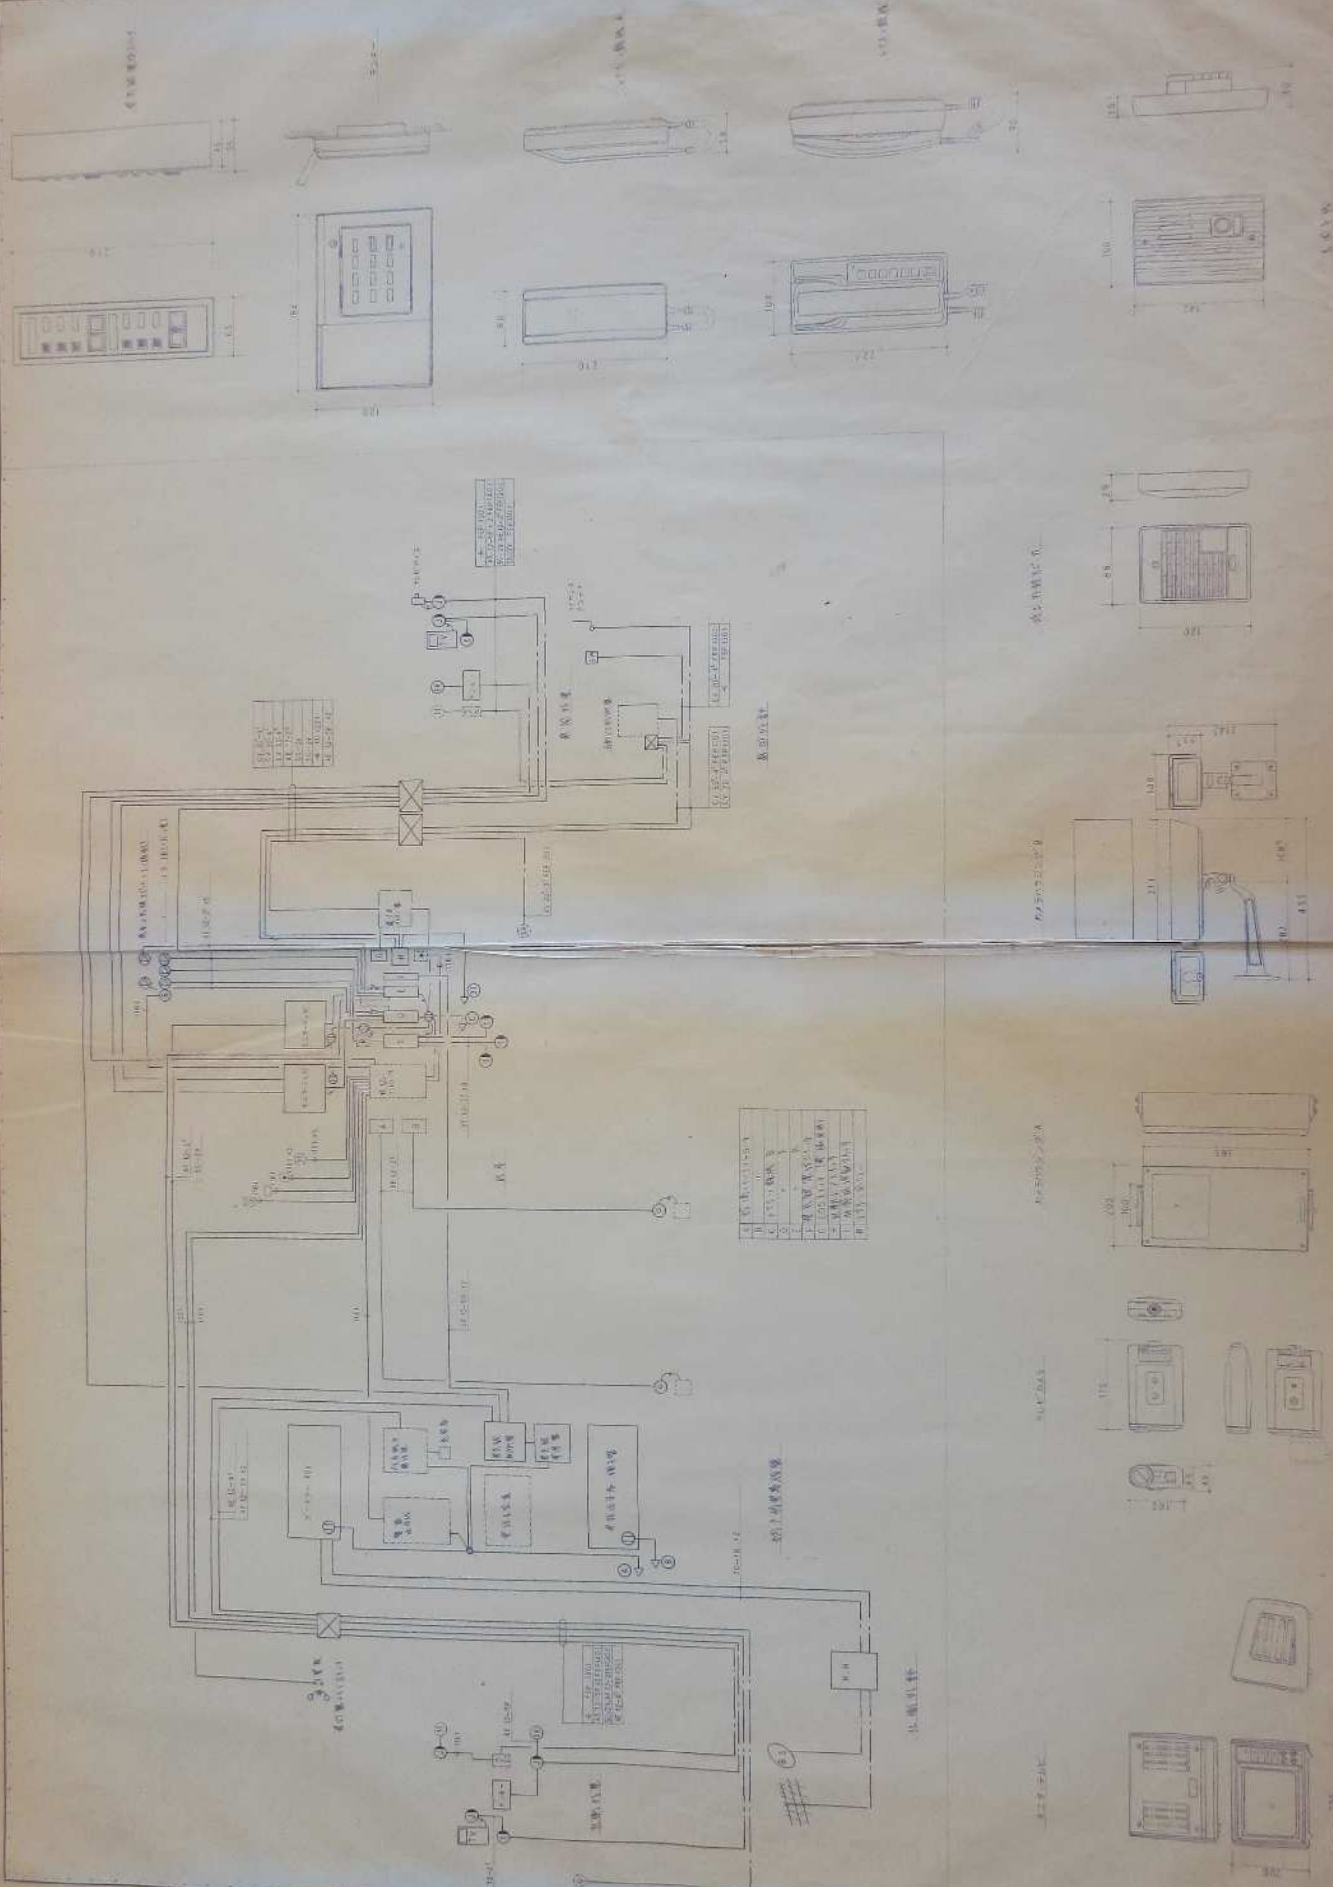

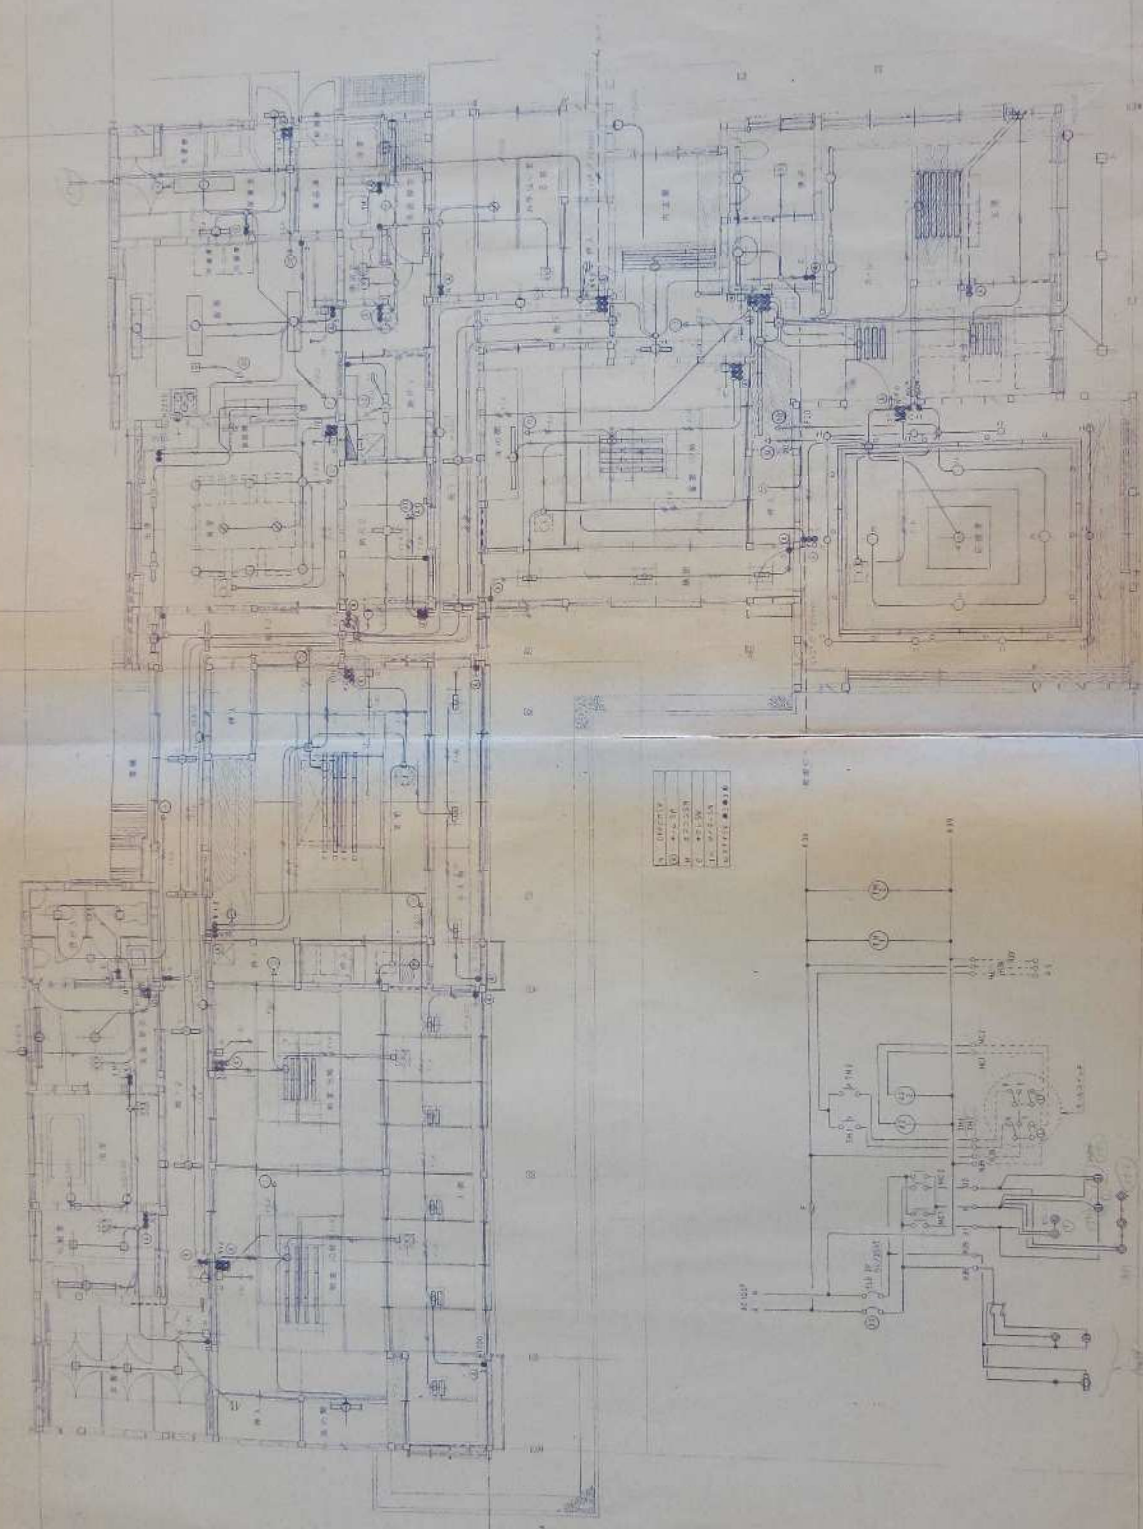


1.	1000/1000
2.	1000/1000
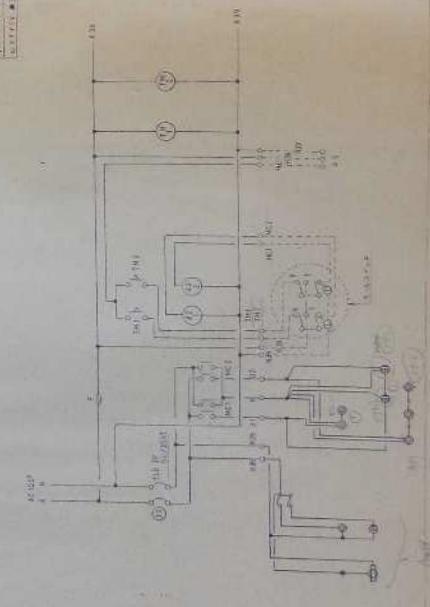

縮尺不明

縮尺不明

縮尺不明

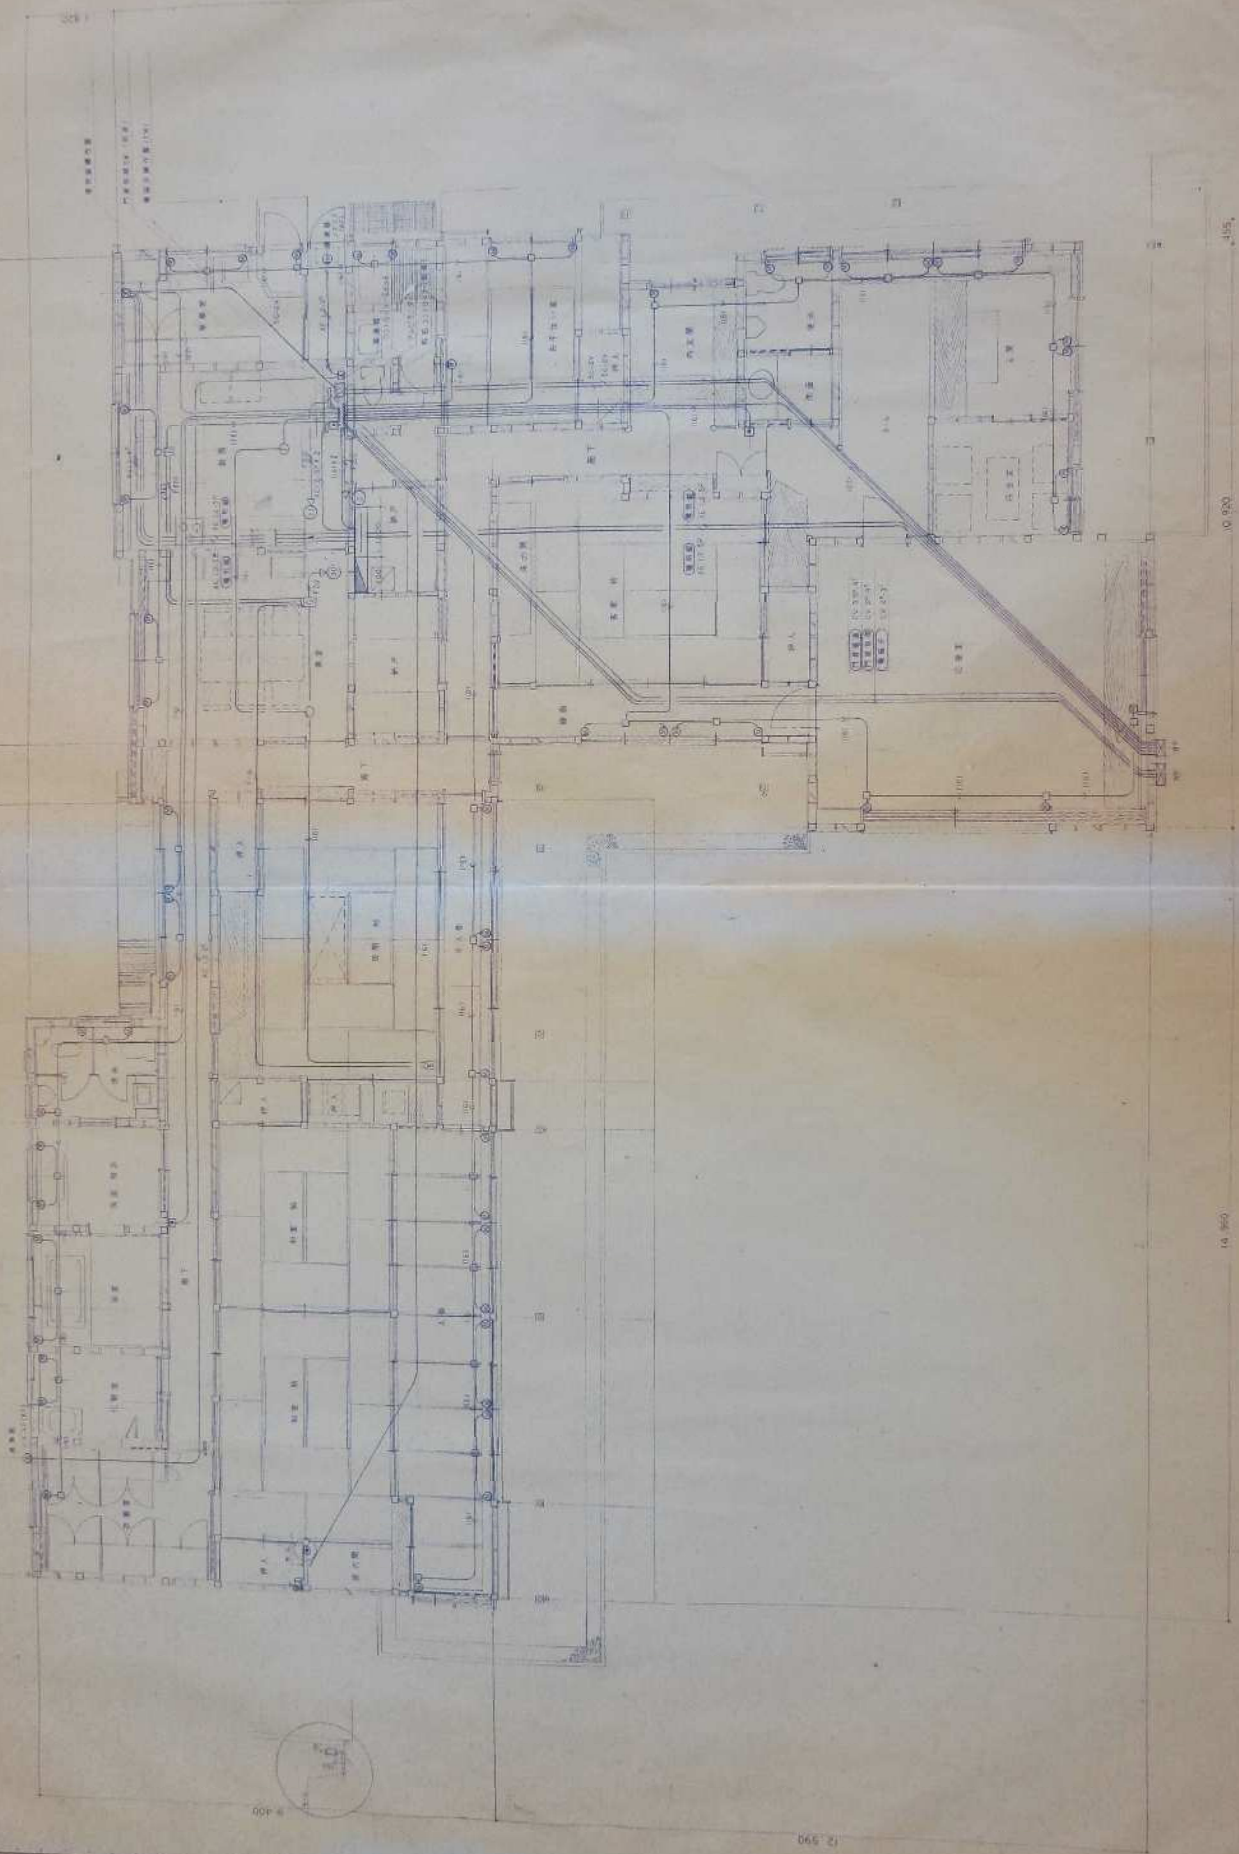

縮尺不明


大平電機工業株式会社

三役公舎電機工事

1/100

1/100

縮尺不明

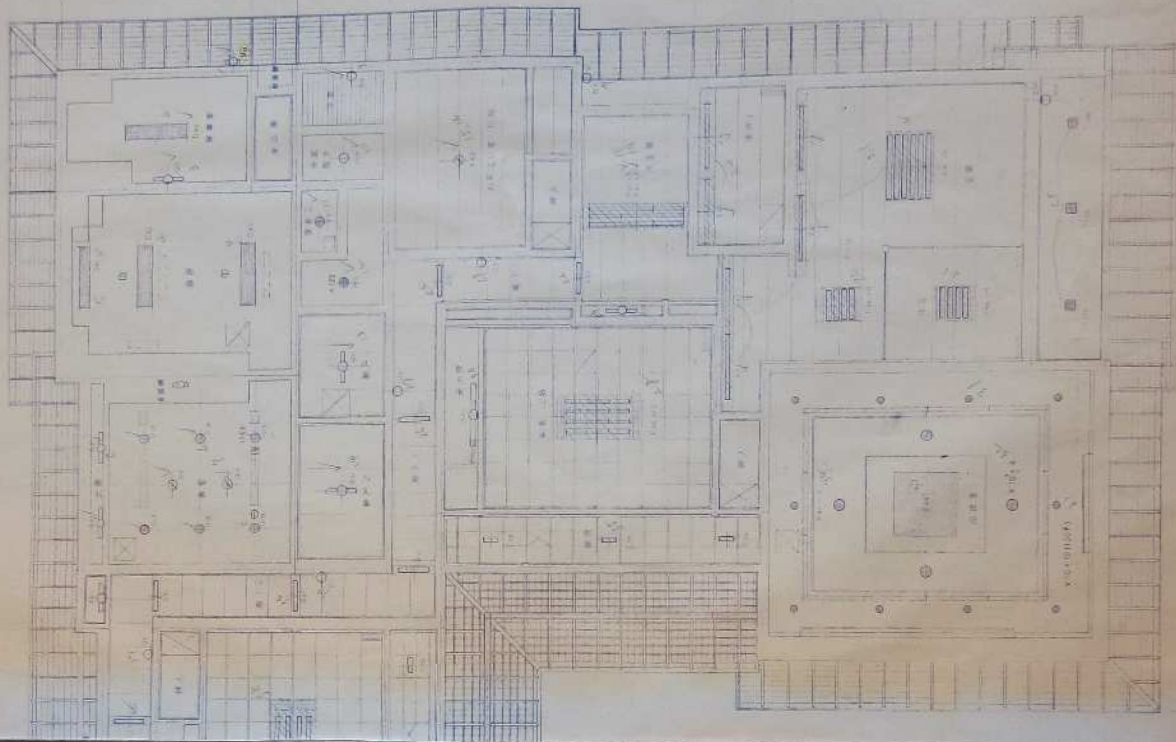

大平電機工業株式会社

二校公館馬場町