

令和7年度
一般競争入札による
県有地の売払い応募要領
(第5回 建物付土地)



静岡県財務部行政経営課
〒420-8601
静岡市葵区追手町9番6号 県庁本館1階
TEL 054-221-2123
FAX 054-221-2854

入札による 売払い方法	<p>事前に参加を申し込まれた入札参加者に入札書を提出していただき、県が定めた予定価格以上の入札書のうち、最高額の入札書を提出した方を落札者(買受け予定者)として決定する方法です。</p> <p>なお、本要領による県有地という表現は、建物等を含む県有財産の総称を示すものとします。</p>
----------------	--

目 次

(1) 入札による県有地売払いの概要	P 1～5
(2) 入 札 参 加 心 得 書	P 6～11
(3) 県有財産売買契約書(案)	P 12～19
(4) 承 諾 書	P 21
(5) 入 札 参 加 関 係 書 類	P 23～39
(入札参加申込書、誓約書、口座振替通知登録申出書、入札書、委任状)		
(6) 【入札書・委任状の記入例等】	…	P 41～46
(7) 物 件 調 書	P 47～273
賀茂健康福祉センター松崎保健支援室元施設	…	47～111
賀茂郡松崎町江奈字前田 255 番 3		
瀬名教職員住宅元施設①	…	112～178
静岡市葵区瀬名一丁目 200 番 435		
瀬名教職員住宅元施設②	…	179～243
静岡市葵区瀬名一丁目 200 番 455		
袋井高等学校校長公舎元施設	…	244～270
袋井市砂本町 7 番 3		

入札による県有地売却の概要

1 入札により売却する県有地

入札により売却する県有地は以下のとおりです。詳細については、この応募要領の物件調書を御覧ください。

入札 番号	入 札 対 象 財 産	地目等	土地:地積(㎡:実測) 主たる建物:延床面積(㎡)	予定価格 (円)
119	賀茂健康福祉センター松崎保健支援室元施設 賀茂郡松崎町江奈字前田255番3	宅地 建物	1,974.12 786.65	14,300,000
120	瀬名教職員住宅元施設① 静岡市葵区瀬名一丁目200番435	宅地 建物	2,203.43 1,382.60	179,430,000
121	瀬名教職員住宅元施設② 静岡市葵区瀬名一丁目200番455	宅地 建物	2,545.64 1,572.48(中棟) 1,572.48(北棟)	174,000,000
123	袋井高等学校校長公舎元施設 袋井市砂本町7番3	宅地 建物	314.69 125.53	7,490,000

注) ●建物付売却になります。

●入札番号119～121、123について

- ・この物件には、無価値の建物が土地に定着しています。
- ・買受者が建物の解体及び撤去を行うことを原則としますが、建物の利用を希望する場合は応相談とします。
- ・予定価格は、当該物件における最低売却価格であり、予定価格未満での入札は無効とします。
- ・予定価格は、更地価格から建物撤去費相当額を控除した額としています。

2 入札参加資格者

原則として、どなたでも参加できます。ただし、入札に参加できない場合もありますので、詳しくは、この応募要領の「入札参加心得書」第3(入札参加資格)を御覧ください。

なお、共有で取得を希望する場合は、入札参加申込書に共有者それぞれの氏名、持分を記入してください。

3 入札参加申込書の受付期間、場所等

入札参加申込書が受付期間内に提出されない場合は入札に参加できませんので、御注意ください。

なお、申込に当たっては、この応募要領の入札参加申込書の様式を使用してください(コピーも可)。

(1) 受付期間

令和7年12月26日(金)から令和8年1月28日(水)までの午前9時から午後5時まで(ただし、土曜日、日曜日及び祝日を除く。)

(2) 受付場所

静岡県財務部行政経営課(静岡県庁本館1階)

〒420-8601 静岡市葵区追手町9番6号 (TEL:054-221-2123)

(3) 受付方法

持参又は郵送により提出してください。(電送及びファクシミリによる受付は行いません。)

郵送による提出の場合は、必ず書留郵便で、受付期間内に受付場所に到着するよう提出してください。

4 現地説明会

入札対象物件の所在地で、令和8年1月14日(水)から令和8年1月20日(火)の間で、静岡県が指定する日時に現地説明会を開催しますので、応札希望の方はできる限り参加してください。

なお、建物内部の確認ができるのは現地説明会のみです。

(※) 現地説明会に参加を希望する方は、次の受付先にて参加予約してください。

＜入札番号119＞

受付先：I R コモンズ株式会社 (電話番号：055-946-5318)

＜入札番号120、121、123＞

受付先：静岡県財務部行政経営課 (電話番号：054-221-2123)

＜現地説明会予約受付期間＞

令和8年1月5日(月)から令和8年1月13日(火)までの午前9時から午後5時まで

5 入札日時等

入札に参加できるのは、事前に入札参加申込書を提出した方のみとなりますので、御注意ください。

なお、入札参加手続の詳細については、この応募要領の「入札参加心得書」を御覧ください。

(1) 入札執行の日時及び場所

入札番号	入札の日時	入札会場
119	令和8年2月13日(金) 午前10時10分	静岡市葵区追手町9番6号 静岡県庁 本館1階 財産台帳電算室
120	令和8年2月13日(金) 午前10時20分	
121	令和8年2月13日(金) 午前10時30分	
123	令和8年2月13日(金) 午前10時50分	

(注) 郵送により入札を実施するもので、開札は第三者たる当該入札事務に関係のない職員を立ち会わせて行います。

(2) 入札書の受付及び受付期限並びに入札方法

入札書は郵送するものとし(書留郵便に限る。電送による入札は認めない。)、次の提出先に令和8年2月12日(木)午後5時までに必着とします。

＜入札書等提出先＞

静岡県財務部行政経営課 (静岡県庁本館1階)

〒420-8601 静岡市葵区追手町9番6号

期限以降に提出された入札書は無効とします。なお、入札書は、この応募要領の入札書の様式を使用するものとし、入札書以外の必要添付書類については、この応募要領の「入札参加心得書」第6（入札書及び入札方法）を参照してください。

(3) 入札保証金

3の入札参加申込書を受理後、県が納入通知書を発行・送付しますので、下記金額を県が指定する期日（入札受付前）までに、県が指定する金融機関に納付し、納付済みの納入通知書兼領収書原本を入札書と併せて郵送してください（領収書原本は入札終了後郵送にてお返しします。）。

なお、入札保証金は、落札者以外の方には、入札日から30日以内に返還します。

入札番号	金額（円）
119、123	300,000
120	1,794,300
121	1,740,000

(4) 入札の無効事由

入札の無効事由に該当しないよう、御注意ください。なお、詳細は入札参加心得書第8（入札の無効）を御覧ください。

6 落札者との契約手続

契約手続の詳細については、入札終了後、落札者に個別に説明を行います。

(1) 契約書の提出等

落札した日から起算して14日以内に、県の定める契約書及び承諾書（この応募要領に添付した県有財産売買契約書(案)及び承諾書を参照）を提出していただくとともに、契約保証金として契約金額の10%以上の金額を納付していただきます。

(2) 売買代金の支払い

契約締結日から起算して30日以内に県が指定する期日までに、売買代金を納付していただきます。

ただし、納期限までに納付できないやむを得ない理由があると県が認めた場合は、その納期限の翌日から売買代金を納付した日まで、年10.75パーセントの割合（年365日当たりの割合とする。）をもって算出した金額を、遅延利息として納付していただきます。

7 所有権移転登記手続等

売買代金納付後、県が所有権移転登記手続を行います。なお、登録免許税及び所有権移転後の公租公課は落札者の負担となります。

8 用途の制限

落札者は、買受けた財産を風俗営業等の規制及び業務の適正化等に関する法律（昭和23年法律第122号）第2条第1項に規定する風俗営業、同条第5項に規定する性風俗関連特殊営業その他これらに類する業、暴力団員による不当な行為の防止等に関する法律（平成3年法律第77号）第2条第2号に規定する暴力団の事務所及び無差別大量殺人を行った団体の規制に関する法律（平成11年法律第147号）第5条に規定する観察処分を受けた団体の事務所の用途で使用することはできないので、御注意ください。

9 その他の注意事項

- (1) 手続において使用する言語及び通貨は、日本語及び日本円に限ります(添付・提示書類等が、日本語以外の場合は翻訳文を添えてください。)
- (2) 物件の所有について複数者による共同所有を希望する場合は、入札において共同所有する者全員での申し込みが必要ですので、あらかじめ御相談ください。
- (3) 入札保証金及び契約保証金は、その受入期間について利子をつけません。
- (4) 建物の建築図面等がある場合以下の場所において閲覧できます。ただし図面がない場合や改築等により現況と図面が違っている場合がありますので、入札価格を検討する際には注意し、入札参加者の責任において入札書を作成してください。

<入札番号119～121、123>

静岡県財務部行政経営課

- (5) 物件の引渡しは、物件調書に特段の記載のない限り、現状のままで行いますので、物件調書を御参照のうえ、必ず事前に現地の確認をしてください。
なお、物件調書と現状が異なる場合には現状を優先します。
- (6) 土地の形質変更や建物を解体撤去する場合の費用負担については、県は対応しません。また、土地の形質変更や建物を解体撤去する場合は、騒音・粉塵防止対策等の周辺の環境に配慮してください。
- (7) 現在の建物を解体撤去後、新たな建物を建築するに当たっては、建築基準法、文化財保護法及び県、市町の条例のほか協定等により、指導がなされる場合や開発負担金等が必要となる場合がありますので、関係機関に御確認ください。
- (8) 物件によっては、敷地内にフェンス、塀、柵等が設置されていますが、これらの工作物の補修・改修・撤去・再築造及びその費用負担については、県は対応しません。
- (9) 埋設物調査は実施していません。地中埋設物が発見されたとしてもこれらの撤去及びその費用負担については、県は対応しません。
- (10) 物件によっては、埋蔵文化財包蔵地に該当するため、開発方法によっては試掘調査が必要となる場合があります。(詳しくは物件所在市町の教育委員会にお問合わせください。)
- (11) 物件によっては、上下水道設備、ガス設備が敷設されていますが、経年劣化による影響等については確認していません。これらの敷設設備の補修・移設・改修・撤去・再築造及びその費用負担等については、県は対応しません。
- (12) 物件及び隣接地の擁壁・直壁・ブロック塀等について、地上及び地中にて境界を越えている場合がありますが、現状引渡しとなりますので、移設・撤去・再築造及びその費用負担等については、県は対応しません。
- (13) 物件の敷地内及び敷地上空又は隣接地等に電柱(電信柱・電柱付属物・電線等を含む)・支線・ゴミ置き場・道路設置物(ガードレール等)・道路標識(カーブミラー等を含む)等がある場合の移設・撤去等の可否等の取扱いについては、設置者又は管理者等にお問い合わせください。県ではこれらについて対応しません。
- (14) 物件の敷地内(地中を含む)にゴミ(家電等を含む)・ガラ・碎石・切り株等が存在する場合がありますが、撤去及びその費用負担等については、県は対応しません。
- (15) 現状での引渡しのため、現地の除草・伐採及びその費用負担等については、県は対応しま

せん。

- (16) 物件調書に特段の記載のない限り、土壌汚染及び地盤に関する調査は行っていません。
- (17) 物件によっては、木杭及びトラロープで柵をしてある場合がありますが、設置したまま引き渡します。撤去及びその費用負担等については、県は対応しません。
- (18) 建物のアスベストについては、他に記載のある場合を除き、専門業者による調査は実施していません。調査の費用負担とアスベストが発見された場合の除去及びその費用負担等については、県は対応しません。
- (19) 建物内物品類は現状での引き渡しとなります。

入 札 参 加 心 得 書

(趣旨)

第 1 この心得書には、一般競争入札による県有地の売払いに参加を希望する者が守らなければならない事項を定めます。

(入札参加者の責務)

第 2 一般競争入札による県有地の売払いに参加を希望する者（以下「入札参加希望者」という。）は、この入札参加心得書のほか、一般競争入札による県有地の売払い応募要領（以下「応募要領」という。）の記載事項及び現地等を熟知の上、入札に参加してください。

(入札参加資格)

第 3 次に掲げる者は入札に参加することができません。

(1) 公有財産に関する事務に従事する本県の職員

(2) 当該入札に係る契約を締結する能力を有しない者及び破産者で復権を得ない者

(3) 次のアからエのいずれかに該当する事実があった後 2 年を経過しない者及びその者を代理人、支配人その他の使用人又は入札代理人として使用する者

ア 競争入札において、その公正な執行を妨げた者又は公正な価格の成立を害し、若しくは不正の利益を得るために連合した者

イ 落札者が契約を締結すること又は契約者が契約を履行することを妨げた者

ウ 正当な理由がなくて契約を履行しなかった者

エ 前各号のいずれかに該当する事実があった後 2 年を経過しない者を契約の履行に当たり代理人、支配人その他の使用人として使用した者

(4) 次のアからキのいずれかに該当する者

ア 暴力団員による不当な行為の防止等に関する法律（平成 3 年法律第 77 号。以下イにおいて「法」という）第 2 条第 2 号に該当する団体（以下「暴力団」という。）

イ 個人又は法人の代表者が暴力団員等（法第 2 条第 6 号に規定する暴力団員（以下「暴力団員」という。）又は暴力団員でなくなった日から 5 年を経過しない者をいう。以下同じ）である者

ウ 法人の役員等（法人の役員又はその支店若しくは営業所を代表する者で役員以外の者をいう。）が暴力団員等である者

エ 自己、自社若しくは第三者の不正の利益を図る目的又は第三者に損害を与える目的をもって暴力団又は暴力団員等を利用している者

オ 暴力団若しくは暴力団員等に対して、資金等提供若しくは便宜供与する等直接的又は積極的に暴力団の維持運営に協力し又は関与している者

カ 暴力団又は暴力団員等と社会的に非難されるべき関係を有している者

キ 入札対象財産を取得するために、暴力団又は暴力団員等を利用している者

(5) 買い受けた県有地を、風俗営業等の規制及び業務の適正化等に関する法律（昭和 23 年法律第 122 号）第 2 条第 1 項に規定する風俗営業、同条第 5 項に規定する性風俗関連特殊営業その他これらに類する業、暴力団の事務所及び無差別大量殺人を行

った団体の規制に関する法律（平成11年法律第147号）第5条に規定する観察処分を受けた団体の事務所の用に供しようとする者

（6） 入札参加申込書を県が指定した期日までに提出しなかった者

（入札参加申込）

第4 入札参加希望者は、県が指定する日までに、次の各号に掲げる書類を、静岡県財務部行政経営課に提出してください。なお、指定する日までに、必要な書類を提出しなかった者は、入札に参加することができません。

（1） 入札参加申込書

（2） 住民票（法人の場合は商業登記簿謄本）（発行から3ヶ月以内のもの）

（3） 誓約書（役員等名簿を含む ※個人の場合も作成が必要です。）

（4） 印鑑証明書（発行から3ヶ月以内のもの）

（5） 口座振替による支払及びファクスによる口座振替通知登録申出書

2 郵送による申込は書留郵便で行い、指定する日までに静岡県財務部行政経営課に到着するよう送付してください。

3 ファクシミリによる入札参加申込書及び関係書類の提出は認めません。

（現地説明会）

第5 入札対象財産の内容を熟知してもらうため、県が指定する日時に現地説明会を行いますので、できる限り参加してください（現地説明会に参加するには、事前予約が必要です。）。

2 現地説明会では、応募要領に添付した物件調書に基づき、入札対象財産の状況を説明します。

3 現地説明会の当日において、天災その他やむを得ない事由が生じたときは、説明会を延期し、又は取り止めることがあります。

（入札書及び入札方法）

第6 入札参加者又はその代理人は、入札書（この応募要領による様式）に次の各号に掲げる事項を記載し、別記1に記載の日時までに郵送（書留郵便に限る。電送による入札は認めない。）により、別記1記載の場所に必着しなければなりません。

（1） 入札金額

（2） 入札年月日（入札書記入日）

（3） 入札参加者の住所、氏名（法人の場合は、その名称又は商号及び代表者の氏名）を記載の上、実印にて押印してください。

（4） 代理人が入札する場合は、入札参加者の住所、氏名（法人の場合は、その名称又は商号及び代表者の氏名）を記入するとともに（押印は不要）、代理人の氏名を記入し、押印してください。

2 記入には、鉛筆等の容易に消去可能な筆記具は使用しないでください。

3 金額には算用数字を使用し、最初の数字の前に「金」又は「¥」の文字を記入してください。

4 入札書は、封筒（外から中身が確認できるものは使用できません。）に入れ密封し、裏面割印のうえ、その外側に入札番号及び氏名（法人の場合はその名称又は商号及び代表者の氏名）を記載し、代理人が入札する場合は当該代理人の氏名を併記してください。 別添「[参考]入札書封緘方法(例)」参照

5 入札書を入れた封筒は、別の郵送用封筒に入れた上で書留郵便にて郵送してください（郵送用封筒の中に入札書が入った封筒を入れて郵送してください。）。

6 入札書を入れた封筒とは別に次の各号に掲げる必要添付書類も郵送用封筒に同封してください。 別添「[参考]郵送用封筒のイメージ」参照

(1) 入札保証金に係る納入通知書兼領収書の原本（金融機関等の領収印が押印されたもの。入札終了後に郵送にてお返しします。）（なお、Pay-easy（ペイジー）を利用して納付したために領収書が発行されなかった場合は、支払い済みであることを確認できるもの（当該支払い処理が完了したことを示したページを印刷したもの等）を郵送してください。）

(2) 委任状（代理人が入札を行う場合にのみ必要となります。）

7 入札参加者又はその代理人は、その郵送した入札書の書替え、引換え又は撤回をすることはできません。

8 金額以外の記入内容の訂正を行う場合は、二重取消線及び訂正印にて訂正をしてください。修正液及び修正テープは使用しないでください。

（入札保証金）

第7 入札参加者は、入札保証金として、入札する対象財産1件につき別に定める額を、県が指定する日までに、県が定める方法で納付してください。

2 入札保証金を納付した日からその返還を受ける日までの期間について、入札参加者は利息の支払いを請求することはできません。

（入札の無効）

第8 次の各号の一に該当する者が行った入札は、無効とします。

(1) 入札参加資格のない者

(2) 入札保証金が所定の額に満たない者

(3) 金額その他の事項につき確認できない記載をした者（修正液及び修正テープを使用した場合を含む）

(4) 談合その他不正行為を行ったと認められる者

(5) 入札対象財産1件につき2以上の入札をした者

(6) 自己のほか、他人の代理人を兼ねて入札をした者

(7) 入札対象財産1件につき2人以上の代理人となって入札をした者

(8) 入札参加者又は代理人の記名押印のない入札をした者

(9) 鉛筆等の容易に消去可能な筆記具を使用した入札をした者

(10) 予定価格未満の入札をした者

(11) 金額を訂正した入札をした者

(12) 指定した日時、場所に入札をしなかった者

(13) 持参、電送又はファクシミリによる入札をした者

(14) 担当職員の指示に従わず入札をした者

(15) 委任状がなく入札参加者の代理人として入札した者

(16) 必要添付書類を入札書に添付しなかった者

(17) 前各号に定めるもののほか、指示した条件に違反した入札をした者

（開札）

第9 開札は、別記2入札執行の日時及び場所にて行います。当該入札は郵送によるもの

であるため、第三者たる当該入札事務に関係のない県職員を立ち合わせるものとします。

（落札者の決定）

第10 落札者は、県の予定価格以上、かつ、最高金額の入札を行った者としします。

2 県の予定価格以上、かつ、最高金額の入札を行った者が2人以上あるときは、直ちに入札執行事務に関係のない県職員にくじを引かせ落札者を決定します。この場合、異議の申し立てはできません。

3 落札者がある時は、その者の氏名（名称）及び金額を、落札者がいない時はその旨を、入札参加者に電話又はメールにてお知らせします。

（入札執行の延期）

第11 開札前において、天災その他やむを得ない事由が生じたときは、入札の執行を延期し、又は取り止めることがあります。

（入札保証金の返還）

第12 入札保証金は、落札者以外の入札参加者には、入札日から30日以内に第4(5)により申出された口座に口座振込みで返還します。

2 落札者には、契約締結後、入札保証金を入札日から30日以内に返還しますが、落札者の申出により第14に規定する契約保証金の一部に充当することができます。

なお、入札保証金を納付した日からその返還を受ける日までの期間について、利息を付さないものとします。

（契約の締結）

第13 落札者が決定したときは、直ちに落札者に対し、落札した財産に係る売買契約（以下「契約」という。）の締結について必要な事項を通知します。

2 落札者は、落札の通知を受けた日から起算して14日以内（土曜日、日曜日及び祝日を含む。）に契約を締結しなければなりません。

3 前項の期間内に契約を締結しないとき又は落札者の入札の無効を発見したときは、その落札は効力を失います。

4 前項の場合、入札保証金は県に帰属し、落札者には返還しません。

5 落札者は、契約関係書類及び登記関係書類の作成に当たっては、実印を用いてください。

（契約保証金）

第14 落札者は、契約を締結する時までに、契約保証金として売買代金の100分の10以上に相当する金額（円未満の端数を切上げた額。また、入札保証金を契約保証金に充当した場合は、その差額となる不足額。）を、県が発行する納入通知書により県が指定する日までに納付しなければなりません。

2 契約保証金は、売買代金完納後30日以内に第4(5)により申出された口座に口座振込みで返還しますが、落札者の申出により売買代金の一部に充当することができます。

なお、契約保証金を納付した日からその返還を受ける日までの期間について、利息を付さないものとします。

（売買代金の支払い）

第15 落札者は、契約締結日から起算して30日以内（土曜日、日曜日及び祝日を含む。）で県が指定する期日までに、売買代金を、県が発行する納入通知書により納付しなけ

ればなりません。

ただし、落札者が売買代金を指定した日までに納付できない特別の理由があると県が認めた場合は、遅延利息を納付することを条件に売買代金の納付を遅延することができます。

- 2 遅延利息は、県が指定する期日の翌日から売買代金を納付した日までの期間を対象として、年10.75パーセントの割合（年365日当たりの割合とする。）を売買代金に乗じて算出した金額（円未満切捨て）となります。

（契約の解除）

第16 落札者が次の各号の一に該当する場合には、県は契約を解除することができます。

- （1） 落札者が第15第1項の金額を納付しない場合
- （2） 契約後、契約について不正の事実が発見された場合
- （3） 前各号のほか、法令等又は契約に違反した場合

- 2 前項の場合、契約保証金は県に帰属し、落札者には返還しません。

（所有権移転登記と公租公課）

第17 落札した財産の所有権移転登記手続は、売買代金（第15第1項ただし書きの遅延利息がある場合は当該遅延利息を含む。）の納付を確認した後、買受人の請求により、県が所有権移転登記手続を行います。

ただし、落札した財産が仮換地の場合は、換地処分登記完了後に県が所有権移転登記手続を行います。

- 2 所有権移転登記手続に要する不動産登録免許税及び所有権移転後の公租公課等は、買受人の負担とします。
- 3 落札した財産が仮換地の場合は、換地処分に伴う清算金の徴収金又は交付金は、買受人に帰属します。

（契約不適合責任）

第18 買受人は、契約締結後、落札した財産に種類、品質、数量等に関して本契約の内容に適合しない状態があることを発見しても、県に対して解除、損害賠償、追完請求又は代金減額請求等をすることはできません。ただし、当該契約が消費者契約法（平成12年法律第61号）の適用を受ける場合については、当該財産の引き渡しの日から2年間は、履行の追完又は代金の減額のいずれかを請求することができます。

（入札結果の公表について）

第19 入札結果については、入札参加者数、落札の有無、落札金額及び落札者の氏名を公表するとともに、一定期間、静岡県ホームページにも公開されます。ただし、個人（事業を営む個人を除く。）が落札した場合は、落札者は「個人」と表示します。

- 2 静岡県情報公開条例に基づく開示請求がなされた場合には、落札者に関する情報を開示することがあります。

別記

1 入札書提出期限及び提出先

(1) 入札書提出期限

令和8年2月12日（木）午後5時

(2) 入札書提出先

郵送による提出に限る。（書留郵便に限る。電送による入札は認めない。）

〒420-8601

静岡県静岡市葵区追手町9番6号

静岡県財務部行政経営課（静岡県庁本館1階）

2 入札執行の日時及び場所

(1) 入札執行日時及び場所

入札番号	入札の日時	入札会場
119	令和8年2月13日（金）午前10時10分	静岡市葵区追手町9番6号 静岡県庁 本館1階 財産台帳電算室
120	令和8年2月13日（金）午前10時20分	
121	令和8年2月13日（金）午前10時30分	
123	令和8年2月13日（金）午前10時50分	

県有財産売買契約書（案（建物を解体する場合））

売払人 静岡県（以下「甲」という。）と、買受人〔＊落札者〕（以下「乙」という。）とは、次の条項により、県有財産の売買契約を締結する。

（信義誠実の義務）

第1条 甲及び乙は、信義を重んじ、誠実にこの契約を履行しなければならない。

（売買物件）

第2条 甲は、その所有する次に掲げる物件（契約締結時において土地に付随し、あるいは定着するもの（無価値の建物を含む）一切を含む。以下「当該物件」という。）を現状有姿により乙に売り渡し、乙は、これを買受けるものとする。

土地の所在地	区分	面積（㎡）	摘要
	土地		実測面積
			公簿面積

（売買代金の額）

第3条 当該物件の売買代金は、金 〔＊落札金額〕 円とする。

（契約保証金）

第4条 乙が売買代金を甲の指定する期日までに納付した場合、甲は乙が既に納付済みの契約保証金 〔＊落札金額の1割以上の額〕 円を乙に返還しなければならない。ただし、乙が契約保証金を売買代金の一部に充当するよう甲に申し出たときは、契約保証金を売買代金の一部に充当することができる。

2 契約保証金には、利子を付さない。

3 乙が第5条第1項に規定する義務を履行しないため、第14条第1項の規定により、甲がこの契約を解除したときは、契約保証金は甲に帰属する。

（売買代金の納付方法等）

第5条 乙は、売買代金（前条第1項ただし書の規定により、乙が契約保証金を売買代金の一部に充当する場合は、充当する契約保証金を売買代金から控除した金額）を、甲が発行する納入通知書により、令和 年 月 日までに、甲が指定する金融機関に納付しなければならない。

2 前項に定める納期限までに乙が納付できない特別の理由があり、甲がやむを

得ないと認めた場合は、その納期限の翌日から売買代金を納付した日まで、年10.75パーセントの割合（年365日当たりの割合とする。）をもって算出した金額を、乙は遅延利息として甲に支払わなければならない。

（所有権の移転及び登記の嘱託）

第6条 当該物件の所有権は、売買代金を完納した日に移転するものとする。

2 所有権移転登記は、売買代金完納後、乙の請求に基づき甲が所轄法務局に嘱託して行うものとし、これに要する登録免許税その他の経費は乙の負担とする。

（当該物件の引渡し）

第7条 甲は、当該物件の所有権が乙に移転した後、甲乙双方が定める日に、その所在する場所において乙に引き渡すものとする。

（特則）

第8条 甲は、乙が次の各号のいずれかに該当した場合は、契約を解除することができる。

一 暴力団員による不当な行為の防止等に関する法律（平成3年法律第77号。以下「法」という。）第2条第2号に該当する団体（以下「暴力団」という。）

二 個人又は法人の代表者が暴力団員等（法第2条第6号に規定する暴力団員（以下「暴力団員」という。）又は暴力団員でなくなった日から5年を経過しない者をいう。以下同じ。）である者

三 法人の役員等（法人の役員又はその支店若しくは営業所を代表する者で役員以外の者をいう。）が暴力団員等である者

四 自己、自社若しくは第三者の不正の利益を図る目的又は第三者に損害を与える目的をもって暴力団の利用等をしている者

五 暴力団若しくは暴力団員等に対して、資金等提供若しくは便宜供与する等直接的又は積極的に暴力団の維持運営に協力し又は関与している者

六 暴力団又は暴力団員等と社会的に非難されるべき関係を有している者

七 当該物件を取得するために、暴力団又は暴力団員等を利用している者

八 当該物件を、風俗営業等の規制及び業務の適正化等に関する法律（昭和23年法律第122号）第2条第1項に規定する風俗営業、同条第5項に規定する性風俗関連特殊営業その他これらに類する業、暴力団の事務所及び無差別大量殺人を行った団体の規制に関する法律（平成11年法律第147号）第5条に規定する観察処分を受けた団体の事務所の用に供したとき。

2 甲は、前項に規定する事項について必要があると認めるときは、当該物件について、実地に調査し、又は所要の報告を求めることができる。この場合、乙

は、その調査を拒み、妨げ、又は報告を怠ってはならない。

(違約金)

第9条 前条第1項の規定によりこの契約が解除された場合においては、乙は売買代金の3割に相当する金額を、違約金として甲に支払わなければならない。

(公租公課の負担責任)

第10条 所有権移転登記完了後における当該物件の公租公課その他一切の賦課金は、乙が負担しなければならない。

(危険負担)

第11条 当該物件の引渡し前に、天災地変その他甲乙のいずれの責にも帰すことのできない事由によって、当該物件が滅失し、甲がこれを引き渡すことができなくなったときは、乙は売買代金の支払いを拒むことができ、甲又は乙はこの契約を解除することができる。

2 当該物件の引渡し前に、前項の事由によって当該物件が損傷したときは、甲は、本物件を修補し又は修補に要する費用を減額した上で、乙に引渡すものとする。この場合、甲の修復行為又は修補金額の算出等によって引渡し第7条により定めた期日を超えても、乙は甲に対し、その引渡し延期について異議を述べることはできない。この場合、第5条の売買代金の納付期限については、甲乙協議の上延期することができる。

3 甲は、前項の修補が著しく困難なとき又は過大な費用を要するときは、この契約を解除することができるものとし、乙は、本物件の損傷により契約の目的が達せられないときは、この契約を解除することができる。

4 第1項又は前項によってこの契約が解除された場合、甲は、受領済の金員を無利息で乙に返還する。

(契約不適合責任)

第12条 乙は、本契約を締結した後において、当該物件（ただし、当該物件に定着する無価値の建物を含まない。）に種類、品質、数量等に関して本契約の内容に適合しない状態があることを発見しても、甲に対して解除、損害賠償、追完請求又は代金減額請求等を行うことはできないものとする。ただし、当該契約が消費者契約法（平成12年法律第61号）の適用を受ける場合は、甲は、当該物件引き渡しの日から2年間、履行の追完をする責任又は代金の減額をする責任のみを負うものとする。

(建物の解体及び撤去)

第13条 当該物件に定着する無価値の建物の解体及び撤去は、乙の責任で実施す

るものとし、乙は建物の補修、損害賠償又は契約の解除等の請求は行わないものとする。

(契約の解除等)

第14条 甲乙いずれか一方がこの契約に違反したときは、その相手方は、いつでもこの契約を解除することができる。

2 前項又は第8条第1項の規定により、この契約が解除されたときは、乙は当該物件を直ちに原状に回復し、速やかに甲に返還しなければならない。

3 第1項又は第8条第1項の規定により、この契約が解除された場合において、解除した者に損害が生じたときは、その相手方は直ちにその損害を賠償しなければならない。

4 第4条に規定する契約保証金及び第9条に規定する違約金は、前項に規定する損害賠償の予定又はその一部と解釈しない。

(合意管轄)

第15条 この契約に関する訴訟については、静岡地方裁判所を管轄裁判所とすることに合意する。

(定めのない事項の処理)

第16条 この契約に定めのない事項については、法令の定めるところによるもののほか、甲乙双方協議の上処理するものとする。

上記契約の成立を証するため、この契約書2通を作成し、甲乙記名押印の上、各自その1通を所持する。

ただし、本契約を契約の内容を記録した電磁的記録により締結する場合は、当事者が総務省関係法令に係る情報通信技術を活用した行政の推進等に関する法律施行規則（平成15年総務省令第48号）第2条第2項第1号に規定する電子署名を行い、各自その電磁的記録を保有する。

令和 年 月 日

(甲) 静岡市葵区追手町9番6号
静岡県知事 鈴木 康友

(乙) *落札者の住所・氏名

県有財産売買契約書（案（建物を利用する場合））

売払人 静岡県（以下「甲」という。）と、買受人〔＊落札者〕（以下「乙」という。）とは、次の条項により、県有財産の売買契約を締結する。

（信義誠実の義務）

第1条 甲及び乙は、信義を重んじ、誠実にこの契約を履行しなければならない。

（売買物件）

第2条 甲は、その所有する次に掲げる物件（契約締結時において土地に付随し、あるいは定着するもの（無価値の建物を含む）一切を含む。以下「当該物件」という。）を現状有姿により乙に売り渡し、乙は、これを買受けるものとする。

土地の所在地	区分	面積（㎡）	摘要
	土地		実測面積
			公簿面積

（売買代金の額）

第3条 当該物件の売買代金は、金 〔＊落札金額〕 円とする。

（契約保証金）

第4条 乙が売買代金を甲の指定する期日までに納付した場合、甲は乙が既に納付済みの契約保証金 〔＊落札金額の1割以上の額〕 円を乙に返還しなければならない。ただし、乙が契約保証金を売買代金の一部に充当するよう甲に申し出たときは、契約保証金を売買代金の一部に充当することができる。

2 契約保証金には、利子を付さない。

3 乙が第5条第1項に規定する義務を履行しないため、第14条第1項の規定により、甲がこの契約を解除したときは、契約保証金は甲に帰属する。

（売買代金の納付方法等）

第5条 乙は、売買代金（前条第1項ただし書の規定により、乙が契約保証金を売買代金の一部に充当する場合は、充当する契約保証金を売買代金から控除した金額）を、甲が発行する納入通知書により、令和 年 月 日までに、甲が指定する金融機関に納付しなければならない。

2 前項に定める納期限までに乙が納付できない特別の理由があり、甲がやむを

得ないと認めた場合は、その納期限の翌日から売買代金を納付した日まで、年10.75パーセントの割合（年365日当たりの割合とする。）をもって算出した金額を、乙は遅延利息として甲に支払わなければならない。

（所有権の移転及び登記の嘱託）

第6条 当該物件の所有権は、売買代金を完納した日に移転するものとする。

2 所有権移転登記は、売買代金完納後、乙の請求に基づき甲が所轄法務局に嘱託して行うものとし、これに要する登録免許税その他の経費は乙の負担とする。

（当該物件の引渡し）

第7条 甲は、当該物件の所有権が乙に移転した後、甲乙双方が定める日に、その所在する場所において乙に引き渡すものとする。

（特則）

第8条 甲は、乙が次の各号のいずれかに該当した場合は、契約を解除することができる。

一 暴力団員による不当な行為の防止等に関する法律（平成3年法律第77号。以下「法」という。）第2条第2号に該当する団体（以下「暴力団」という。）

二 個人又は法人の代表者が暴力団員等（法第2条第6号に規定する暴力団員（以下「暴力団員」という。）又は暴力団員でなくなった日から5年を経過しない者をいう。以下同じ。）である者

三 法人の役員等（法人の役員又はその支店若しくは営業所を代表する者で役員以外の者をいう。）が暴力団員等である者

四 自己、自社若しくは第三者の不正の利益を図る目的又は第三者に損害を与える目的をもって暴力団の利用等をしている者

五 暴力団若しくは暴力団員等に対して、資金等提供若しくは便宜供与する等直接的又は積極的に暴力団の維持運営に協力し又は関与している者

六 暴力団又は暴力団員等と社会的に非難されるべき関係を有している者

七 当該物件を取得するために、暴力団又は暴力団員等を利用している者

八 当該物件を、風俗営業等の規制及び業務の適正化等に関する法律（昭和23年法律第122号）第2条第1項に規定する風俗営業、同条第5項に規定する性風俗関連特殊営業その他これらに類する業、暴力団の事務所及び無差別大量殺人を行った団体の規制に関する法律（平成11年法律第147号）第5条に規定する観察処分を受けた団体の事務所の用に供したとき。

2 甲は、前項に規定する事項について必要があると認めるときは、当該物件について、実地に調査し、又は所要の報告を求めることができる。この場合、乙

は、その調査を拒み、妨げ、又は報告を怠ってはならない。

(違約金)

第9条 前条第1項の規定によりこの契約が解除された場合においては、乙は売買代金の3割に相当する金額を、違約金として甲に支払わなければならない。

(公租公課の負担責任)

第10条 所有権移転登記完了後における当該物件の公租公課その他一切の賦課金は、乙が負担しなければならない。

(危険負担)

第11条 当該物件の引渡し前に、天災地変その他甲乙のいずれの責にも帰すことのできない事由によって、当該物件が滅失し、甲がこれを引き渡すことができなくなったときは、乙は売買代金の支払いを拒むことができ、甲又は乙はこの契約を解除することができる。

2 当該物件の引渡し前に、前項の事由によって当該物件が損傷したときは、甲は、本物件を修補し又は修補に要する費用を減額した上で、乙に引渡すものとする。この場合、甲の修復行為又は修補金額の算出等によって引渡し第7条により定めた期日を超えても、乙は甲に対し、その引渡し延期について異議を述べることはできない。この場合、第5条の売買代金の納付期限については、甲乙協議の上延期することができる。

3 甲は、前項の修補が著しく困難なとき又は過大な費用を要するときは、この契約を解除することができるものとし、乙は、本物件の損傷により契約の目的が達せられないときは、この契約を解除することができる。

4 第1項又は前項によってこの契約が解除された場合、甲は、受領済の金員を無利息で乙に返還する。

(契約不適合責任)

第12条 乙は、本契約を締結した後において、当該物件（ただし、当該物件に定着する無価値の建物を含まない。）に種類、品質、数量等に関して本契約の内容に適合しない状態があることを発見しても、甲に対して解除、損害賠償、追完請求又は代金減額請求等を行うことはできないものとする。ただし、当該契約が消費者契約法（平成12年法律第61号）の適用を受ける場合は、甲は、当該物件引き渡しの日から2年間、履行の追完をする責任又は代金の減額をする責任のみを負うものとする。

(建物に関する特約)

第13条 当該物件に定着する無価値の建物は、●●年（当該売却物件の建築年度

を記載)に新築したもので、老朽化しており、乙は当該建物に不具合を発見しても、補修、損害賠償又は契約の解除等の請求は行わないものとする。

(契約の解除等)

第14条 甲乙いずれか一方がこの契約に違反したときは、その相手方は、いつでもこの契約を解除することができる。

2 前項又は第8条第1項の規定により、この契約が解除されたときは、乙は当該物件を直ちに原状に回復し、速やかに甲に返還しなければならない。

3 第1項又は第8条第1項の規定により、この契約が解除された場合において、解除した者に損害が生じたときは、その相手方は直ちにその損害を賠償しなければならない。

4 第4条に規定する契約保証金及び第9条に規定する違約金は、前項に規定する損害賠償の予定又はその一部と解釈しない。

(合意管轄)

第15条 この契約に関する訴訟については、静岡地方裁判所を管轄裁判所とすることに合意する。

(定めのない事項の処理)

第16条 この契約に定めのない事項については、法令の定めるところによるもののほか、甲乙双方協議の上処理するものとする。

上記契約の成立を証するため、この契約書2通を作成し、甲乙記名押印の上、各自その1通を所持する。

ただし、本契約を契約の内容を記録した電磁的記録により締結する場合は、当事者が総務省関係法令に係る情報通信技術を活用した行政の推進等に関する法律施行規則（平成15年総務省令第48号）第2条第2項第1号に規定する電子署名を行い、各自その電磁的記録を保有する。

令和 年 月 日

(甲) 静岡市葵区追手町9番6号
静岡県知事 鈴木 康友

(乙) *落札者の住所・氏名

白
紙

承 諾 書

私は、下記県有地の買受けにつき、物件調書及び現地を確認の上、現況により買受けることを承諾します。

記

土地の所在地	地 目	面 積 (㎡)	摘 要
			実測面積
			公簿面積

建物の所在地	家屋 番号	種類	構 造	建築 年月日	床面積 (㎡)		
					合計	各階	

令和 年 月 日

静岡県知事 鈴木 康友 様

住 所
氏 名

(名称・代表者名)

印

白
紙

一般競争入札（県有地売払い）参加申込書

令和 年 月 日

静岡県知事 鈴木 康友 様

申込入 住 所

氏 名

印

(名称・代表者名)

電 話 番 号

【共有名義の場合】

共有者の氏名

(名称・代表者名)

印

一般競争入札(県有地売払い)に参加したいので、現況及び物件調書を確認並びに、応募要領等を熟知のうえ、入札参加を申し込みます。

記

入札番号	入 札 対 象 財 産	土地:地積 (㎡:実測)

※ 申込人の「住民票」（法人の場合は法人登記簿謄本）（発行から3ヶ月以内のもの）、別添「誓約書」（役員等名簿を添付）、「印鑑証明書」（発行から3ヶ月以内のもの）及び「口座振替による支払及びファクスによる口座振替通知登録申出書」を必ず添付してください。

白
紙

誓 約 書

☐ 私

☐ 当社又は当団体

は、下記 1 及び 2 のいずれにも該当せず、将来においても該当しないことを誓約します。

この誓約が虚偽であり、又はこの誓約に反したことにより、当方が不利益を被ることとなっても、異議は一切申し立てません。

また、貴職において必要と判断した場合に、別紙役員等名簿により提出する当方の個人情報を警察に提供することについて同意します。

記

1 契約等の相手方として不適当なものとして次に掲げるもの

- (1) 暴力団（暴力団員による不当な行為の防止等に関する法律（平成 3 年法律第 77 号。以下「法」という。）第 2 条第 2 号に規定する暴力団をいう。以下同じ。）
- (2) 暴力団員等（暴力団員（法第 2 条第 6 号に規定する暴力団員をいう。以下同じ。）又は暴力団員でなくなった日から 5 年を経過しない者をいう。以下同じ。）
- (3) 自己、自社若しくは第三者の不正な利益を図る目的又は第三者に損害を加える目的をもって、暴力団又は暴力団員等を利用するなどしているもの
- (4) 役員等が、暴力団又は暴力団員等に対して財産上の利益の供与又は不当に有利な取扱いをする等直接的かつ積極的に暴力団の維持又は運営に協力し、又は関与しているもの
- (5) 役員等が、暴力団又は暴力団員等と社会的に非難されるべき関係を有しているもの
- (6) 売払対象財産を取得するために、暴力団又は暴力団員等を利用しているもの

2 契約の相手方として不適当な行為をするものとして次に掲げるもの

- (1) 暴力的な要求行為を行うもの
- (2) 法的な責任を超えた不当な要求行為を行うもの
- (3) 取引に関して脅迫的な言動をし、又は暴力を用いる行為を行うもの
- (4) 偽計又は威力を用いて契約担当官等の業務を妨害する行為を行うもの
- (5) その他前各号に準ずる行為を行うもの

静岡県知事 鈴木 康友 様

年 月 日

住 所

商号又は名称

氏名（代表者）

㊞

【共有名義の場合】

共有者の氏名

（名称・代表者名）

㊞

※ 添付書類：役員等名簿

別添 「役員等名簿」 (※誓約書添付資料)

役員等名簿

所在地 _____

会社名 _____

作成担当者 _____

連絡先 _____

No	役 職	氏名 カナ	氏名 漢字	生年月日 (大正 T、昭和 S、平成 H)	性別 (男女)
例	(記入例) 代表取締役	シヅカ 伊吹	静岡 一郎	S35. 8. 16	男
1					
2					
3					
4					
5					
6					
7					
8					
9					
10					

- 1 本様式に記載の個人情報を貴職が警察に照会することに異議ありません。
- 2 虚偽の記載等を行った場合には、競争入札参加資格の取消し並びに契約の解除等がなされても異存ありません。

年 月 日

住 所

商号又は名称

氏名 (代表者)

印

【共有名義の場合】

共有者の氏名
(名称・代表者名)

印

記 入 要 領

- 1 記入例の下に、役員等（法人にあっては役員及び業務を執行する社員、取締役、執行役又はこれらに準ずる者をいい、個人にあってはその者及び支配人をいう。）の役職名、氏名（カナ(かたかな)）、氏名（漢字）、生年月日、性別を記載してください。
- 2 提出にあたっては、氏名、生年月日等の個人情報が3の目的のために提出又は利用されることについて、必ず当該名簿に記載されている全員の同意を取ってください。
- 3 役員等名簿は、役員等が誓約書中の1及び2に該当する者であるか否かを確認するために利用し、それ以外の目的のために提供又は利用するものではありません。
- 4 役員等名簿には、申請人が記名押印をしてください。
- 5 役員等名簿には、申請人の印鑑に関する証明書（住所地の市町村長（特別区の区長を含むものとし、地方自治法（昭和22年法律第67号）第252条の19第1項の指定都市にあっては、市長又は区長とする。）又は登記官が作成するものに限る。）を添付してください。

白
紙

(様式2)

口座振替による支払及びファクスによる口座振替通知登録申出書

年 月 日

様

住所（所在地）

次のとおり登録してください。

氏名（名 称）

代 表 者

（電話番号 — — ）

（ 色 の部分だけをペン又はボールペンで丁寧に記入してください。）

・口座振替通知FAX送信受領
承諾者のみ記入（県内の方のみ）

所 属	区分	① 入札参加資格	債権者番号	② 電話番号	③ ファクス用電話番号

④ 氏名・名称（カナ）

⑤ 氏名・名称（漢字）上段

⑥ 氏名・名称（漢字）下段

⑦ 組織区分	⑧ 業種	⑨ 郵便番号	⑩ 県コード	市町村コード	字コード

⑪ 県市区郡町村丁目等（漢字）

⑫ 地番等（漢字）

⑬ 方書等（漢字）（「△△ビル3F」、「□□様方」などを記入する。）

（以下については、通帳、金融機関などでお確かめのうえ、誤りのないように記入してください。）

⑭ 通常口座振替先

振 替 先 金 融 機 関 名	金融機関コード	1 普通（預金） 2 当座（預金） 7 別段（預金）
銀行・信金・農協 労金・信組 店		
口 座 名 義 人 （カ ナ）	預金種別	口 座 番 号

⑮ 前払金用口座振替先

（建設業者等で、県の公共工事について前払金の預託口座がある場合のみ記入する。）

振 替 先 金 融 機 関 名	金融機関コード	1 普通（預金） 2 当座（預金） 7 別段（預金）
銀行・信金・農協 労金・信組 店		
口 座 名 義 人 （カ ナ）	預金種別	口 座 番 号

※ 記載上の留意点は、別紙「記載要領」をご覧ください。

※ この用紙のみを切りはなして返送してください。

※ 個人情報の保護について

この申出書に御記入いただいた個人情報は、静岡県財務会計システムに登録し、静岡県の公金の口座振替払のみに利用します。

なお、御提供いただきました個人情報は、静岡県個人情報保護条例の規定に基づき、適切に管理します。

《 記入例 》 (個人の場合)

口座振替による支払及びファクスによる口座振替通知登録申出書

令和 2 年 1 0 月 1 日

静岡県知事 様

住所(所在地) 静岡市葵区追手町9番18号 静岡中央ビル8F

次のとおり登録してください。

氏名(名称) 静岡 太郎

代 表 者

(電話番号 0 5 4 - 2 2 2 - 3 3 3 3)

(色の部分だけをペン又はボールペンで丁寧に記入してください。)

・口座振替通知FAX送信受領承諾者のみ記入(県内の方のみ)

所 属	区分	① 入札参加資格	債権者番号	② 電話番号	③ ファクス用電話番号
		1		0 5 4 - 2 2 2 - 3 3 3 3	0 5 4 - 2 2 2 - 5 5 5 5

④ 氏名・名称(カナ)
シ ス ト オ カ タ ロ ウ

⑤ 氏名・名称(漢字)上段
静 岡 太 郎

⑥ 氏名・名称(漢字)下段

⑦ 組織区分	⑧ 業種	⑨ 郵便番号	⑩ 県コード	市町村コード	字コード
	2 3	4 2 0 - 0 8 5 3	2 2		

⑪ 県市区郡町村丁目等(漢字)
静 岡 市 葵 区 追 手 町

⑫ 地番等(漢字)
9 番 1 8 号

⑬ 方書等(漢字) (「△△ビル3F」、「□□様方」などを記入する。)
静 岡 中 央 ビ ル 8 F

(以下については、通帳、金融機関などでお確かめのうえ、誤りのないように記入してください。)

⑭ 通常口座振替先

振 替 先 金 融 機 関 名	金融機関コード	1 普通(預金) 2 当座(預金) 7 別段(預金)
静岡 銀行・信金・農協 労金・信組 呉服町支店		
口 座 名 義 人 (カ ナ)	預金種別	口 座 番 号
シ ス ト オ カ タ ロ ウ	1	1 2 3 4 5 6 7

⑮ 前払金用口座振替先

(建設業者等で、県の公共工事について前払金の預託口座がある場合のみ記入する。)

振 替 先 金 融 機 関 名	金融機関コード	1 普通(預金) 2 当座(預金) 7 別段(預金)
銀行・信金・農協 労金・信組 店		
口 座 名 義 人 (カ ナ)	預金種別	口 座 番 号

※ 記載上の留意点は、別紙「記載要領」をご覧ください。

※ この用紙のみを切りはなして返送してください。

※ 個人情報の保護について

この申出書に御記入いただいた個人情報は、静岡県財務会計システムに登録し、静岡県の公金の口座振替払のみに利用します。
なお、御提供いただきました個人情報は、静岡県個人情報保護条例の規定に基づき、適切に管理します。

《 記入例 》 (法人の場合)

口座振替による支払及びファクスによる口座振替通知登録申出書

令和 2 年 4 月 1 日

静岡県知事 様

住所(所在地) 静岡市葵区追手町 9 番18号 静岡中央ビル 8F

次のとおり登録してください。

氏名(名称) 浜松産業株式会社 静岡支店

代 表 者 支店長 甲野 乙太郎

(電話番号 0 5 4 - 2 2 2 - 3 3 3 3)

(色の部分だけをペン又はボールペンで丁寧に記入してください。)

・口座振替通知FAX送信受領
承諾者のみ記入(県内の方のみ)

所 属	区分	① 入札参加資格	債権者番号	② 電話番号	③ ファクス用電話番号
		1		0 5 4 - 2 2 2 - 3 3 3 3	0 5 4 - 2 2 2 - 5 5 5 5

④ 氏名・名称(カナ)
ハ マ マ ツ サ ン キ ャ ヨ ウ カ ブ シ キ カ イ シ ヤ シ ス オ カ シ テ ン

⑤ 氏名・名称(漢字) 上段
浜 松 産 業 株 式 会 社 静 岡 支 店

⑥ 氏名・名称(漢字) 下段
支 店 長 甲 野 乙 太 郎

⑦ 組織区分	⑧ 業種	⑨ 郵便番号	⑩ 県コード	市町村コード	字コード
0 1	2 3	4 2 0 - 0 8 5 3	2 2		

⑪ 県市区郡町村丁目等(漢字)
静 岡 市 葵 区 追 手 町

⑫ 地番等(漢字)
9 番 1 8 号

⑬ 方書等(漢字) (「△△ビル3F」、「□□様方」などを記入する。)
静 岡 中 央 ビ ル 8 F

(以下については、通帳、金融機関などでお確かめのうえ、誤りのないように記入してください。)

⑭ 通常口座振替先

振 替 先 金 融 機 関 名	金融機関コード	1 普通(預金) 2 当座(預金) 7 別段(預金)
静岡 銀行・信金・農協 労金・信組 呉服町支店		↓
口 座 名 義 人 (カ ナ)	預金種別	口 座 番 号
ハ マ マ ツ サ ン キ ャ ヨ ウ (カ) シ ス オ カ シ テ ン	1	1 2 3 4 5 6 7

⑮ 前払金用口座振替先

(建設業者等で、県の公共工事について前払金の預託口座がある場合のみ記入する。)

振 替 先 金 融 機 関 名	金融機関コード	1 普通(預金) 2 当座(預金) 7 別段(預金)
銀行・信金・農協 労金・信組 店		↓
口 座 名 義 人 (カ ナ)	預金種別	口 座 番 号

※ 記載上の留意点は、別紙「記載要領」をご覧ください。

※ この用紙のみを切りはなして返送してください。

※ 個人情報の保護について

この申出書に御記入いただいた個人情報は、静岡県財務会計システムに登録し、静岡県の公金の口座振替払のみに利用します。
なお、御提供いただきました個人情報は、静岡県個人情報保護条例の規定に基づき、適切に管理します。

記 載 要 領

項目① 入札参加資格

- ・本県の入札参加資格の有無により、次の区分を記入する。

区分	1	入札参加資格を有しない
	2	物品入札参加資格者（出納局用度課所管）
	3	建設工事・コンサルタント入札参加資格者（交通基盤部建設業課所管）
	4	庁舎管理入札参加資格者（経営管理部管財課所管）
- ・複数の入札参加資格を有する場合は、資格ごとに別様で申出書を提出してください。用紙は適宜複写したものを使用してください。

【記入文字（漢字、かな、カタカナ等）基本事項】

- ・ 記載（掲載）できる漢字文字は、JIS X 0208 1997（JIS 第一水準漢字、第二水準漢字、非漢字）の範囲です。（ただし、口座情報に関しては、口座情報欄に別に記載しています。）

項目②、③ 電話番号(13桁)、ファクス用電話番号(12桁)

- ・市外局番、市内局番、番号の間を“－”（ハイフン）で区切り、左詰めで記入する。
- ・ファクス用電話番号は、県内の方でファクスによる口座振替通知を承諾される場合にのみ記入する。

項目④ 氏名・名称 (力十) 半角 4 8 文字以内

- ・濁点、半濁点等も1マス使用する。
- ・姓と名はつなげる。商号等と支店名等の間に空白（説明上▲表示）を入れる。
- ・個人の場合、事業主の氏名のみではなく、屋号も含めて記入する。
 (例) 静岡文具店 静岡太郎 → シズオカフ[°] ンク[°] テン▲シス[°] オカタロウ （屋号や氏名を空白で区切り記入）
- ・法人の場合、「カブシキガイシャ」などの組織名称を記入し、代表者名等は必要に応じて記入する。
 (例) 浜松産業株式会社沼津支店 代表取締役 浜松次郎 → ハママツサンキ[°] ヨウカフ[°] シキカ[°] イシャヌマツ[°] シテン
 ▲ダ[°] イヒヨウトリシマリヤク▲ハママツシ[°] ロウ

項目⑤⑥ 氏名・名称 (漢字) 全角25文字×2行=50文字以内

- ・濁点、半濁点等を伴うひらがな、カタカナは1マスに記入する。(項目④の記載方法と異なります。)
- ・先頭から正式名称を記入してください。姓と名の間は1マス空白(説明上▲表示)とする。
(例) 静岡文具店 静岡太郎 → 静岡文具店▲静岡▲太郎 又、 静岡▲太郎
- ・法人の場合、「株式会社」などの組織名称は「組織コード一覧表」の整合性のあるものを必ず記入し、代表者名等は必要に応じて記入する。
- ・「株式会社」などの組織名称が商号等と支店名等の中間にある場合は、間を空白(説明上▲表示)で区切る。
(例) 株式会社浜松産業 又は、浜松産業株式会社 → 株式会社▲浜松産業 又は、浜松産業▲株式会社
株式会社浜松産業沼津支店 → 株式会社浜松産業▲沼津支店 又は、 株式会社▲浜松産業▲沼津支店
或いは 株式会社▲浜松産業▲▲沼津支店
浜松産業株式会社沼津支店 → 浜松産業株式会社▲沼津支店 又は、 浜松産業▲株式会社▲沼津支店
或いは 浜松産業▲株式会社▲▲沼津支店

項目⑦ 組織区分コード2桁

- ・別紙「組織コード一覧表」中のコード2桁を記入する。
- ・項目⑤⑥中に記載のある組織と同等のものを「組織コード一覧表」の中から選択する。

項目⑧ 業種コード2桁

- ・別紙「業種コード一覧表」中のコード2桁を記入する。
- ・建設工事・コンサルタントの入札参加資格を有する者としての申出書については、「業種コード一覧表」のうち、2の建設業者等の中から該当するもの又は代表的なものを選択する。
- ・庁舎管理の入札参加資格を有する者としての申出書については、「業種コード一覧表」のうち、3の庁舎管理の中から該当するもの又は代表的なものを選択する。
- ・上記以外の場合は「業種コード一覧表」のすべての中から自由に選択する。

項目⑨ 郵便番号 7桁

- ・ 7桁の郵便番号のハイフンを意識して記入する。

項目⑩県コードコード2桁

- ・ 県内に所在する方（業者）の場合
県コード欄に「22」（静岡県のコード）を記入する。
- ・ 県外に所在する方（業者）の場合
県コード欄に別紙「県コード一覧表」の中から該当する県コード（2桁）を記入する。

項目⑪、⑫、⑬ 県市区郡町村丁目等（漢字）、地番等（漢字）、方書等（漢字）全角26文字×3行＝78文字以内

- ・濁点、半濁点を伴うひらがな、カタカナは1マスに記入する。(項目④の記載方法と異なります。)
- ・県内に所在する方(業者)の場合
県市町村(漢字)欄に、静岡県と以下に続く市区郡町名及び町丁目までを記入する。
地番(漢字)欄には市区群町名及び丁目に続く地番を記入する。方書等があれば方書(漢字)欄に記入する。
- ・県外に所在する方(業者)の場合
県市町村(漢字)欄に、都道府県名及び続く市区郡町村名及び丁目までを記入する。
地番(漢字)欄には市区群町村名及び丁目に続く地番を記入する。方書等があれば方書(漢字)欄に記入する。

項目⑭ 通常口座振替先

- ・口座振替先金融機関名（金融機関及び支店名等と該当する箇所を○）、口座名義人（カナ30桁以内で左づめ）、口座種別（日本語又はコード）、口座番号（7桁に満たない場合には、左側を0埋めするか、又は右詰めとする）を誤りのないよう記入する。（金融機関コードは記入しない。）

項目⑮ 前金払用口座振替先

- ・県の公共工事について前払金の預託口座がある場合に⑭と同じ要領で記入する。（金融機関コードは記入しない。）

【口座情報記入基本事項】

金融機関に登録されている口座情報を正確に記載してください。記載（掲載）できる文字は以下の範囲に限定されています。

数字：0 1 2 3 4 5 6 7 8 9

カナ：アイウエオカキクケコサシスセソタチツテトナニヌネノハヒフヘホマミムメモヤユヨラリルレロリンロ

記号：¥「」（）／－，．`°

英字：A B C D E F G H I J K L M N O P Q R S T U V W X Y Z

及び、半角スペース

以下の場合には注意してください。

半角カナ小文字は半角カナ大文字を、半角アルファベット小文字は半角アルファベット大文字を、中点“・”はピリオド“.”を、長音“ー”とアンダーバー（下線）“_”はハイフン“-”を使用します。

《略語》

「株式会社」などの法人、営業所、事業所の種類名は略語を使用する事ができます。

下表を参考に正しい法人格を入力してください。

1 法人略語、営業所略語の記入例（カナ文字略語は、略語判別表示としてカッコを付して記入してください）

(1) 名称の初めに使うとき、先頭の「(」は省略する。 株式会社 浜松産業 → カ) ハマツサンキョウ

(2) 名称の終わりに使うとき、末尾の「)」は省略する。 浜松産業 株式会社 → ハマツサンキョウカ

(3) 名称の途中に使うとき、「()」で囲む。 浜松産業 株式会社 沼津営業所 → ハマツサンキョウカ)ヌマス(エ)

2 事業略語の記入例（カッコを付さず、続けて記入してください） 静岡県協同組合 シズカケンキョウグミ

略語が入力できる種類名と略語一覧◆**1. 法人略語**

種類名	略語		
	先頭に使うとき	途中に使うとき	末尾に使うとき
株式会社	カ)	(カ)	(カ
有限会社	ユ)	(ユ)	(ユ
合名会社	メ)	(メ)	(メ
合資会社	シ)	(シ)	(シ
合同会社	ド)	(ド)	(ド
医療法人	イ)	(イ)	(イ
(一般、公益)財団法人	ザイ)	(ザイ)	(ザイ
(一般、公益)社団法人	シヤ)	(シヤ)	(シヤ
宗教法人	シユウ)	(シユウ)	(シユウ
学校法人	ガク)	(ガク)	(ガク
社会福祉法人	フク)	(フク)	(フク
更生保護法人	ホゴ)	(ホゴ)	(ホゴ
相互会社	ソ)	(ソ)	(ソ
特定非営利活動法人	トクヒ)	(トクヒ)	(トクヒ
独立行政法人	ドク)	(ドク)	(ドク
弁護士法人	ベン)	(ベン)	(ベン
有限責任中間法人	チュウ)	(チュウ)	(チュウ
無限責任中間法人	チュウ)	(チュウ)	(チュウ
行政書士法人	ギョ)	(ギョ)	(ギョ
司法書士法人	シホウ)	(シホウ)	(シホウ
税理士法人	ゼイ)	(ゼイ)	(ゼイ
国立大学法人	ダイ)	(ダイ)	(ダイ
農事組合法人	ノウ)	(ノウ)	(ノウ

2. 営業所略語

種類名	略語		
	先頭に使うとき	途中に使うとき	末尾に使うとき
営業所	エイ)	(エイ)	(エイ
出張所	シュツ)	(シュツ)	(シュツ

3. 事業略語

種類名	略語
連合会	レン
共済組合	キヨウサイ
協同組合	キヨウクミ
生命保険	セイメイ
海上火災保険	カイジヨウ
火災海上保険	カサイ
健康保険組合	ケンポ
国民健康保険組合	コクホ
国民健康保険団体連合会	コクホレン
社会保険診療報酬支払基金	シヤホ
厚生年金基金	コウネン
従業員組合	ジユウクミ
労働組合	ロウクミ
生活協同組合	セイキョウ
食糧販売協同組合	シヨクハンキョウ
国家公務員等共済組合連合会	コクキョウレン
農業協同組合連合会	ノウキョウレン
経済農業協同組合連合会	ケイザイレン
共済農業協同組合連合会	キヨウサイレン
漁業協同組合	ギョキョウ
漁業協同組合連合会	ギョレン
公共職業安定所	シヨクアン
社会福祉協議会	シヤキョウ
特別養護老人ホーム	トクヨウ
有限責任事業組合	ユウクミ

組 織 コ ー ド 一 覧 表

組織コード	名 称
00	なし
01	株式会社
02	合資会社
03	合名会社
04	有限会社
05	企業組合
06	相互会社
07	合同会社
08	特定目的会社
11	医療法人
12	信用金庫
13	森林組合
14	農業協同組合
15	漁業協同組合
16	協同組合
17	有限責任事業組合
18	農事組合法人
21	財団法人
22	社団法人
23	宗教法人
24	社会福祉法人

組織コード	名 称
25	学校法人
26	特定非営利活動法人
27	無限責任中間法人
28	有限責任中間法人
29	独立行政法人
31	監査法人
32	行政書士法人
33	司法書士法人
34	社会保険労務士法人
35	税理士法人
36	土地家屋調査士法人
37	弁護士法人
41	一般財団法人
42	一般社団法人
43	公益財団法人
44	公益社団法人
51	健康保険組合
52	共済組合
54	国立大学法人
71	職業訓練法人

業 種 コ ー ド 一 覧 表

- ① 登録申出書中の「業種」欄に記入するコードは、この一覧表によってください。
- ② 次の③、④のいずれにも該当しない場合は、「1 一般」、「3 建設業者等」及び「4 庁舎管理」の中から自由にコードを選択して記入してください。
- ③ 静岡県の建設工事及びコンサルタントの入札参加資格者は、「3 建設業者等」の中からコードを選択して記入してください。
- ④ 静岡県の庁舎管理入札参加資格者は、「4 庁舎管理」の中からコードを選択して記入してください。
- ⑤ 複数の業種にまたがって営業している場合は、代表的な業種を選択して記入してください。

1 一般

コード	業 種 区 分	例	示	コード	業 種 区 分	例	示
1	国等			20	家具・木竹材	家具・建具・ガラス、木竹材	
2	市町村			21	書籍・文具事務用品	書籍、文房具・事務用品	
3	資金前渡者			22	運動・娯楽・芸能芸術	スポーツ・運動施設、娯楽・趣味・おもちゃ・ホビー、音楽・芸能、芸術・工芸・工芸技術	
4	代理受領者						
5	金融機関			23	旅館・ホテル・観光	旅館・ホテル、観光	
10	医療・保健・衛生	医療、各種療法、医薬品・医療用品、保健・衛生		24	リースレンタル・代行	リース・レンタル、代行	
11	学校・各種学校	学校等、専修学校、各種学校・教室・塾		25	金融・不動産・法務	金融・保険・証券、不動産、法務・経営・コンサルタント	
12	文化・福祉施設・葬祭	文化・福祉施設、冠婚葬祭、宗教		26	運送・自動車・貿易	運送サービス、自動車・自転車、貿易	
13	百貨・雑貨・貴金属	デパート・スーパー、日用品・雑貨店、靴・鞆・皮革、めがね・時計・貴金属		27	報道・通信・情報	報道、電気通信、情報産業	
				28	印刷・写真・広告	印刷・出版、写真、広告・宣伝	
14	衣料・寝具・繊維	衣料品、呉服・寝具、手芸・手芸品、織物・繊維		29	デザイン・設計・塗装	デザイン、設計、塗装	
15	飲料品・食料品	飲料品、食料品、穀物・麺類・調味料、青果物・海産物、菓子・パン		30	農林・園芸・水畜産	農林・園芸・水産・畜産	
				31	化学工業・ゴム・紙	化学工業・化学製品、ゴム・プラスチック、紙工業・紙製品	
16	飲食店・料理店	飲食店・喫茶店、料理店		32	機械工業・機械器具		
17	理美容・クリーニング	理容・美容、浴場、クリーニング		33	金属工業／製品・鉱業		
18	燃料・冷暖房	燃料、冷暖房・水道		34	組合・団体		
19	電化製品	電化製品		99	その他		

3 建設業者等

コード	業 種 区 分	コード	業 種 区 分	コード	業 種 区 分	コード	業 種 区 分
40	土木一式工事	51	鉄筋工事	62	造園工事	69	測量
41	建築一式工事	52	ほ装工事	63	さく井工事	70	建築関係建設コンサルタント
42	大工工事	53	しゅんせつ工事	64	建具工事	71	土木関係建設コンサルタント
43	左官工事	54	板金工事	65	水道施設工事	72	地質調査業務
44	とび・土工・コンクリート工事	55	ガラス工事	66	消防施設工事	73	補償コンサルタント
45	石工事	56	塗装工事	67	清掃施設工事	74	土木施設維持（清掃）
46	屋根工事	57	防水工事	68	土木建築総合建設業 （総合的な企画、指導、調整のもとに土木工作物及び建築物を建設する工事を行うもの）	75	土木施設維持（除草）
47	電気工事	58	内装仕上工事			76	土木施設維持（せんてい）
48	管工事	59	機械器具設置工事				
49	タイル・れんが・ブロック工事	60	熱絶縁工事				
50	鋼構造物工事	61	電気通信工事				

4 庁舎管理

コード	業 種 区 分	備 考（庁舎管理入札参加資格業種）	コード	業 種 区 分	備 考（庁舎管理入札参加資格業種）
80	警備		86	電話設備保守	
81	清掃		87	ボイラー設備保守	
82	廃棄物処理		88	ガス設備保守	（ガス漏れ設備を含む）
83	空調関連設備保守	空気環境測定、空調調定装置清掃、空調調和装置保守管理、冷凍機保守管理、冷却塔保守管理、送風機、排風機保守管理、冷温水発生装置保守管理	89	消防設備保守	警報設備保守管理、消火設備保守管理、避難設備保守管理
			90	昇降機自動階段保守	エレベータ保守管理、エスカレータ保守管理
			91	ねずみ・昆虫等防除	
84	衛生関連設備保守	貯水槽清掃、水質検査、給水管洗浄、排水槽清掃、湧水槽清掃、浄化槽保守点検、排水管洗浄、給排水設備保守管理、（水処理施設を含む）	92	建物総合管理	警備、清掃、空調関連、衛生関連、電気関連にまたがる入札参加資格を有し、建物の総合的な保守管理を行うもの
85	電気関連設備保守	受変電設備保守管理、非常用発電設備保守管理、蓄電池設備保守管理、電気一般設備保守管理（自動ドアを含む）			

県コード一覧表

- ① 申出書中、「県コード」欄及び「市町村コード」欄に記入するコードは、この一覧表によってください。
- ② 静岡県内の場合、申出書の「県コード」欄に“22”（静岡県のコード）を記入し、さらに、「市町村コード」欄に市町村コード（3桁）を記入してください。
- ③ 静岡県外の場合、申出書の「県コード」欄に該当する県コード（2桁）を記入し、「市町村コード」欄には何も記入しないでください。

県コード

区 分	コード	区 分	コード	区 分	コード	区 分	コード
北海道	01	東京都	13	滋賀県	25	香川県	37
青森県	02	神奈川県	14	京都府	26	愛媛県	38
岩手県	03	新潟県	15	大阪府	27	高知県	39
宮城県	04	富山県	16	兵庫県	28	福岡県	40
秋田県	05	石川県	17	奈良県	29	佐賀県	41
山形県	06	福井県	18	和歌山県	30	長崎県	42
福島県	07	山梨県	19	鳥取県	31	熊本県	43
茨城県	08	長野県	20	島根県	32	大分県	44
栃木県	09	岐阜県	21	岡山県	33	宮崎県	45
群馬県	10	静岡県	22	広島県	34	鹿児島県	46
埼玉県	11	愛知県	23	山口県	35	沖縄県	47
千葉県	12	三重県	24	徳島県	36		

入 札 書

令和 年 月 日

静岡県知事 鈴木 康友 様

入札者 住 所

氏 名

(名称・代表者名)

共有者 氏 名

(名称・代表者名)

印

印

代理人氏名

印

下記入札番号の財産について、入札参加心得書記載事項を承諾の上、下記の金額で買い受けたいので、申し込みます。

記

	十億	億	千万	百万	十万	万	千	百	十	円
入札金額										

入札番号

- (注) 1 金額は算用数字で記入し、最初の数字の前に「金」又は「¥」を記入すること。
- 2 入札金額の訂正は行わないこと。
- 3 代理人による入札の場合は、代理人の記名押印をすること。
- 4 日付は、**申込日以降で記入日を記入**すること。
- 5 鉛筆等の容易に消去可能な筆記具を使用しないこと。

白
紙

委任状

私は、下記入札番号の財産の買受けについて、
を代理人と定め、入札に関する一切の権限を委任いたします。

印

記

入札番号

令和 年 月 日

静岡県知事 鈴木 康友 様

住 所

氏 名

(名称・代表者名)

印

共有者 氏 名

(名称・代表者名)

印

白
紙

<本人が入札参加する場合の記入例>

申込日以降で
記入日を記入

入札書

令和〇年〇月〇日

静岡県知事 鈴木 康友 様

住所・氏名

実印

入札者 住所 静岡市葵区追手町9番6号

氏 名 静岡 太郎 印

(名称・代表者名)

共有者 氏 名

(名称・代表者名)

代理人氏名

下記入札番号の財産について、入札参加心得書記載事項を承諾の上、下記の金額で買い受けたいので、申し込みます。

記

入札
金額
記入

	十億	億	千万	百万	十万	万	千	百	十	円
入札金額		¥	2	0	0	0	0	0	0	0

入札番号

1 0 0

1 ページの表を見て、購入物件の
入札番号を記入
(※購入物件ごとに
番号が異なります。)

- (注) 1 金額は算用数字で記入し、最初の数字の前に「金」又は「¥」を記入すること。
- 2 入札金額の訂正は行わないこと。
- 3 代理人による入札の場合は、代理人の記名押印をすること。
- 4 日付は、申込日以降で記入日を記入すること。
- 5 鉛筆等の容易に消去可能な筆記具を使用しないこと。

< 代理人が入札参加する場合の記入例 >

入 札 書

申込日以降で
記入日を記入

令和〇年〇月〇日

静岡県知事 鈴木 康友 様

住所・氏名

入札者の
押印不要

入札者 住 所 静岡市葵区追手町 9 番 6 号

氏 名 静岡 太郎

印

(名称・代表者名)

共有者 氏 名

(名称・代表者名)

委任状と同じ印
(認印可)

印

代理人の
氏名・押印

代理人氏名 管財 次郎

印

印

下記入札番号の財産について、入札参加心得書記載事項を承諾の上、下記の金額で買い受けたいので、申し込みます。

記

入札
金額
記入

	十億	億	千万	百万	十万	万	千	百	十	円
入札金額		¥	2	0	0	0	0	0	0	0

入札番号

1 0 0

1 ページの表を見て、購入物件の
入札番号を記入
(※購入物件ごとに
番号が異なります。)

- (注) 1 金額は算用数字で記入し、最初の数字の前に「金」又は「¥」を記入すること。
- 2 入札金額の訂正は行わないこと。
- 3 代理人による入札の場合は、代理人の記名押印をすること。
- 4 日付は、申込日以降で記入日を記入すること。
- 5 鉛筆等の容易に消去可能な筆記具を使用しないこと。

＜代理人が入札参加する場合の記入例＞

委任状

代理人の印：
入札書と同じ印
(認印可)

代理人の氏名・押印

私は、下記入札番号の財産の買受けについて、**管財 次郎**を代理人と定め、入札に関する一切の権限を委任いたします。

印

印

記

入札番号

1 0 0

委任日を
記入

令和○年○月○日

1 ページの表を見て、購入物件の入札番号を記入（※購入物件ごとに番号が異なります。）

静岡県知事 鈴木 康友 様

購入希望者の住所・氏名

住 所 静岡市葵区追手町 9 番 6 号

氏 名 静岡 太郎 印

印

(名称・代表者名)

共有者 氏 名

(名称・代表者名)

印

購入希望者の
実印

【参考】入札書封緘方法(例)

以下の方法により、入札書を封緘してください。

なお、封緘に使用する封筒は、市販のものを使用して頂いて結構です。

※縦書き、横書きは問いません。

封筒表面

- ・「入札番号 ○○」
 - ・「氏名（法人の場合はその名称又は商号及び代表者の氏名）」
- ※代理人が入札する場合は当該代理人の氏名を併記

表
面

入札番号 ○○	
	静岡市葵区△△町1番1号
	株式会社○○
	代表取締役 静岡太郎
	代理人 △△△△

封筒裏面


裏
面

印	印	印
---	---	---

※開札前に入札保証金の納入を確認・代理人に委任されていることを確認するため、納入通知書兼領収書の原本や委任状は封入せず、

入札書を入れる封筒には、入札書のみ入れてください。

【参考】 郵送用封筒のイメージ 入札心得書第6 4項～6 項関係

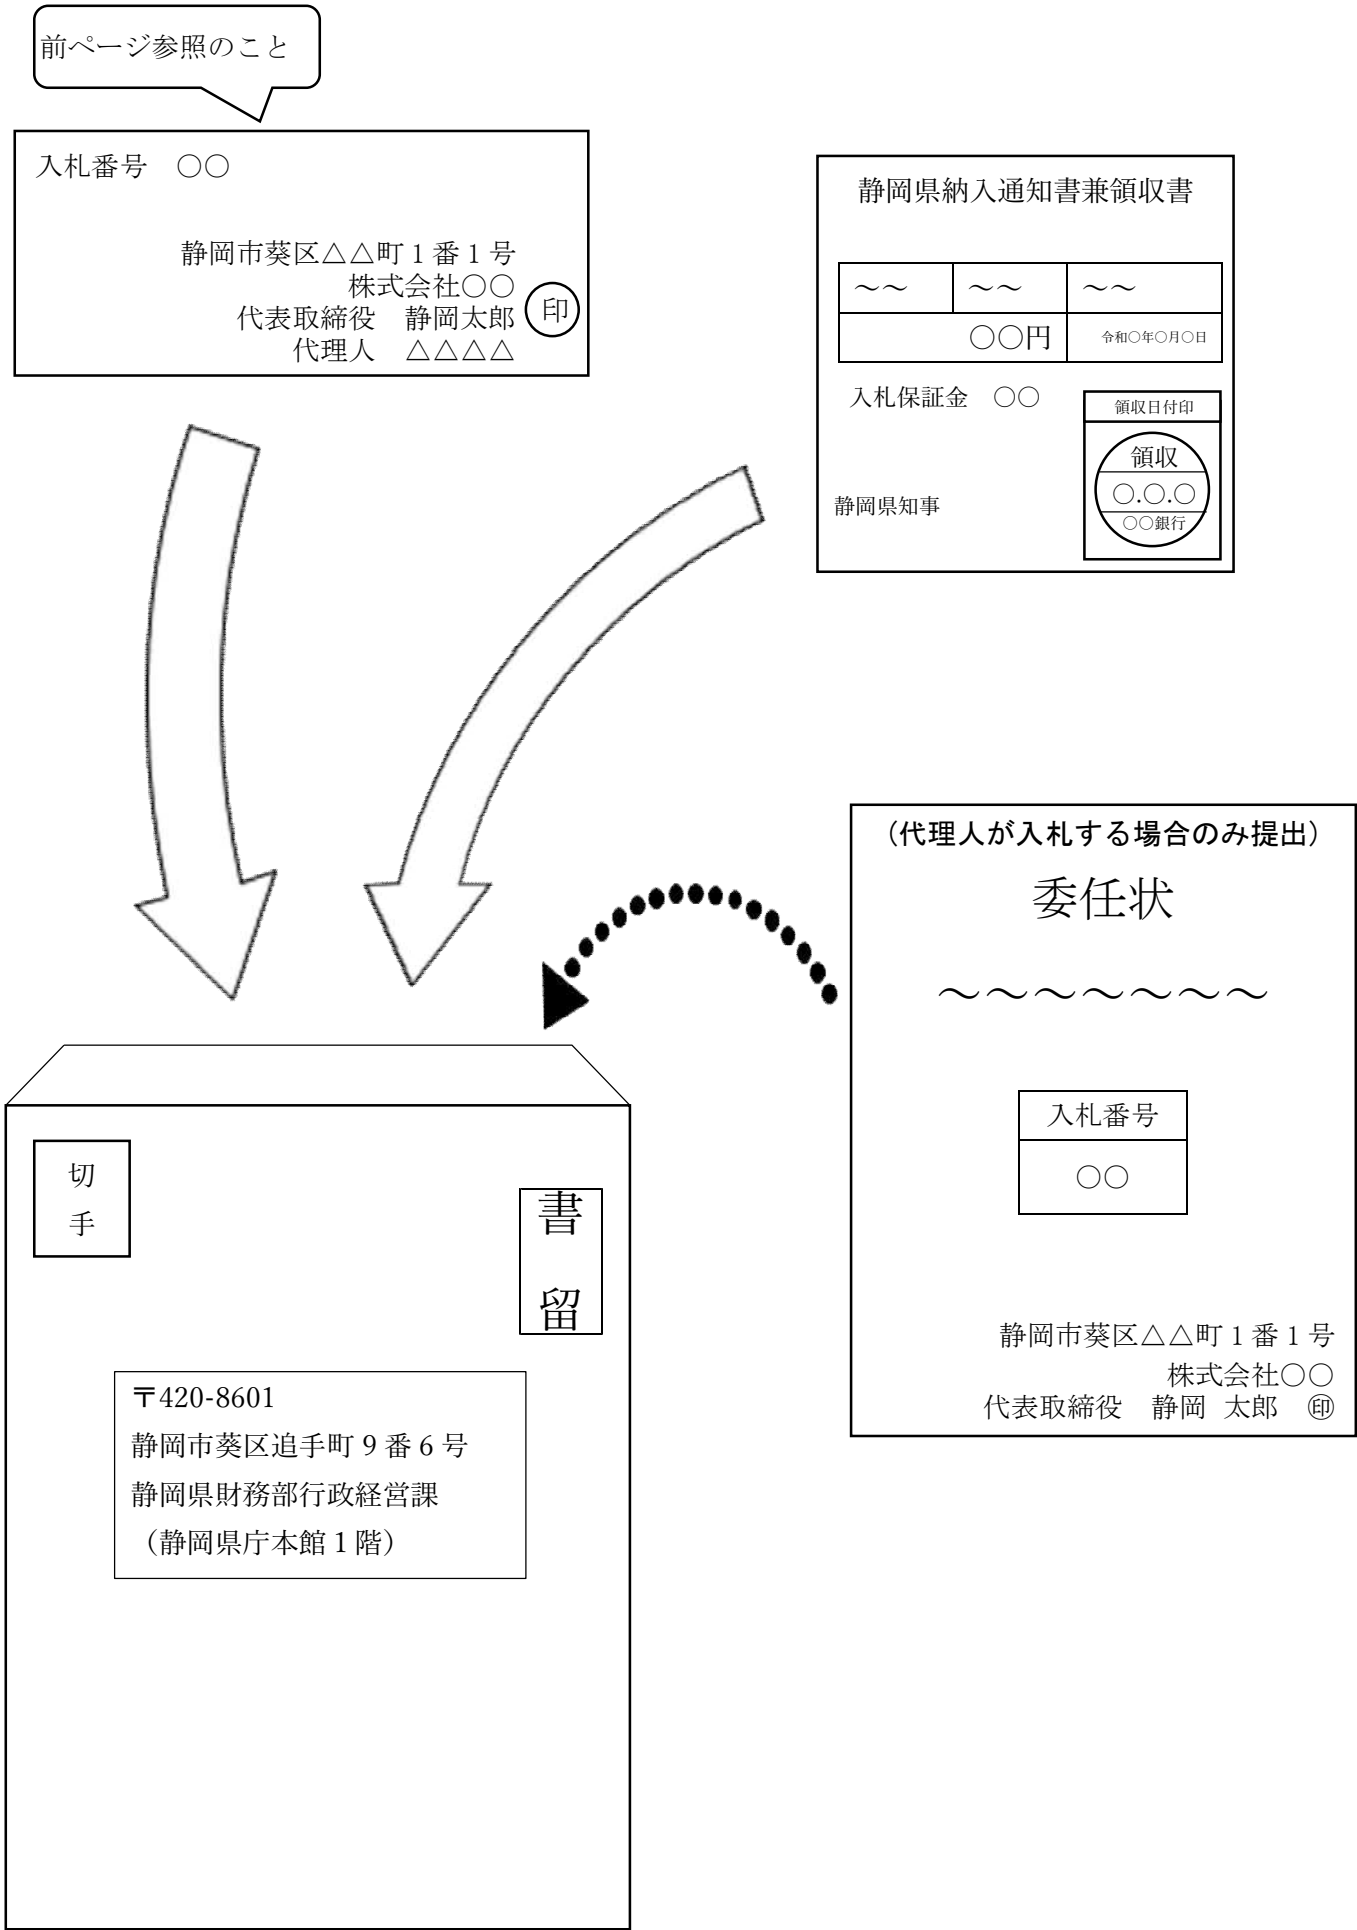

白
紙

物 件 調 書

【 土 地 】					
所在及び地番	賀茂郡松崎町江奈字前田 255 番3				
住 居 表 示					
面 積	1,974.12 m ² (実測面積) ----- 1,974.12 m ² (公簿面積)	地 目	宅地(公簿) ----- 宅地(現況)	土地の 形 状	長方形地
接面道路の幅員、 種別、状況等	南東側約 56mが幅員約4mの舗装町道にほぼ等高に接面				
私道の負担等に 関 する 事 項	—				
法令に基づく制限の概要	都市計画区域	都市計画区域外	用途地域	—	
	建 蔽 率	指定建蔽率	—	基準建蔽率	—
	容 積 率	指定容積率	—	基準容積率	—
	高 さ の 制 限	道路斜線制限	<input type="checkbox"/> 無・有	隣地斜線制限	<input type="checkbox"/> 無・有
		北側斜線制限	<input type="checkbox"/> 無・有	絶対高さ制限	<input type="checkbox"/> 無・有
		日影による中高層の建築物の制限		<input type="checkbox"/> 無・有	
	外壁後退	<input type="checkbox"/> 無・有		壁面線の制限	<input type="checkbox"/> 無・有
	準防火地域	<input type="checkbox"/> 無・有		防火地域	<input type="checkbox"/> 無・有
	そ の 他	建築基準法第6条第1項第4号指定区域、建築基準法第 22 条区域、景観法、宅地造成等工事規制区域、津波災害警戒区域(水位3～5m)、洪水想定浸水区域(水位0.5m～3m)			
※ 各制限内容の詳細は、関係市町村の建築確認担当課にお問い合わせください。					
供給処理施設 の状況			事 業 所 名	電 話 番 号	
	電 気	引込不可・ <input type="checkbox"/> 引込可	東京電力パワーグリッド株式会社	0120-995-007	
	上水道	引込不可・ <input type="checkbox"/> 引込可	松崎町生活環境課	0558-42-3969	
	下水道	<input type="checkbox"/> 引込不可・引込可	—	—	
	都市ガス	<input type="checkbox"/> 引込不可・引込可	—	—	
※ 引込み費用等の詳細は、上記事業所にお問い合わせください。					
交通機関 (直線距離)	バ ス	東海バス「松崎小学校」停留所:物件の西方約 100m			
	鉄 道	伊豆急行線「稲梓」駅:物件の東方約 16km			
公共施設 (直線距離)	役場	松崎町役場 :物件の南西方約 400m			
	小学校	松崎町立松崎小学校 :物件の南西方約 250m			
	中学校	松崎町立松崎中学校 :物件の東方約 200m			

【 建 物 】		
所 在	賀茂郡松崎町江奈字前田 255 番地 3 (公簿上の所在地)	
建物の状況 (主である建物)	家屋番号	255 番3
	構造・用途	鉄筋コンクリート造陸屋根2階建 保健所庁舎
	延床面積	786.65 m ² (公簿面積)
	建築時期	昭和 55 年 3 月 15 日建築
	設計等	保健所庁舎として設計
建物の状況 (付属建物)	家屋番号	符号1
	構造・用途	鉄骨造スレート葺平家建 車庫、電気室、犬抑留舎
	延床面積	114.30 m ² (公簿面積)
	建築時期	昭和 55 年3月 15 日建築
	設計等	車庫、電気室、犬抑留舎として設計
建物の状況 (付属建物)	家屋番号	符号2
	構造・用途	鉄筋コンクリート造陸屋根平家建 機械室
	延床面積	9.00 m ² (公簿面積)
	建築時期	昭和 55 年3月 15 日建築
	設計等	機械室として設計
外構工事等	門、囲障、浄化槽、舗床、受水槽、プロパン置場ほか	
◎参考事項(物件の状況、法令上の制限等に関する特記事項)		
・本件建物の設備等については、経年変化及び使用に伴う性能低下、損傷、使用不能等があります。		
・本件建物内の物品類は現況での引渡しとなります。		
・本件地の埋設物調査は実施しておりません。		
・本件建物についてアスベスト調査を令和4年度に実施しており、保健所庁舎の階段上裏及び機械室からアスベスト(推定範囲 15 m ²)が、車庫等のシャッターから鉛が検出されていますが、現況のまま引き渡します。除去及び費用負担等について、県は対応しません。		
・本件地は想定深 3.0m～5.0mの津波災害警戒区域及び想定深 1.0m～3.0mの洪水浸水想定区域に指定されています。		
・本件地の上水道本管は、東側に位置する南北の道路上に存在し、本物件南側道路に引込み管を埋設しています。		
・上水道と同じ位置に温泉管が埋設しており、本物件にて温泉の利用が可能です。ただし、温泉を利用する場合には、加入金が発生し、加入金と使用料金に関しては自家用と営業用の種別により費用の差が生じます。温泉詳細については、松崎町役場生活環境課(0558-42-3969)にお問合せください。		
・本件地の土壌汚染状況調査(試料採取調査)を令和4年度に実施していますが、すべての採取地点において基準を超過した箇所はありませんでした。		

- ・保健所庁舎について、平成7年度に耐震診断を行っています。社団法人静岡県建築士事務所協会の耐震判定書によると、「耐震性能は非常によいが、大地震に対して部分的に軽微な被害もありうる。(極ぜい性部材が破壊する可能性がある。)」という耐震判定がされています。
 - ・隣地の樹木等が敷地内に越境している可能性があります。
 - ・本物件の浄化槽設備排水管は、南側に接する町道の地中より西側河川の方向へ埋設されていると思われますが、位置確定の詳細な図面等が存在せず、松崎町役場にも道路占用に関する申請記録が存在しません。現在、埋設排水管に対する道路占用の費用等は発生していませんが、今後、松崎町役場の方針変更によっては、道路占用許可申請の必要や道路占用の費用が発生する可能性があります。詳細については、松崎町役場産業建設課(TEL:0558-42-3965)へお問合せください。
 - ・本件地の一部上空を電線が通過しています。
 - ・本件地の実測面積は、令和3年の国土調査によるもので、静岡県は測量を実施していません。
 - ・本件地の北側の一部において、隣地の屋根や雨水排水管等の一部が県有地側に越境しています。
- ※物件調書は、入札参加者が物件の概要を把握するための資料にすぎません。
必ず入札参加者ご自身において、現地及び諸規制についての現地確認を行ってください。

品質に係る注意事項

- (1) 物件の引渡しは、物件調書に特段の記載のない限り、現状のままで行います。
- (2) 埋設物調査は実施していませんので、地中埋設物が存在している可能性があります。
- (3) 物件によっては、上下水道設備、ガス設備が敷設されていますが、経年劣化による影響等については確認していません。これらの設備の品質は保証できません。
- (4) 物件及び隣接地の擁壁・直壁・ブロック塀等について、地上及び地中にて境界を越えている場合があります
- (5) 物件の敷地内(地中を含む)にゴミ(家電等を含む)・ガラ・碎石・切り株・雑草等が存在する場合があります。
- (6) 物件調書に特段の記載のない限り、土壌汚染及び地盤に関する調査は行っていません。

その他の注意事項（契約不適合責任の免責等）

- (1) 建物の建築図面等がある場合は賀茂健康福祉センター総務課において閲覧できます。
- (2) 物件の引渡しは、物件調書に特段の記載のない限り、現状のままで行いますので、物件調書をご参照のうえ、必ず事前に現地の確認をしてください。
なお、物件調書と現状が異なる場合には現状を優先します。
- (3) 建物を解体撤去する場合の費用負担については、県は対応しません。また、解体撤去する場合は、騒音等の周辺の環境に配慮してください。
- (4) 敷地の形質変更を行う際は、形質変更に伴う粉塵防止対策として、散水等に努めてください。
- (5) 土地の形質変更をする場合の費用負担については、県は対応しません。また、土地の形質変更をする場合は、騒音・粉塵防止対策等の周辺の環境に配慮してください。
- (6) 現在の建物を解体撤去後、新たな建物を建築するにあたっては、建築基準法、文化財保護法及び県、市町の条例のほか協定等により、指導がなされる場合や開発負担金等が必要となる場合がありますので、関係機関にご確認ください。
- (7) 物件によっては、敷地内にフェンス、塀、柵等が設置されていますが、これらの工作物の補修・改修・撤去・再築造及びその費用負担については、県は対応しません。
- (8) 埋設物調査は実施していませんので、地中埋設物が存在している可能性があります。地中埋設物が発見されたとしても、これらの撤去及びその費用負担については、県は対応しません。
- (9) 物件によっては、埋蔵文化財包蔵地に該当するため、開発方法によっては試掘調査が必要となる場合があります。（詳しくは物件所在市町村の教育委員会にお問合わせください。）
- (10) 物件によっては、上下水道設備、ガス設備が敷設されていますが、経年劣化による影響等については確認していません。これらの敷設設備の補修・移設・改修・撤去・再築造及びその費用負担等については、県は対応しません。
- (11) 物件及び隣接地の擁壁・直壁・ブロック塀等について、地上及び地中にて境界を越えている場合がありますが、現状引渡しとなりますので、移設・撤去・再築造及びその費用負担等については、県は対応しません。
- (12) 物件の敷地内及び敷地上空又は隣接地等に電柱(電信柱・電柱付属物・電線等を含む)・支線・ゴミ置き場・道路設置物(ガードレール等)・道路標識(カーブミラー等を含む)等がある場合の移設・撤去等の可否等の取扱いについては、設置者又は管理者等にお問い合わせください。県ではこれらについて対応しません。
- (13) 物件の敷地内(地中を含む)にゴミ(家電等を含む)・ガラ・碎石・切り株等が存在する場合はあ

ります（品質）が、撤去及びその費用負担等については、県は対応しません。

(14) 現状での引渡しのため、現地の除草・伐採及びその費用負担等については、県は対応しません。

(15) 建物のアスベストについては、他に記載のある場合を除き、専門業者による調査は実施していません。調査の費用負担とアスベストが発見された場合の除去及びその費用負担等については、県は対応しません。

案 内 図



表 題 部 (土地の表示)		調製	平成14年12月11日	不動産番号	0803000039019
地図番号	W 24-4 W 34-2	筆界特定	余白		
所 在	賀茂郡松崎町江奈字前田			余白	
① 地 番	②地 目	③ 地 積	m ²	原因及びその日付〔登記の日付〕	
255番3	田	512		余白	
余白	余白	496		昭和54年3月22日一部地目変更 ③255番3、255番7に分筆 〔昭和54年4月10日〕	
余白	宅地	496	49	②③昭和54年5月30日地目変更 〔昭和54年7月30日〕	
余白	余白	1982	96	③255番4、256番1、256番2を合筆 〔昭和54年7月31日〕	
余白	余白	余白		昭和63年法務省令第37号附則第2条第2項 の規定により移記 平成14年12月11日	
余白	余白	1974	12	③錯誤 国土調査による成果 〔令和3年9月29日〕	

権 利 部 (甲 区) (所有権に関する事項)			
順位番号	登 記 の 目 的	受付年月日・受付番号	権 利 者 そ の 他 の 事 項
1	合併による所有権登記	昭和54年7月30日 第3140号	所有者 静 岡 県 順位1番の登記を移記
	余白	余白	昭和63年法務省令第37号附則第2条第2項 の規定により移記 平成14年12月11日



これは登記記録に記録されている事項の全部を証明した書面である。ただし、登記記録の乙区に記録されている事項はない。

(静岡地方法務局下田支局管轄)

令和7年10月23日

静岡地方法務局

登記官

藤 沼 正 彦

* 「登記の目的」欄に「相続人申告」と記載されている登記は、所有権の登記名義人(所有者)の相続人からの申出に基づき、



登記官が職権で、申出があった相続人の住所・氏名等を付記したものであり、権利関係を公示するものではない。

* 下線のあるものは抹消事項であることを示す。

整理番号 K48010 (5/6)



1/1

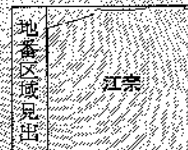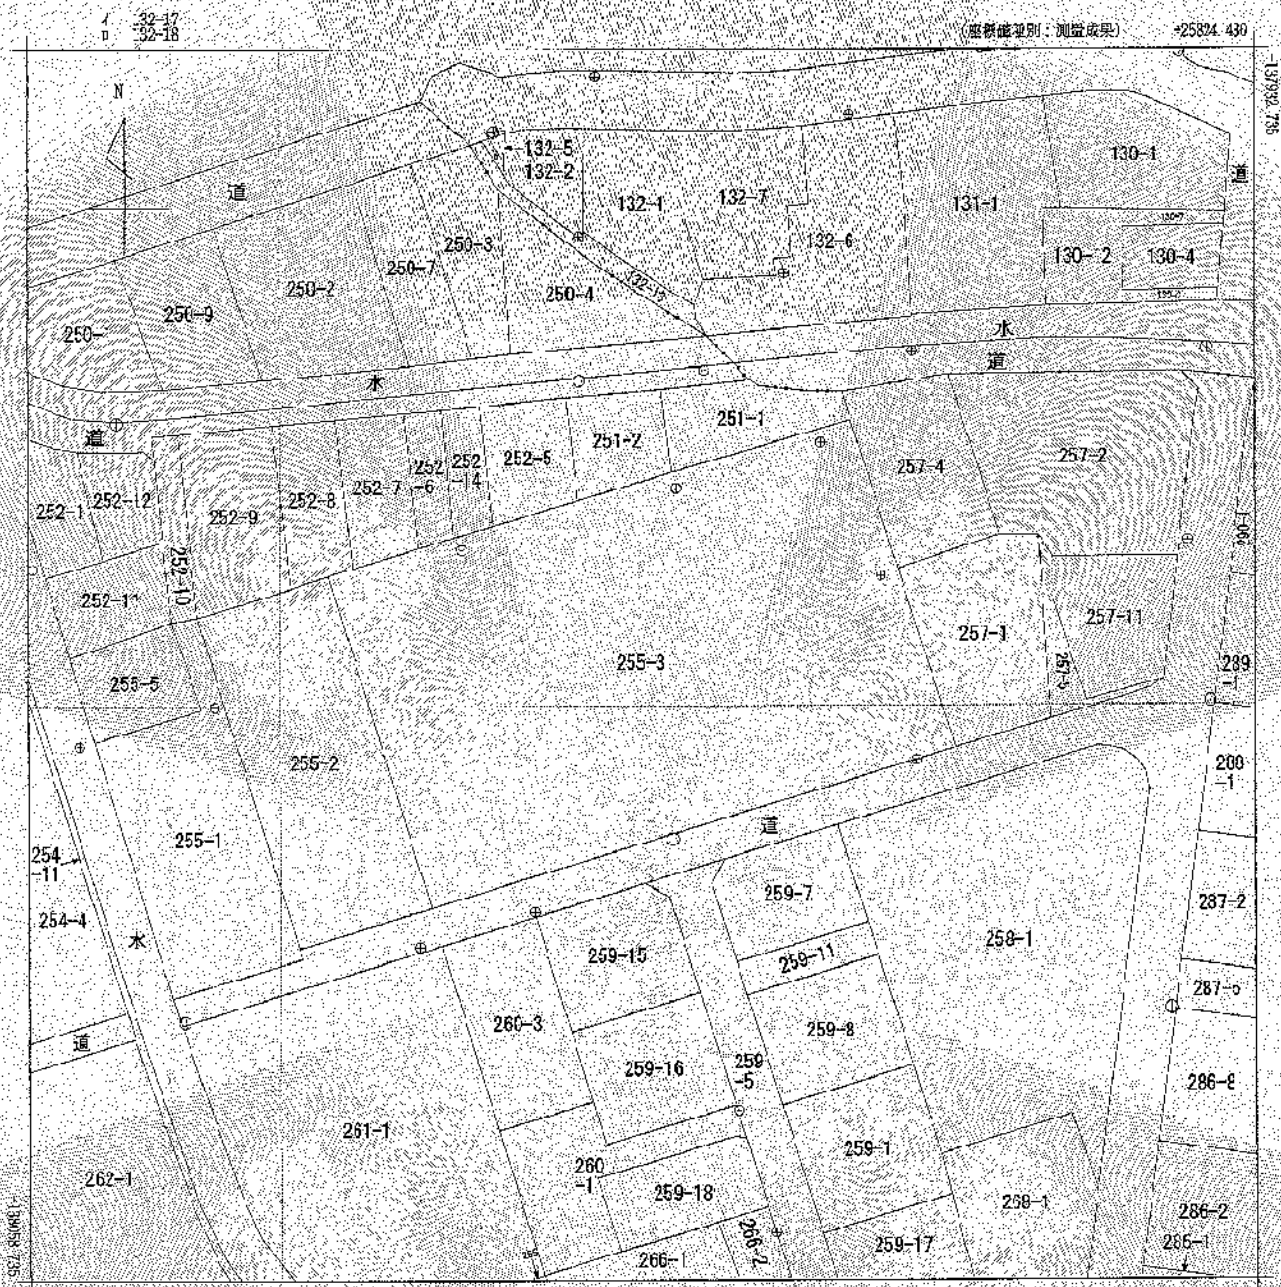

請求 部分	所 在 資成郡松崎町江奈字前田				地 番 255番3		
出力 縮尺	1/500	種 区 分	甲三	座標系 番号又 は記号	Ⅲ	分類 地図(法第14条第1項)	種類 地籍図
作 成 年月日	備 付 生 年 月 日 (原図) 令和3年9月29日					補 記 事項	

これは地図に記録されている内容を証明した書面である。

(静岡地方方法務局下田支局官印)

令和7年10月23日

静岡地方方法務局

請求番号: 15-4

(1/1)

登記官

藤沼正彦



A3からA4へ縮小

公用

一筆図形 (1/450)



大字	110	江奈					
小字	8	前田					
地番	255-3						
所有者	オオカランヨウ 大蔵省	計算面積 (㎡)	1974.126	台帳地目	宅地	台帳面積 (㎡)	1974.12
		住所					
点番	境界点番号	X座標(m)	Y座標(m)	方向角	材区分		
1	19-913C	-137.986.707	25.729.964	72°54'56"	コンクリート		
2	19-914P	-137.985.958	25.732.401	73°15'30"	プラスチック大		
3	19-918C	-137.983.908	25.739.216	73°16'48"	コンクリート		
4	19-920P	-137.982.850	25.742.738	73°23'57"	プラスチック大		
5	19-922C	-137.981.856	25.746.743	73°15'56"	コンクリート		
6	19-924RM	-137.979.054	25.755.397	73°04'20"	金網		
7	19-926P	-137.976.145	25.764.955	73°34'33"	プラスチック大		
8	19-931C	-137.970.773	25.783.179	162°28'15"	プラスチック大		
9	19-945RM	-137.986.033	25.787.999	162°09'06"	金網		
10	19-886RM	-138.004.347	25.793.896	252°59'49"	金網		
11	19-887RM	-138.020.697	25.740.428	342°53'19"	金網		

点番	基準点	X座標(m)	Y座標(m)	標高(m)
K1	W0W00-F166-1A	-137.955.786	25.776.371	
K2	W0W00-F168-1	-137.951.988	25.755.508	
K3	W0W00-F170-1	-137.963.721	25.789.462	
K4	W0W00-F172-2	-137.984.090	25.743.540	
K5	W0W00-F172-3	-137.977.788	25.765.354	
K6	W0W00-F172-4	-137.973.100	25.780.092	
K7	W0W00-F174-1	-138.021.092	25.750.942	
K8	W0W00-F177-1	-138.041.429	25.771.635	
K9	W0X0124	-137.965.634	25.768.217	
K10	W0X0126	-138.005.622	25.789.906	
K11	W0X0126A	-137.986.771	25.786.271	
K12	WW-142-2	-137.966.689	25.755.549	2.439
K13	WW-153-1A	-138.024.671	25.739.262	
K14	W0332	-138.013.690	25.764.987	2.491

実際の縮尺とは異なります

表 題 部 (主である建物の表示)		調製	平成14年12月11日	不動産番号	0803000046274
所在図番号	余白				
所 在	賀茂郡松崎町江奈字前田 255番地3			余白	
家屋番号	255番3			余白	
① 種 類	② 構 造	③ 床 面 積 m ²		原因及びその日付〔登記の日付〕	
保健所 庁舎	鉄筋コンクリート造陸屋根 2階建	1階	501.65	昭和55年3月15日新築	
		2階	285.00		
余白	余白	余白		昭和63年法務省令第37号附則第2条第2項の規定により移記 平成14年12月11日	

表 題 部 (附属建物の表示)				
符 号	①種 類	② 構 造	③ 床 面 積 m ²	原因及びその日付〔登記の日付〕
1	車庫 電気室 犬抑留舎	鉄骨造スレート葺平 家建	114.30	余白
2	機械室	鉄筋コンクリート造 陸屋根平家建	9.00	余白

権 利 部 (甲 区) (所有権に関する事項)			
順位番号	登 記 の 目 的	受付年月日・受付番号	権 利 者 そ の 他 の 事 項
1	所有権保存	昭和55年11月13日 第4526号	所有者 静 岡 県 順位1番の登記を移記
	余白	余白	昭和63年法務省令第37号附則第2条第2項 の規定により移記 平成14年12月11日



これは登記記録に記録されている事項の全部を証明した書面である。ただし、登記記録の乙区に記録されている事項はない。

(静岡地方務局下田支局管轄)

令和7年10月23日

静岡地方務局

登記官

藤 沼 正 彦

* 「登記の目的」欄に「相続人申告」と記載されている登記は、所有権の登記名義人(所有者)の相続人からの申出に基づき、

登記官が職権で、申出があった相続人の住所・氏名等を付記したものであり、権利関係を公示するものではない。

* 下線のあるものは抹消事項であることを示す。

整理番号 K48010 (6/6)




1/1

登記年月日：昭和55年11月13日

52323

○建物図面

家屋番号	式組番号

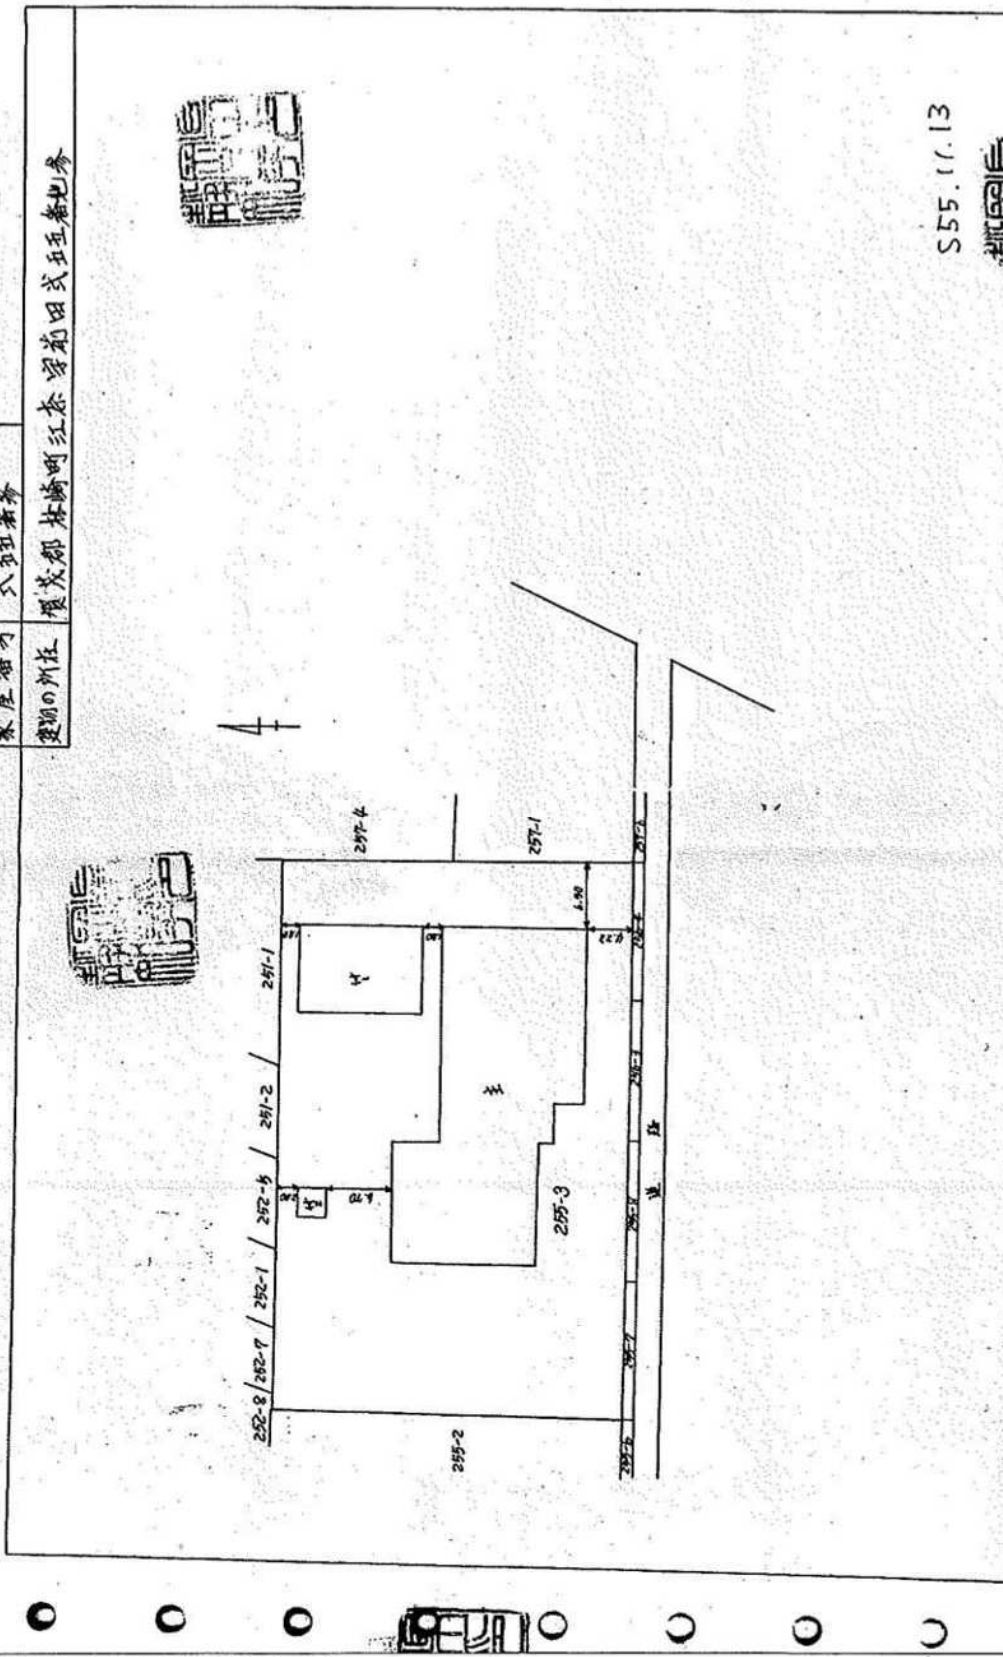

S55.11.13

















A3→A4に縮小



図案番号：4-2

52324

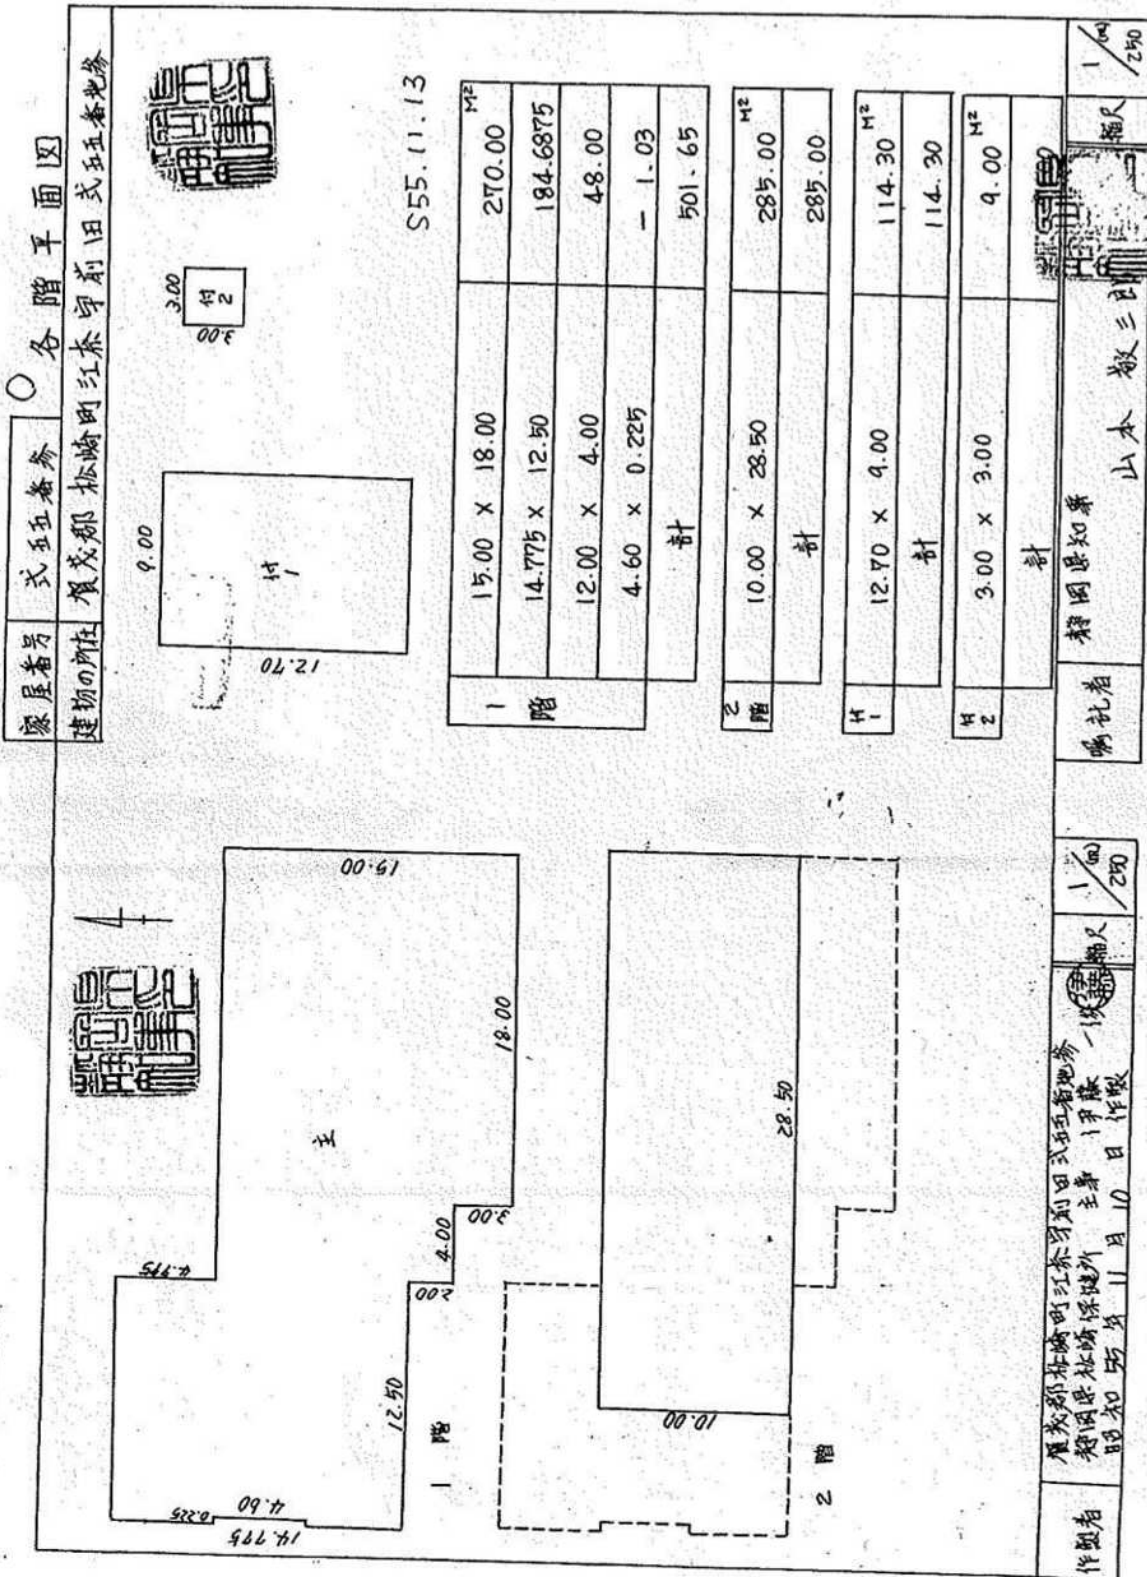

(2/2)

静岡県賀茂健康福祉センター松崎支援室アスベスト調査 調査結果一覧表

採取日:令和4年9月5日

含有なし: -

試料番号	仕様番号	棟名称	採取箇所	部位	採取対象材	分析項目	分析結果
①	A-1	庁舎	機械室	内壁	吹付	アスベスト	-
②	A-2	庁舎	機械室	天井	A-1同材料		
③	A-3	庁舎	階段上裏	内部	塗装材	アスベスト	クリンタイル 0.2%
④	A-4	庁舎	OA取入口、煙突	外壁	塗装材	アスベスト	-
⑤	A-5	庁舎	階段段裏	外部	ヒル石吹付	アスベスト	-
⑥	B-1	車庫等	シャッター	SSI-SS2	OP塗	鉛	600 mg/kg 未満
⑦	B-2	車庫等	外壁		塗装材	アスベスト	-
⑧	C-1	機械室	浄化槽室	外部	塗装材	アスベスト	-
⑨		車庫等	シャッター	屋根	OP塗	鉛	13000 mg/kg
⑩		車庫等	シャッター		OP塗	鉛	970 mg/kg
⑪		庁舎	階段上裏	外部	塗装材	アスベスト	-
⑫		庁舎(その他)	境界外壁	外部	塗装材	アスベスト	-
⑬		庁舎	事務室	内壁	塗装・下地材	アスベスト	-
⑭		庁舎	休憩室	内壁	塗装・下地材	アスベスト	-
⑮		庁舎	機械室	配管エルボ	耐火材	アスベスト	トモナイト/アケチ/ライト 11.8%

アスベスト含有:0.1%以上が含有あり、0.1%未満が含有なし(厚生労働省 労働安全衛生法施行令)

鉛:検出されないこと:600mg/kg未満(厚生労働省令 鉛中毒予防規則):

試験報告書

静岡県加茂健康福祉センター長 様

東海プラント分析センター株式会社

〒410-0873 静岡県沼津市大諏訪510-1

TEL 055-924-2700 FAX 055-924-2470

作業環境測定機関登録 22-19

試験管理者 佐野 晋司

ご依頼を受けました試料について試験した結果を下記の通り報告いたします。

1.測定項目	アスベスト
2.試料採取	試料採取の情報はご依頼者様のお申し出により記入致しました。
2-1採取場所	庁舎 階段上裏 内部
2-2採取年月日	2022年9月5日
2-3採取者	東海プラント分析センター株式会社 建築物石綿含有建材調査者 鹿内 光
3.件名	令和4年度 静岡県加茂福祉センター松崎保健支援室アスベスト等含有調査業務
4.試料名	③ 階段上裏(A-3)
5.試験方法	JIS A 1481-1:「建材製品中のアスベスト含有率測定方法-第1部:市販バルク材からの試料採取及び定性的判定方法」 JIS A 1481-5:「建材製品中のアスベスト含有率測定方法-第5部:X線回折法によるアスベストの定量分析方法」
6.試験期間	2022年9月5日～2022年9月30日
7.分析使用機器	定性:偏光顕微鏡 Nikon ECLIPSE LV100ND 定量:X線回折装置 X'pertPRO-MRD PW3040/60 PANalytical社製
8.試料粉碎方法	ピンセットにて直接採取
9.試料前処理	485℃電気炉にて灰化处理

10.試験結果

JIS A 1481-1	石綿の種類					
	クリソタイル	アモサイト	クロシドライト	トレモライト	アクチノライト	アンソフィライト
石綿有無の判定	検出	不検出	不検出	不検出	不検出	不検出

JIS A 1481-3	石綿の種類				
	クリソタイル	アモサイト	クロシドライト	トレモライト/アクチノライト	アンソフィライト
石綿含有率	0.2	-	-	-	-

層別結果

層	外観色	層割合	アスベスト種類 推定含有率
1	ベージュ	10%	不検出
2	茶	40%	Chr(0.1%-5%)
3	灰	50%	不検出
-	-	-	-
-	-	-	-

11.添付資料:試験結果詳細を別紙の通りご報告いたします。

試験報告書

静岡県加茂健康福祉センター長 様

東海プラント分析センター株式会社

〒410-0873 静岡県沼津市大諏訪510-1

TEL 055-924-2700 FAX 055-924-2470

作業環境測定機関登録 22-19

試験管理者 佐野 晋司

ご依頼を受けました試料について試験した結果を下記の通り報告いたします。

1.測定項目	アスベスト
2.試料採取	試料採取の情報はご依頼者様のお申し出により記入致しました。
2-1採取場所	庁舎 機械室 配管エルボ
2-2採取年月日	2022年9月5日
2-3採取者	東海プラント分析センター株式会社 建築物石綿含有建材調査者 鹿内 光
3.件名	令和4年度 静岡県加茂福祉センター松崎保健支援室アスベスト等含有調査業務
4.試料名	⑮ 配管エルボ
5.試験方法	JIS A 1481-1:「建材製品中のアスベスト含有率測定方法-第1部:市販バルク材からの試料採取及び定性的判定方法」 JIS A 1481-5:「建材製品中のアスベスト含有率測定方法-第5部:X線回折法によるアスベストの定量分析方法」
6.試験期間	2022年9月5日～2022年9月30日
7.分析使用機器	定性:偏光顕微鏡 Nikon ECLIPSE LV100ND 定量:X線回折装置 X'pertPRO-MRD PW3040/60 PANalytical社製
8.試料粉碎方法	ピンセットにて直接採取
9.試料前処理	485℃電気炉にて灰化处理

10.試験結果

JIS A 1481-1	石綿の種類					
	クリソタイル	アモサイト	クロシドライト	トレモライト	アクチノライト	アンソフィライト
石綿有無の判定	不検出	不検出	不検出	不検出	検出	不検出

JIS A 1481-3	石綿の種類				
	クリソタイル	アモサイト	クロシドライト	トレモライト/アクチノライト	アンソフィライト
石綿含有率	-	-	-	11.8	-

層別結果

層	外観色	層割合	アスベスト種類 推定含有率
1	乳白色	5%	不検出
2	黄緑	95%	Act (5%-50%)
-	-	-	-
-	-	-	-
-	-	-	-

11.添付資料:試験結果詳細を別紙の通りご報告いたします。

試験報告書

静岡県賀茂健康福祉センター長 殿

発行No NK065425-01V-1 1/1
発行日 2022年9月20日

試験受付 2022年9月7日 採取区分 持ち込み
 試験期間 2022年9月7日 ～ 2022年9月20日
 採取場所 ⑥車庫 シャッター壁

ユニオン日本環境株式会社
本社・事業所 横浜市金沢区幸浦2-1-13
電話 045-780-3851
計量証明事業神奈川県知事登録 濃度第1号
試験責任者 関 淳也

件 名 令和4年度静岡県賀茂健康福祉センター松崎保健支援室
アスベスト等含有調査業務

ご依頼を受けました試料について、試験の結果を次の通り報告いたします。

[illegible]

試験報告書

静岡県賀茂健康福祉センター長 殿

発行No NK065425-01V-2 1/1
発行日 2022年9月20日

試験受付 2022年9月7日 採取区分 持ち込み
 試験期間 2022年9月7日 ～ 2022年9月20日
 採取場所 ⑨車庫 シャッター屋根

本社・事業所 横浜市金沢区幸浦2-1-13
電話 045-780-3851
計量証明事業 神奈川県知事登録 清渡第1号
試験責任者 関 淳也

件 名 令和4年度静岡県賀茂健康福祉センター松崎保健支援室
アスベスト等含有調査業務

ご依頼を受けました試料について、試験の結果を次の通り報告いたします。

[illegible]

試験報告書

静岡県賀茂健康福祉センター長 殿

発行No NK065425-01V-3 1/1
発行日 2022年9月20日

試験受付 2022年9月7日 採取区分 持ち込み
 試験期間 2022年9月7日 ～ 2022年9月20日
 採取場所 ⑩車庫 シャッター壁

本社・事業所 横浜市金沢区幸浦2-1-13
電話 045-780-3851
計量証明事業所 神奈川県知事登録 濃度第1号
試験責任者 関 淳也

件 名 令和4年度静岡県賀茂健康福祉センター松崎保健支援室
アスベスト等含有調査業務

ご依頼を受けました試料について、試験の結果を次の通り報告いたします。

[illegible]

令和 4 年度

静岡県賀茂健康福祉センター松崎保健支援室
土壌汚染状況調査（試料採取調査）業務委託

報告書

令和 5 年 3 月

株式会社エコアップ

目次

1. 業務概要 1
2. 土壌汚染状況調査結果及び考察 4

添付資料

- 1 試料採取地点の平面図及び各地点の採取深度
- 2 土壌ガス採取記録
- 3 土壌ガス回収率確認表
- 4 分析結果一覧表
- 5 計量証明書
- 6 計量証明事業者登録証の写し及び土壌汚染指定調査機関であることを証する書類
- 7 記録写真（位置出し、試料採取、修復確認、室内試験）

1. 業務概要

(1)業務名 令和4年度静岡県賀茂健康福祉センター松崎保健支援室
 土壤汚染状況調査（試料採取調査）業務委託

(2)業務の目的 本業務は、令和4年度に自主調査として実施した土壤汚染対策法第4条
 第1項に準じた土壤汚染状況調査（地歴調査）の結果から、「土壤汚染の
 存在するおそれが少ないと認められる土地」、「土壤汚染のおそれが多いと
 認められる土地」の対象となった特定有害物質について試料採取調査を実
 施し、基準に照らして判定する。

(3)調査位置 静岡県賀茂健康福祉センター 賀茂保健所 松崎保健支援室
 静岡県賀茂郡松崎町江奈字前田 255 番 3（地番）

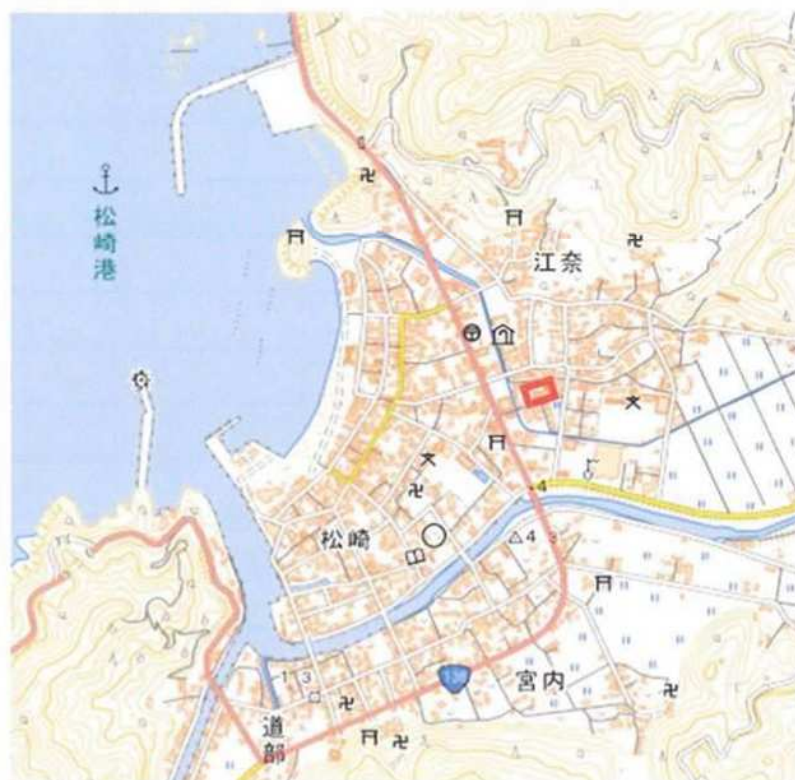


図-1 調査対象位置図（□：調査対象地）

(4)工期	着手	令和4年12月21日
	完了	令和5年3月15日

(5) 業務内容

① 試料採取

添付資料 1「調査地点位置図（地表面・埋設配管・浄化槽下）」に示す地点において分析試料の採取を行った。

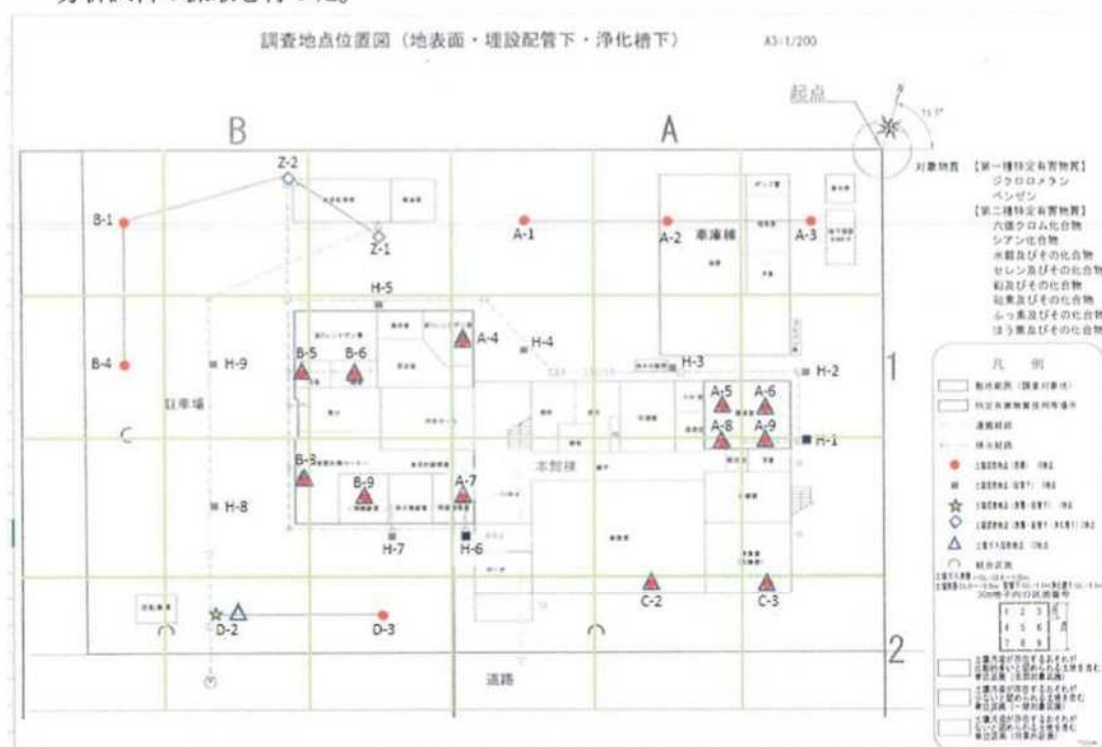


図-2 調査地点位置図（地表面・埋設配管・浄化槽下）

② 採取時の状況

試料採取時の状況を表-1「各地点の採取深さ」及び添付資料 2「土壌ガス調査試料採取時記録」に示す。また採取状況を写真 1-1～3-19 に示す。

採取方法は、土壤汚染対策法に基づく調査及び措置に関するガイドライン（改訂第 3 版）Appendix-5.土壌ガス調査に係る採取及び測定の方法及び Appendix-8.第二種特定有害物質及び第三種特定有害物質に係る土壌試料採取方法による。

試料採取時にアスファルト及びコンクリートに削孔を開けたため、簡易修復を行った。写真 4-1～4-30 に示す。

表-1 各地点の採取深さ

	採取箇所	検尺	地表
建物外	A-1表層	54cm	アスファルト (4cm)
	A-2表層	67cm	コンクリート (17cm)
	A-3表層	53cm	アスファルト (3cm)
建物内	A-4表層	88cm	コンクリート (38cm)
	A-5表層	85cm	コンクリート (35cm)
	A-6表層	85cm	コンクリート (35cm)
	A-7表層	85cm	コンクリート (35cm)
	A-8表層	84cm	コンクリート (34cm)
	A-9表層	83cm	コンクリート (33cm)
建物外	Z-1表層	—	アスファルト (4cm)
	Z-1配管下	—	配管深さ (90cm)
	Z-1浄化槽下	4m	アスファルト、土壌 (3.5m)
	Z-2表層	—	アスファルト (4cm)
	Z-2配管下	—	配管深さ (90cm)
	Z-2浄化槽下	4m	アスファルト、土壌 (3.5m)
	B-1表層	54cm	アスファルト (4cm)
	B-4表層	54cm	アスファルト (4cm)
建物内	B-5表層	85cm	コンクリート (35cm)
	B-6表層	85cm	コンクリート (35cm)
	B-8表層	85cm	コンクリート (35cm)
	B-9表層	87cm	コンクリート (37cm)
	C-2表層	85cm	コンクリート (35cm)
	C-3表層	86cm	コンクリート (36cm)
建物外	D-2表層	100cm	土壌ガスのみ
	D-2配管下	140cm	配管深さ (90cm)
	D-3表層	54cm	アスファルト (4cm)
	H-1配管下	113cm	配管深さ (63cm)
	H-2配管下	95cm	配管深さ (45cm)
	H-3配管下	110cm	配管深さ (60cm)
	H-4配管下	123cm	配管深さ (73cm)
	H-5配管下	137cm	配管深さ (87cm)
	H-6配管下	142cm	配管深さ (92cm)
	H-7配管下	144cm	配管深さ (94cm)
	H-8配管下	140cm	配管深さ (90cm)
	H-9配管下	115cm	配管深さ (65cm)

③分析試験

試料を試験室に持ち帰って行った。土壌ガスは採取後 24 時間以内に分析試験を行った。採取土壌は風乾後、2 mm 篩を通過したものについて、混合するものは等量混合を行い、溶出液作成、含有液作成を行った。

土壌ガス試験については、土壌汚染対策法に基づく調査及び措置に関するガイドライン（改訂第 3 版）Appendix-5.土壌ガス調査に係る採取及び測定の方法、土壌試料については Appendix-9.土壌溶出量調査に係る測定方法、Appendix-10.土壌含有調査に係る測定方法による。

土壌ガス調査の精度管理のため、添付資料 3「土壌ガス調査の運搬及び保管による濃度の減少の程度を評価した表」を示す。

2. 土壌汚染状況調査結果及び考察

土壌汚染状況調査（表層部試料採取）の結果、すべての採取地点において基準を超過した箇所は無かった。ふっ素及びその化合物の溶出量検査において、検出された箇所があったが、海に近い土地であることから、自然由来によると考えられる。

以上より、静岡県賀茂健康福祉センター 賀茂保健所 松崎保健支援室（静岡県賀茂郡松崎町江奈字前田 255 番 3）に土壌汚染のない土地と認められる。

添付資料 1

試料採取地点の平面図及び各地点の採取深度

$A_3 = 1/200$ 

各地点の採取深さ

採取箇所		検尺	地表
建物外	A-1表層	54cm	アスファルト (4cm)
	A-2表層	67cm	コンクリート (17cm)
	A-3表層	53cm	アスファルト (3cm)
建物内	A-4表層	88cm	コンクリート (38cm)
	A-5表層	85cm	コンクリート (35cm)
	A-6表層	85cm	コンクリート (35cm)
	A-7表層	85cm	コンクリート (35cm)
	A-8表層	84cm	コンクリート (34cm)
	A-9表層	83cm	コンクリート (33cm)
建物外	Z-1表層	—	アスファルト (4cm)
	Z-1配管下	—	配管深さ (90cm)
	Z-1浄化槽下	4m	アスファルト、土壌 (3.5m)
	Z-2表層	—	アスファルト (4cm)
	Z-2配管下	—	配管深さ (90cm)
	Z-2浄化槽下	4m	アスファルト、土壌 (3.5m)
	B-1表層	54cm	アスファルト (4cm)
	B-4表層	54cm	アスファルト (4cm)
建物内	B-5表層	85cm	コンクリート (35cm)
	B-6表層	85cm	コンクリート (35cm)
	B-8表層	85cm	コンクリート (35cm)
	B-9表層	87cm	コンクリート (37cm)
	C-2表層	85cm	コンクリート (35cm)
	C-3表層	86cm	コンクリート (36cm)
建物外	D-2表層	100cm	土壌ガスのみ
	D-2配管下	140cm	配管深さ (90cm)
	D-3表層	54cm	アスファルト (4cm)
	H-1配管下	113cm	配管深さ (63cm)
	H-2配管下	95cm	配管深さ (45cm)
	H-3配管下	110cm	配管深さ (60cm)
	H-4配管下	123cm	配管深さ (73cm)
	H-5配管下	137cm	配管深さ (87cm)
	H-6配管下	142cm	配管深さ (92cm)
	H-7配管下	144cm	配管深さ (94cm)
	H-8配管下	140cm	配管深さ (90cm)
	H-9配管下	115cm	配管深さ (65cm)

添付資料 2
土壌ガス採取記録

土壌ガス調査試料採取記録簿

件名：令和4年度静岡岡県賀茂健康福祉センター松崎保健支援室土壌汚染状況調査（試料採取調査）業務委託 記録者：鳥谷可奈子

地点名	試料採取 日	天候	採取孔設 置時刻	試料採取 時刻	試料の採取方法	表層の状況	採孔深度 (GL-cm)	地下水の有 無	写真撮影 チェック	試料チェッ ク
A-4	2月1日	晴れ	11:55	13:30	捕集バック法	コンクリート	1m	無	☑	☑
A-5	2月1日	晴れ	14:35	15:05	捕集バック法	コンクリート	1m	無	☑	☑
A-6	2月1日	晴れ	14:55	15:30	捕集バック法	コンクリート	1m	無	☑	☑
A-7	2月1日	晴れ	10:55	11:25	捕集バック法	コンクリート	1m	無	☑	☑
A-8	2月1日	晴れ	14:25	15:00	捕集バック法	コンクリート	1m	無	☑	☑
A-9	2月1日	晴れ	15:10	15:40	捕集バック法	コンクリート	1m	無	☑	☑
B-5	2月1日	晴れ	11:30	13:05	捕集バック法	コンクリート	1m	無	☑	☑
B-6	2月1日	晴れ	11:35	13:15	捕集バック法	コンクリート	1m	無	☑	☑
B-8	2月1日	晴れ	9:30	10:00	捕集バック法	コンクリート	1m	無	☑	☑
B-9	2月1日	晴れ	9:45	10:20	捕集バック法	コンクリート	1m	無	☑	☑
C-2	2月1日	晴れ	13:25	14:30	捕集バック法	コンクリート	1m	無	☑	☑
C-3	2月1日	晴れ	13:35	14:40	捕集バック法	コンクリート	1m	無	☑	☑
D-2	2月2日	曇り	14:48	15:23	捕集バック法	アスファルト	1m	無	☑	☑

添付資料 3
土壌ガス回収率確認表

土壌ガス調査の運搬及び保管による濃度の減少の程度を評価した表

分析項目	標準液50ppmを 5ul添加時の濃 度(volppm)	テスト用試料濃 度(volppm)	回収率(%)	補正を行った 項目
ジクロロメタン	0.065	0.054	82	—
		0.052		
ベンゼン	0.071	0.057	84	—
		0.062		

テスト用試料の既知の濃度と分析結果の平均との差が±20%未満の場合には、土壌ガスの分析結果をそのまま土壌ガス中の試料採取等対象物質の濃度とする。テスト用試料の既知の濃度と分析結果の平均との差が±20%以上の場合には、次式により求めた濃度を土壌ガス中の試料採取等対象物質の濃度とする。

$$\text{濃度} = \text{土壌ガスの分析結果} \times \frac{\text{テスト用試料の既知の濃度}}{\text{テスト用試料の分析結果の平均}}$$

添付資料 4
分析結果一覧表

[illegible][illegible][illegible]

(様式第7号)


第52-951017号

平成7年12月19日

耐震判定書

静岡県 石川嘉延様
知事

社団法人静岡県建築士会
会長 中

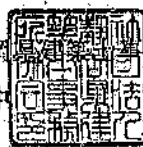

診断対象建築物について本会耐震判定会において、その耐震性を判定した結果は下記のとおりです。

記

1・耐震診断対象建築物

件名	下田保健所松崎支所 本館	耐震診断業務
所在	賀茂群松崎町江奈255-3	
構造規模	鉄筋コンクリート造 2階建 延	786.65m ²

2・耐震判定

耐震性能は非常によいが、大地震に対して部分的に軽微な被害もありうる。(極ぜい性部材が破壊する可能性がある。)

なお、詳細については別添報告書を参照されたい。

耐震診断結果報告書

R.C造 2 次診断


施設名 下田保健所松崎支所 本館

所有(管理)者 静岡県 県

報告年月日 平成 7 年 12 月 日

報告者 静岡市伝馬町1丁目
静岡県建築士会
会長 中野 隆夫

担当 者 静岡県建築士会
静岡県建築士会静岡支部487
一級建築士事務所 富士企画

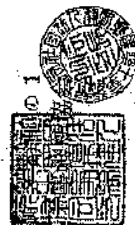

目次

1. 一般事項		
1-1 耐震診断対象建物概要	1	3. 出力 (正本のみ)
1-2 配置図	3	3-1 既存1次・2次の電算出力
1-3 地盤種別地図	4	
2. 既存建物の耐震診断		
2-1 診断結果の概要と建物の性質	5	
2-2 診断の所見	7	
2-3 1次・2次診断の結果	8	
2-4 伏図	11	
2-5 軸組図	13	
2-6 軸力表	17	
2-7 柱、壁、梁壁リスト	19	
2-8 その他	24	

部 族 名









階	1	2	3	4	5	計
面積(㎡)	504.65	285.0				789.65
重量(%)	1.20	1.20				1.20

有地下室


意	匠	區	有	無
構	造	區	有	無
構	造	計	有	無
算	書	有	有	無
地	預	調	查	資
料				

コンクリート	Fe	2.10	kg/cm ²
--------	----	------	--------------------

[illegible]


杭	耐力	種類	A C	径	ϕ	長さ	m	耐力	$\frac{1}{\text{mm}}$
				4.50			38.0		40

その地











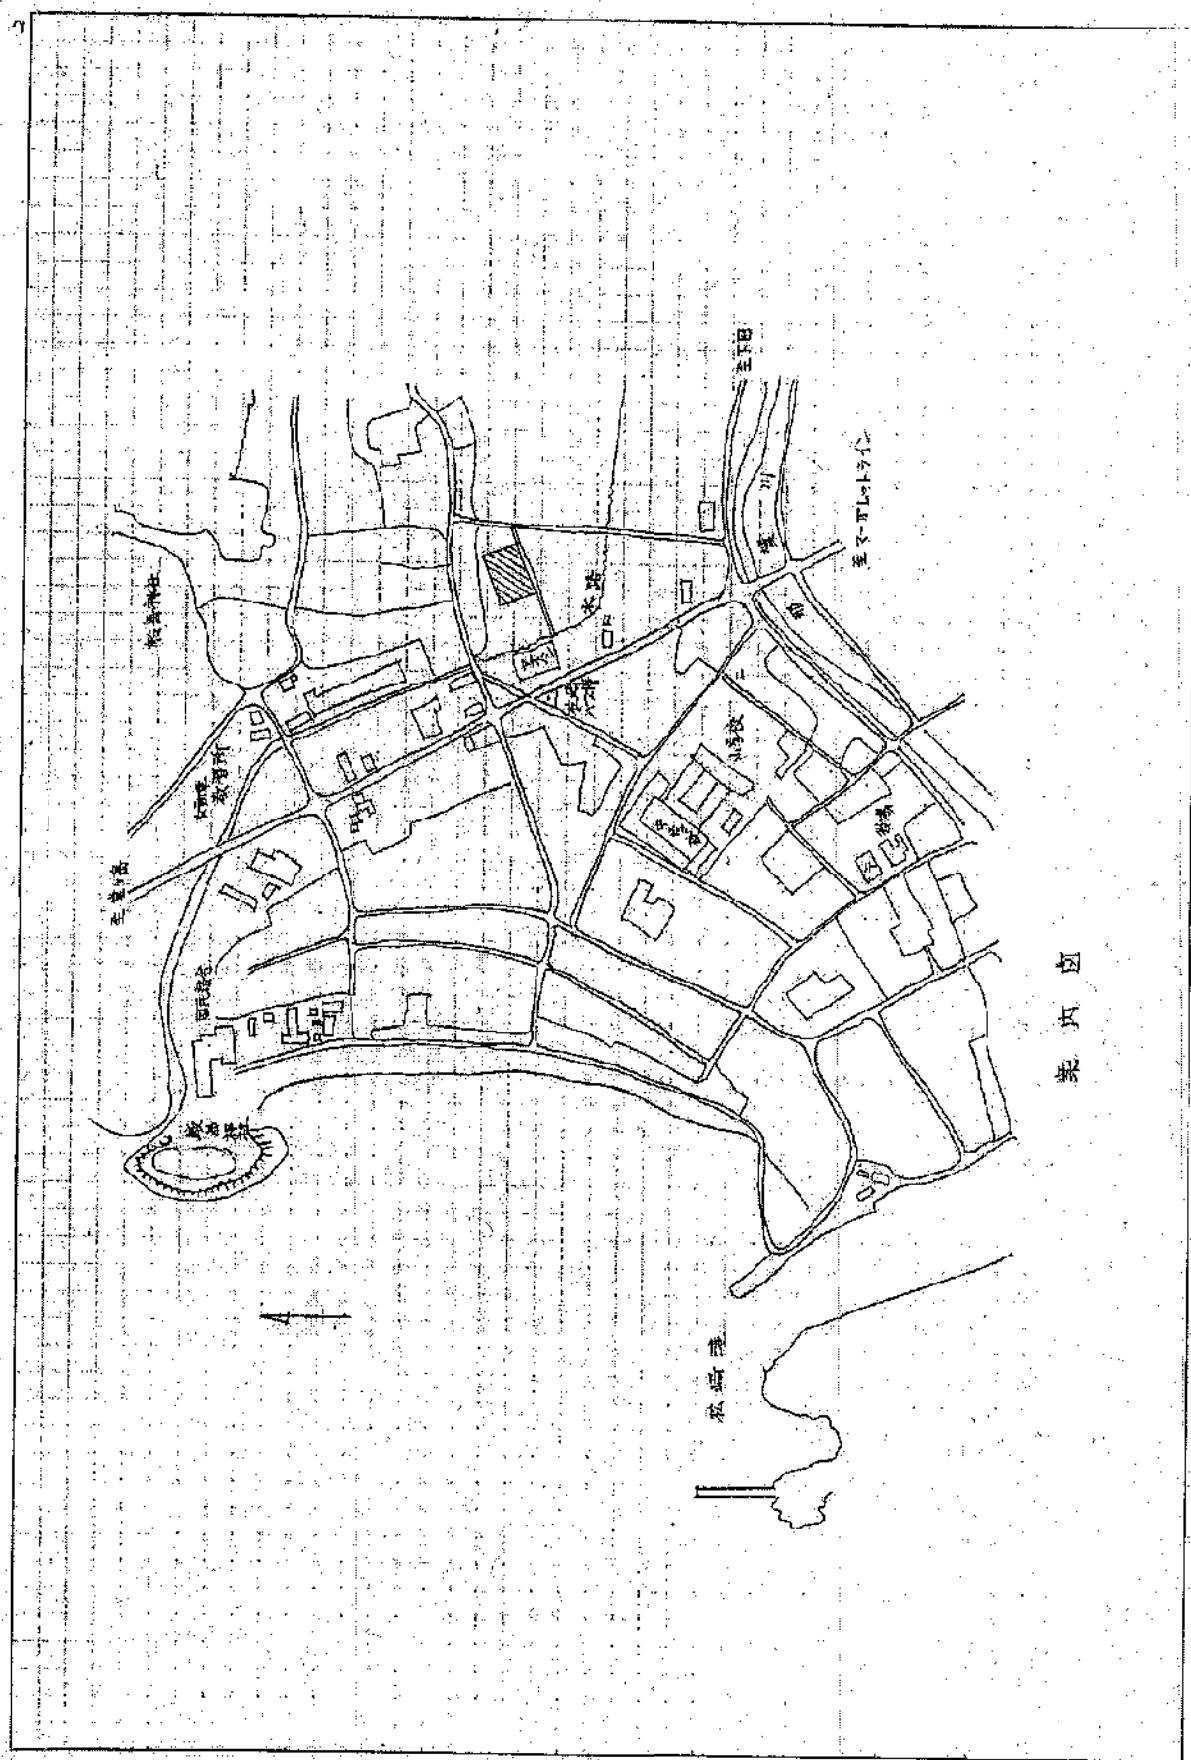

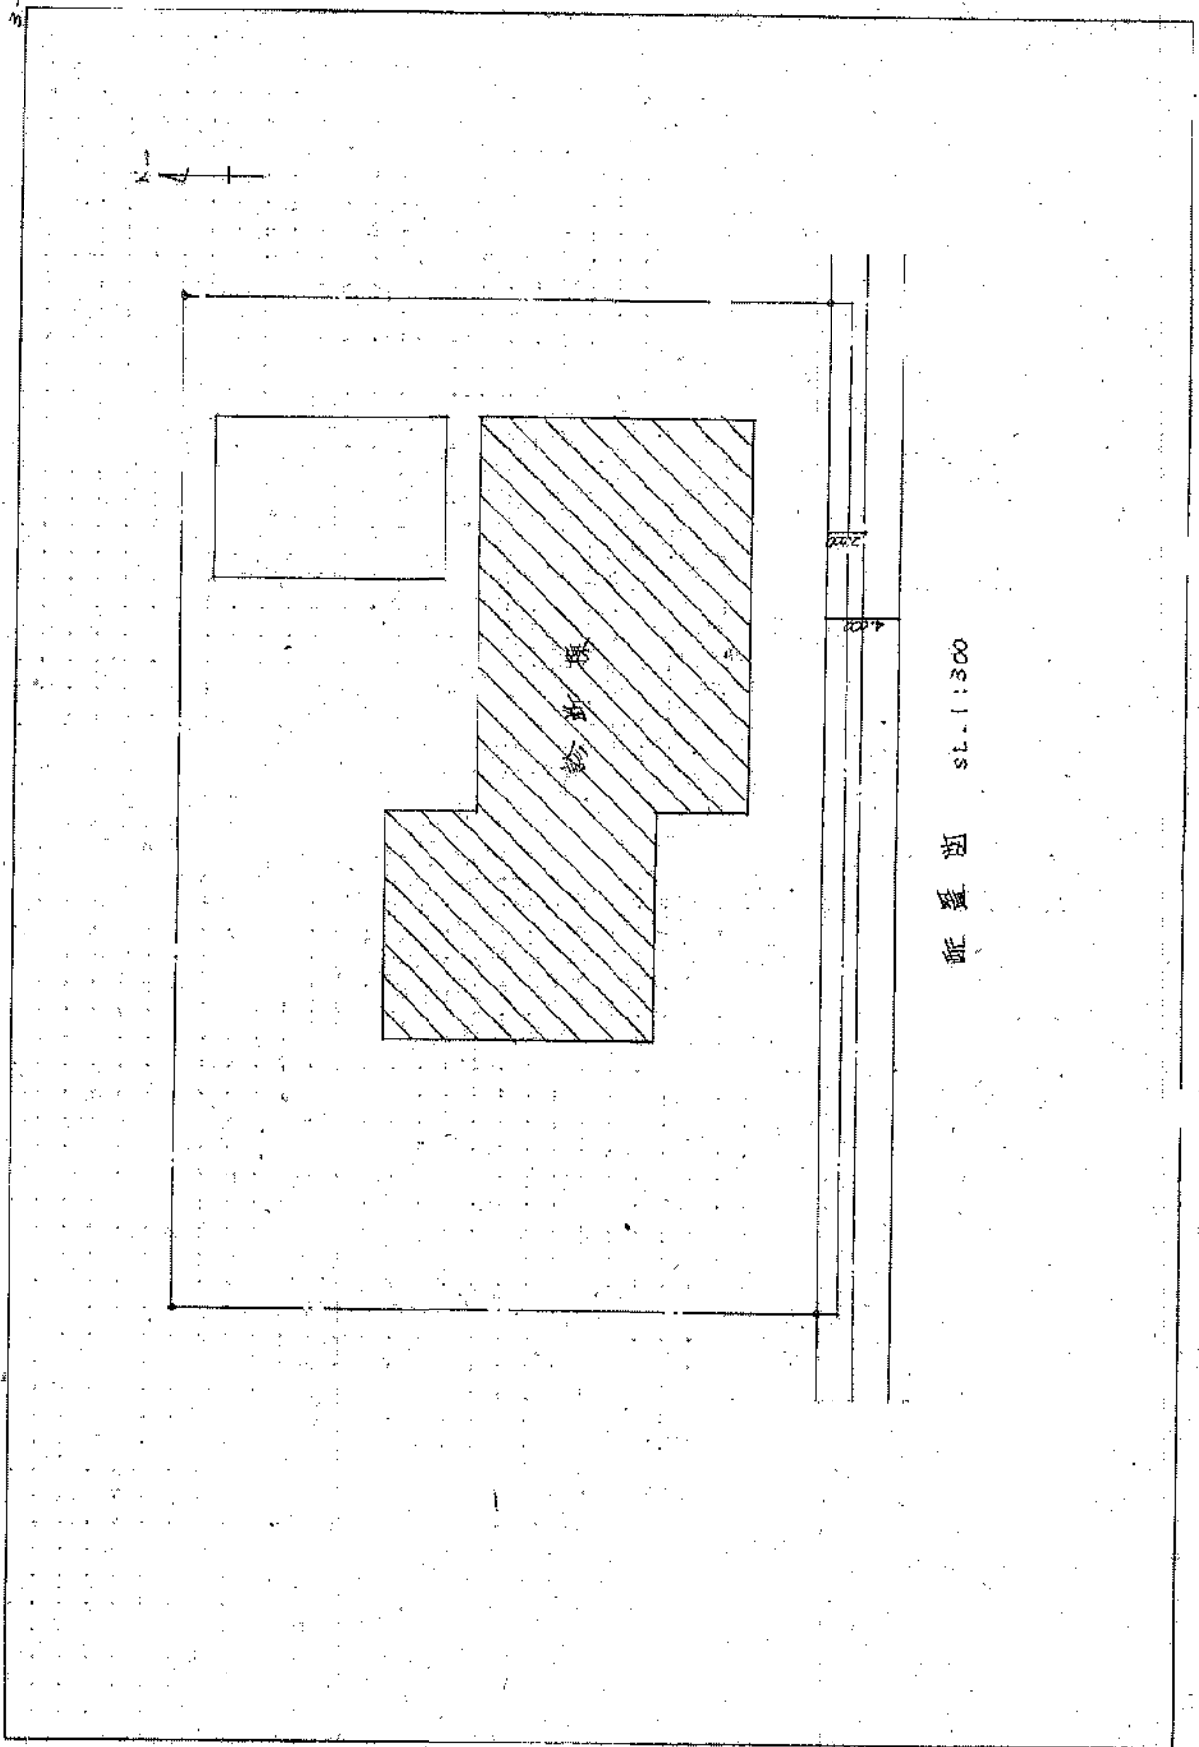

 

 

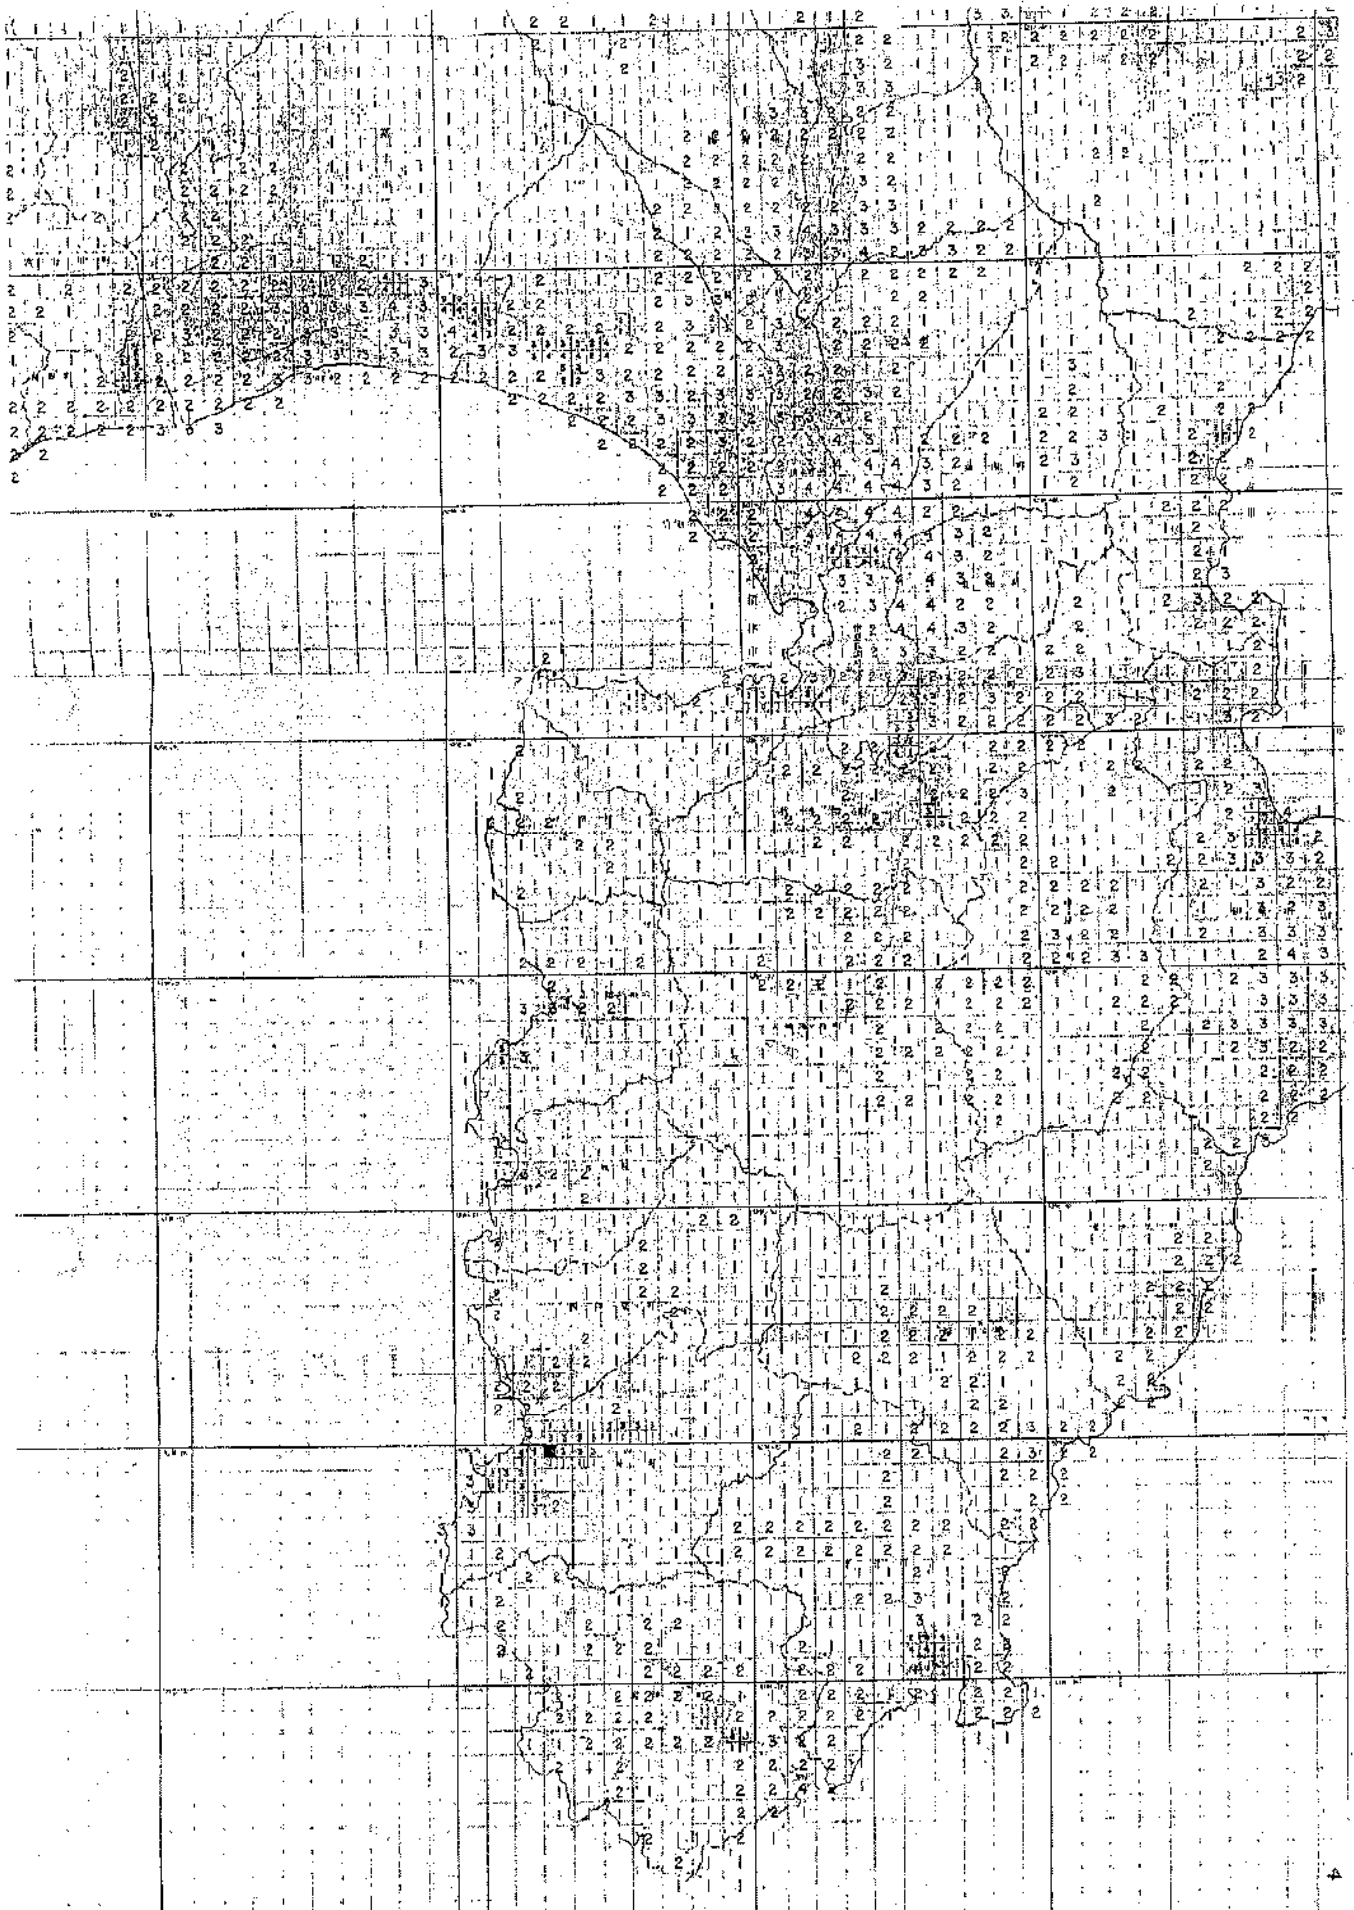


2. 既存建物の耐震診断

2-1 診断結果の概要と建物の性質 診断結果の概要

項 目	概 要					
Is	1.44 (1.07)	Is/E ₁	1.33 (0.84)	Z		X 方向
Et	1.25	E ₃	1.00	C ₀	1.0	C ₁ 1.25
SDに ついて	剛重比の7-10は0.90である。 整形性の7-10は0.80である。					
Tに ついて	横並みかつ変形は連なり。					
揺動性の 部材に ついて	存在し、揺動部材は3ヶ所存在するが、いずれも2種程度 揺動ではない。					
地 域	A 地 域		地盤種別		第 3 種地盤	
その他 特記事項						

	1F	2F	3F	4F	5F	6F
偏心率	0.006	0.049				
剛重比	0.741	0.962				
柱 率	29.70	157.4				
壁 率	132.5	149.3				

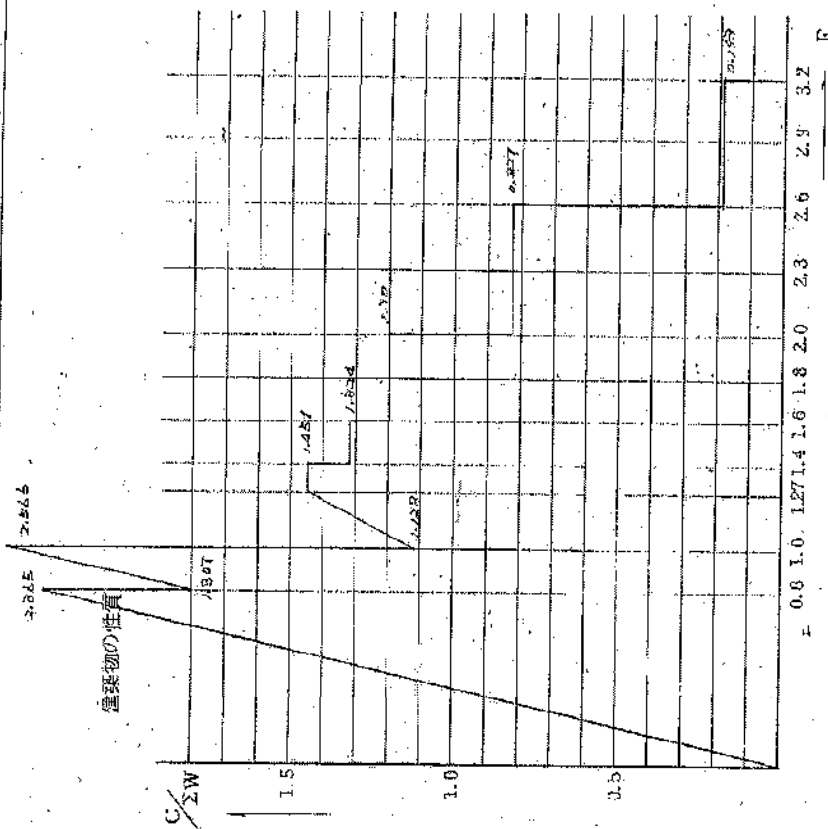

$\Sigma W = 8220T$ (…曲げ柱、…壁、…柱)

F	0.8	1.0	1.27	1.4	1.6	1.8
C	191.7	0.491.20	0.43.28	0.42.53		
C/ΣW	0.561	1.28	0.127	0.124		
F	2.0	2.3	2.6	2.9	3.2	
C	0.127.70		0.216.90	0.26.04		
C/ΣW	0.373	0.634	0.193			

2-2 診断の所見

1. 現地調査と設計図書の場合

現地調査の結果、設計図書との相違は無い。

2. 基礎重量については、概算計算値が正しい。即ち、 1.2×1.6^2 とした方が、設計図書については、近々、ハナハシ部分については、その $1/2$ を算入して行う。

3. 2次診断の結果、IS値の最大値は、
 X 方向 2 階 $I_s = 1.66 (1.07)$ Y 方向 1 階 $I_s = 2.92 (1.47)$
 で、 X 方向 2 階に決定する。又、目標値 $I_s = 1.00$ 、 $T-I = 0.73$
 である。従って $I_s/E_s T = 1.66 / (1.00 \times 0.73) = 1.78$ となり、
 耐震性能は非常に高いが、大震害に対して、部分的に配筋を核
 心もありうる。

4. 極端な性能低下について。
 X 方向 1 階 2 階に 3ヶ所、 Y 方向 1 階に 4ヶ所存在するが、
 検討の結果 (P. 27-28 参照)、箇所配筋配筋を設計図書より、
 仮定で与えるので、いずれも才乙種標準要素ではない。
 尚、 X 方向 1 階に 3ヶ所、 Y 方向 2 階に 2ヶ所存在するが、
 これらも才乙種標準要素ではない。

5. 総合所見

重要度係数を考慮すると、 $I_o/E_s T = 1.66 / 1.25 = 1.33$
 となり、予想されている東海地震に代しては、配筋を概算に
 するときと思われるが、極端な性能低下が確認可能である
 補強の方針としては、 X 、 Y 両方向に、極端な性能低下を解消す
 べき。

追記
 2 階 ④、⑤ 極端な性能低下才乙種標準要素ではないが、
 余力がないので、その配筋を又、設計図書に示す等の改修が
 必要と思われる。

(C7) 診断結果表
第1次診断

1 次診断

第1次診断 結果表

建物名称 (松崎保健所)

) 竣工年度 (S.55)

) 住所 (賀茂郡松崎町)

診断者名 (富士企画)

) 診断年月日 (H.7.10.7)

建物の階数 (2)

診断方向

(X & Y)

方向	階	C	F	TYPE	SD	T	IS
X	6						
	5						
	4						
	3						
	2	2.13 1.06	1.0 1.0	W C	2.17 0.80	1.00	1.74
	1	2.10 0.27	1.0 1.0	W C	2.29 0.80	1.00	1.83
Y	6						
	5						
	4						
	3						
	2	4.53 0.35	1.0 1.0	W C	3.58 0.80	1.00	2.85
	1	0.09 2.46 0.15	0.8 1.0 1.0	SC W C	2.57 (1.52)	1.00	2.06 (1.21)

タイプ: SC=超短柱 W=壁
(): 超短柱を考慮した場合

C=柱

タイプ: SC=短柱 W=壁 C=柱
(): 短柱を考慮した場合

・ 第2次診断

第2次診断結果表

診断者名 (富士企画)			診断年月日 (H.7.10.7)												
建物の階数 (2)			診断方向 (X & Y)												
構造耐震判定指標 $I_{so} = B_s \times Z \times G \times U =$															
方向	階	C	F	BO	SD	T	IS	CT	SD	判定					
X	5														
	5														
	4														
	3														
	2	0.55 1.59 0.83	0.80 1.03 2.60	2.20 (1.42)	0.81	0.93	1.66 (1.07)		1.55						
	1	0.65 2.07	0.80 1.03	2.07 (1.68) (2.07)	0.90	0.93	1.74 (1.41) (1.74)		1.85						

() : 既設部材を考慮した場合の指標値
 [] : せん断降伏性を考慮した場合の指標値


(5) 式にて算定

* 第2次診断

第2次診断結果表

第2次診断結果表									
建物の名称 (松崎保健所)		竣工年度 (S.55)		住所 (賀茂郡松崎町)					
診断者名 (富士企画)		診断年月日 (H.7.10.7)							
建物の階数 (2)		診断方向 (X & Y)							
構造耐震判定相違 $I_{50} = E_s \times 2 \times G \times U =$									
方向	階	C	F	EO	SD	T	IS	CT x SD	判定
Y	6								
	5								
	4								
	3								
	2	0.85 4.26	0.80 1.00	3.20 (2.01)	0.90	0.93	2.69 (1.68)	2.88	
1	0.25 2.76	0.80 1.00	2.76 (1.75) (2.76)	0.90	0.93	2.32 (1.47) (2.32)	2.49		
() : 耐震性能を考慮した場合の相違値 [] : せん断耐力を考慮した場合の相違値									


***** プログラム SCREEN 1.2 は正常に終了しました *****

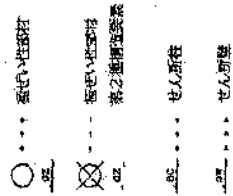





	第2回分取		第3回分取	
	X	Y	X	Y
1 階	25	20	4	4
2 階	17	13	3	5



竣工図 2-1-200
 15.000 15.000 15.000
 15.000 15.000 15.000

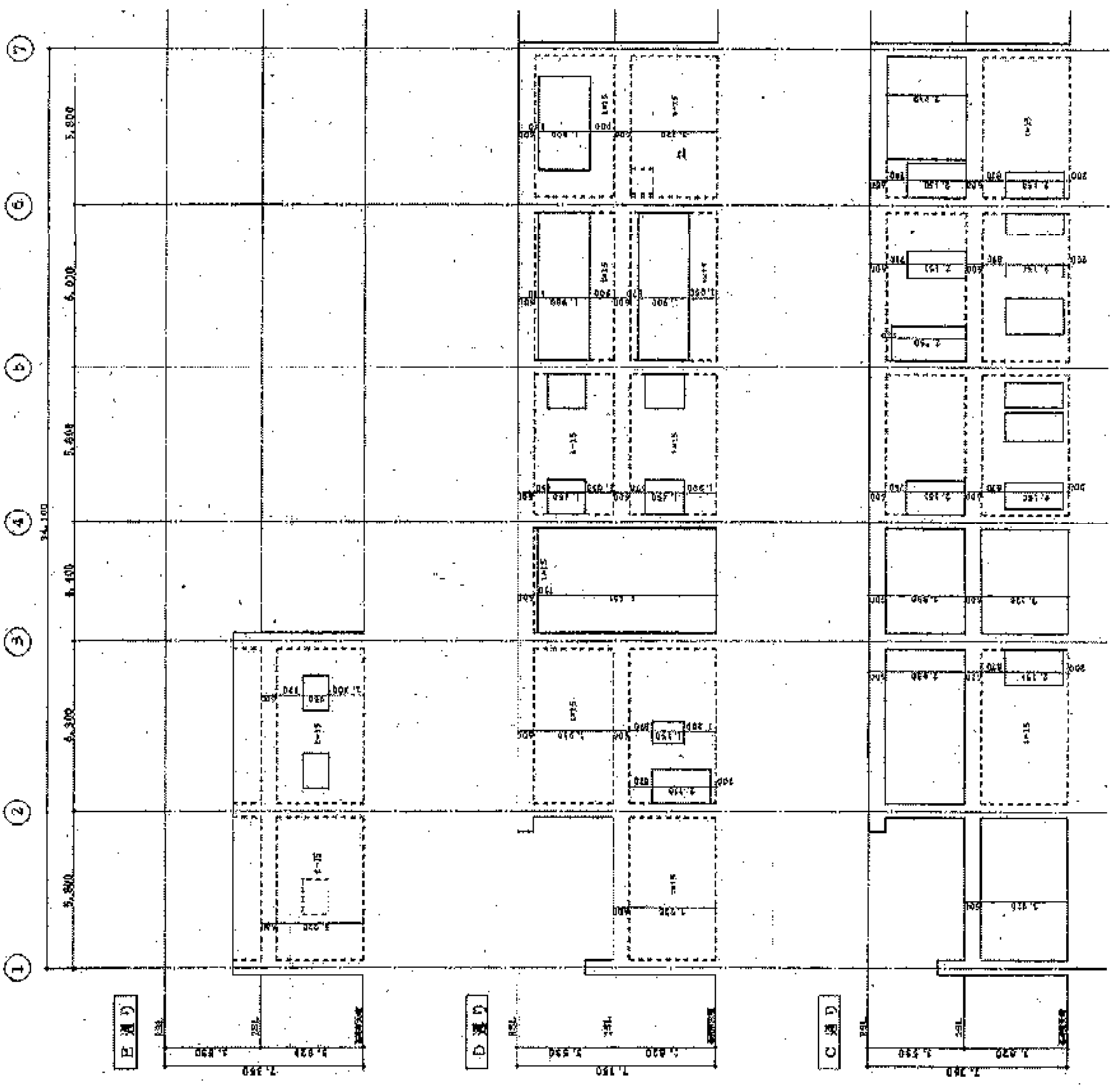


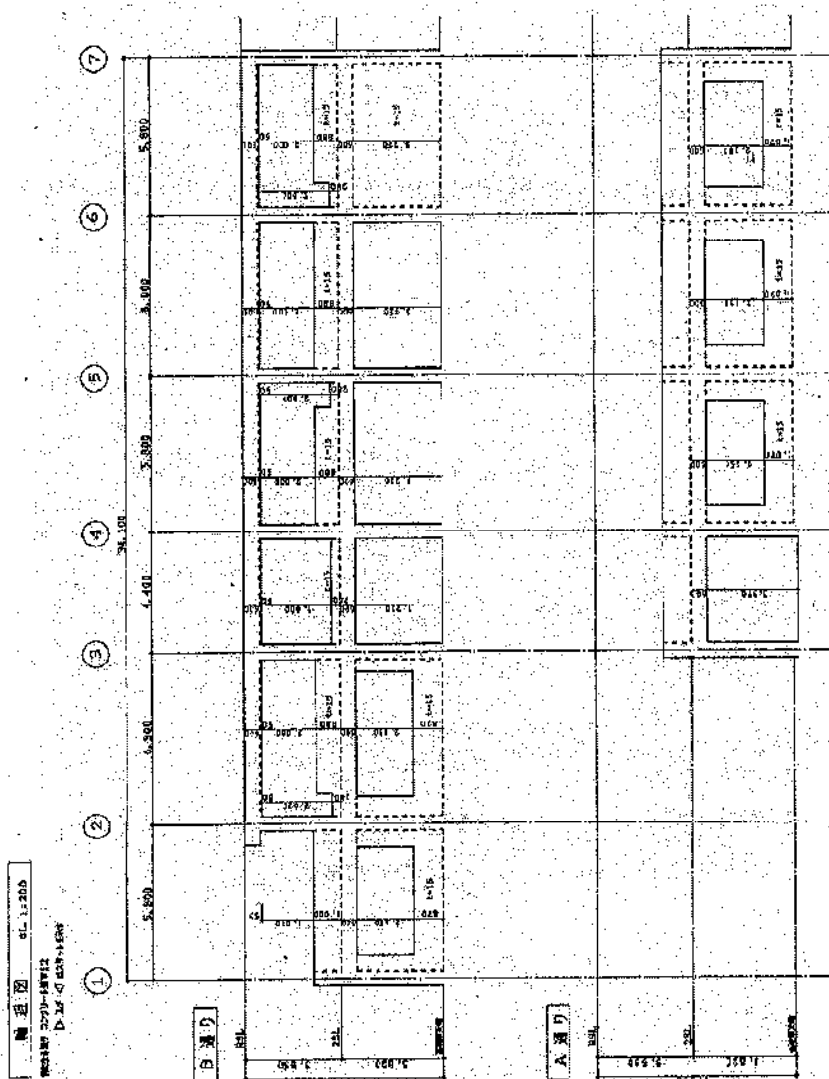


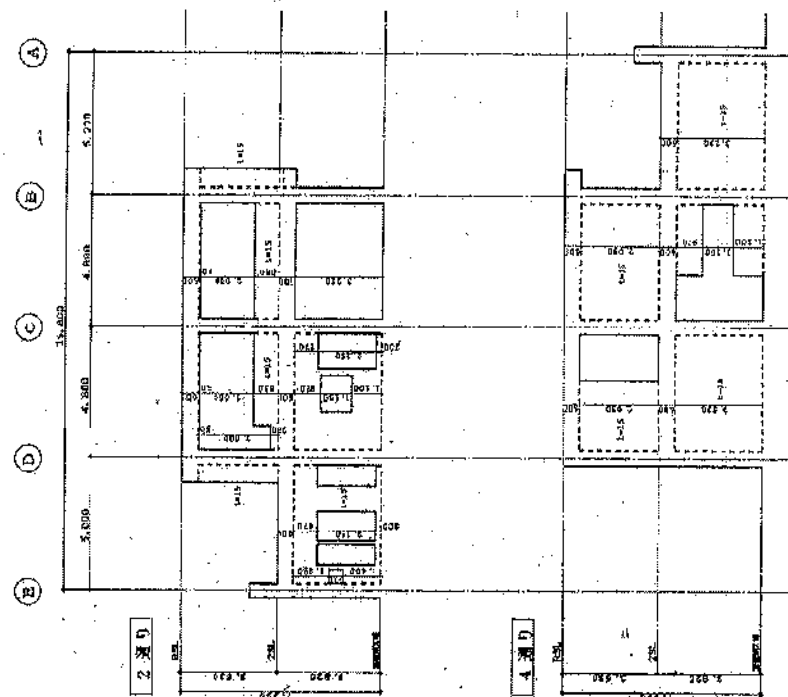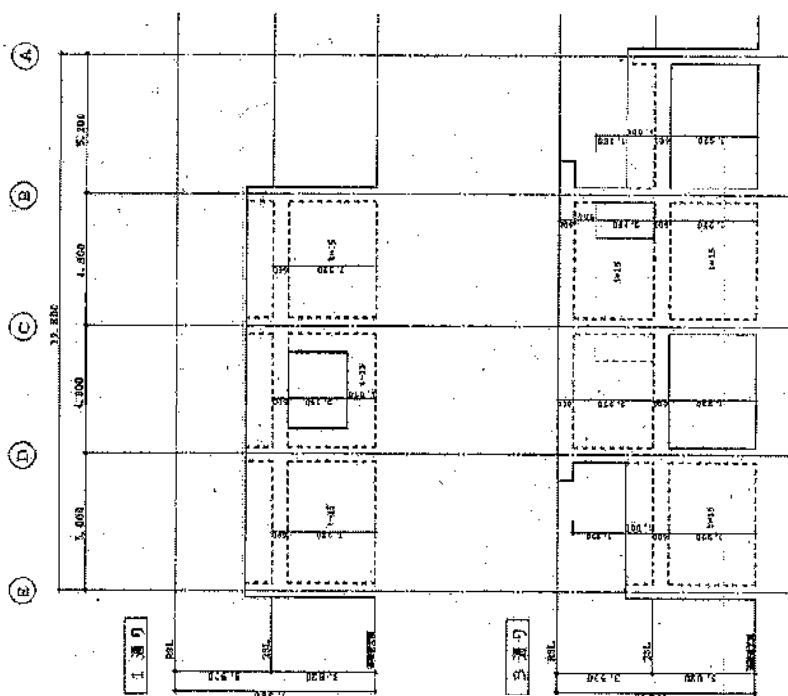

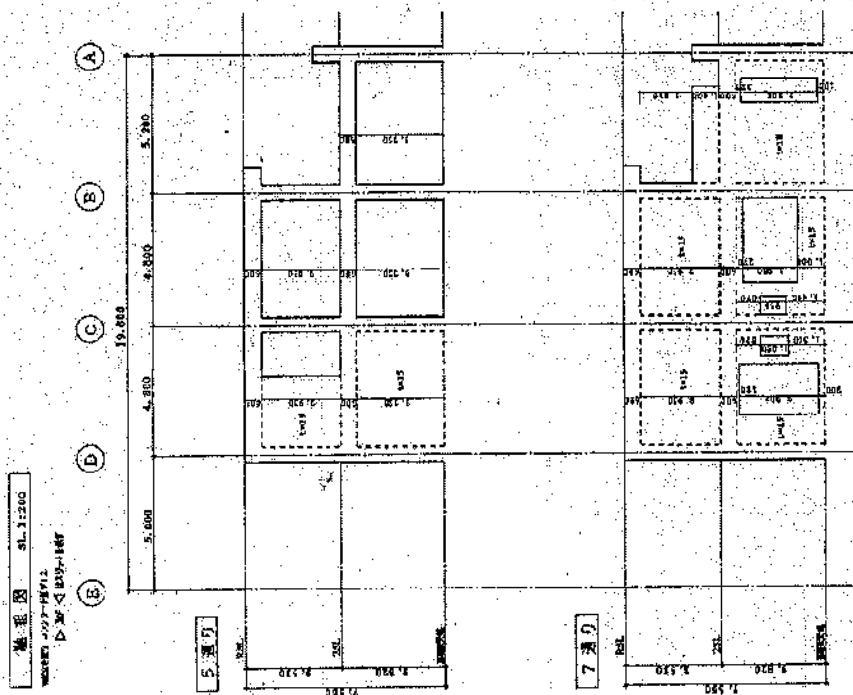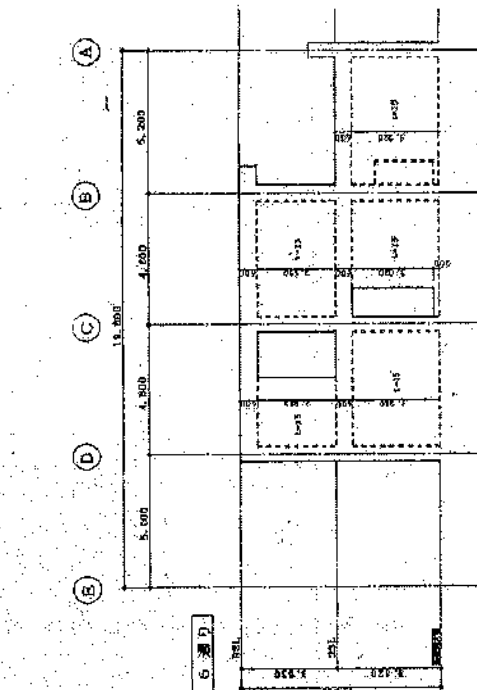

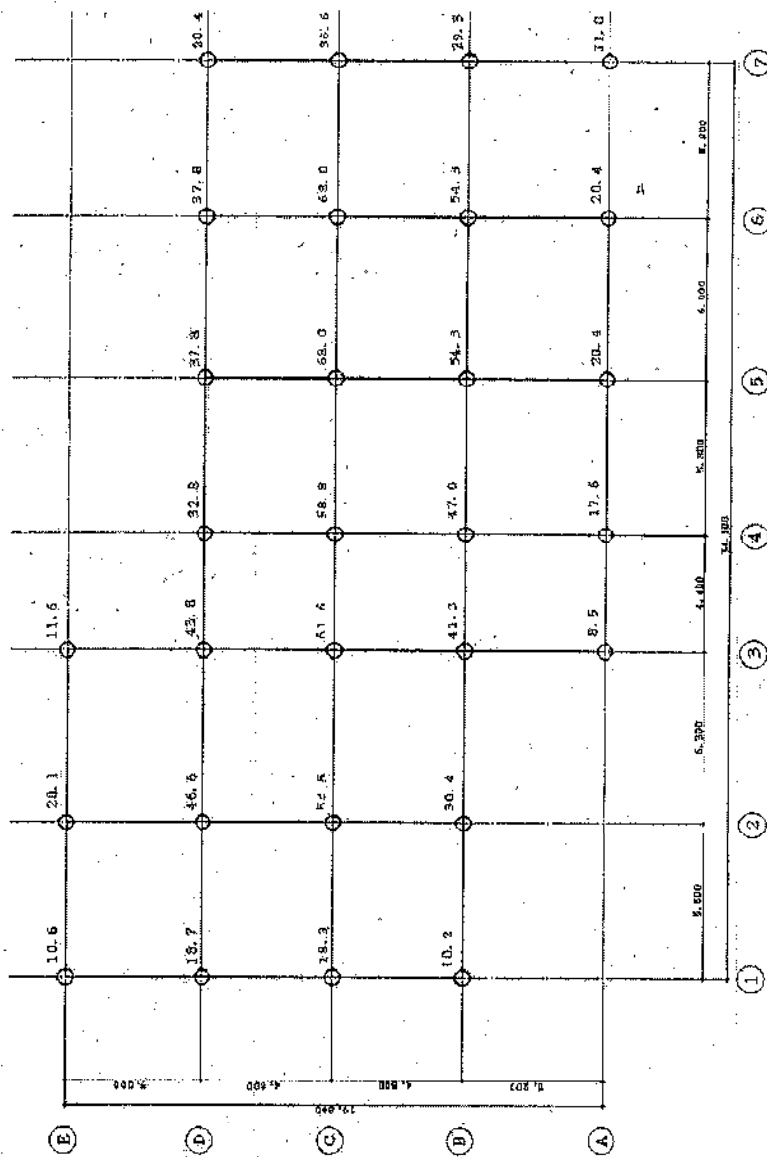


1 階耐力表 SL 1:200

中心	1 階		2 階	
	X	Y	X	Y
階高	18.09	10.31	19.95	9.80
床面積	639.3	990.7	351.4	351.4
床面積	529.92	285.0	285.0	1.2
単位重量	1.2	1.2	1.2	1.2

※ 1階耐力表は、その1/2を耐力表に記入

1.08

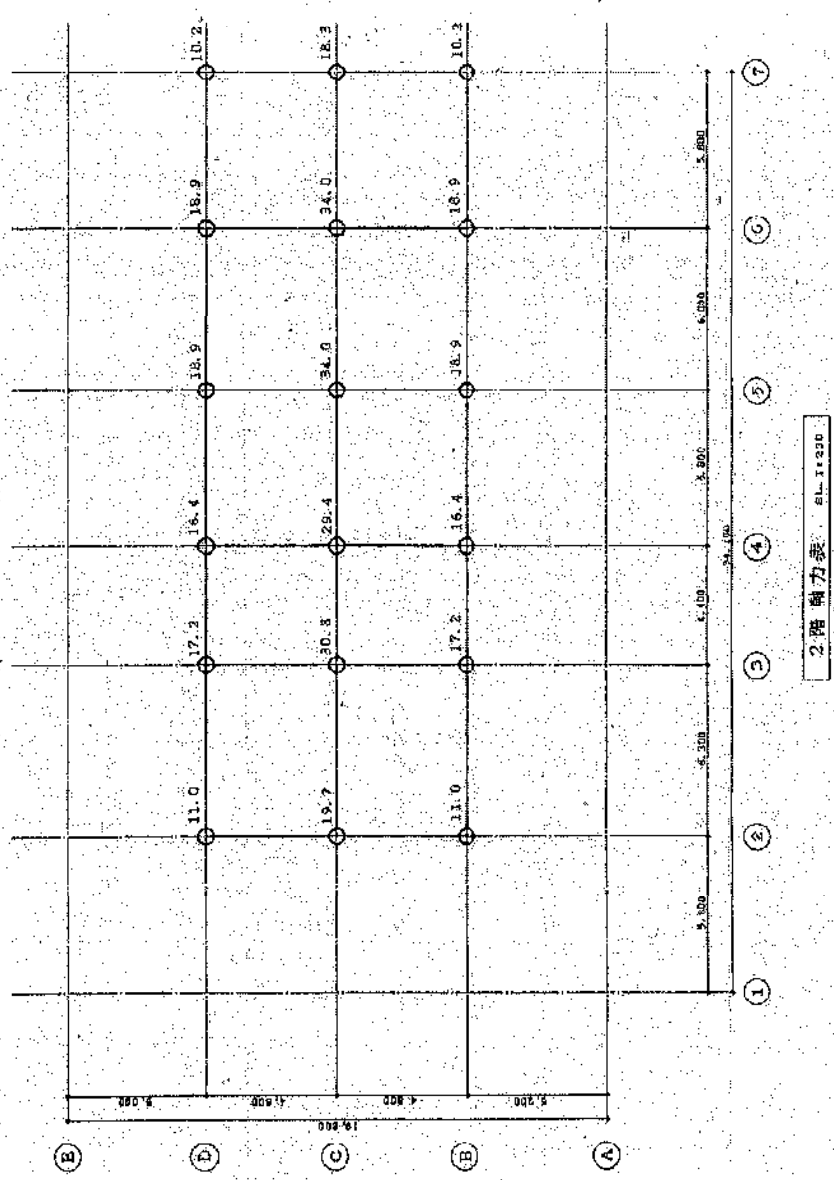

使用鉄筋	壁番号	壁高さ (cm)	壁厚さ (cm)	かぶり厚さ (cm)	端部補強筋			筋			横		開口比	開口比算定
					本数	径	本数	径	本数	径	本数	径		
SR234 (3D29) SD345	1, 2, 3, 4, 5, 6, 7, 8, 9, 10, 11, 12, 13, 14, 15	4,800	15	5	0	10	1	10	150	1	10	150	0	
15, 200	2, 1	4,800	15	5	0	10	1	10	150	1	10	150	0	
15, 200	2, 2	5,200	15	5	0	10	1	10	200	2	10	200	0	
15, 200	2, 3	4,800	18	5	0	10	1	10	200	2	10	200	0	
15, 200	2, 4	5,200	15	5	0	10	1	10	150	1	10	150	0	$\beta = \frac{195 \times 2.75}{150 \times 3.82} = 0.30$
15, 200	2, 5	3,570	15	5	1	13	1	10	150	1	10	150	0	
15, 200	2, 6	3,250	18	5	2	13	2	10	200	2	10	200	0	
15, 200	2, 7	500	15	5	2	13	2	10	200	2	10	200	0	
15, 200	2, 8	1,250	15	5	2	13	2	10	200	2	10	200	0	
15, 200	2, 9	3,220	15	5	1	13	1	10	150	1	10	150	0	
15, 200	2, 10	4,800	12	5	0	10	1	10	200	1	10	200	0	$\beta = \frac{195 \times 2.75}{150 \times 3.82} = 0.30$
15, 200	2, 11	3,860	15	5	1	13	1	10	150	1	10	150	0	
15, 200	2, 12	1,000	18	5	2	13	2	10	200	2	10	200	0	
15, 200	2, 13													
15, 200	2, 14													
縦壁リスト

番号	壁	方向	長さ (cm)	壁厚 (cm)	補強筋 距離 (cm)	結強筋	筋	横	筋	開口比	基準線からの距離 (m)	反対側の 開口高さの2倍 (0.0)	開口比算定
1	2	3	4	5	6	7	8	9	10	11	12	13	14
1	1.300	1	1.80	12	5	13	1	300	1	10	200	0	3.82
2	1.100	1	1.10	12	5	13	1	300	1	10	200	0	3.82
3	2.000	1	2.00	12	5	13	1	300	1	10	200	0	3.82
4	2.450	1	1.55	12	5	13	1	300	1	10	200	0	3.82
5	3.100	1	2.10	12	5	13	1	300	1	10	200	0	3.82
6	5.400	1	2.80	15	5	13	2	150	2	10	150	0	1.40
7	3.200	1	2.70	12	5	13	1	300	1	10	200	0	3.82
8	4.000	1	1.05	12	5	13	1	300	1	10	200	0	3.82
9	1.800	1	1.80	12	5	13	1	300	1	10	200	0	3.82
10	5.450	1	2.15	12	5	13	1	300	1	10	200	0	3.82
11	4.350	1	1.85	12	5	13	1	300	1	10	200	0	2.15
12	3.200	1	2.20	12	5	13	1	300	1	10	200	0	2.15
13	2.120	1	2.13	12	5	13	1	300	1	10	200	0	3.82
14	4.800	1	2.80	12	5	13	1	300	1	10	200	0	3.82
15	4.500	1	1.60	15	5	13	2	200	2	10	200	0	0.95
t=													
t=													
t=													
t=													
t=													

32

-107-

表10 項目の分類及びG, R一覧表


項目	G ₁ (グレード)				R (レンジャ指数係数)		適用の対象	備考
	1.0	0.9	0.8	0.7	R ₁₁	R ₂₁		
1 次 断面形状 (P)	a 断面形状	断面形状	断面形状	断面形状	1.0	0.5	もつても不利な場合で設計し、全体に適用する。	a: 断面形状のうち、一つの突出部の面積が床面積の10%以下のもの。 突出部とは長さ L 、幅 b のものを示す。 a: a_1 より大きいもの、また、 L 、 U 型等の平面で一つの突出部の面積が床面積の30%以下のもの。 a: a_1 より大きいもの。 a: a_1 より大きいもの。 

※1 エキスパンジョイントがある場合には各区分を単位として検討を行う。

※2 断面形状(平面)がある場合には各区分を単位として検討を行う。

※3 断面形状(断面)がある場合には各区分を単位として検討を行う。

断面のプロポーション	α	
	断面内の壁	断面外の壁
3.0 ≤ h/L	1.0	0.3
2.0 ≤ h/L < 3.0	1.5	0.5
1.0 ≤ h/L < 2.0	2.5	0.8
h/L < 1.0	3.5	1.2

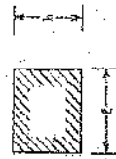

経年指標

1 次診断用（該当個所に○印をつける）

表II 1 次調査による経年指標Tの算定表

(A) チェック項目	(B) 経 度	(C) T (該当箇所を○印)	(D) 2次調査の 調査項目
変 形	建物が傾斜している。または明らかに不均衡沈下を起している。	0.7	橋梁きれつ・変形
	地盤が硬直地または水田跡である。	0.9	
	河原ではり、柱の露出が認められる。	0.9	
	上記に該当せず。	1.0	
壁・柱のきれつ	雨もりがあり、湿漏そびが出ている。	0.8	橋梁きれつ・変形
	河原で柱に斜めきれつがはつきりみえる。	0.9	
	外壁に壁と壁とみえないきれつが入っている。	0.9	
	雨もりはあるが、さびは出していない。	0.9	
	上記に該当せず。	1.0	
火 害 経 験	痕跡あり。	0.7	橋梁きれつ・変形 腐食・老朽化
	受けたことがあるが痕跡目立たず。	0.8	
	なし	1.0	
用 途	化学薬品を使用していたが現在撤去中。	0.8	変 質・老朽化
	上記に該当せず。	1.0	
	30年以上。	0.8	
建 物 年 数	20 年	0.9	腐 質・老朽化
	20年未満	1.0	
	外壁の老朽化による剥離が激しい。	0.9	
生 上 状 態	内部の腐食、剥離が激しい。	0.9	腐 質・老朽化
	特に腐蝕なし。	1.0	

2次診断用（該当個所に○印をつける）

表12 2次調査の試験数集計表（階） 第2次診断 注）該当する個所の数値を○印した後、集計する。

項目		解 達 さ れ た 形 状			要 質 ・ 要 約 化		
		a	b	c	a'	b'	c'

	II 大はり	1. 0.017	1. 0.005	1. 0.001	1. 0.017	1. 0.005	1. 0.001
	III 壁	2. 0.006	2. 0.002	2. 0	2. 0.006	2. 0.002	2. 0
5	I 総鉄筋の径以上 10mm以上-36	③ 0.017	③ 0.005	③ 0.003	③ 0.017	③ 0.005	③ 0.003
	II 総鉄筋の径以上 10mm以上-36	0.025	0.008	0.001	0.025	0.008	0.001
	III 総鉄筋の径以上 10mm以上-36	0.025	0.008	0.001	0.025	0.008	0.001
小計		P ₁ = 0.034			P ₂ = 0.034		
合計		P ₁ = 0.034			P ₂ = 0.034		
		a	b	c	a'	b'	c'


物 件 調 書

【 土 地 】					
所在及び地番		静岡市葵区瀬名一丁目200番435			
住居表示					
面積	2, 203. 43㎡(実測面積) ----- 2, 203. 43㎡(公簿面積)	地目	宅 地(現況) ----- 宅 地(公簿)	土地の 形 状	ほぼ長方形地
接面道路の幅員、 種別、状況等	東側：幅員約 2 m の舗装道路（建築基準法第42条第 2 項道路）に等高に接面。 南側：幅員約 8 m の舗装市道瀬名住宅団地 3 号線に等高に接面。 西側：幅員約 6 m の舗装市道瀬名住宅団地17号線に路面よりやや高く接面。				
私道の負担等に関する事項	—				
法令に基づく制限の概要	都市計画区域	市街化区域	用途地域	第 2 種中高層住居専用地域	
	建 蔽 率	指定建蔽率	60%	基準建蔽率	70%
	容 積 率	指定容積率	200%	基準容積率	200%
	高さの制限	道路斜線制限	無・有	隣地斜線制限	無・有
		北側斜線制限	無・有	絶対高さ制限	無・有
		日影による中高層の建築物の制限			無・有
	外壁後退	無・有		壁面線の制限	無・有
	準防火地域	無・有		防火地域	無・有
	そ の 他	高度地区(最高限 2 種16m)、屋外広告物特別規制地域（第2種特別規制地域）、景観法、盛土規制法(宅地造成等工事規制区域)			
※ 各制限内容の詳細は、関係市町村の建築確認担当課にお問い合わせください。					
供給処理施設の状況			事業所名	電話番号	
	電 気	引込不可・有	中部電力パワーグリッド(株) 静岡支社	0120-977-106	
	上水道	引込不可・有	静岡市上下水道お客様サービスセンター	054-251-1132	
	下水道	引込不可・有	静岡市上下水道お客様サービスセンター	054-251-1132	
	都市ガス	引込不可・有	(株)TOKAI 静岡支店	054-237-3661	
			静岡ガス(株)エリア開発グループ	054-285-2172	
	L P ガス	引込不可・有	(株)TOKAI 静岡支店	054-237-3661	
※ 引込み費用等の詳細は、上記事業所にお問い合わせください。					
交通機関 (直線距離)	バ ス	しずてつジャストライン「東部団地」停留所：物件の北方約110m			
	鉄 道	JR東海道本線「草薙」駅：物件の南東方約2. 1km			
公共施設 (直線距離)	役場	静岡市役所・葵区役所：物件の南西方約5. 2km			
	小学校	静岡市立千代田東小学校：物件の南西方約880m			
	中学校	静岡市立西奈中学校：物件の東方約630m			

【 建 物 】		
所 在	静岡市葵区瀬名一丁目200番地435	
建物の状況 (主である建物)	家屋番号	200番435の3
	構造・用途	鉄筋コンクリート造陸屋根4階建
	延床面積	1,382.60㎡
	建築時期	昭和48年2月28日建築
	設計等	瀬名教職員住宅(南棟)として設計
建物の状況 (付属建物)	家屋番号	符号1
	構造・用途	ブロック造スレート葺平家建
	延床面積	12.60㎡
	建築時期	昭和48年2月28日建築
	設計等	物置として設計
建物の状況 (付属建物)	家屋番号	符号2
	構造・用途	ブロック造スレート葺平家建
	延床面積	12.60㎡
	建築時期	昭和48年2月28日建築
	設計等	物置として設計
建物の状況 (付属建物)	家屋番号	符号3
	構造・用途	ブロック造スレート葺平家建
	延床面積	12.60㎡
	建築時期	昭和48年2月28日建築
	設計等	物置として設計
建物の状況 (付属建物)	家屋番号	符号4
	構造・用途	ブロック造スレート葺平家建
	延床面積	12.60㎡
	建築時期	昭和48年2月28日建築
	設計等	物置として設計
建物の状況 (付属建物)	家屋番号	符号5
	構造・用途	ブロック造スレート葺平家建
	延床面積	12.60㎡
	建築時期	昭和48年2月28日建築
	設計等	物置として設計

建物の状況 (付属建物)	家屋番号	符号 6
	構造・用途	ブロック造スレート葺平家建
	延床面積	12.60㎡
	建築時期	昭和48年2月28日建築
	設計等	物置として設計
外構工事・工作物等 屋外掲示板、フェンス、自転車置場、受水槽ほか		
◎参考事項(物件の状況、法令上の制限等に関する特記事項)		
<p>-建物について-</p> <ul style="list-style-type: none"> ・本件建物は無価値であり、買主が解体することを前提に売却するものです。解体に当たっては必要に応じて入札番号121瀬名教職員住宅元施設②の落札者と調整の上行ってください。 ・このため、本件建物の設備等については、経年変化及び使用に伴う性能低下、損傷、使用不能等があります。 ・本件建物内の物品類は現況での引渡しとなります。 ・本件建物についてアスベスト調査を令和4年度に実施しており、アスベストは検出されませんでした。 ・本件建物の建物図面等について一部現存しないものがあります。 		
<p>-土地について-</p> <ul style="list-style-type: none"> ・本件土地の埋設物調査は実施しておりません。杭については、昭和47年度の建築工事設計図面を参照した限り、建物に試験杭が7本、本杭が146本、受水槽にRC杭が8本埋設されていることが確認されています。 ・架空線が敷地の一部の上空を通っています。 ・物件敷地内の工作物、構造物及び樹木は現況のまま引き渡します。 ・土壌汚染調査は未実施です。 ・樹木が隣地に越境している可能性があります。 ・物件西側の構造物が市道側に越境しています。 ・東側法42条2項道路について、東側の水路端より一方後退(2m)する必要があります。 ・上下水道について、引込み直しが必要になる可能性があります。 ・本件土地は(株)TOKAIの集中供給区域になりますが、北東側道路の南棟から中棟あたりまで口径50mmの静岡ガス(株)の都市ガス配管があります。ただし、物件内への引込みは行っておりません。また、北棟付近までは本管が敷設されていないため、静岡ガス(株)の都市ガス配管から都市ガスを引き込む場合は、静岡ガス(株)(054-285-2172)まで御相談ください。 ・令和4年度に測量を行っており、境界標についても全て現存していますが、一部経年により判別しにくくなっている箇所があります。 ・中部電力パワーグリッド株式会社所有の電柱及び支線が設置されていますが、現況のまま引き渡します。 		
<p>※物件調書は、入札参加者が物件の概要を把握するための資料にすぎません。 必ず入札参加者ご自身において、現地及び諸規制についての現地確認を行ってください。</p>		

品質に係る注意事項

- (1) 物件の引渡しは、物件調書に特段の記載のない限り、現状のままで行います。
- (2) 埋設物調査は実施していませんので、地中埋設物が存在している可能性があります。
- (3) 物件によっては、上下水道設備、ガス設備が敷設されていますが、経年劣化による影響等については確認していません。これらの設備の品質は保証できません。
- (4) 物件及び隣接地の擁壁・直壁・ブロック塀、埋設管等について、地上及び地中にて境界を越えている場合があります。
- (5) 物件の敷地内(地中を含む)にゴミ(家電等を含む)・ガラ・碎石・切り株・雑草等が存在する場合があります。
- (6) 物件調書に特段の記載のない限り、土壌汚染及び地盤に関する調査は行っていません。

その他の注意事項（契約不適合責任の免責等）

- (1) 建物の建築図面等がある場合は静岡県教育委員会教育施設課において閲覧できます。
- (2) 物件の引渡しは、物件調書に特段の記載のない限り、現状のままで行いますので、物件調書をご参照のうえ、必ず事前に現地の確認をしてください。
なお、物件調書と現状が異なる場合には現状を優先します。
- (3) 建物を解体撤去する場合の費用負担については、県は対応しません。また、解体撤去する場合は、騒音等の周辺の環境に配慮してください。
- (4) 敷地の形質変更を行う際は、形質変更に伴う粉塵防止対策として、散水等に努めてください。
- (5) 土地の形質変更をする場合の費用負担については、県は対応しません。また、土地の形質変更をする場合は、騒音・粉塵防止対策等の周辺の環境に配慮してください。
- (6) 現在の建物を解体撤去後、新たな建物を建築するにあたっては、建築基準法、文化財保護法及び県、市町の条例のほか協定等により、指導がなされる場合や開発負担金等が必要となる場合がありますので、関係機関にご確認ください。
- (7) 物件によっては、敷地内にフェンス、塀、柵等が設置されていますが、これらの工作物の補修・改修・撤去・再築造及びその費用負担については、県は対応しません。
- (8) 埋設物調査は実施していませんので、地中埋設物が存在している可能性があります。地中埋設物が発見されたとしても、これらの撤去及びその費用負担については、県は対応しません。
- (9) 物件によっては、埋蔵文化財包蔵地に該当するため、開発方法によっては試掘調査が必要となる場合があります。（詳しくは物件所在市町村の教育委員会にお問合わせください。）
- (10) 物件によっては、上下水道設備、ガス設備が敷設されていますが、経年劣化による影響等については確認していません。これらの敷設設備の補修・移設・改修・撤去・再築造及びその費用負担等については、県は対応しません。
- (11) 物件及び隣接地の擁壁・直壁・ブロック塀、埋設管等について、地上及び地中にて境界を越えている場合がありますが、現状引渡しとなりますので、移設・撤去・再築造及びその費用負担等については、県は対応しません。
- (12) 物件の敷地内及び敷地上空又は隣接地等に電柱(電信柱・電柱付属物・電線等を含む)・支線・ゴミ置き場・道路設置物(ガードレール等)・道路標識(カーブミラー等を含む)等がある場合の移設・撤去等の可否等の取扱いについては、設置者又は管理者等にお問い合わせください。県ではこれらについて対応しません。
- (13) 物件の敷地内(地中を含む)にゴミ(家電等を含む)・ガラ・碎石・切り株等が存在する場合はあ

ります（品質）が、撤去及びその費用負担等については、県は対応しません。

(14) 現状での引渡しのため、現地の除草・伐採及びその費用負担等については、県は対応しません。

(15) 建物のアスベストについては、他に記載のある場合を除き、専門業者による調査は実施していません。調査の費用負担とアスベストが発見された場合の除去及びその費用負担等については、県は対応しません。

案 内 図



表 題 部 (土地の表示)			調製	平成10年9月24日	不動産番号	0800000425986
地図番号	H3 23-1 23-2 23-3 23-4		筆界特定	余白		
所 在	静岡市瀬名一丁目				余白	
	静岡市葵区瀬名一丁目				平成17年4月1日変更 平成17年8月30日登記	
① 地 番	②地 目	③ 地 積 m ²		原因及びその日付〔登記の日付〕		
200番435	宅地	4754	40	200番16から分筆 〔昭和43年6月26日〕		
余白	余白	4701	17	③錯誤 国土調査による成果 〔昭和50年10月7日〕		
余白	余白	余白		昭和63年法務省令第37号附則第2条第2項 の規定により移記 平成10年9月24日		
余白	余白	2203	43	③錯誤 ③200番435、200番455に分筆 〔令和5年1月20日〕		

権 利 部 (甲 区) (所有権に関する事項)			
順位番号	登 記 の 目 的	受付年月日・受付番号	権 利 者 そ の 他 の 事 項
1	合併による所有権登記	昭和43年4月26日 第17451号	所有者 静 岡 県 順位1番の登記を移記
	余白	余白	昭和63年法務省令第37号附則第2条第2項 の規定により移記 平成10年9月24日



これは登記記録に登録されている事項の全部を証明した書面である。ただし、登記記録の乙区に登録されている事項はない。

令和6年9月20日
静岡地方方法務局

登記官

中 村 元 昭

* 「登記の目的」欄に「相続人申告」と記載されている登記は、所有権の登記名義人（所有者）の相続人からの申出に基づき、
登記官が職権で、申出があった相続人の住所・氏名等を付記したものであり、権利関係を公示するものではない。

* 下線のあるものは抹消事項であることを示す。


整理番号 D43246 (1/3)



1/1

圖量測地

地番	200-435, 200-455
土地の所在	静岡市葵区楠名一丁目

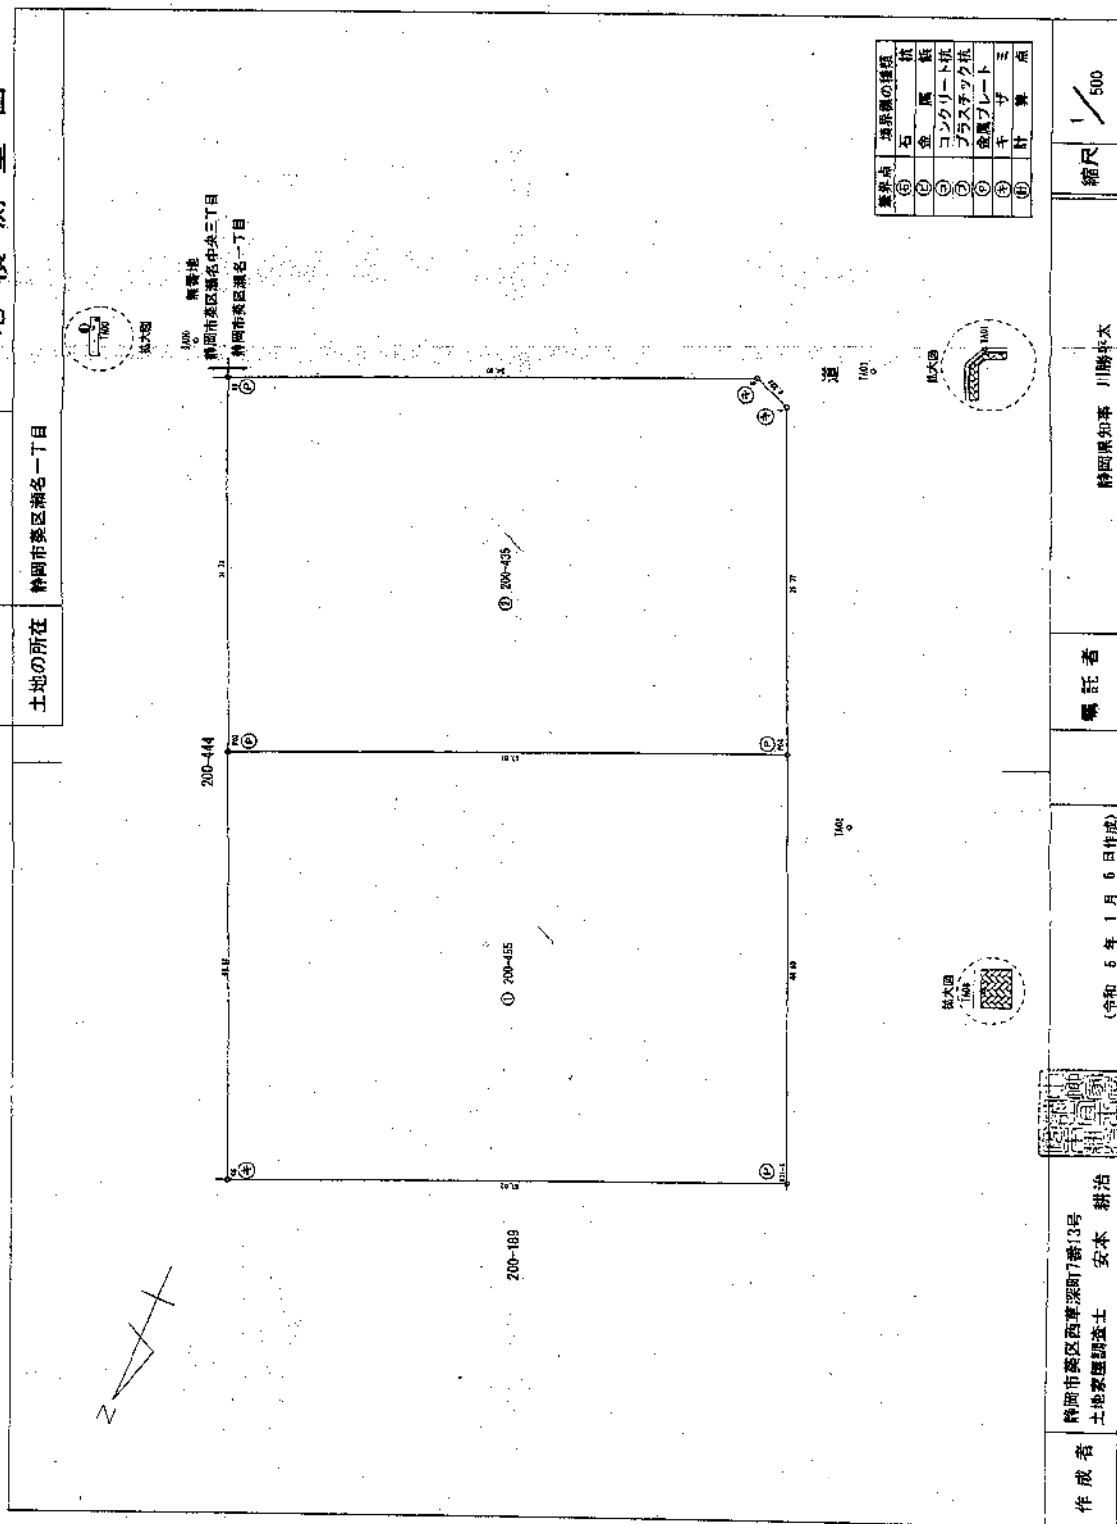

登記年月日：令和5年1月20日

2/2

地積測量図

地番 200-435, 200-455

土地の所在 静岡市葵区瀬名一丁目

求積表

地番	① 200-455		Xm	Ym	Xm+Ym-1	Ym+Ym-1	Xm+Ym-1	Ym+Ym-1
131-1	1	-109551.865	-1201.549	34.796	-581080.16640			
48	2	-109551.307	-1244.192	64.951	-185285.825167			
P30	3	-109552.379	-1231.589	-34.796	391574.37884			
P64	4	-109552.864	-1281.988	-63.081	787165.90774			
					590.28571			
					2546.64785			
					2543.64			m ²

地番	② 200-455	No	Xm	Ym+Ym-1	Xm+Ym-1	Ym+Ym-1	地積
1	1	-109537.943	-1216.339	-34.370	378254.78810		2203.43 m ²
2	2	-109537.273	-1255.054	-63.550	597254.08150		
3	3	-109537.749	-1269.858	-16.000	197728.85870		
4	4	-109524.854	-1263.989	38.200	-419851.88980		
合計					-711600.93350		
合計面積					4466.853780		
合計地積					2203.421890		
合計					2203.43		m ²

測量年月日	令和5年12月21日
測量系	任意座標

点	名	X座標	Y座標	備考
PA00		-109640.239	-7211.851	トラバース線
PA01		-109654.813	-7216.830	トラバース線
PA02		-109650.445	-7232.725	トラバース線



静岡市葵区西草深町7番13号
土地家産調査士 安本 耕治

(令和5年1月6日作成)

嘱託者

静岡県知事 川崎 平太

縮尺

1/

表 題 部 (主である建物の表示)		調製	平成10年9月24日	不動産番号	0800000434366
所在図番号	余白				
所 在	静岡市瀬名一丁目 200番地435			余白	
	静岡市葵区瀬名一丁目 200番地435			平成17年4月1日変更 平成17年8月30日登記	
家屋番号	200番435の3			余白	
① 種 類	② 構 造	③ 床 面 積 m ²		原因及びその日付〔登記の日付〕	
共同住宅	鉄筋コンクリート造陸屋根 4階建	1階	345.65	昭和48年2月28日新築	
		2階	345.65		
		3階	345.65		
		4階	345.65		
余白	余白	余白		昭和63年法務省令第37号附則第2条第2項の規定により移記 平成10年9月24日	

表 題 部 (附属建物の表示)				
符 号	①種 類	② 構 造	③ 床 面 積 m ²	原因及びその日付〔登記の日付〕
1	物置	ブロック造スレート 葺平家建	12.60	余白
2	物置	ブロック造スレート 葺平家建	12.60	余白
3	物置	ブロック造スレート 葺平家建	12.60	余白
4	物置	ブロック造スレート 葺平家建	12.60	余白
5	物置	ブロック造スレート 葺平家建	12.60	余白
6	物置	ブロック造スレート 葺平家建	12.60	余白

権 利 部 (甲 区) (所 有 権 に 関 す る 事 項)			
順位番号	登 記 の 目 的	受付年月日・受付番号	権 利 者 そ の 他 の 事 項
1	所有権保存	昭和49年4月2日 第16395号	所有者 東京都新宿区南元町23番地 公 立 学 校 共 済 組 合 順位1番の登記を移記
	余白	余白	昭和63年法務省令第37号附則第2条第2項 の規定により移記 平成10年9月24日
2	所有権移転	平成10年12月22日 第50085号	原因 平成10年9月10日売買 所有者 静 岡 県

* 「登記の目的」欄に「相続人申告」と記載されている登記は、所有権の登記名義人(所有者)の相続人からの申出に基づき、

登記官が職権で、申出があった相続人の住所・氏名等を付記したものであり、権利関係を公示するものではない。

* 下線のあるものは抹消事項であることを示す。

整理番号 D48840 (3 / 3)

1 / 2



これは登記記録に登録されている事項の全部を証明した書面である。ただし、登記記録の乙区に登録されている事項はない。

令和6年11月11日
静岡地方方法務局

登記官

中村元昭





* 「登記の目的」欄に「相続人申告」と記載されている登記は、所有権の登記名義人（所有者）の相続人からの申出に基づき、
登記官が職権で、申出があった相続人の住所・氏名等を付記したものであり、権利関係を公示するものではない。

* 下線のあるものは抹消事項であることを示す。



整理番号 D48840 (3/3)

2/2

案內四

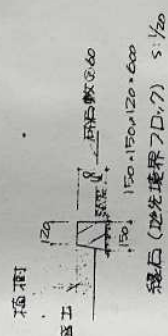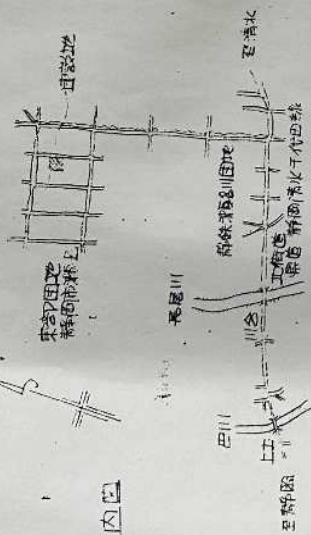



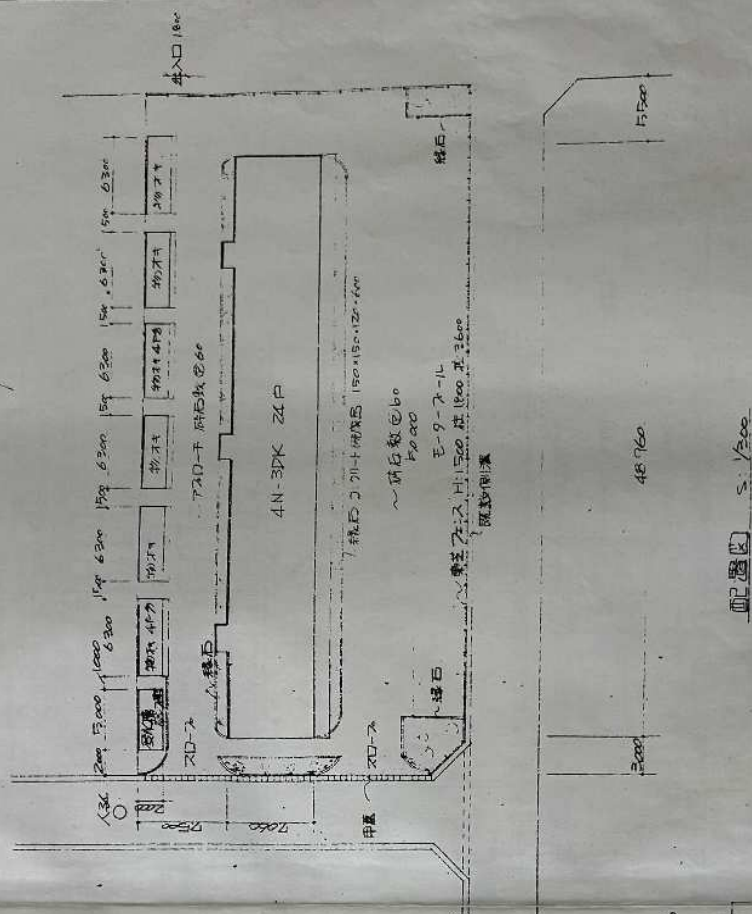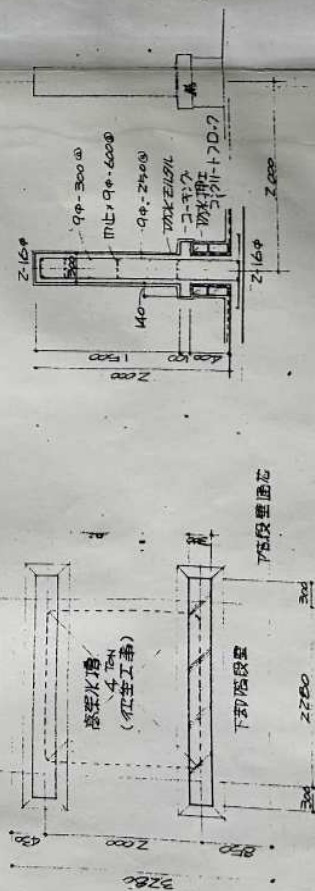

配置图 $s: 1/300$






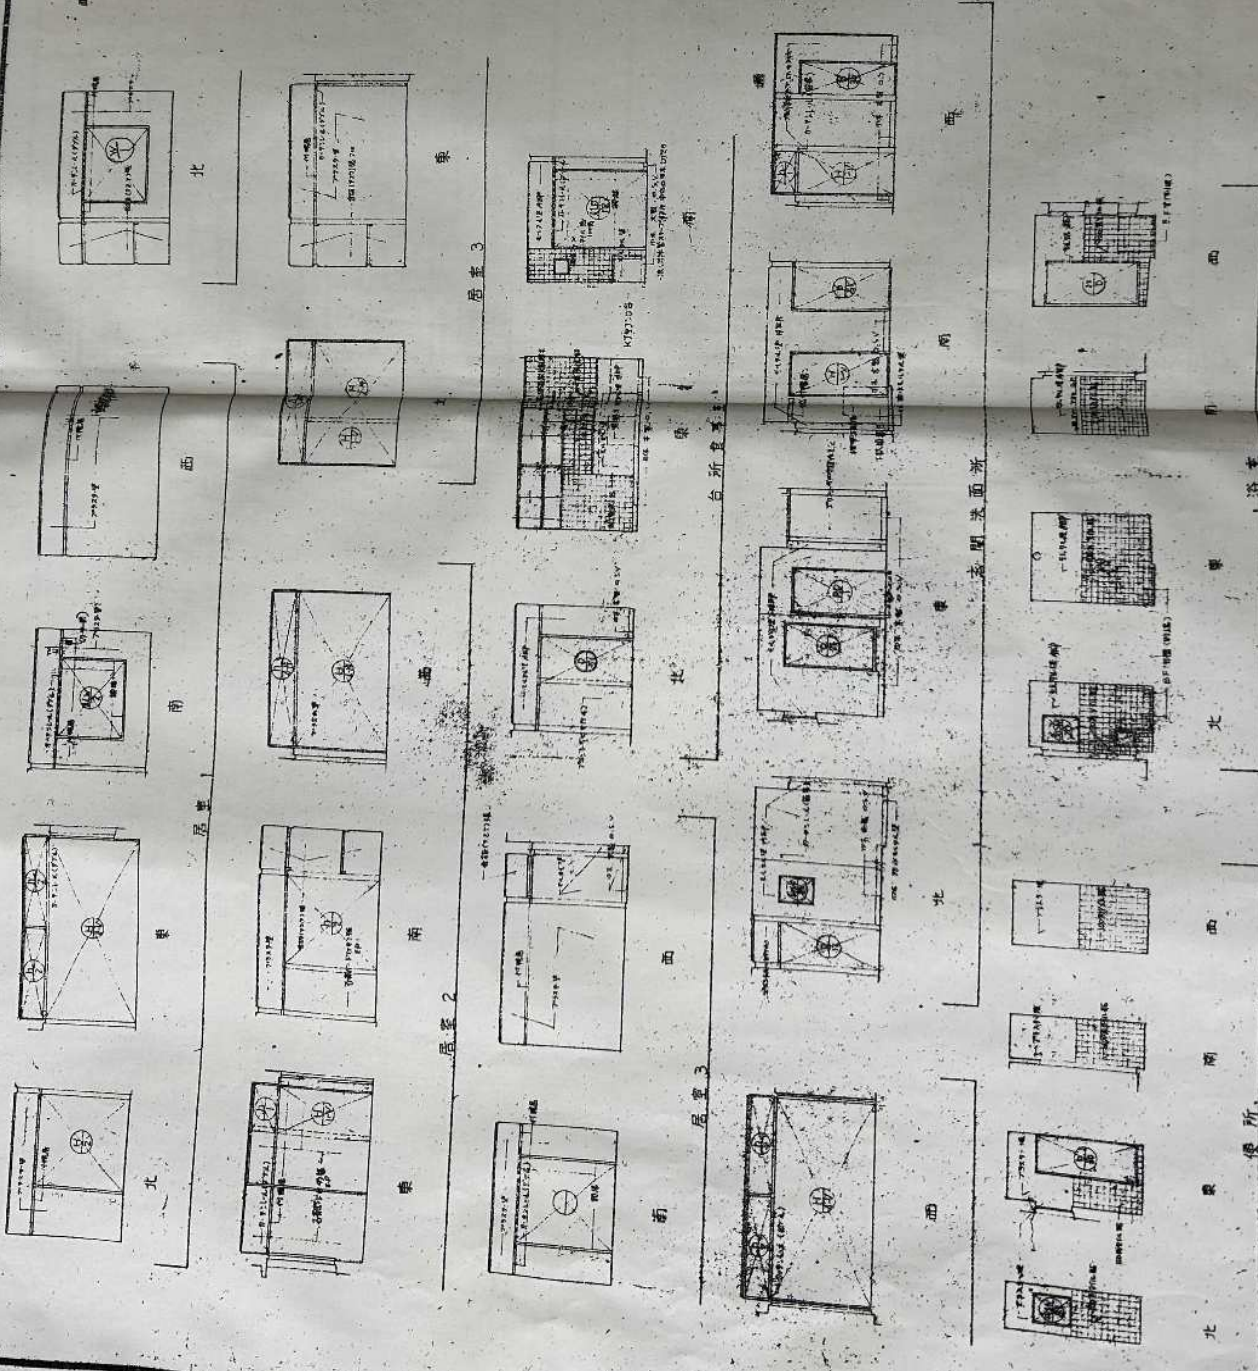




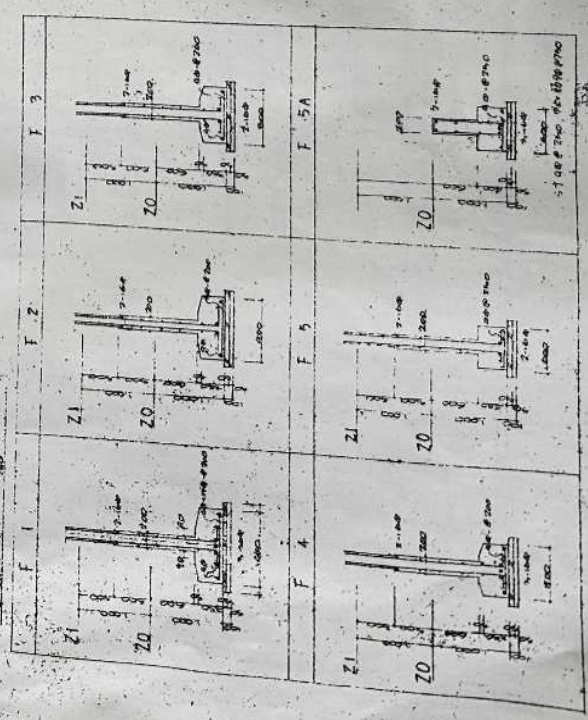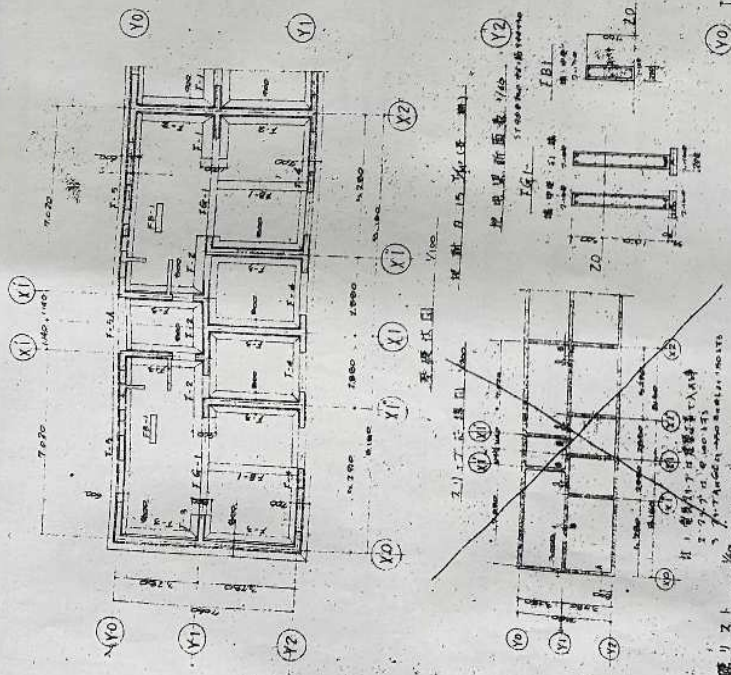
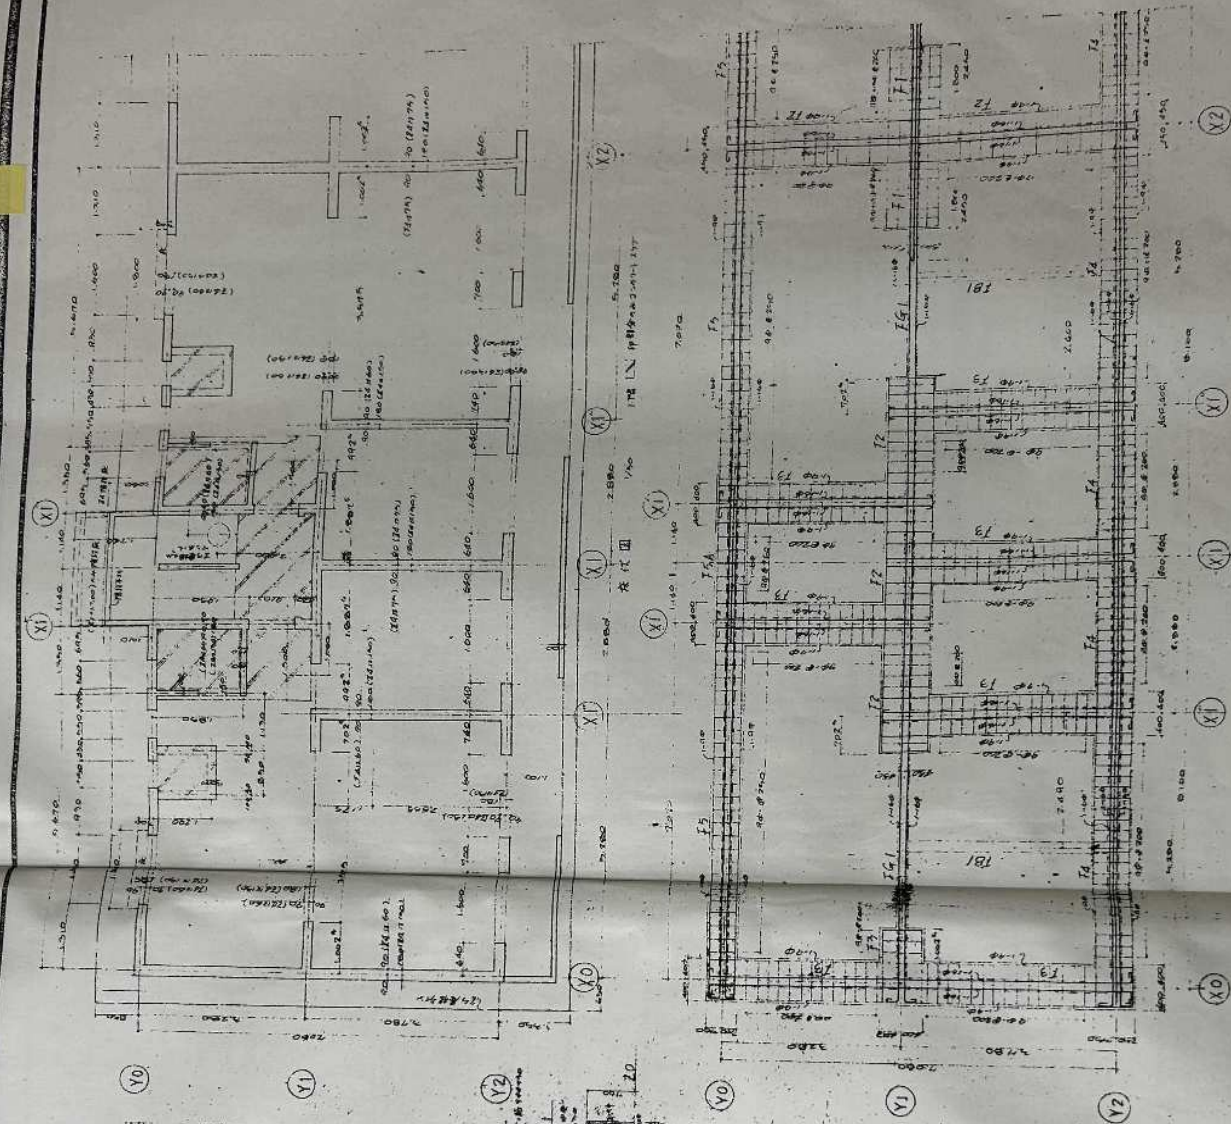



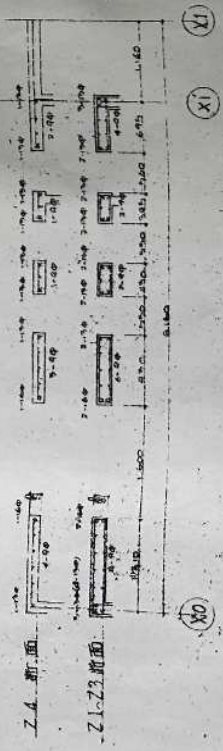
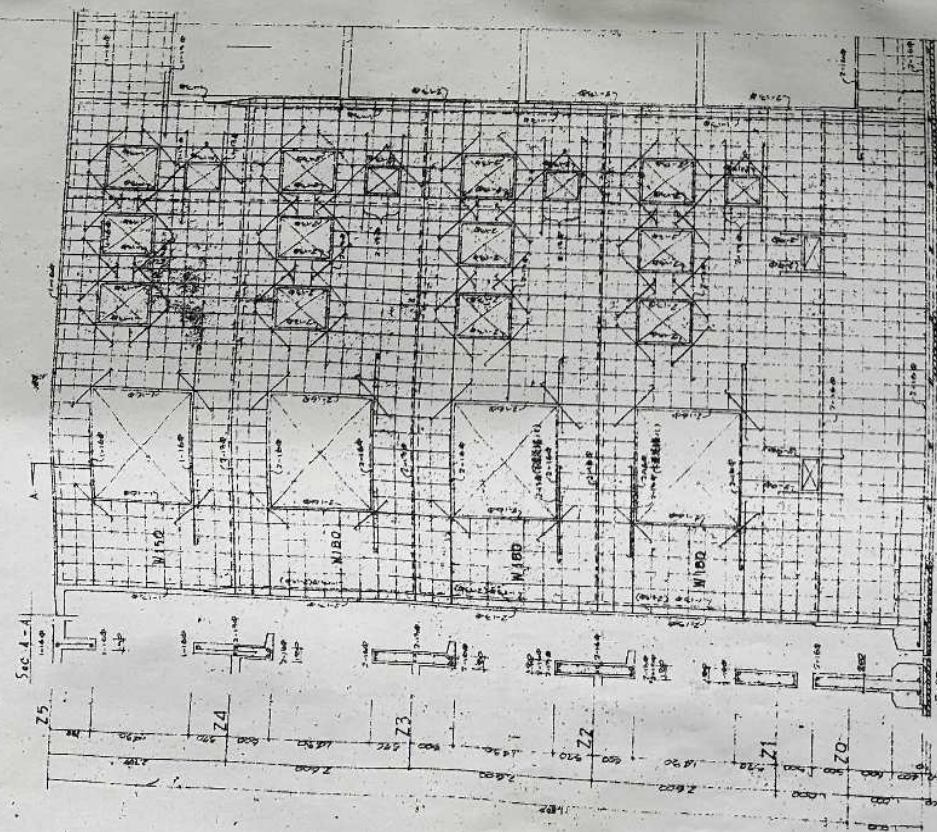











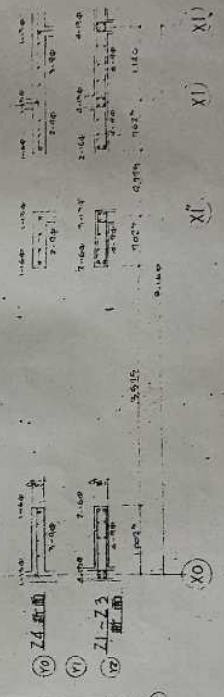
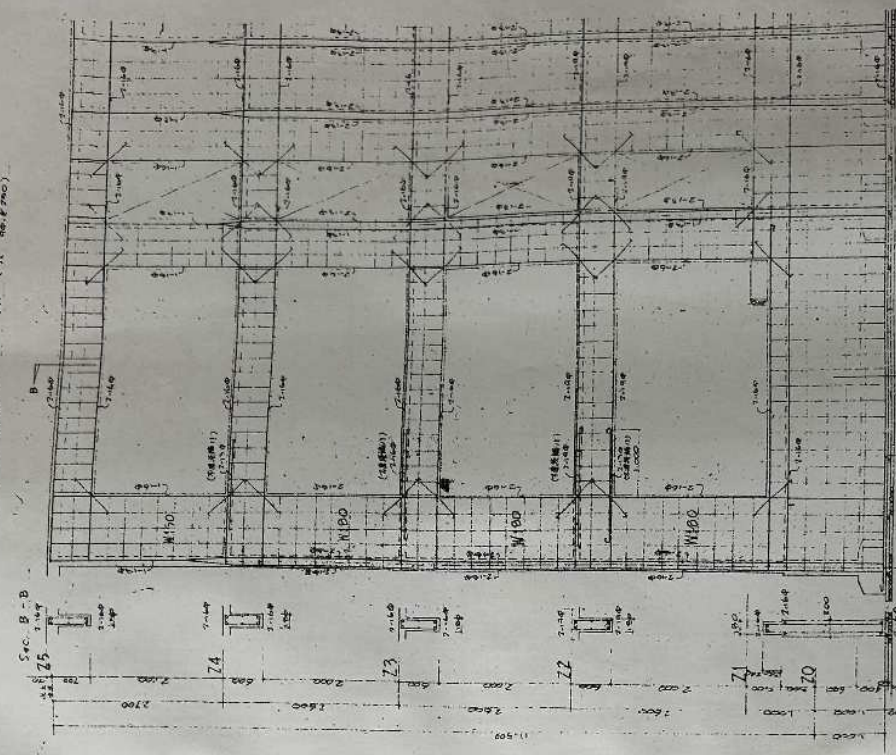








Y2 通風配筋図 1/100
 柱 () 筋配筋位置表示 25 4.4 通風配筋図 Y2

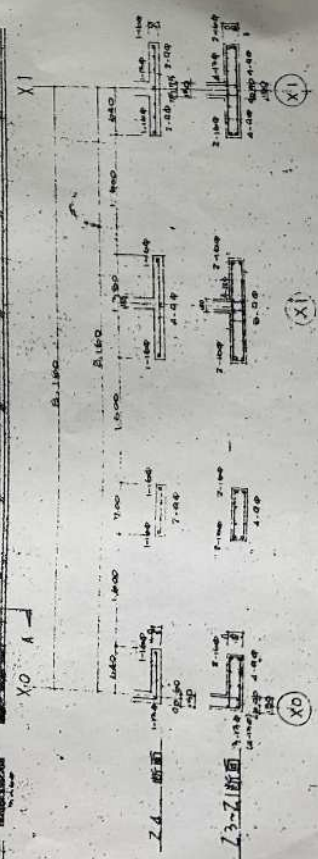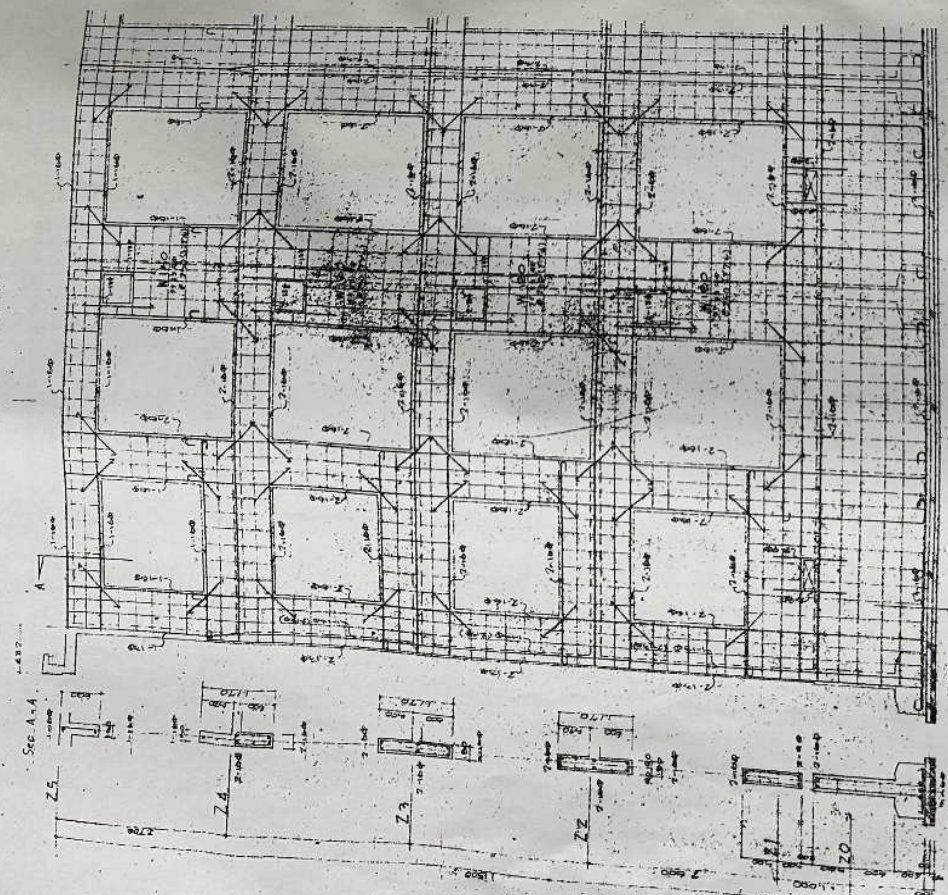



X0 通風配筋図 1/100
 柱 () 筋配筋位置表示 25 4.4 通風配筋図 X0

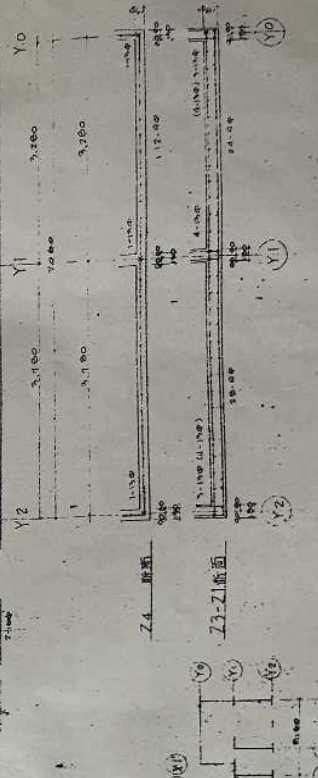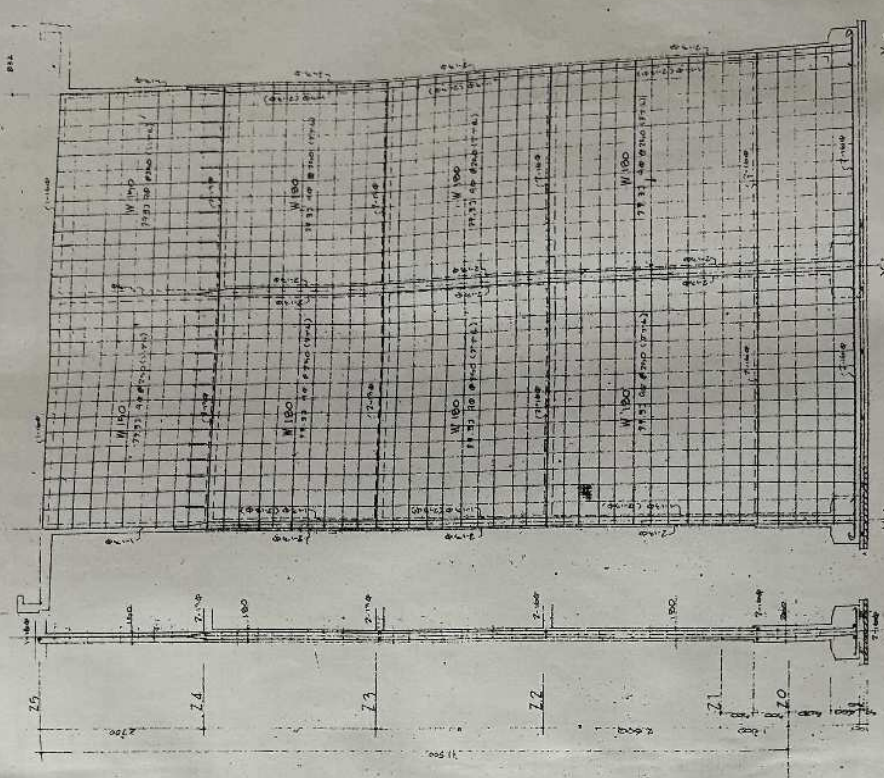

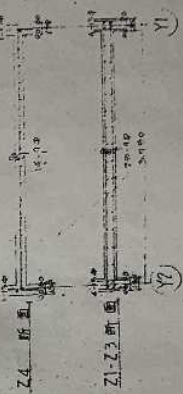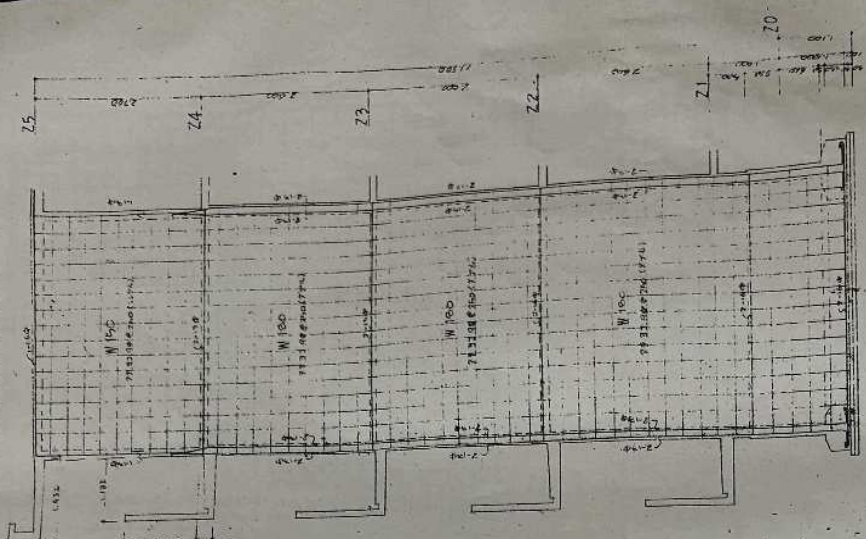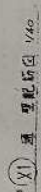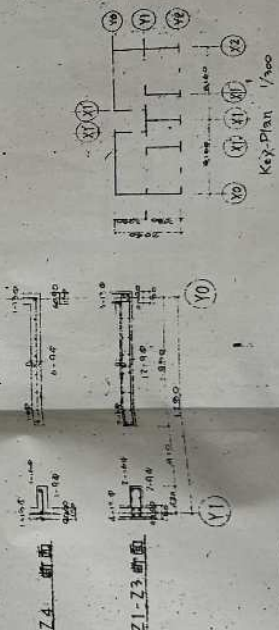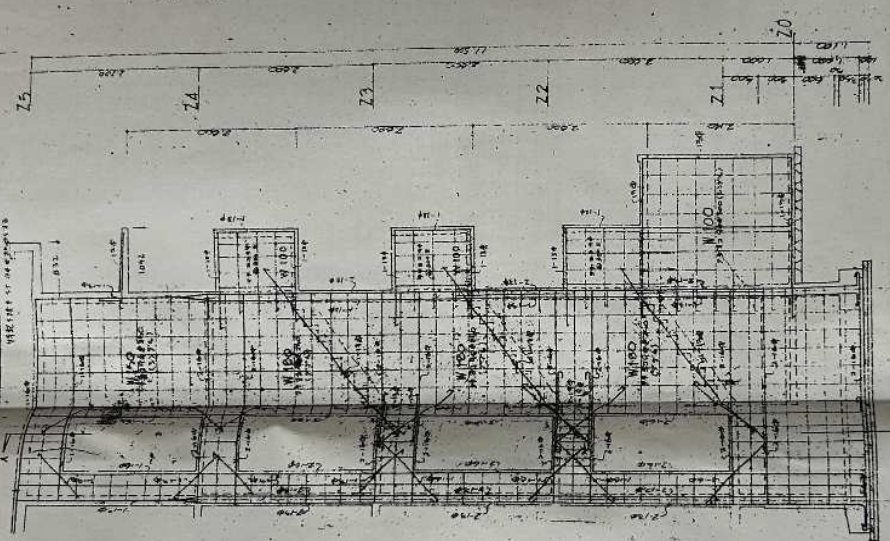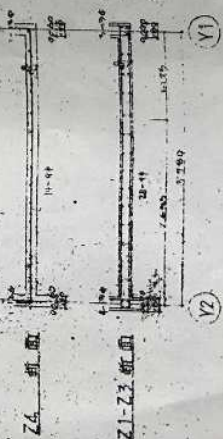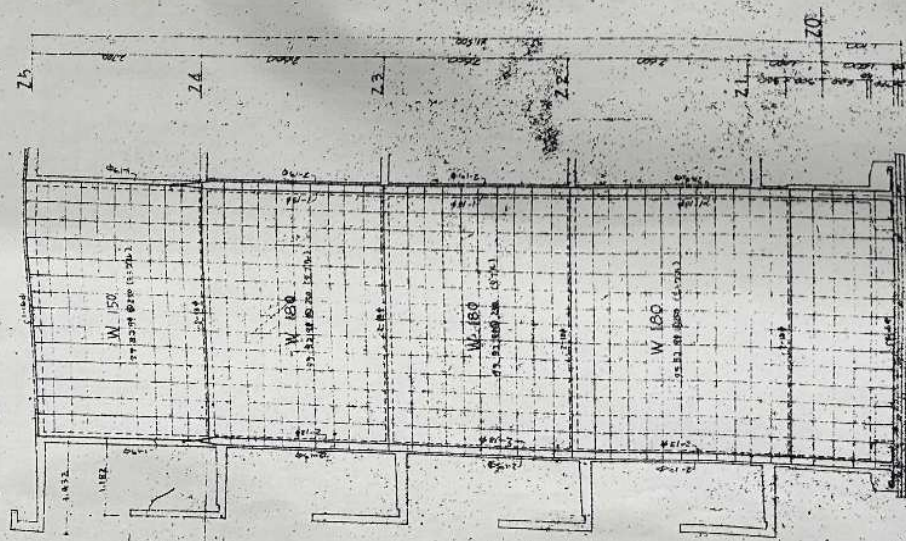

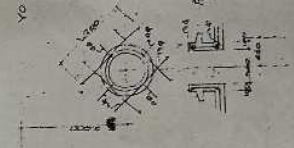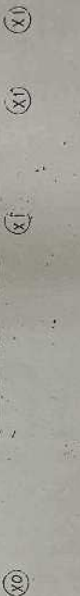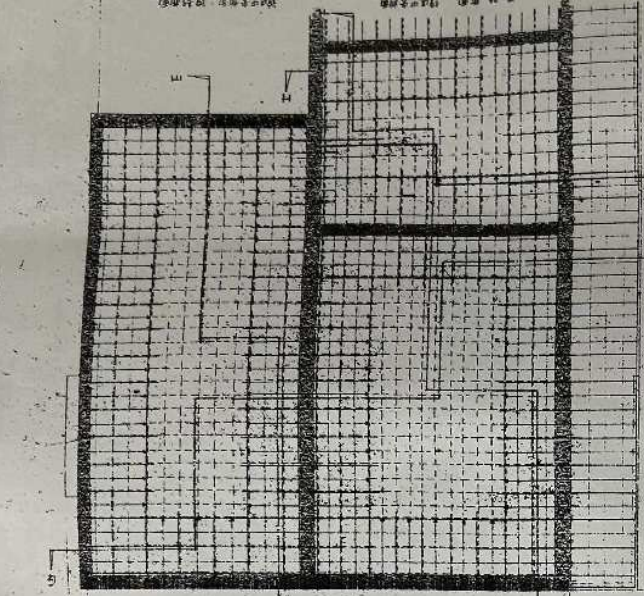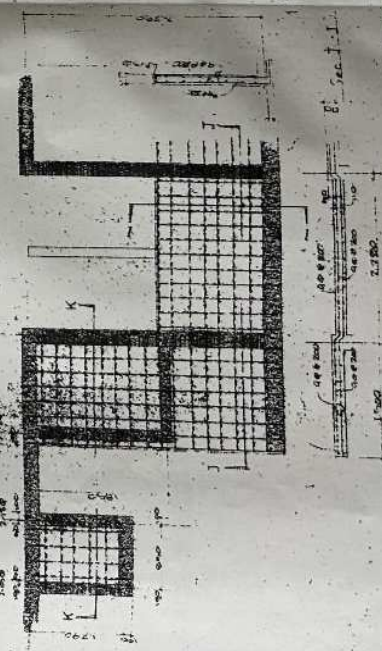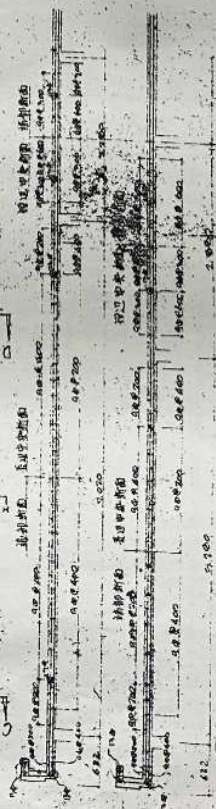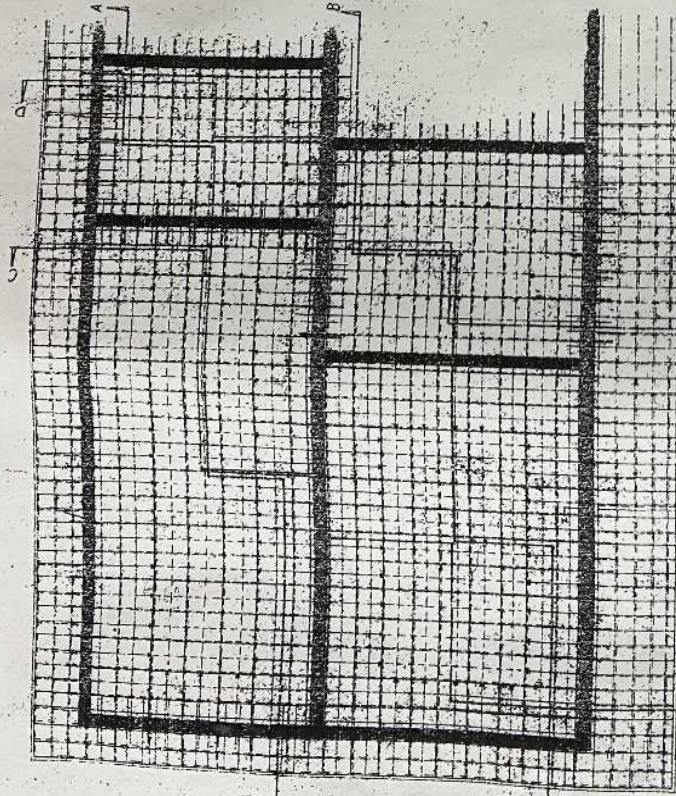

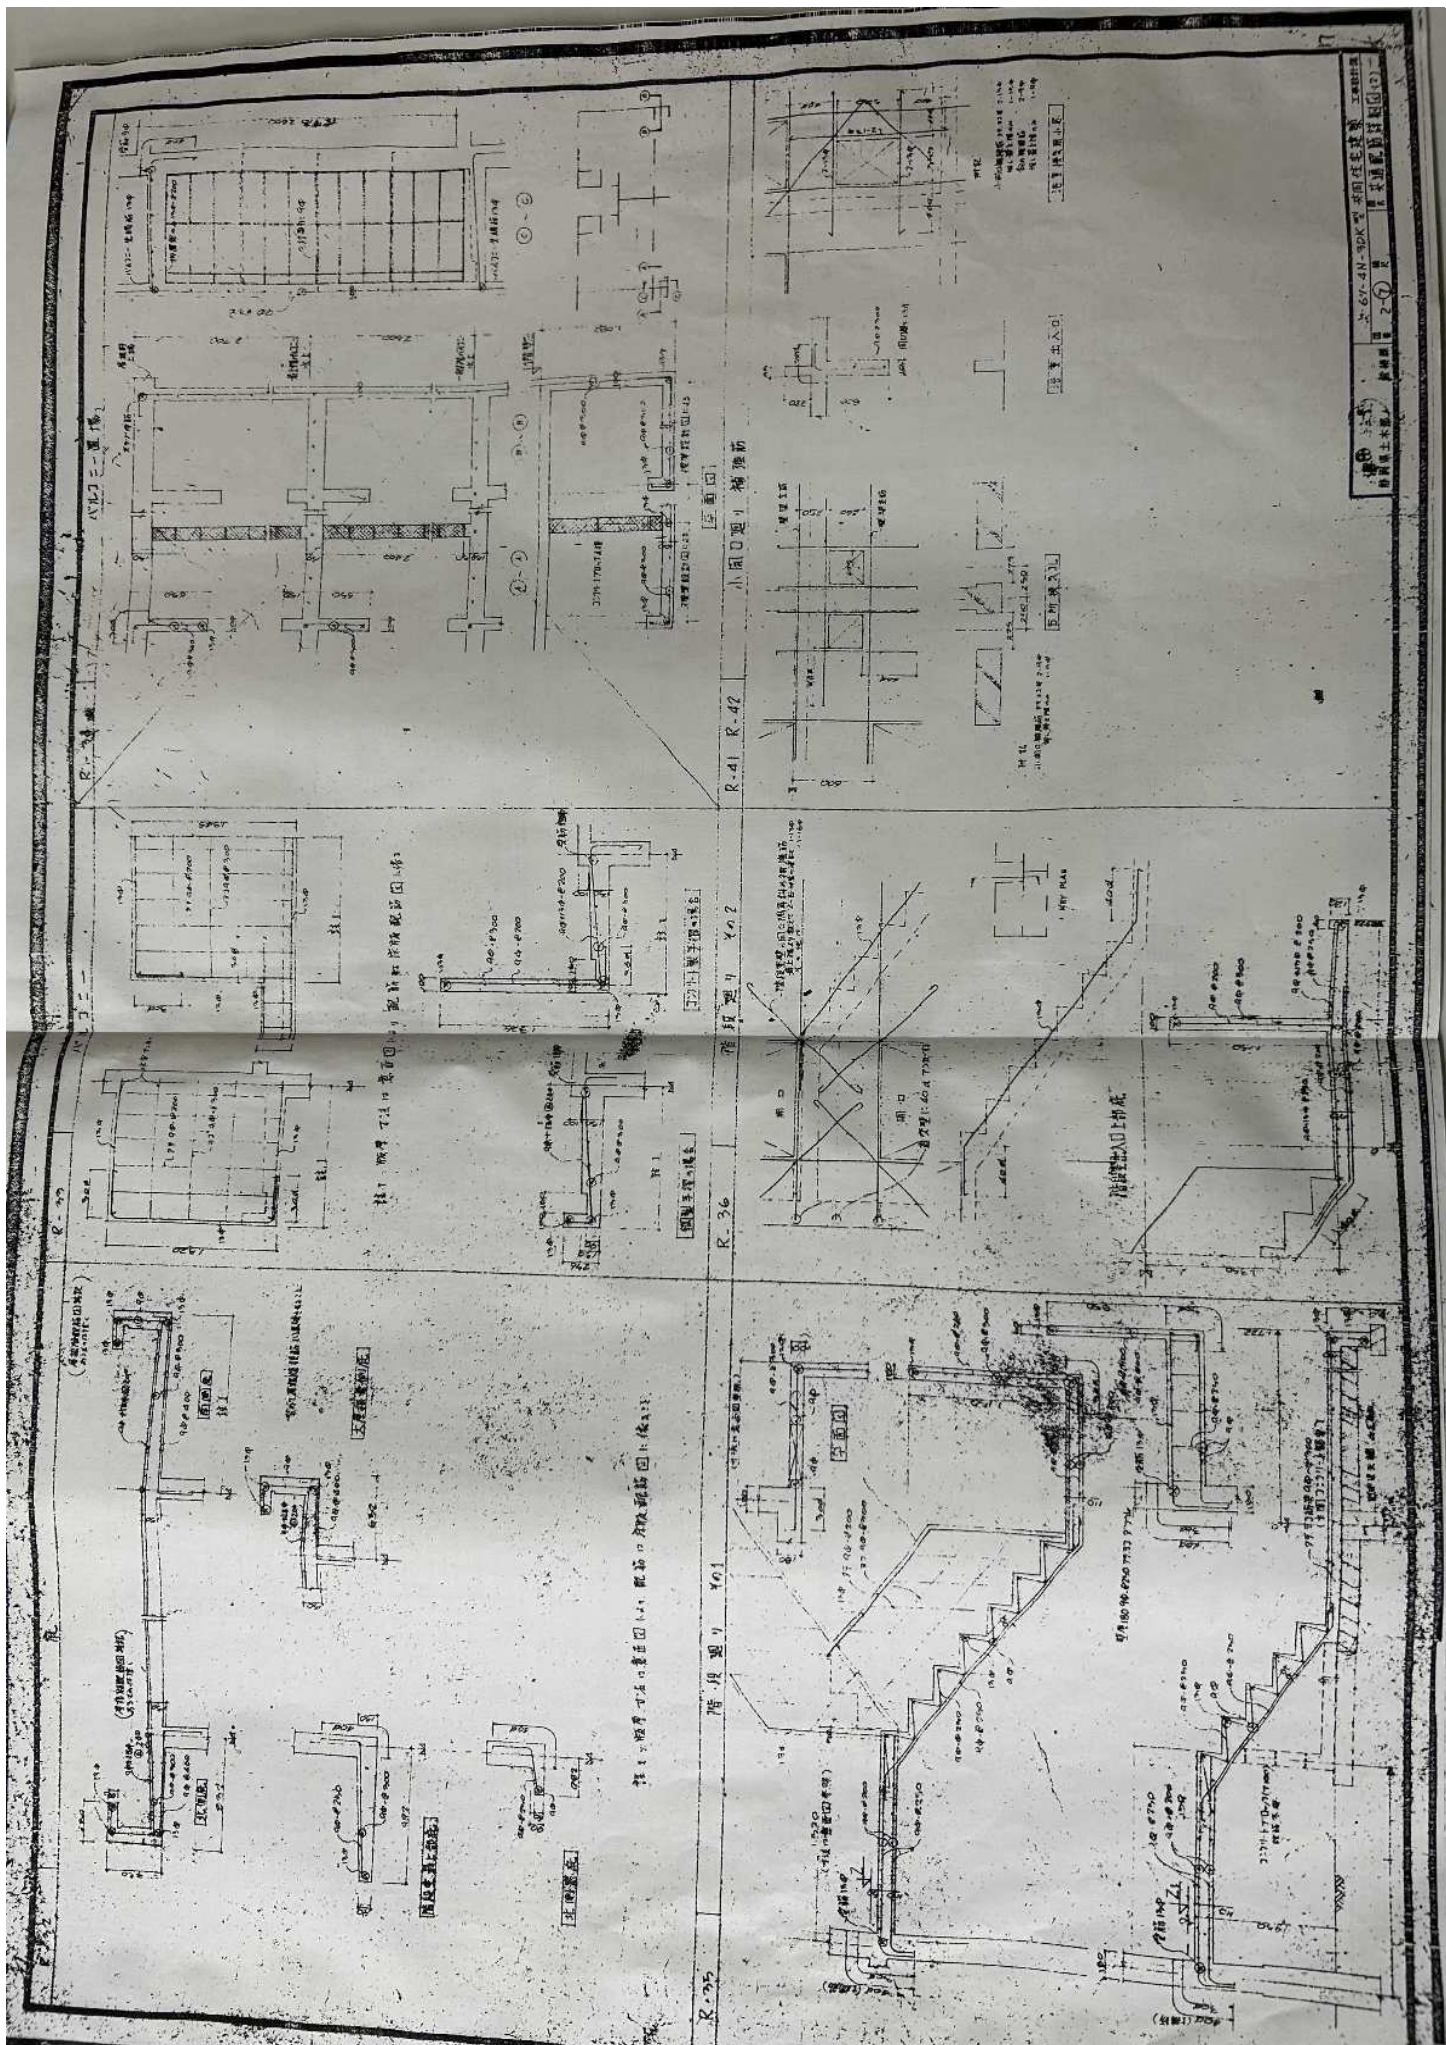


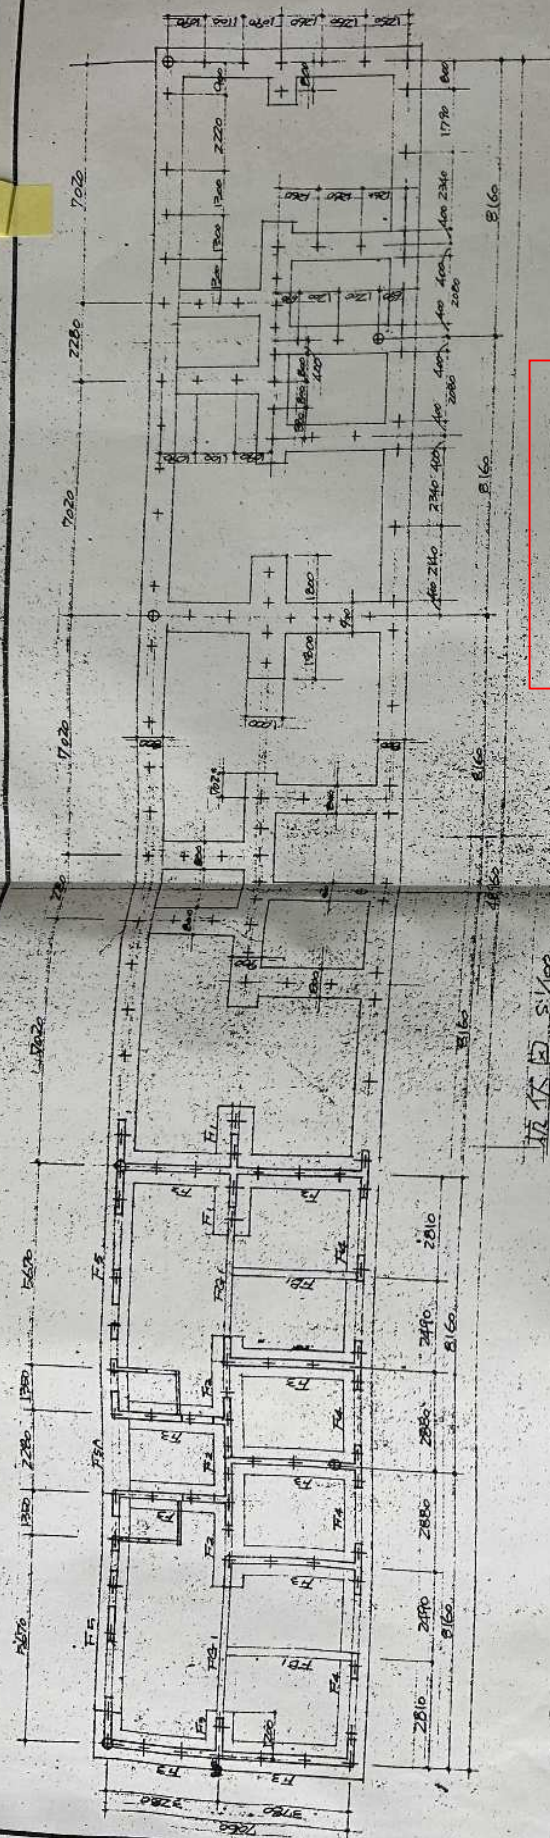







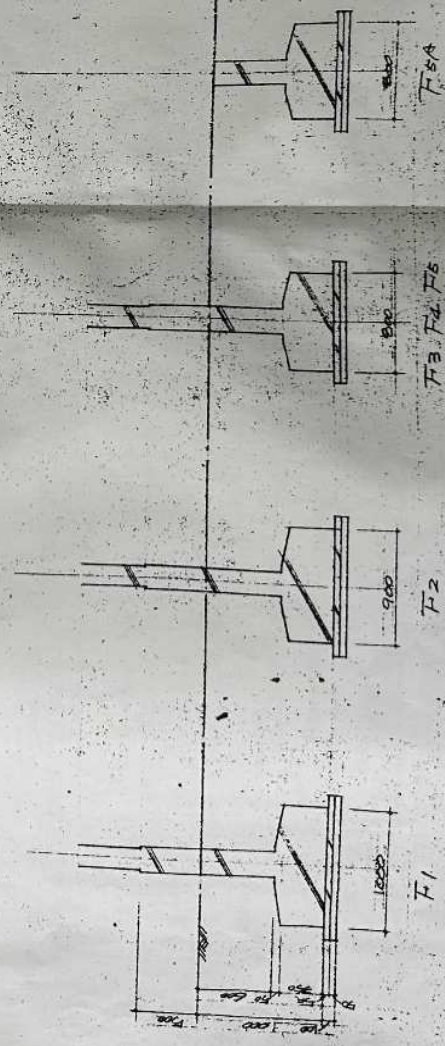






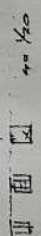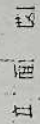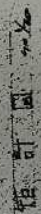

東部園地 教職員住宅 電気工事
静岡市瀬名 地内


昭和47年度
工事場所

因已無

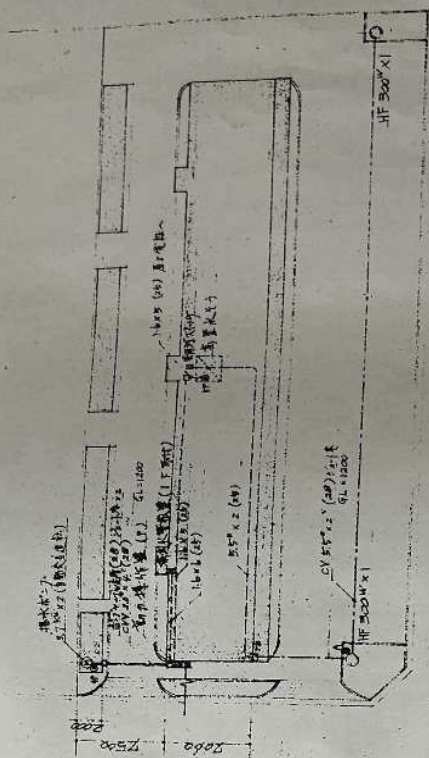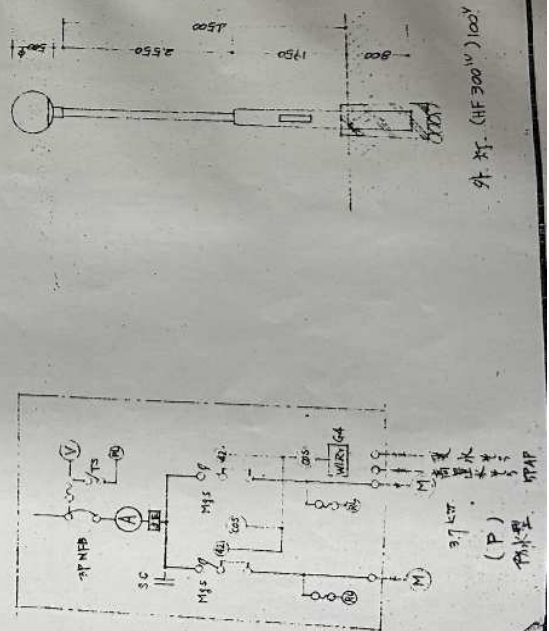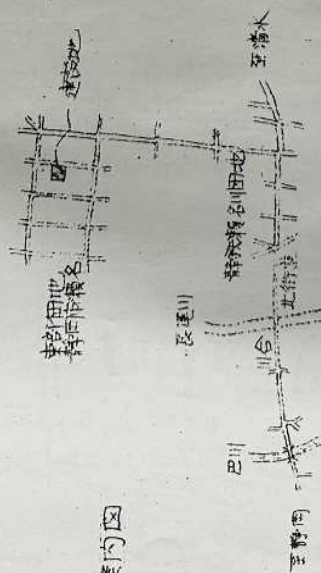


配置樹、屋外幹線樹 $1/300$

[illegible]

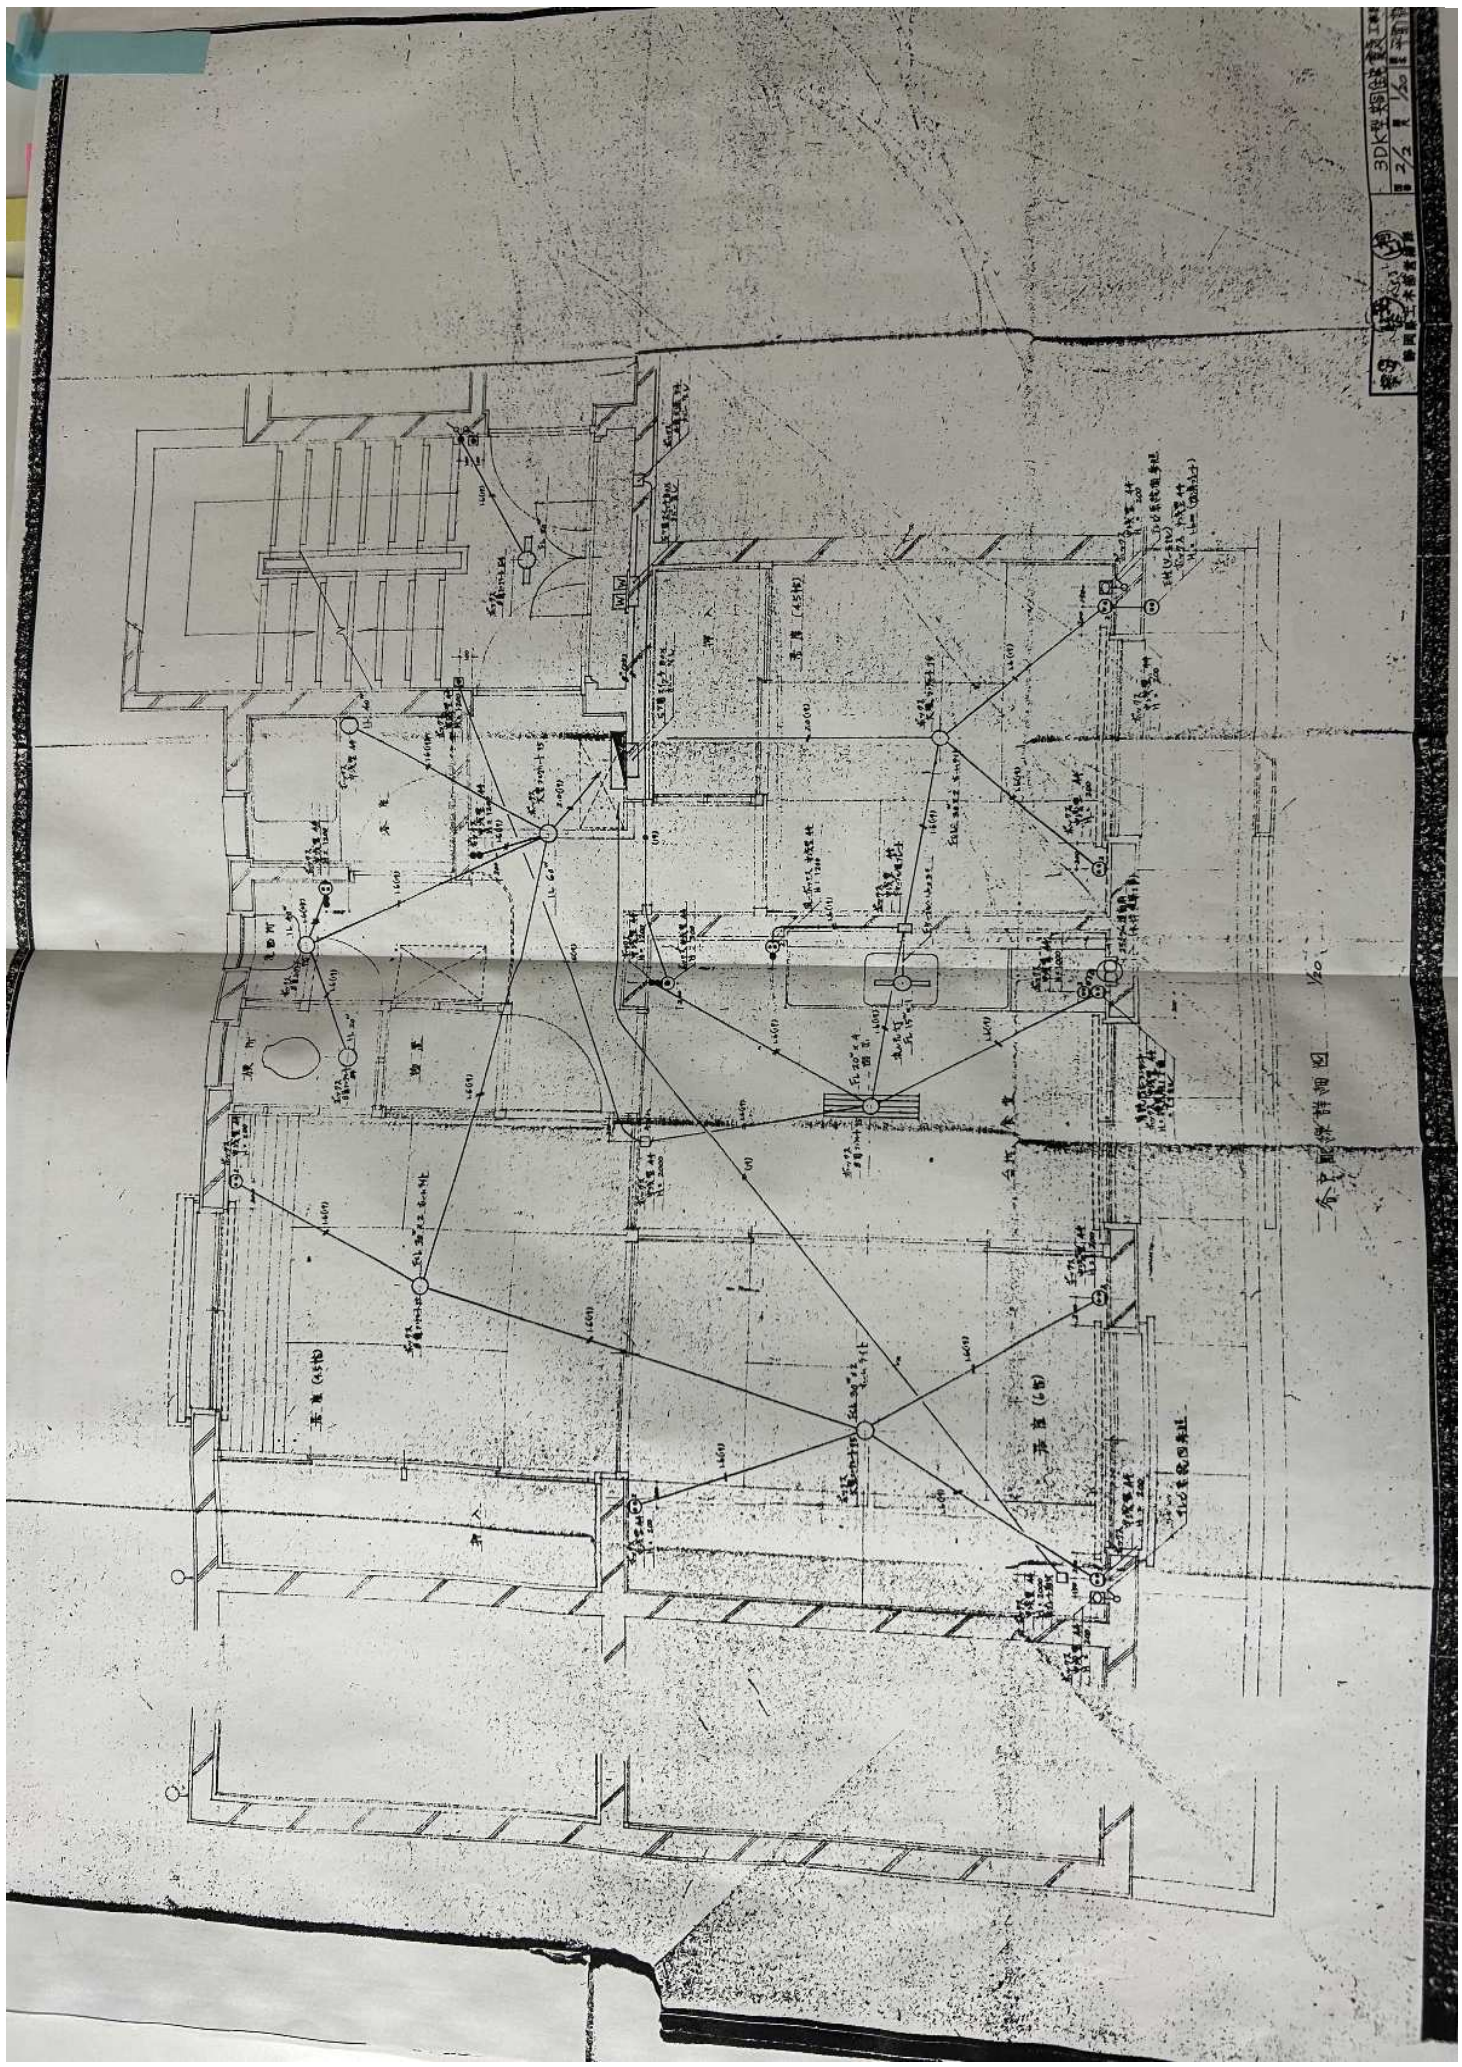


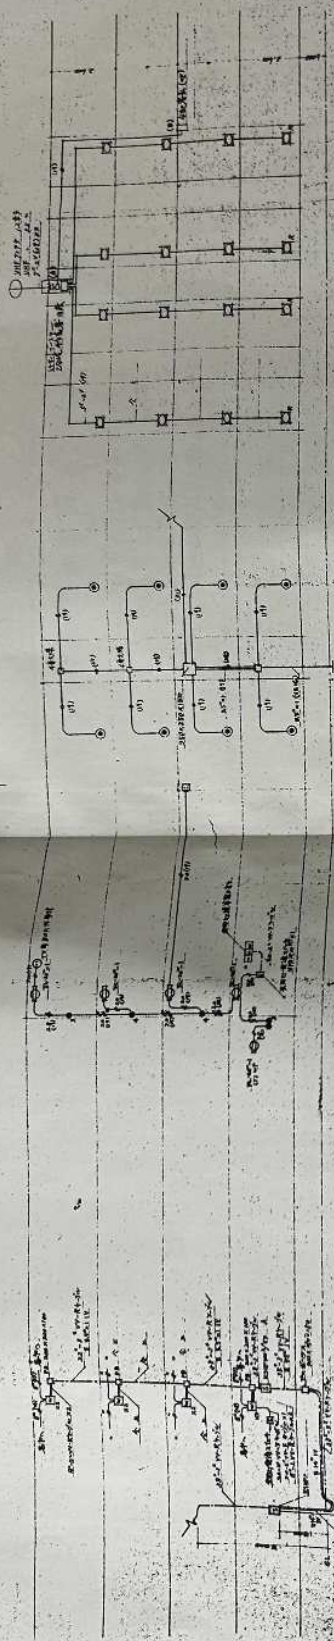






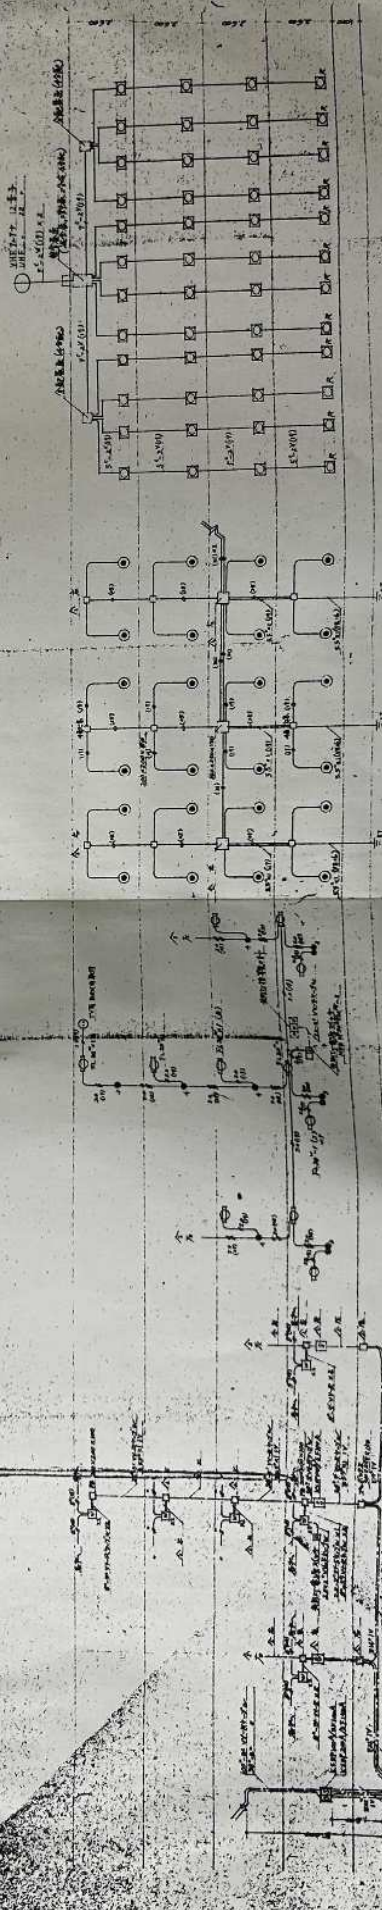









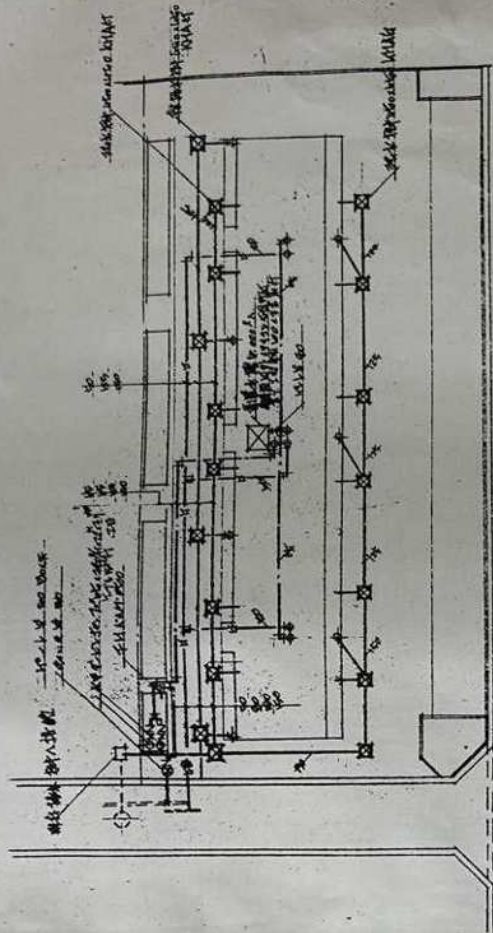


1:100


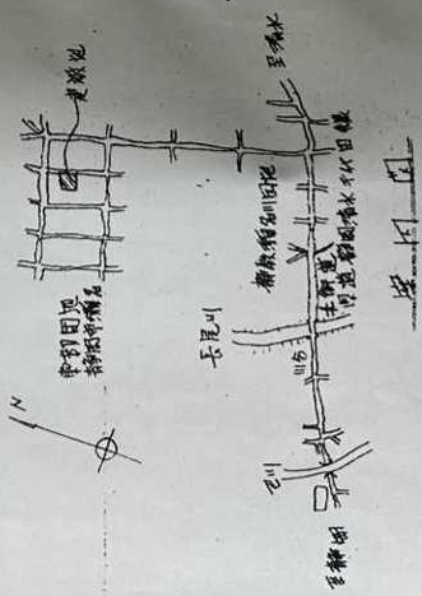

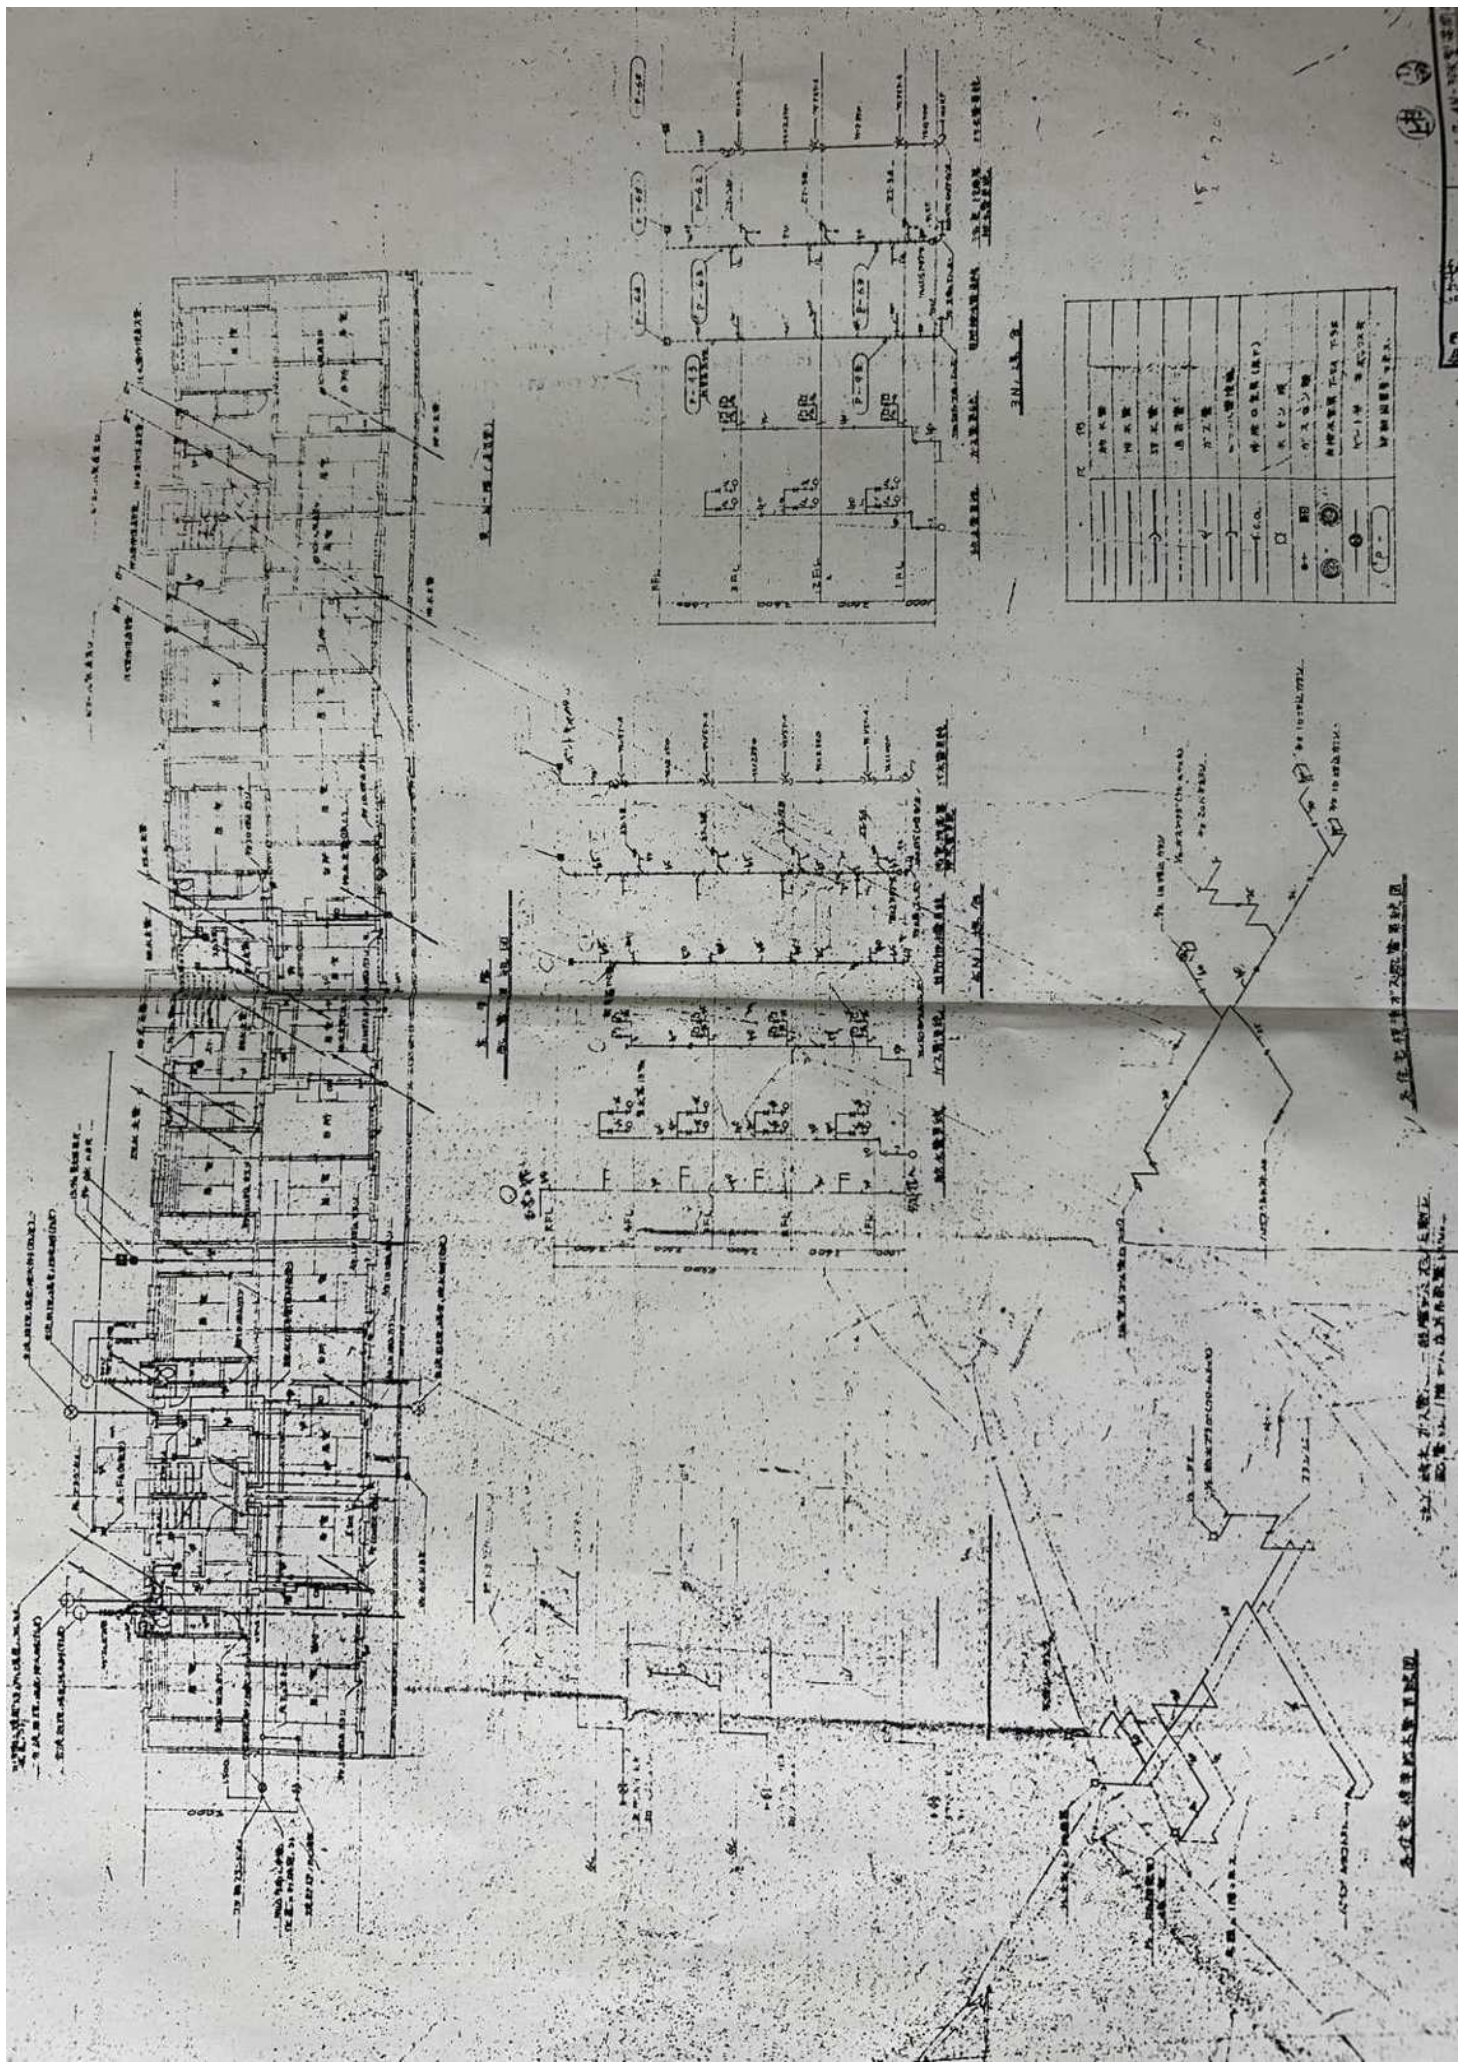


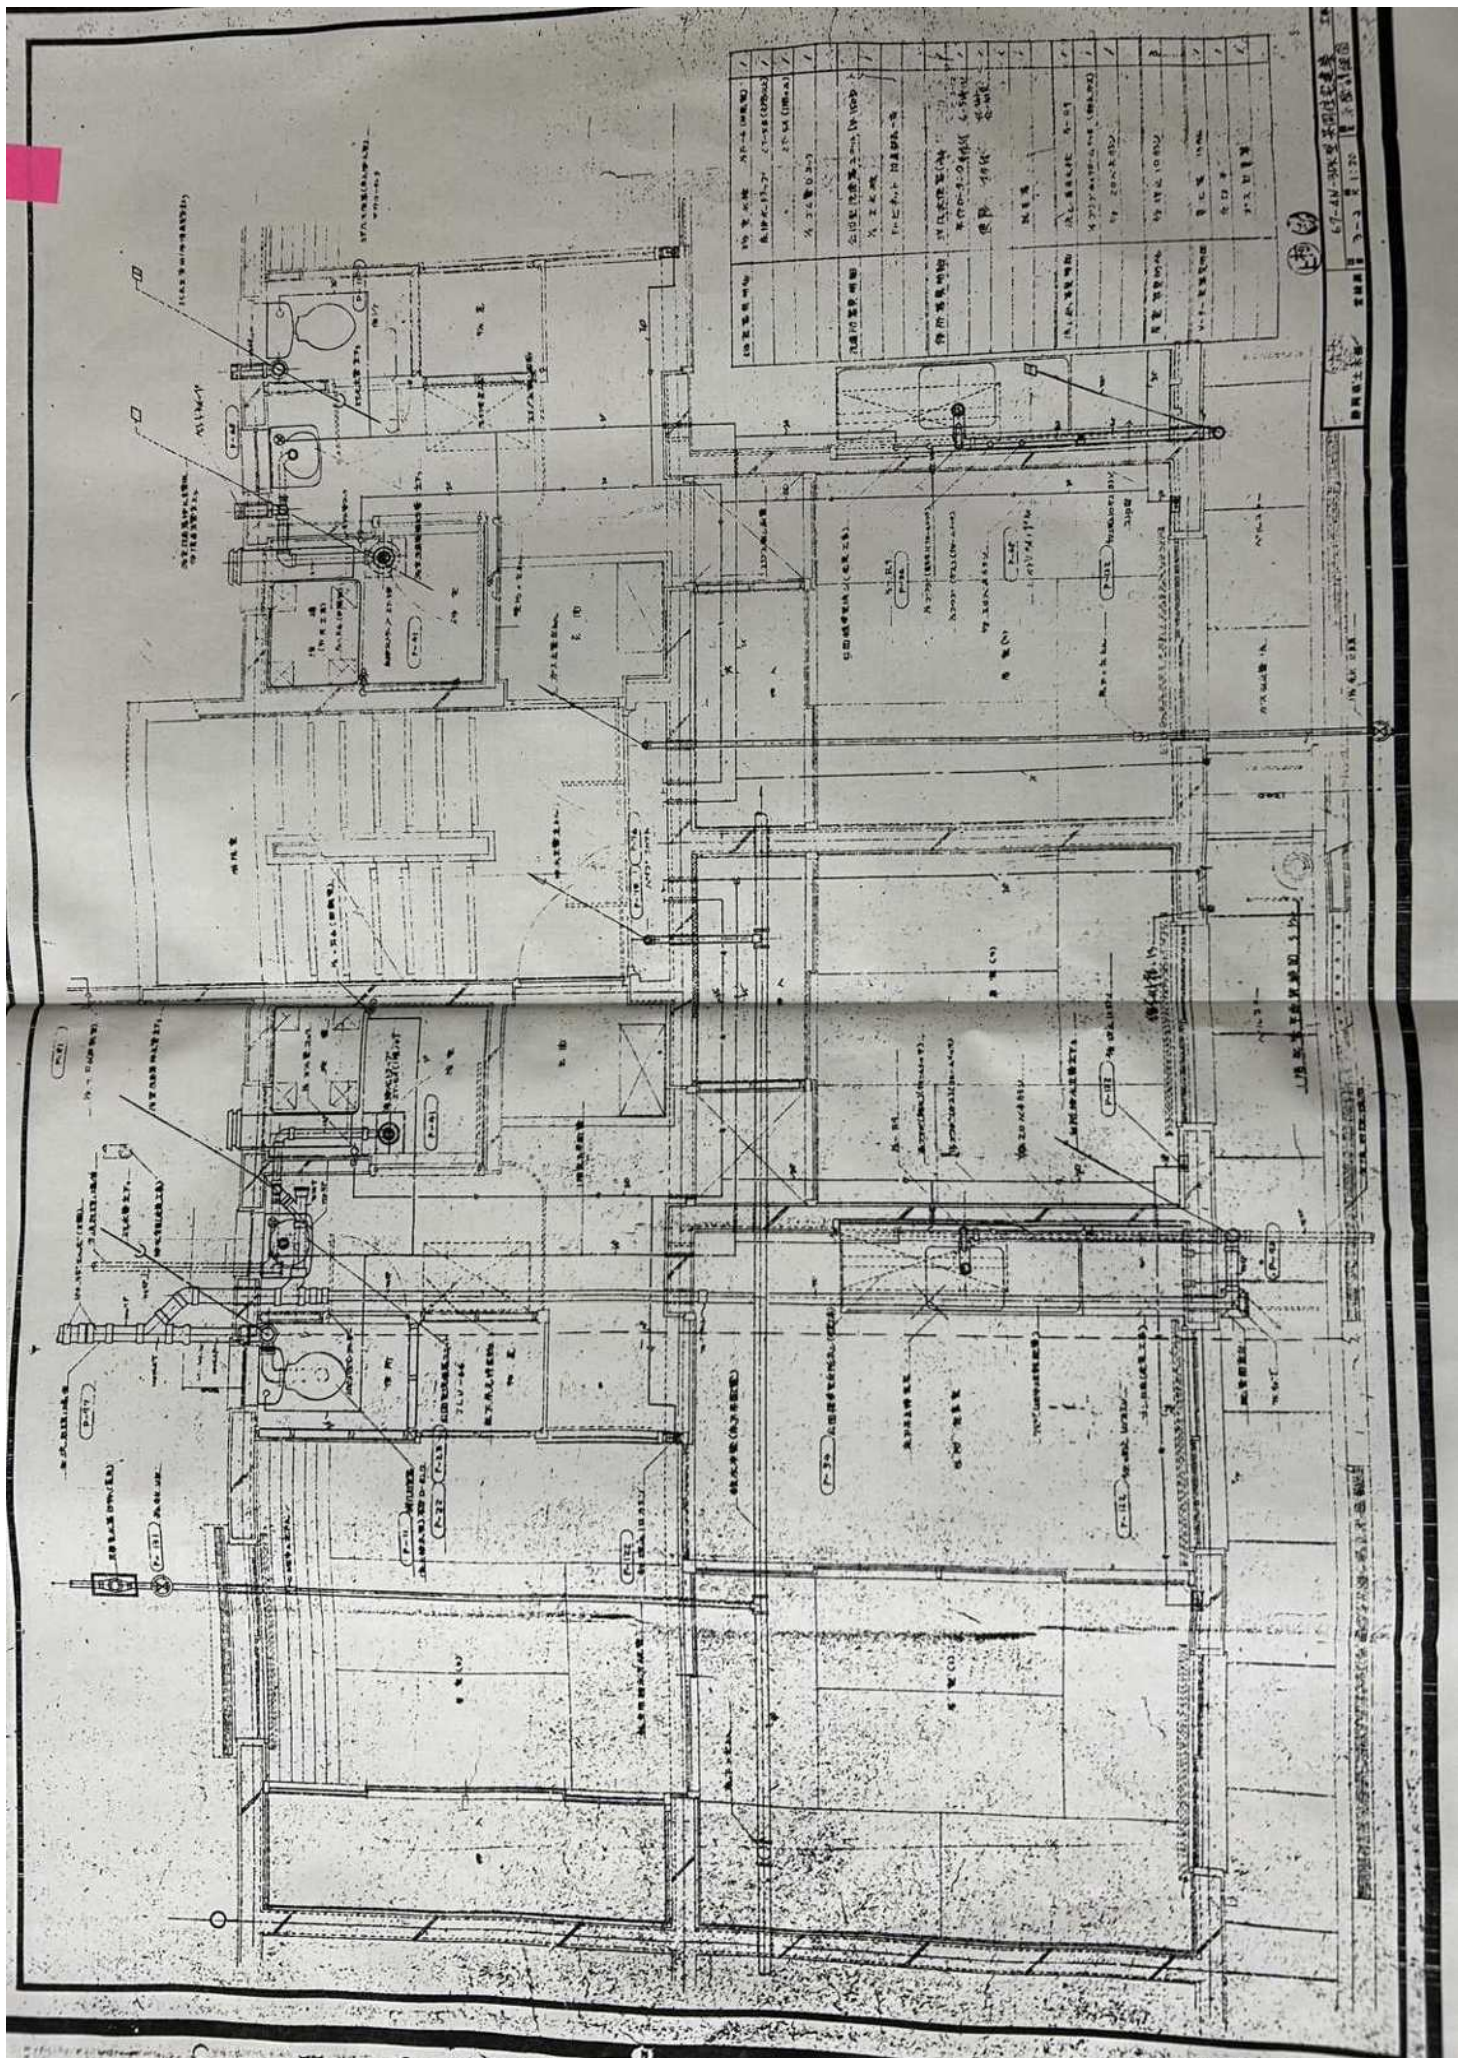












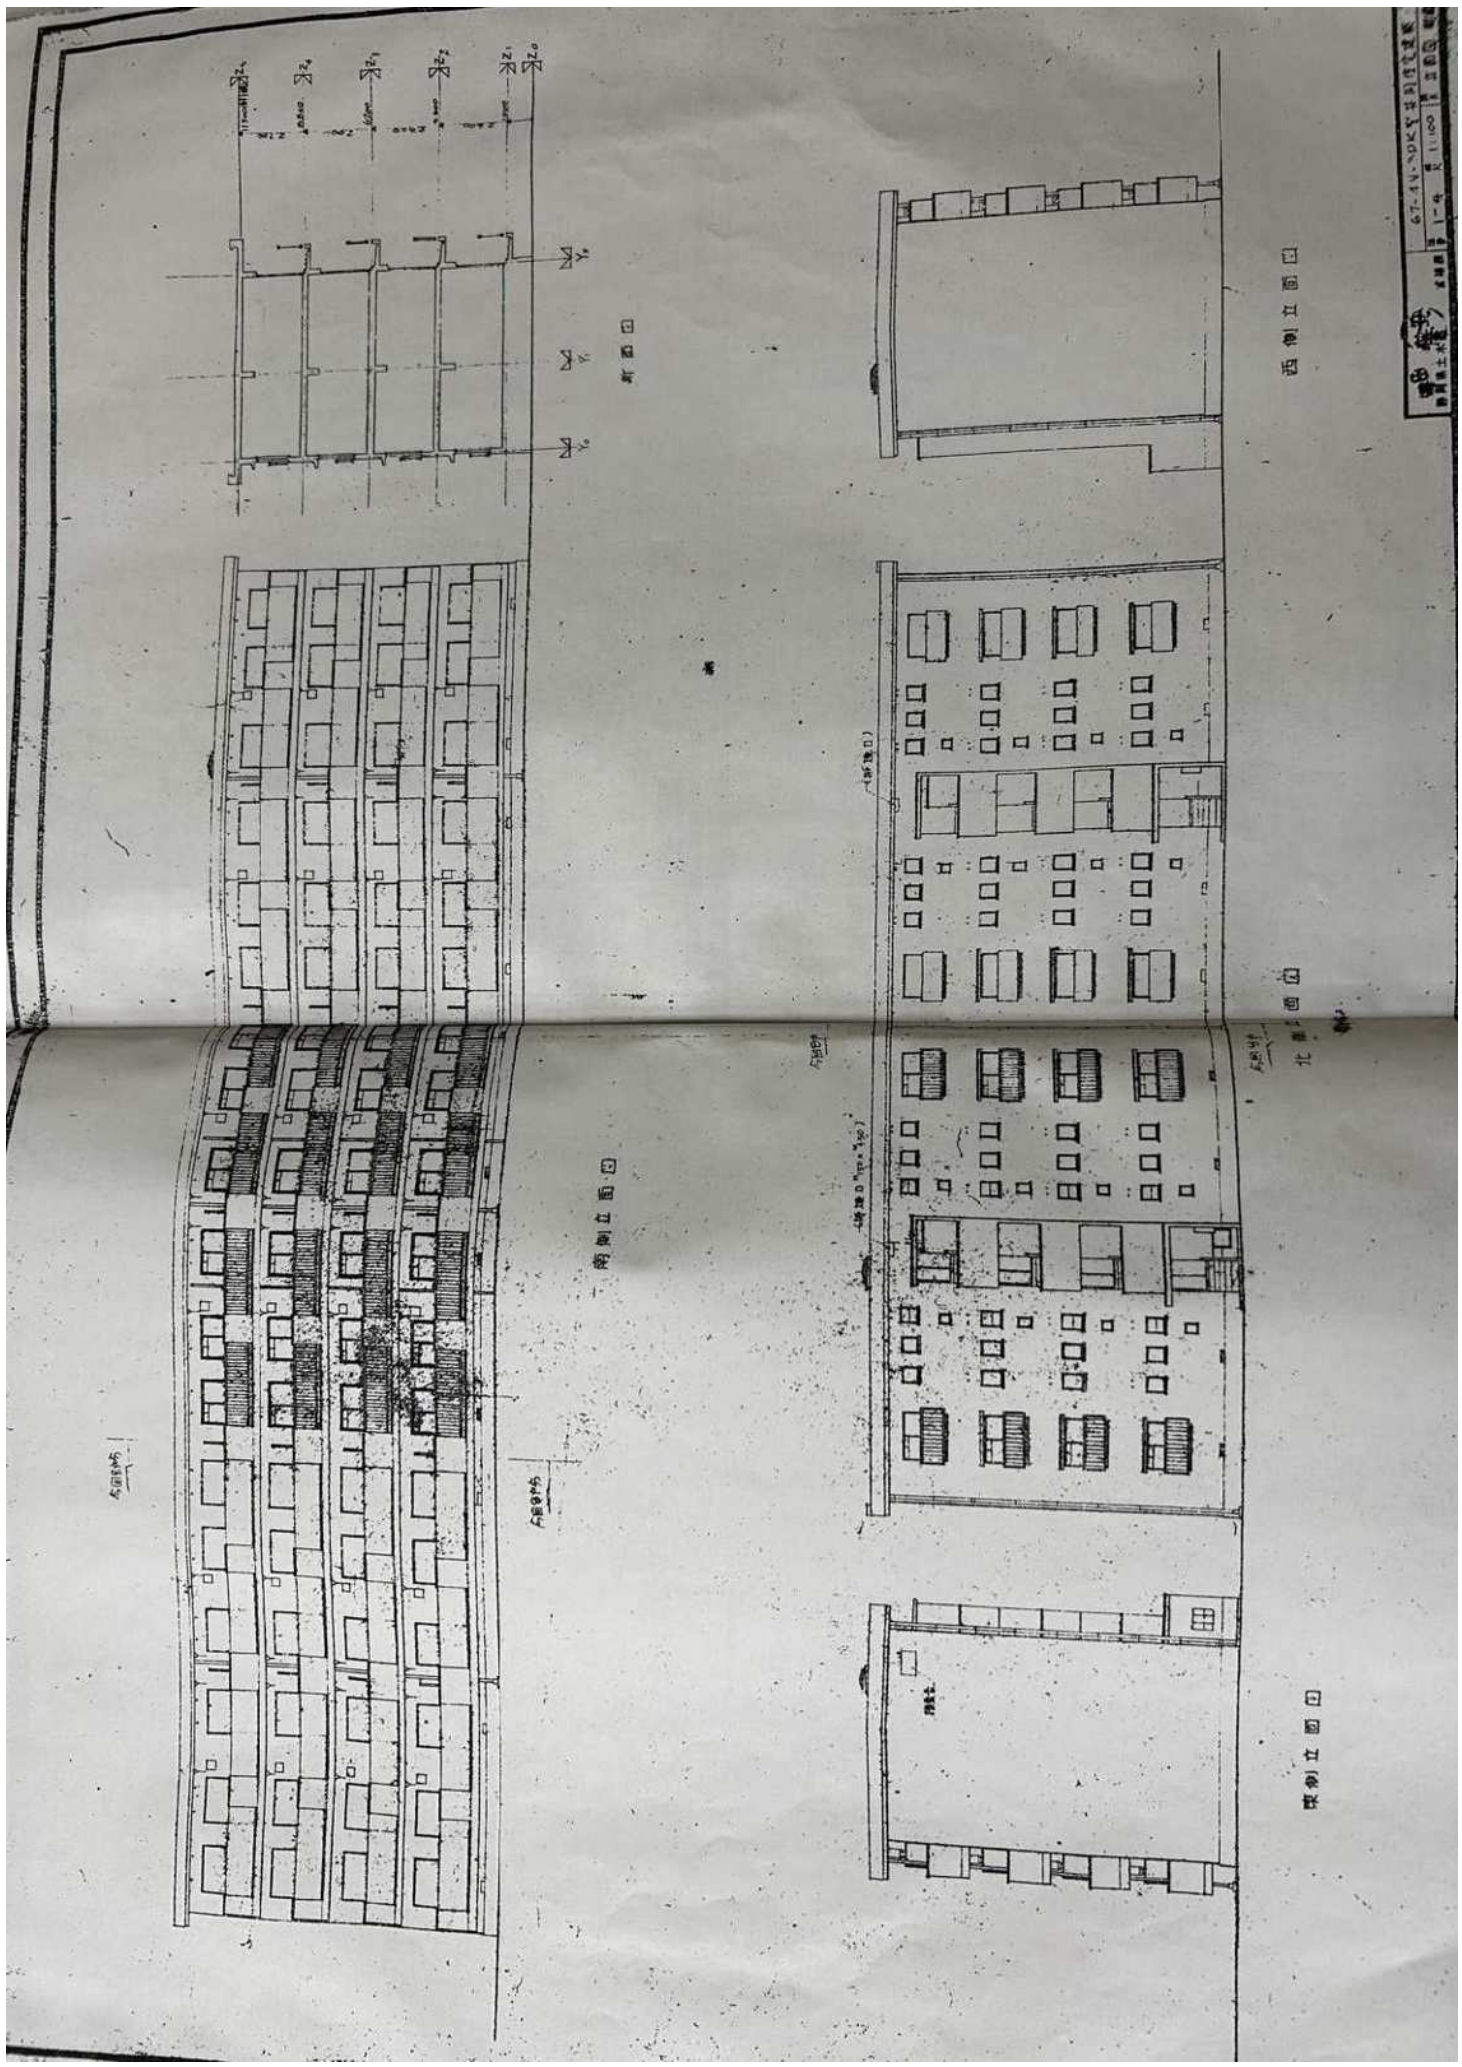

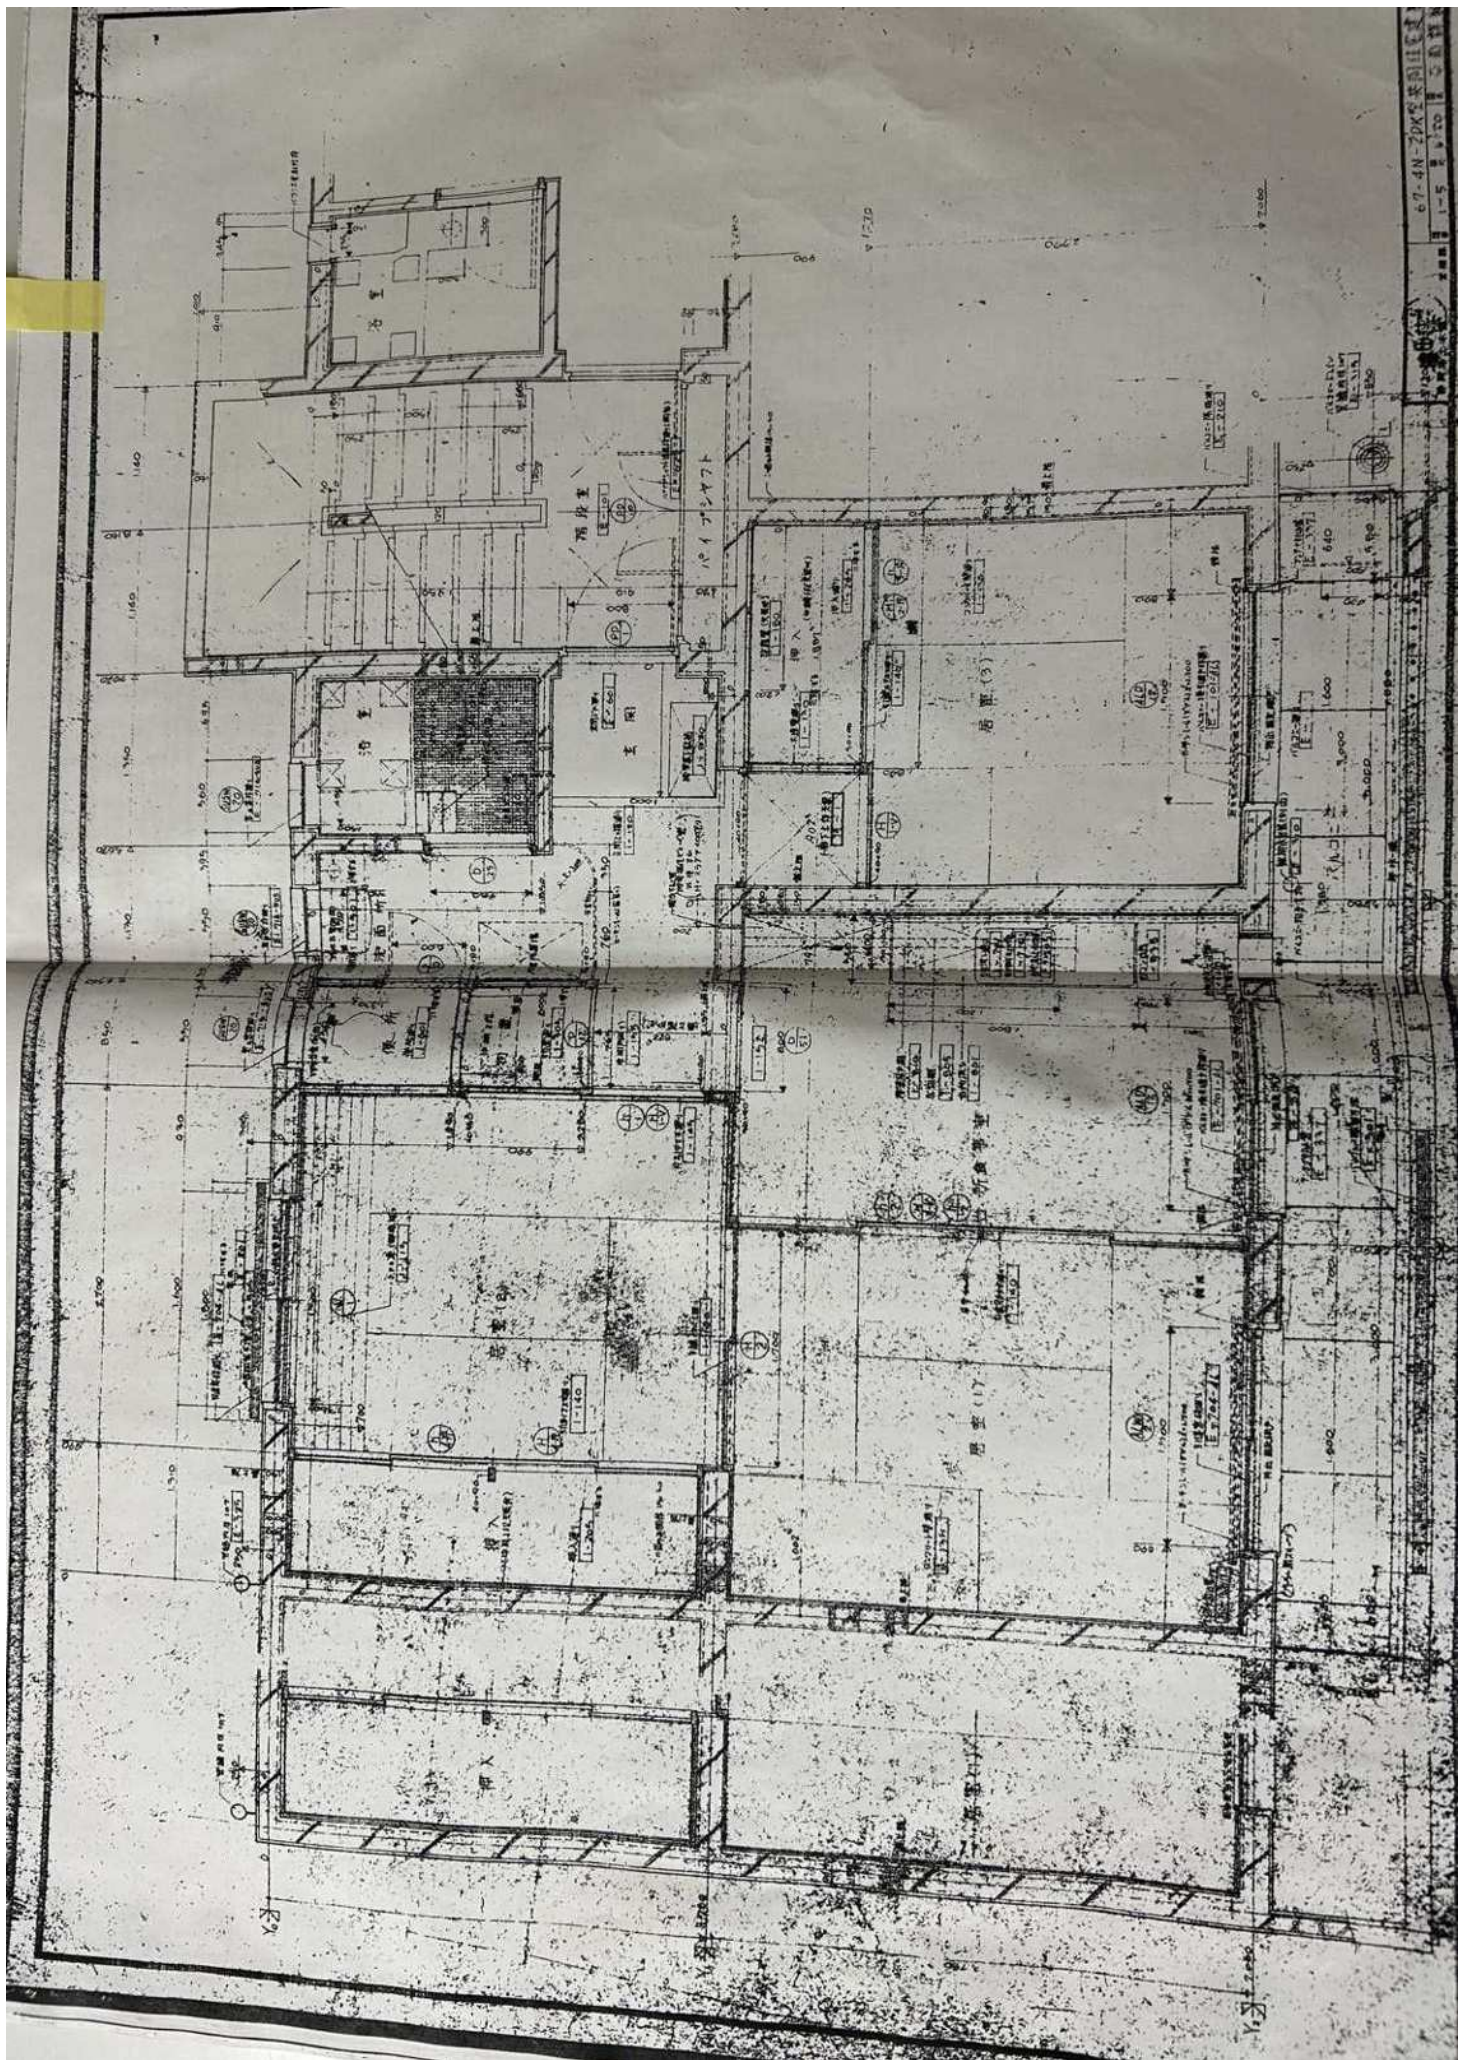

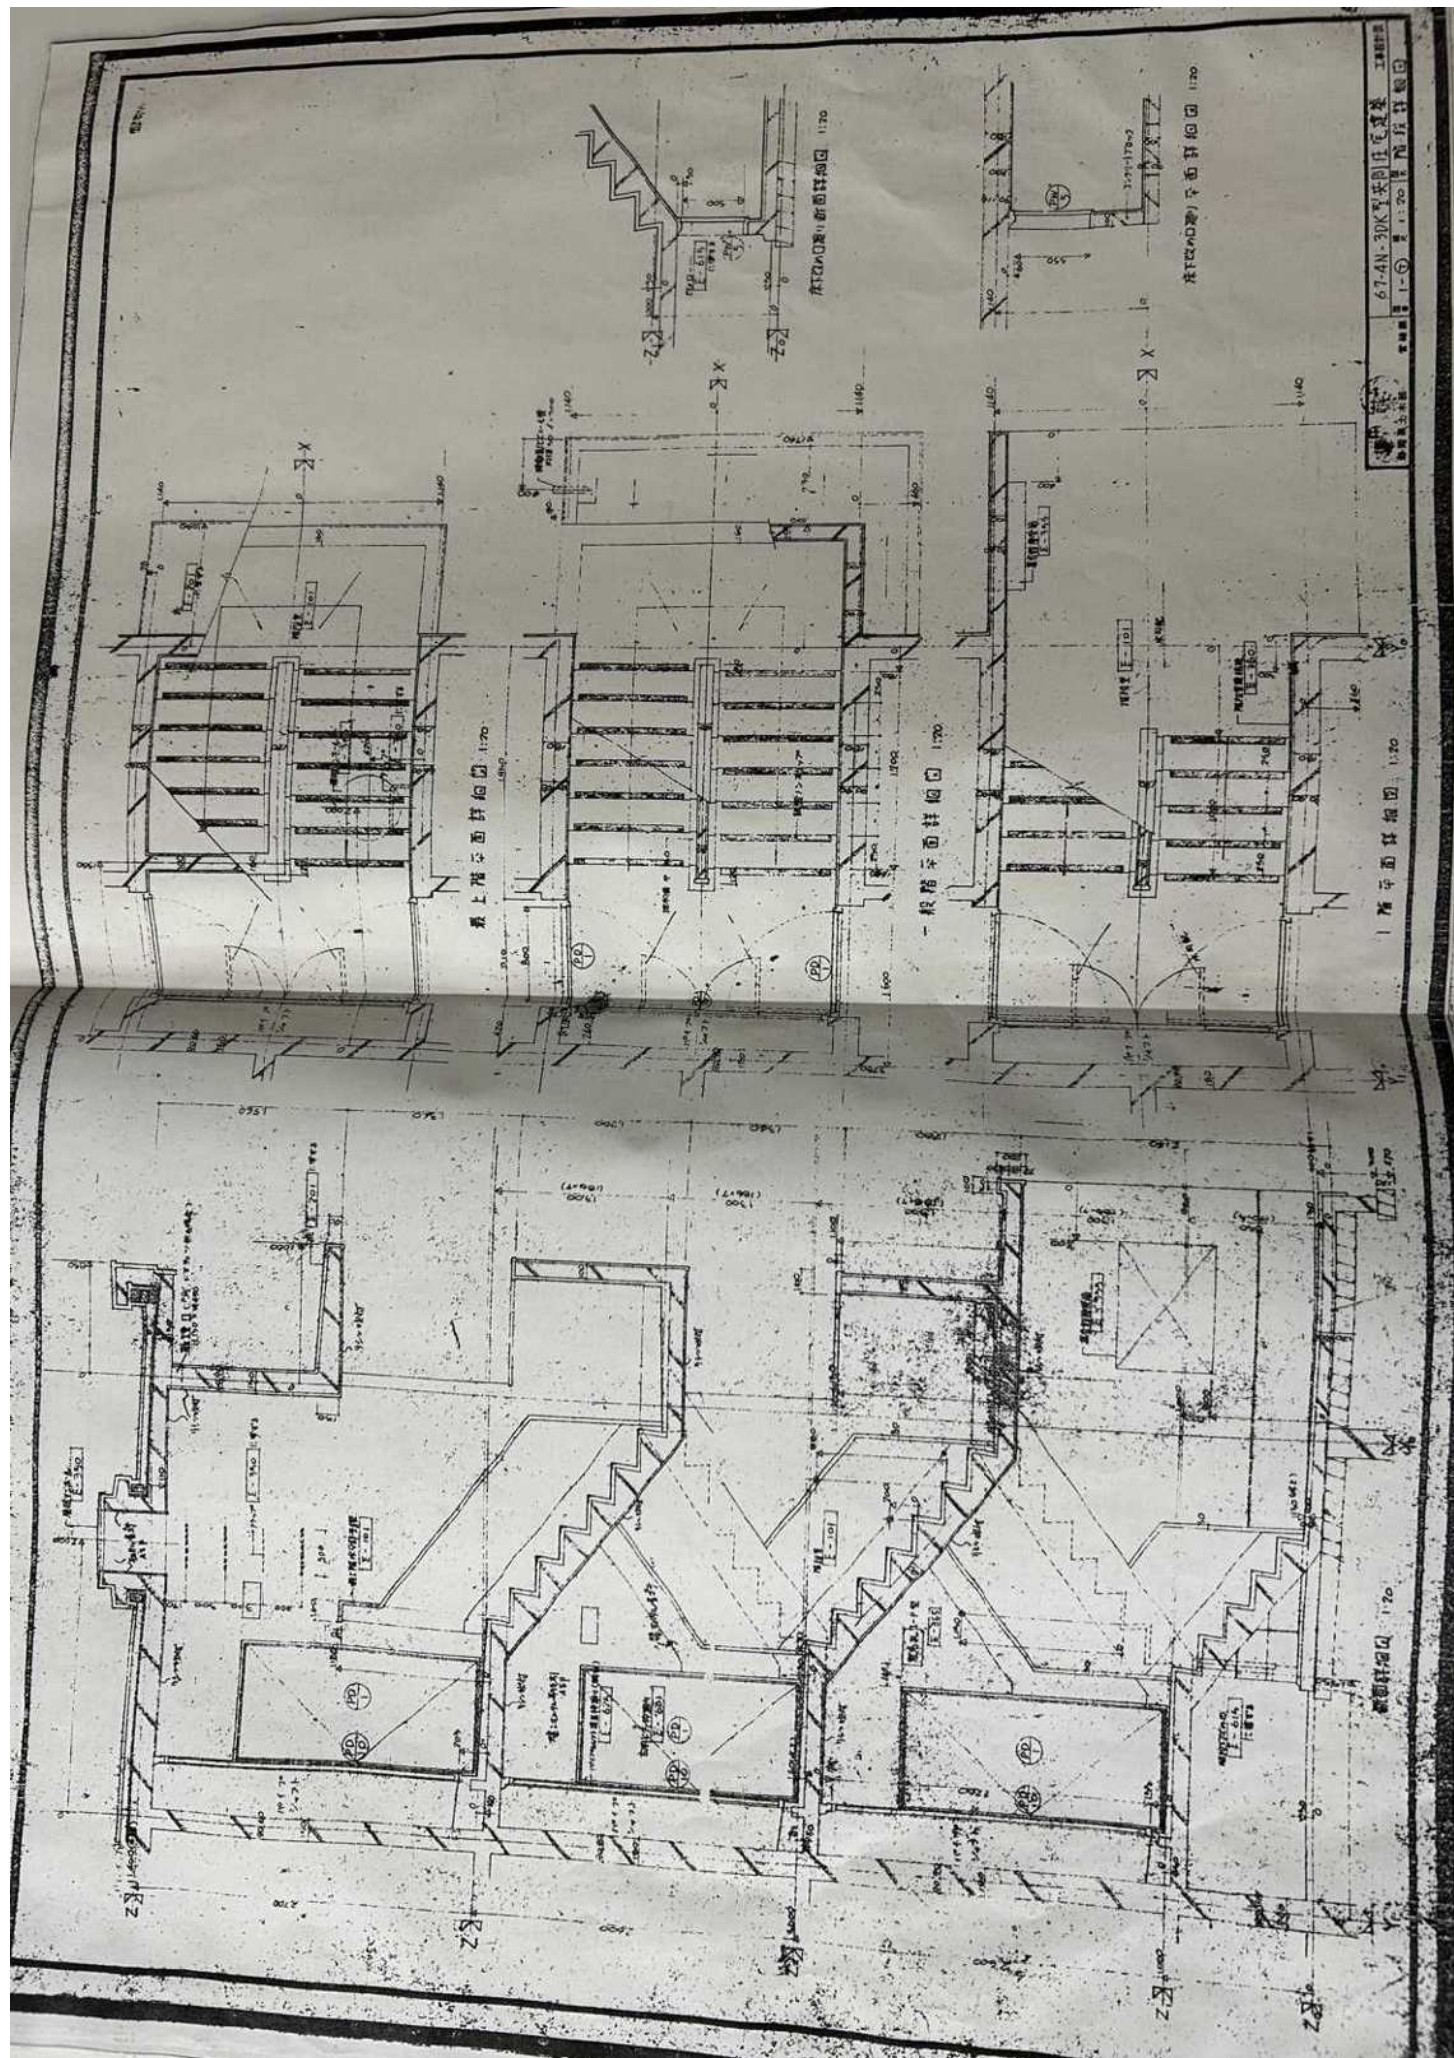


令和4年度瀬名教職員住宅
アスベスト等含有調査業務委託

報告書

令和4年9月

株式会社 静環検査センター

令和4年度瀬名教職員住宅アスベスト等含有調査業務委託

No.	施設名	採取場所	採取部位	試料名	分析方法		定性 JIS A 1481-1「建材製品中のアスベスト含有率測定方法－第1部」						
							カソダイル	アモサイト	クロソテイト	トレモサイト	アクリノイト	アンファイト	
1	瀬名教職員住宅	南棟	階段室天井	建築用仕上塗材	定性	偏光顕微鏡	含有せず	含有せず	含有せず	含有せず	含有せず	含有せず	
						推定質量分率(%)	無検出	無検出	無検出	無検出	無検出	無検出	
						判定	試料は石綿を含有しない。						
2	瀬名教職員住宅	南棟	居室天井	建築用仕上塗材 (121号室)	定性	偏光顕微鏡	含有せず	含有せず	含有せず	含有せず	含有せず	含有せず	
						推定質量分率(%)	無検出	無検出	無検出	無検出	無検出	無検出	
						判定	試料は石綿を含有しない。						


備考) ー:分析を実施せず

塗装材 分析結果一覧

単位: mg/kg

採取施設	採取場所	PCB
瀬名教職員住宅	北棟 玄関扉(102 号室)	0.15 未満
	北棟 バルコニー物干し金物(101、102 号室)	0.15 未満
	中棟 玄関扉(112 号室)	0.15 未満
	中棟 バルコニー物干し金物(112 号室)	0.15 未満
	南棟 屋根マンホール	0.15 未満
	南棟 玄関扉(122 号室)	0.15 未満
基準値		0.5 以下

【採取位置図】

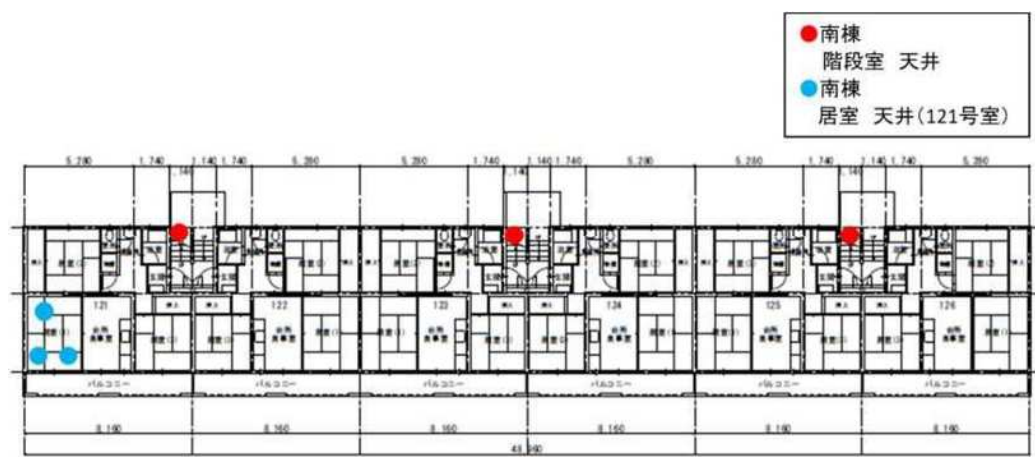

瀬名教職員住宅 建築用仕上塗材採取位置図



瀬名教職員住宅 塗装材採取位置図

【試験成績書】

試験成績書

第 MS20700039-1 号
令和 4 年 7 月 28 日

静岡県知事 様

静岡県藤枝市高柳2310番地
株式会社 静環検査センター
TEL 054-(634) 1000(代)

貴依頼による石綿(アスベスト)含有率測定結果は次の通りです。

受 付 日	令和 4 年 7 月 21 日			試料受付方法	採取	
業 務 名	令和4年度瀬名教職員住宅アスベスト等含有調査業務委託					
採 取 施 設 名	瀬名教職員住宅					
採 取 場 所	南棟					
採 取 部 位	階段室天井					
試 料 名	建築用仕上塗材					
試 料 採 取 日	令和 4 年 7 月 20 日					
採 取 者 名	株式会社 静環検査センター 業務課					
測 定 ご 依 頼 物 質 (石 綿 の 種 類)	クリソタイル	アモサイト	クロストライト	トモライト	アキチノライト	アンソフィライト
	○	○	○	○	○	○

*当方採取以外の試料については、依頼者のお申し出により記入いたしました。

試験方法	JIS A 1481-1「建材製品中のアスベスト含有率測定方法-第1部」
試験内容	偏光顕微鏡による定性分析
使用装置	双眼実体顕微鏡 Nikon SMZ745 偏光顕微鏡 Nikon ECLIPSE LV100ND 位相差分散型 対物レンズ 10、40倍
分析実施日	令和 4 年 7 月 21 日 ~ 令和 4 年 7 月 26 日

分析結果 (定性) 3)	石綿の種類	クリソタイル	アモサイト	クロシトライト	トモライト	アキチノライト	アンソフィライト
	偏光顕微鏡 ¹⁾	含有せず ²⁾	含有せず ²⁾	含有せず ²⁾	含有せず ²⁾	含有せず ²⁾	含有せず ²⁾
	推定質量分率 ²⁾ (%)	無検出	無検出	無検出	無検出	無検出	無検出
	判定	試料は石綿を含有しない。					

備考	層17体*リ、層2白色、層3灰色の3層構造。
----	------------------------

<p><分析結果について></p> <p>1) 偏光顕微鏡: “含有”はアスベストの繊維が確認されたことを示し、“含有せず”はアスベストの繊維が確認されなかったことを示す。</p> <p>2) 推定質量分率 (%): 顕微鏡観察による概数を示し、“無検出”はアスベストの繊維が検出されなかった場合を示し、“検出”はアスベストの繊維が1本又は2本だけ検出された場合を示す。0.1%を超えるかどうかを確認する場合はJIS A 1481-5で定量分析を行う。</p> <p>3) “-”は分析を実施していないことを示す。</p>	
---	--

当社の許可なく、本試験成績書の一部を複製し使用することを禁止します。

試験成績書

第 MS20700039-2 号
令和 4 年 7 月 28 日

静岡県知事 様

静岡県藤枝市高柳2310番地
株式会社 静環検査センター
TEL 054(634)1000(代)

貴依頼による石綿(アスベスト)含有率測定結果は次の通りです。

受 付 日	令和 4 年 7 月 21 日			試料受付方法		採取
業 務 名	令和4年度瀬名教職員住宅アスベスト等含有調査業務委託					
採 取 施 設 名	瀬名教職員住宅					
採 取 場 所	南棟					
採 取 部 位	居室天井					
試 料 名	建築用仕上塗材（121号室）					
試 料 採 取 日	令和 4 年 7 月 20 日					
採 取 者 名	株式会社 静環検査センター 業務課					
測 定 ご 依 頼 物 質 （ 石 綿 の 種 類 ）	クリソタイル	アモサイト	クロシ*ライト	トリモライト	アキチ*ライト	アノソフィライト
	○	○	○	○	○	○

* 当方採取以外の試料については、依頼者のお申し出により記入いたしました。

試験方法	JIS A 1481-1「建材製品中のアスベスト含有率測定方法-第1部」
試験内容	偏光顕微鏡による定性分析
使用装置	双眼実体顕微鏡 Nikon SMZ745 偏光顕微鏡 Nikon ECLIPSE LV100ND 位相差分散型 対物レンズ [※] 10、40倍
分析実施日	令和 4 年 7 月 21 日 ~ 令和 4 年 7 月 26 日

分析結果 (定性) 3)	石綿の種類	クリソタイル	アモサイト	クロシトライト	トリモライト	アキチライト	アノソフィライト
	偏光顕微鏡 ¹⁾	含有せず	含有せず	含有せず	含有せず	含有せず	含有せず
	推定質量分率 ²⁾ (%)	無検出	無検出	無検出	無検出	無検出	無検出
	判定	試料は石綿を含有しない。					

備考	層1橙色、層2 ^{ベージュ} の2層構造。
----	--------------------------------

<分析結果について>

- 1) 偏光顕微鏡：“含有”はアスベストの繊維が確認されたことを示し、“含有せず”はアスベストの繊維が確認されなかったことを示す。
- 2) 推定質量分率(%)：顕微鏡観察による概数を示し、“無検出”はアスベストの繊維が検出されなかった場合を示し、“検出”はアスベストの繊維が1本又は2本だけ検出された場合を示す。0.1%を超えるかどうかを確認する場合はJIS A 1481-5で定量分析を行う。
- 3) “—”は分析を実施していないことを示す。

当社の許可なく、本試験成績書の一部を複製し使用することを禁止します。

【分析結果報告書】

株式会社 静環検査センター
TEL 054-634-1000 FAX 054-634-1010

(採取以外の受付試料については、搬入された時点から当方の管理下となります。)

※分析結果欄に未満と表示されている数値は定量下限値を示します。
当社の許可なく、本分析結果報告書の一部を複製し使用することを禁止します。

様

株式会社 静環検査センター
〒426-0041 静岡県藤枝市高柳2310番地
TEL 054-634-1000 FAX 054-634-1010

(採取以外の受付試料については、搬入された時点から当方の管理下となります。)

※分析結果欄に未満と表示されている数値は定量下限値を示します。
当社の許可なく、本分析結果報告書の一部を複製し使用することを禁止します。

様

株式会社 静環検査センター
〒426-0041 龍岡県藤枝市高柳2310番地
TEL 054-634-1000 FAX 054-634-1010

(採取以外の受付試料については、搬入された時点から当方の管理下となります。)

※分析結果欄に未満と表示されている数値は定量下限値を示します。
当社の許可なく、本分析結果報告書の一部を複製し使用することを禁止します。

様

株式会社 静環検査センター
〒426-0041 静岡県藤枝市馬柳2310番地
TEL 054-634-1000 FAX 054-634-1010

(採取以外の受付試料については、搬入された時点から当方の管理下となります。)

※分析結果欄に未満と表示されている数値は定量下限値を示します。
当社の許可なく、本分析結果報告書の一部を複製し使用することを禁止します。


様

株式会社 静環検査センター
〒426-0041 静岡県藤枝市白柳2310番地
TEL 054-634-1000 FAX 054-634-1010

(採取以外の受付試料については、搬入された時点から当方の管理下となります。)

※分析結果欄に未満と表示されている数値は定量下限値を示します。
当社の許可なく、本分析結果報告書の一部を複製し使用することを禁止します。

【写真帳】

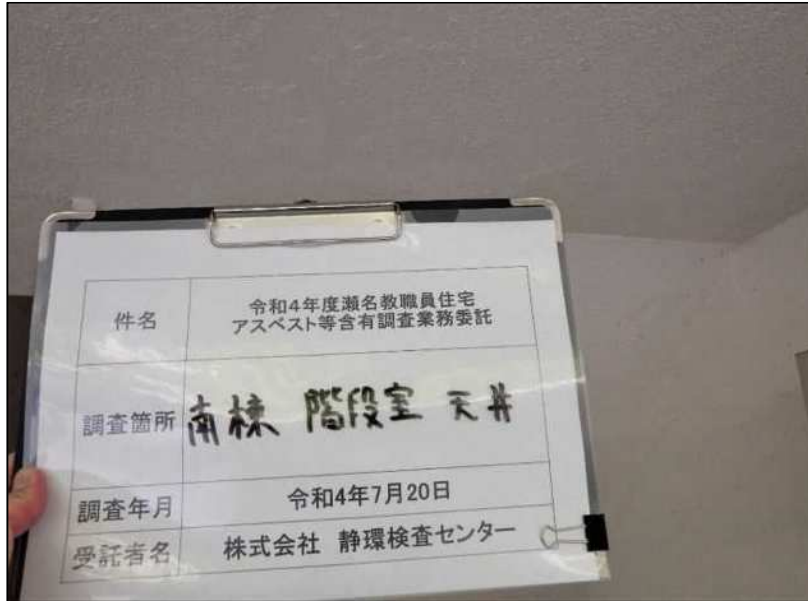

MS20700039-1


令和4年度瀬名教職員住宅
アスベスト等含有調査業務委託

試料名
建築用仕上塗材

採取場所・部位
南棟 階段室天井

採取前

調査日
令和4年7月20日

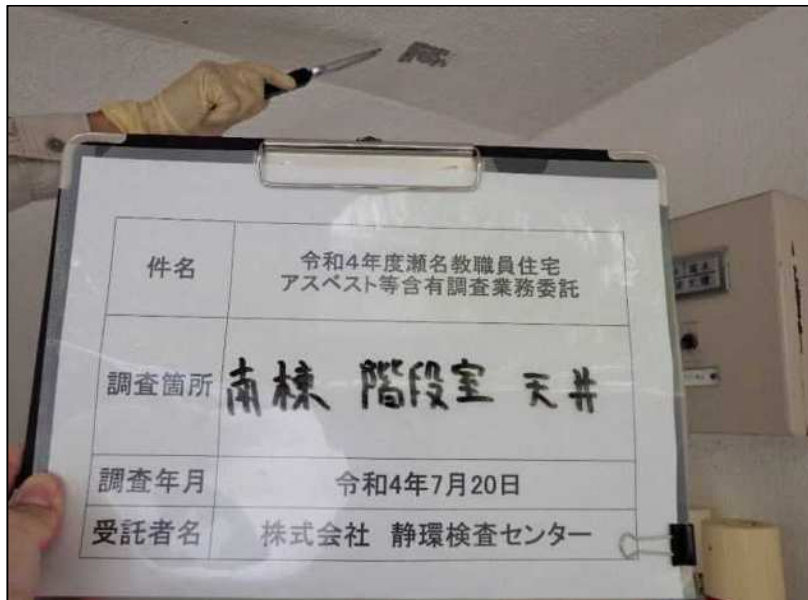

令和4年度瀬名教職員住宅
アスベスト等含有調査業務委託

試料名
建築用仕上塗材

採取場所・部位
南棟 階段室天井

採取状況

調査日
令和4年7月20日



令和4年度瀬名教職員住宅
アスベスト等含有調査業務委託

試料名
建築用仕上塗材

採取場所・部位
南棟 階段室天井

採取後

調査日
令和4年7月20日

件名	令和4年度瀬名教職員住宅 アスベスト等含有調査業務委託
調査箇所	南棟 居室 天井
調査年月	令和4年7月20日
受託者名	株式会社 静環検査センター

MS20700039-2

令和4年度瀬名教職員住宅
アスベスト等含有調査業務委託

試料名
建築用仕上塗材

採取場所・部位
南棟 居室天井(121号室)

採取前

調査日
令和4年7月20日

件名	令和4年度瀬名教職員住宅 アスベスト等含有調査業務委託
調査箇所	南棟 居室 天井
調査年月	令和4年7月20日
受託者名	株式会社 静環検査センター

令和4年度瀬名教職員住宅
アスベスト等含有調査業務委託

試料名
建築用仕上塗材

採取場所・部位
南棟 居室天井(121号室)

採取状況

調査日
令和4年7月20日

件名	令和4年度瀬名教職員住宅 アスベスト等含有調査業務委託
調査箇所	南棟 居室 天井
調査年月	令和4年7月20日
受託者名	株式会社 静環検査センター

令和4年度瀬名教職員住宅
アスベスト等含有調査業務委託

試料名
建築用仕上塗材

採取場所・部位
南棟 居室天井(121号室)

採取後

調査日
令和4年7月20日

施設名： 瀬名教職員住宅
場 所： 南棟
部 位： 階段室天井
試料名： 建築用仕上塗材



試料1

全体



試料1

拡大



試料2

全体



試料2

拡大



試料3

全体



試料3

拡大

施設名： 瀬名教職員住宅
 場 所： 南棟
 部 位： 居室天井
 試料名： 建築用仕上塗材(121号室)



試料1
全体



試料1
拡大



試料2
全体




試料2
拡大



試料3
全体



試料3
拡大

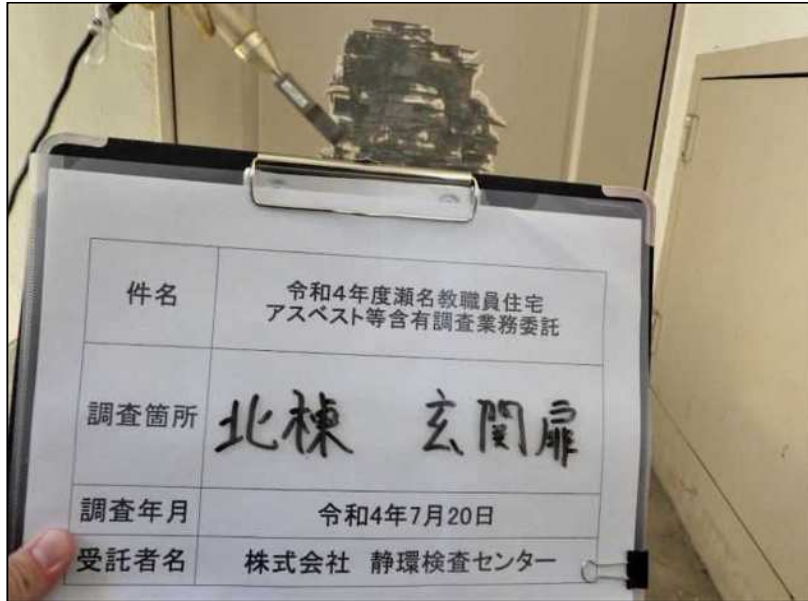

令和4年度瀬名教職員住宅
アスベスト等含有調査業務委託

試料名

塗装材


採取場所

北棟 玄関扉(102号)

採取状況

調査日

令和4年7月20日

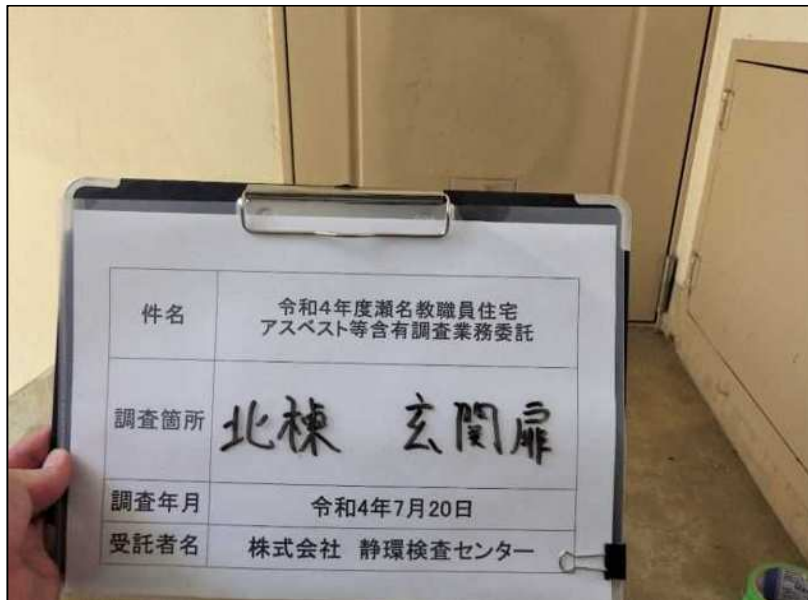

令和4年度瀬名教職員住宅
アスベスト等含有調査業務委託

試料名

塗装材

採取場所

北棟 玄関扉(102号)

採取後

調査日

令和4年7月20日



令和4年度瀬名教職員住宅
アスベスト等含有調査業務委託

試料名

塗装材

採取場所

北棟 玄関扉(102号)

採取試料

調査日

令和4年7月20日



令和4年度瀬名教職員住宅
アスベスト等含有調査業務委託

試料名

塗装材

採取場所

北棟 バルコニー物干し金物

(101, 102号室)

採取状況

調査日

令和4年7月20日



令和4年度瀬名教職員住宅
アスベスト等含有調査業務委託

試料名

塗装材

採取場所

北棟 バルコニー物干し金物

(101, 102号室)

採取後

調査日

令和4年7月20日



令和4年度瀬名教職員住宅
アスベスト等含有調査業務委託

試料名

塗装材

採取場所


北棟 バルコニー物干し金物

(101, 102号室)

採取試料

調査日

令和4年7月20日

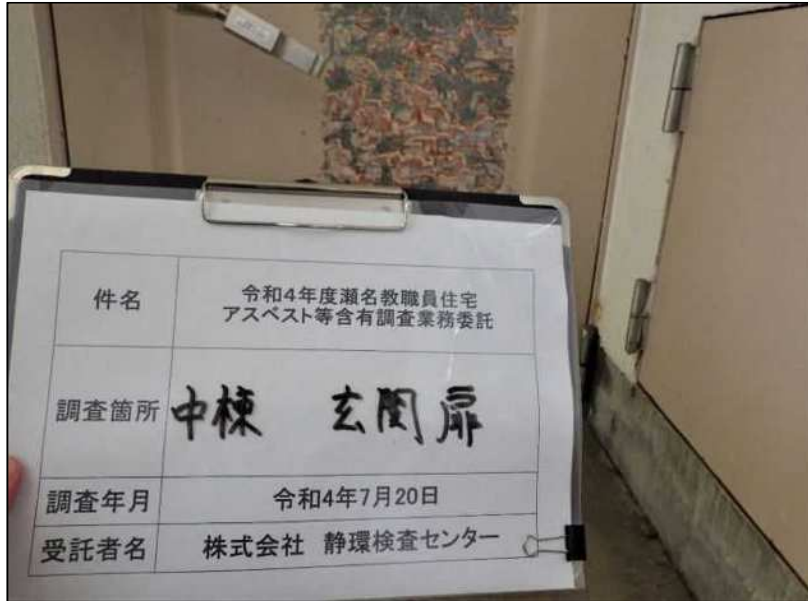

令和4年度瀬名教職員住宅
アスベスト等含有調査業務委託

試料名

塗装材


採取場所

中棟 玄関扉(112号室)

採取状況

調査日

令和4年7月20日

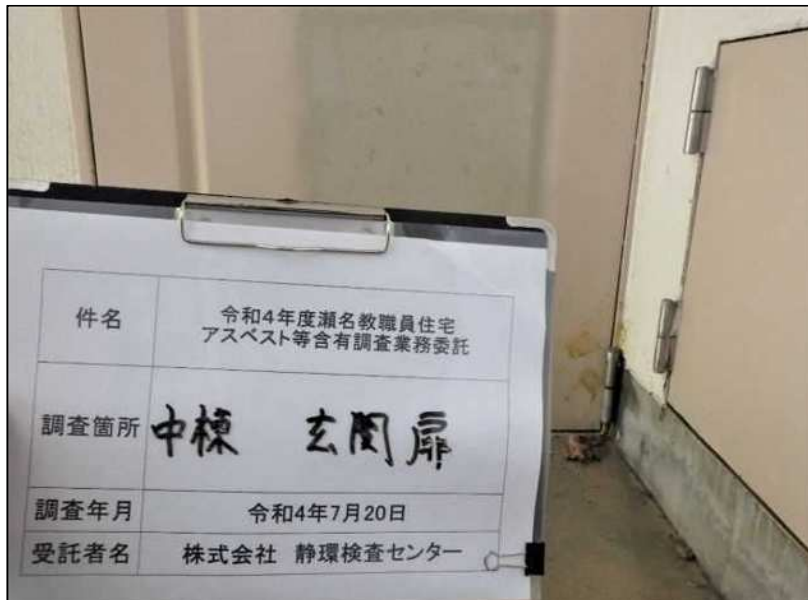

令和4年度瀬名教職員住宅
アスベスト等含有調査業務委託

試料名

塗装材

採取場所

中棟 玄関扉(112号室)

採取後

調査日

令和4年7月20日



令和4年度瀬名教職員住宅
アスベスト等含有調査業務委託

試料名

塗装材


採取場所

中棟 玄関扉(112号室)

採取試料

調査日

令和4年7月20日

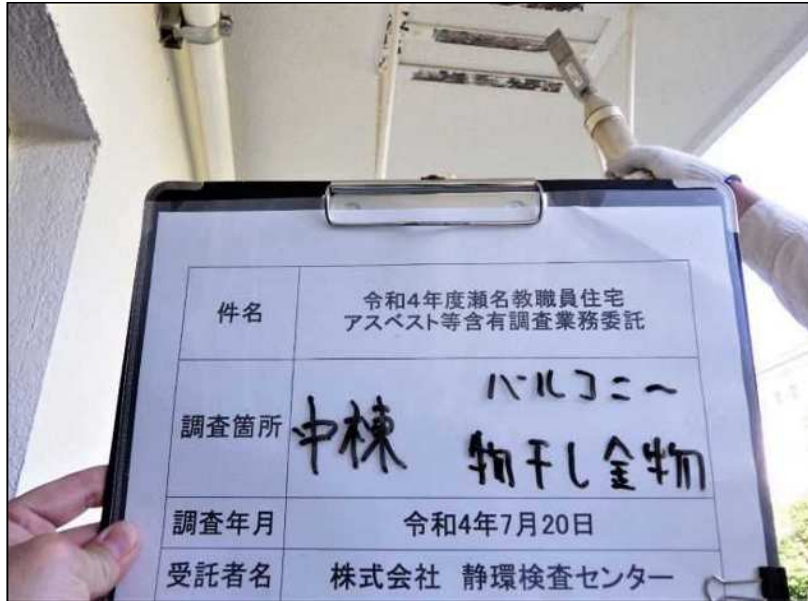

令和4年度瀬名教職員住宅
アスベスト等含有調査業務委託

試料名

塗装材

採取場所

中棟 バルコニー物干し金物

(112号室)

採取状況

調査日

令和4年7月20日



令和4年度瀬名教職員住宅
アスベスト等含有調査業務委託

試料名

塗装材

採取場所

中棟 バルコニー物干し金物

(112号室)

採取後

調査日

令和4年7月20日



令和4年度瀬名教職員住宅
アスベスト等含有調査業務委託

試料名

塗装材

採取場所


中棟 バルコニー物干し金物

(112号室)

採取試料

調査日

令和4年7月20日

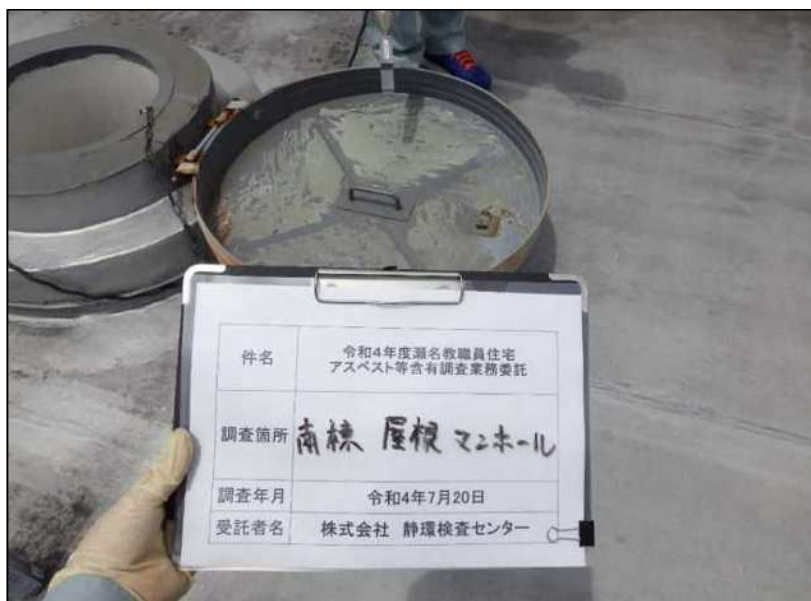

令和4年度瀬名教職員住宅
アスベスト等含有調査業務委託

試料名

塗装材

採取場所

南棟 屋根マンホール

採取状況

調査日

令和4年7月20日



令和4年度瀬名教職員住宅
アスベスト等含有調査業務委託

試料名

塗装材

採取場所

南棟 屋根マンホール

採取後

調査日

令和4年7月20日



令和4年度瀬名教職員住宅
アスベスト等含有調査業務委託

試料名

塗装材


採取場所

南棟 屋根マンホール

採取試料

調査日

令和4年7月20日

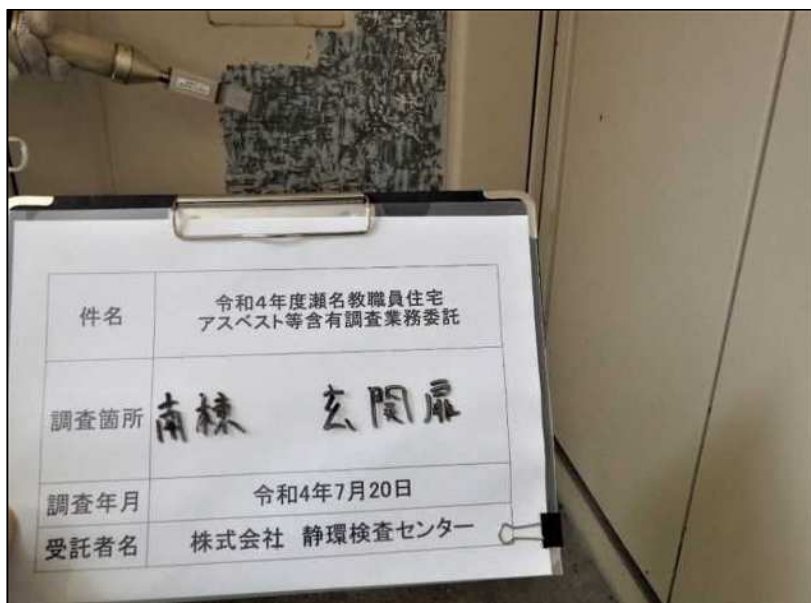

令和4年度瀬名教職員住宅
アスベスト等含有調査業務委託

試料名

塗装材


採取場所

南棟 玄関扉(122号室)

採取状況

調査日

令和4年7月20日

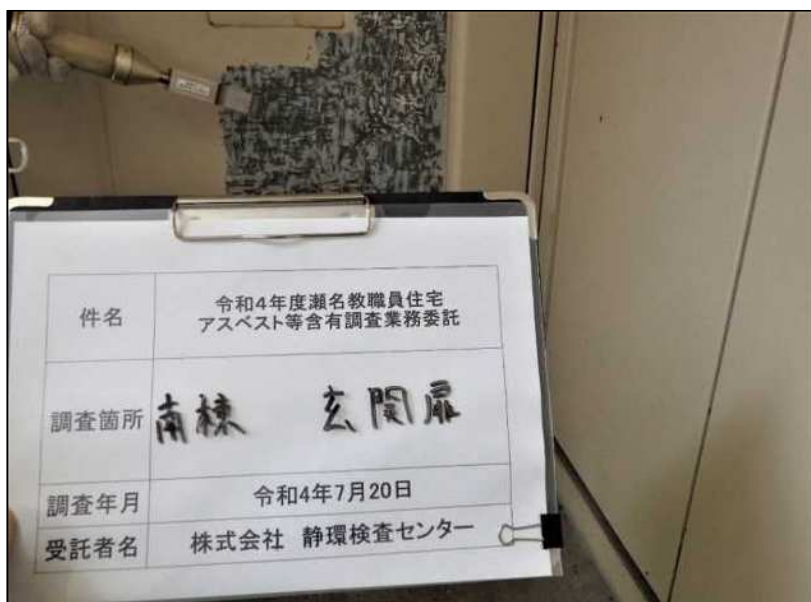

令和4年度瀬名教職員住宅
アスベスト等含有調査業務委託

試料名

塗装材


採取場所

南棟 玄関扉(122号室)

採取後

調査日

令和4年7月20日

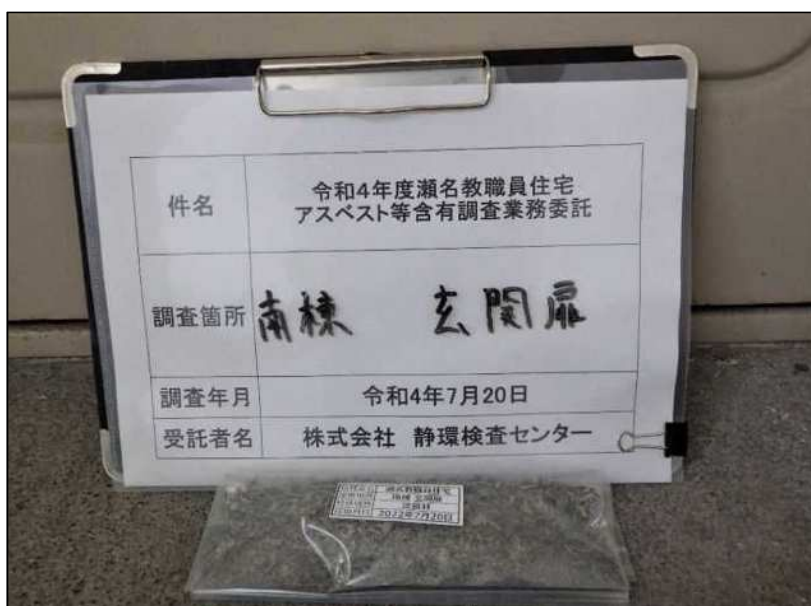

令和4年度瀬名教職員住宅
アスベスト等含有調査業務委託

試料名

塗装材

採取場所

南棟 玄関扉(122号室)

採取試料

調査日

令和4年7月20日

物 件 調 書

【 土 地 】					
所在及び地番		静岡市葵区瀬名一丁目200番455			
住居表示					
面 積		2,545.64㎡(実測面積) ----- 2,545.64㎡(公簿面積)	地 目	宅 地(現況) ----- 宅 地(公簿)	土地の 形 状 長方形地
接面道路の幅員、 種別、状況等		南西側が幅員6mの舗装市道（瀬名住宅団地17号線）に路面よりやや高く、北東側が幅員2.9mの舗装道路（建築基準法第42条第2項道路）に等高に接面する。			
私道の負担等に関する事項		—			
法令に基づく制限の概要	都市計画区域	市街化区域	用途地域	第2種中高層住居専用地域	
	建 蔽 率	指定建蔽率	60%	基準建蔽率	70%
	容 積 率	指定容積率	200%	基準容積率	200%
	高さの制限	道路斜線制限	無・有	隣地斜線制限	無・有
		北側斜線制限	無・有	絶対高さ制限	無・有
		日影による中高層の建築物の制限		無・有	
	外壁後退	無・有		壁面線の制限	無・有
	準防火地域	無・有		防火地域	無・有
	そ の 他	高度地区(最高限2種16m)、屋外広告物特別規制地域（第2種特別規制地域）、景観法、盛土規制法(宅地造成等工事規制区域)			
※ 各制限内容の詳細は、関係市町村の建築確認担当課にお問い合わせください。					
供給処理施設の状況			事業所名	電話番号	
	電 気	引込不可・引込可	中部電力パワーグリッド(株) 静岡支社	0120-977-106	
	上水道	引込不可・引込可	静岡市上下水道お客様サービスセンター	054-251-1132	
	下水道	引込不可・引込可	静岡市上下水道お客様サービスセンター	054-251-1132	
	都市ガス	引込不可・引込可	(株)TOKAI 静岡支店	054-237-3661	
			静岡ガス(株)エリア開発グループ	054-285-2172	
	LPガス	引込不可・引込可	(株)TOKAI 静岡支店	054-237-3661	
	※ 引込み費用等の詳細は、上記事業所にお問い合わせください。				
交通機関 (直線距離)	バ ス	しずてつジャストライン「東部団地」停留所：物件の北方約60m			
	鉄 道	JR東海道本線「草薙」駅：物件の南東方約2.2km			
公共施設 (直線距離)	役場	静岡市役所・葵区役所：物件の南西方約5.2km			
	小学校	静岡市立千代田東小学校：物件の南西方約900m			
	中学校	静岡市立西奈中学校：物件の東方約640m			

【 建 物 】		
所 在	静岡市葵区瀬名一丁目200番地435	
建物の状況 (主である建物)	家屋番号	200番435の1
	構造・用途	鉄筋コンクリート造陸屋根4階建
	延床面積	1,572.48㎡
	建築時期	昭和42年7月15日建築
	設計等	瀬名教職員住宅（北棟）として設計
建物の状況 (付属建物)	家屋番号	符 号 1
	構造・用途	木造スレート葺平家建
	延床面積	12.99㎡
	建築時期	昭和42年7月15日建築
	設計等	物置として設計
建物の状況 (付属建物)	家屋番号	符 号 2
	構造・用途	木造スレート葺平家建
	延床面積	25.82㎡
	建築時期	昭和42年7月15日建築
	設計等	物置として設計
建物の状況 (付属建物)	家屋番号	符 号 3
	構造・用途	木造スレート葺平家建
	延床面積	38.70㎡
	建築時期	昭和42年7月15日建築
	設計等	物置として設計
建物の状況 (付属建物)	家屋番号	符 号 4
	構造・用途	コンクリートブロック造陸屋根平家建
	延床面積	8.74㎡
	建築時期	昭和42年7月15日建築
	設計等	機械室として設計
建物の状況 (主である建物)	家屋番号	200番435の2
	構造・用途	鉄筋コンクリート造陸屋根4階建
	延床面積	1,572.48㎡
	建築時期	昭和43年7月15日建築
	設計等	瀬名教職員住宅（中棟）として設計

建物の状況 (付属建物)	家屋番号	符 号 1
	構 造 ・ 用 途	木造スレート葺平家建
	延床面積	12.99㎡
	建 築 時 期	昭和43年 7 月 15日 建 築
	設 計 等	物置として設計
建物の状況 (付属建物)	家屋番号	符 号 2
	構 造 ・ 用 途	木造スレート葺平家建
	延床面積	25.82㎡
	建 築 時 期	昭和43年 7 月 15日 建 築
	設 計 等	物置として設計
建物の状況 (付属建物)	家屋番号	符 号 3
	構 造 ・ 用 途	木造スレート葺平家建
	延床面積	38.70㎡
	建 築 時 期	昭和43年 7 月 15日 建 築
	設 計 等	物置として設計
建物の状況 (付属建物)	家屋番号	符 号 4
	構 造 ・ 用 途	コンクリートブロック造陸屋根平家建
	延床面積	8.74㎡
	建 築 時 期	昭和43年 7 月 15日 建 築
	設 計 等	機械室として設計
外構工事・工作物等	屋外掲示板、フェンス、自転車置場、受水槽ほか	
◎参考事項(物件の状況、法令上の制限等に関する特記事項)		
-建物について-		
・ 本件建物は無価値であり、買主が解体することを前提に売払うものです。解体に当たっては必要に応じて入札番号120瀬名教職員住宅元施設①の落札者と調整の上行ってください。		
・ このため、本件建物の設備等については、経年変化及び使用に伴う性能低下、損傷、使用不能等があります。		
・ 本件建物内の物品類は現況での引渡しとなります。		
・ 本件建物についてアスベスト調査を令和4年度に実施しており、アスベストは検出されませんでした。		
・ 本件建物の家屋番号200番435の2について、令和4年度に住宅敷地を200-435と200-455に分筆したため、建築基準法の不適格建築物となっている可能性があります。		
・ 本件建物の建物図面等について一部現存しないものがあります。		
・ 本件建物中棟の一部の居室について、内装が完全に取り外されています。		

-土地について-

・本件土地の埋設物調査は実施しておりません。昭和42年度の建築工事設計図面を参照した限り、少なくとも建物（北棟）に本杭が172本埋設されていることが確認されています。

・架空線が敷地の一部の上空を通っています。

・物件敷地内の工作物、構造物及び樹木は現況のまま引き渡します。

・土壤汚染調査は未実施です。

・樹木が隣地に越境している可能性があります。

・物件西側の構造物が市道側に越境しています。

・北東側道路は片側 1.1mのセットバックを要します。

・上下水道について引込み直しが必要になる可能性があります。

・本件土地は(株)TOKAIの集中供給区域になりますが、北東側道路の南棟から中棟あたりまで口径50mmの静岡ガス(株)の都市ガス配管があります。ただし、物件内への引込みは行っておりません。また、北棟付近までは本管が敷設されていないため、静岡ガス(株)の都市ガス配管から都市ガスを引き込む場合は、静岡ガス(株)（054-285-2172）まで御相談ください。

・令和4年度に測量を行っており、境界標についても全て現存していますが、一部経年により判別しにくくなっている箇所があります。

・中部電力パワーグリッド株式会社所有の電柱及び支線が設置されていますが、現況のまま引き渡します。

・浄化槽については、住宅建設段階において設置を取りやめた形跡がありますが、地中に残置されている可能性もあります。

※物件調書は、入札参加者が物件の概要を把握するための資料にすぎません。

必ず入札参加者ご自身において、現地及び諸規制についての現地確認を行ってください。

品質に係る注意事項

- (1) 物件の引渡しは、物件調書に特段の記載のない限り、現状のままで行います。
- (2) 埋設物調査は実施していませんので、地中埋設物が存在している可能性があります。
- (3) 物件によっては、上下水道設備、ガス設備が敷設されていますが、経年劣化による影響等については確認していません。これらの設備の品質は保証できません。
- (4) 物件及び隣接地の擁壁・直壁・ブロック塀、埋設管等について、地上及び地中にて境界を越えている場合があります。
- (5) 物件の敷地内(地中を含む)にゴミ(家電等を含む)・ガラ・碎石・切り株・雑草等が存在する場合があります。
- (6) 物件調書に特段の記載のない限り、土壌汚染及び地盤に関する調査は行っていません。

その他の注意事項（契約不適合責任の免責等）

- (1) 建物の建築図面等がある場合は静岡県教育委員会教育施設課において閲覧できます。
- (2) 物件の引渡しは、物件調書に特段の記載のない限り、現状のままで行いますので、物件調書をご参照のうえ、必ず事前に現地の確認をしてください。
なお、物件調書と現状が異なる場合には現状を優先します。
- (3) 建物を解体撤去する場合の費用負担については、県は対応しません。また、解体撤去する場合は、騒音等の周辺の環境に配慮してください。
- (4) 敷地の形質変更を行う際は、形質変更に伴う粉塵防止対策として、散水等に努めてください。
- (5) 土地の形質変更をする場合の費用負担については、県は対応しません。また、土地の形質変更をする場合は、騒音・粉塵防止対策等の周辺の環境に配慮してください。
- (6) 現在の建物を解体撤去後、新たな建物を建築するにあたっては、建築基準法、文化財保護法及び県、市町の条例のほか協定等により、指導がなされる場合や開発負担金等が必要となる場合がありますので、関係機関にご確認ください。
- (7) 物件によっては、敷地内にフェンス、塀、柵等が設置されていますが、これらの工作物の補修・改修・撤去・再築造及びその費用負担については、県は対応しません。
- (8) 埋設物調査は実施していませんので、地中埋設物が存在している可能性があります。地中埋設物が発見されたとしても、これらの撤去及びその費用負担については、県は対応しません。
- (9) 物件によっては、埋蔵文化財包蔵地に該当するため、開発方法によっては試掘調査が必要となる場合があります。(詳しくは物件所在市町村の教育委員会にお問合わせください。)
- (10) 物件によっては、上下水道設備、ガス設備が敷設されていますが、経年劣化による影響等については確認していません。これらの敷設設備の補修・移設・改修・撤去・再築造及びその費用負担等については、県は対応しません。
- (11) 物件及び隣接地の擁壁・直壁・ブロック塀、埋設管等について、地上及び地中にて境界を越えている場合がありますが、現状引渡しとなりますので、移設・撤去・再築造及びその費用負担等については、県は対応しません。
- (12) 物件の敷地内及び敷地上空又は隣接地等に電柱(電信柱・電柱付属物・電線等を含む)・支線・ゴミ置き場・道路設置物(ガードレール等)・道路標識(カーブミラー等を含む)等がある場合の移設・撤去等の可否等の取扱いについては、設置者又は管理者等にお問い合わせください。県ではこれらについて対応しません。
- (13) 物件の敷地内(地中を含む)にゴミ(家電等を含む)・ガラ・碎石・切り株等が存在する場合はあ

ります（品質）が、撤去及びその費用負担等については、県は対応しません。

(14) 現状での引渡しのため、現地の除草・伐採及びその費用負担等については、県は対応しません。

(15) 建物のアスベストについては、他に記載のある場合を除き、専門業者による調査は実施していません。調査の費用負担とアスベストが発見された場合の除去及びその費用負担等については、県は対応しません。

案 内 図



公用

静岡県静岡市葵区瀬名1丁目200-455

全部事項証明書

(土地)

表 題 部 (土地の表示)		調製	余白	不動産番号	0800001275170
地図番号	H3 23-1 23-2 23-3 23-4	筆界特定	余白		
所 在	静岡市葵区瀬名一丁目			余白	
① 地 番	② 地 目	③ 地 積	m	原因及びその日付〔登記の日付〕	
200番455	宅地	2545	64	200番435から分筆 〔令和5年1月20日〕	

権 利 部 (甲 区) (所有権に関する事項)			
順位番号	登 記 の 目 的	受付年月日・受付番号	権 利 者 そ の 他 の 事 項
1	合併による所有権登記	昭和43年4月26日 第17451号	所有者 静 岡 県 順位1番の登記を転写 令和5年1月11日受付 第383号



これは登記記録に登録されている事項の全部を証明した書面である。ただし、登記記録の乙区に登録されている事項はない。

令和6年9月20日
静岡地方方法務局

登記官

中 村 元 昭


* 「登記の目的」欄に「相統人申告」と記載されている登記は、所有権の登記名義人(所有者)の相統人からの申出に基づき、
登記官が職権で、申出があった相統人の住所・氏名等を付記したものであり、権利関係を公示するものではない。

* 下線のあるものは抹消事項であることを示す。

整理番号 D43246 (2/3)



1/1

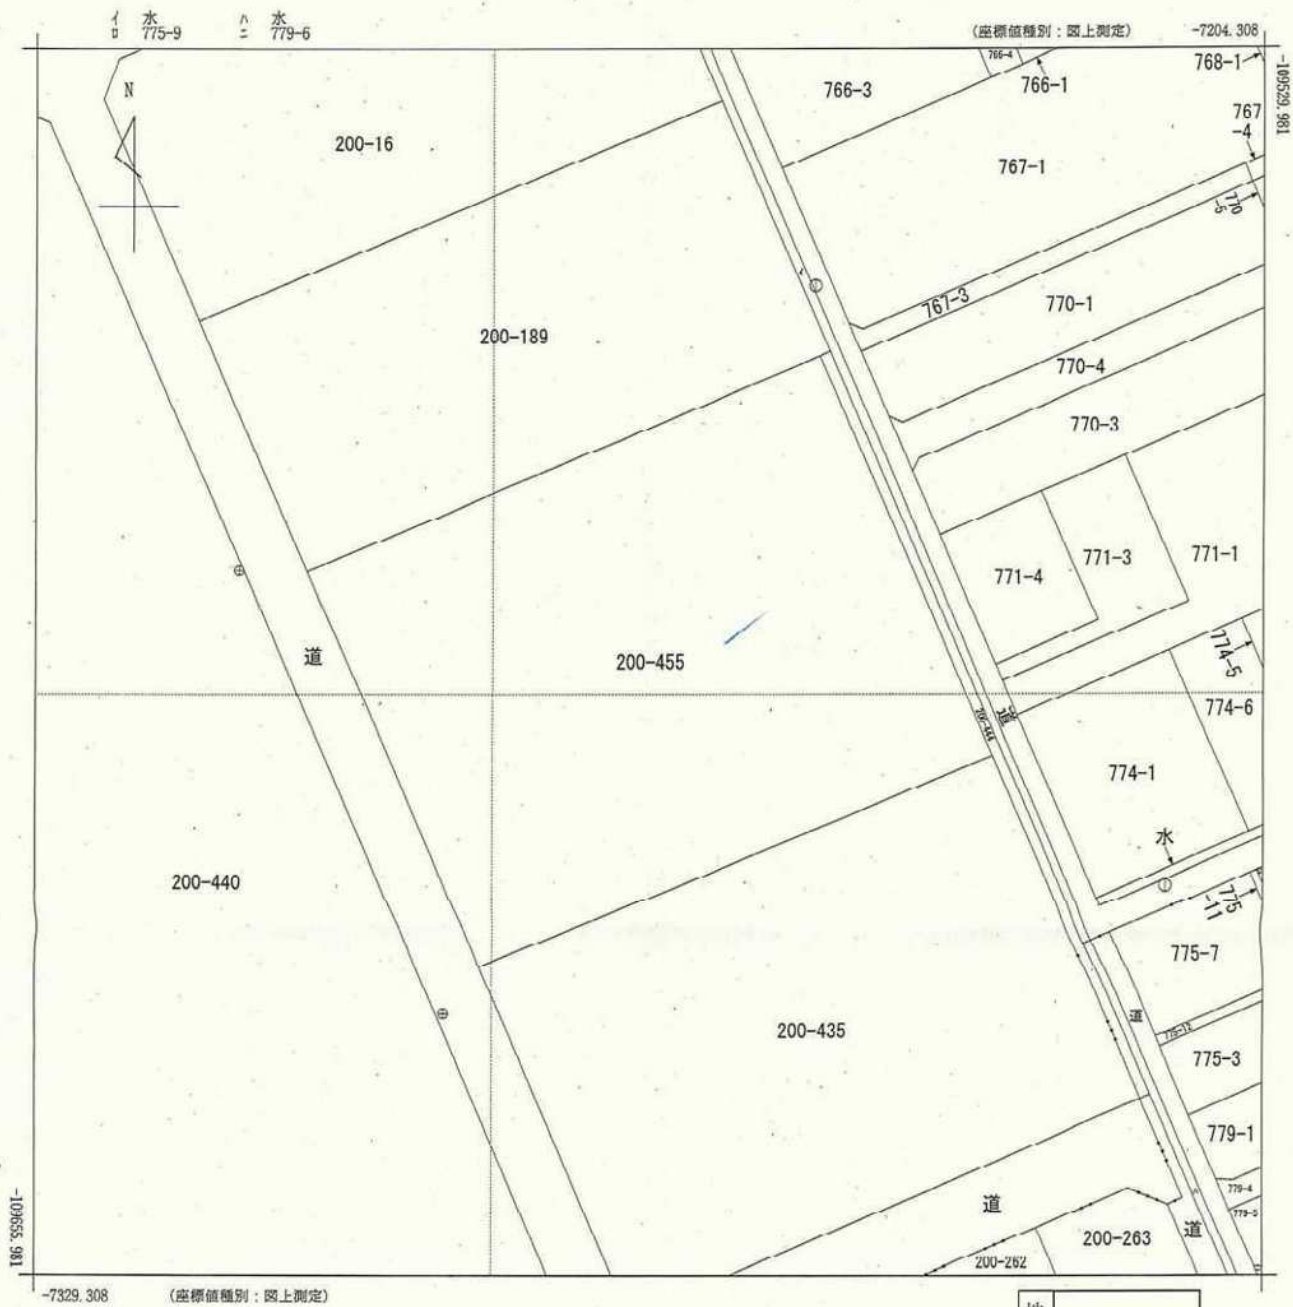

地番区域見出
瀬名1丁目
瀬名中央
3丁目

請求部	所在	静岡市葵区瀬名一丁目				地番	200番455			
出力尺	1/500	精度区分	甲三	座標系番号又は記号	VIII	分類	地図(法第14条第1項)		種類	地籍図
作成年月日					備付年月日(原図)			補事項		

A3→A4に縮小

請求番号: 25-2
(1/1)

公用


登記年月日：令和5年1月20日

1/2

地積測量図

地番 200-435, 200-455

土地の所在 静岡市葵区瀬名一丁目

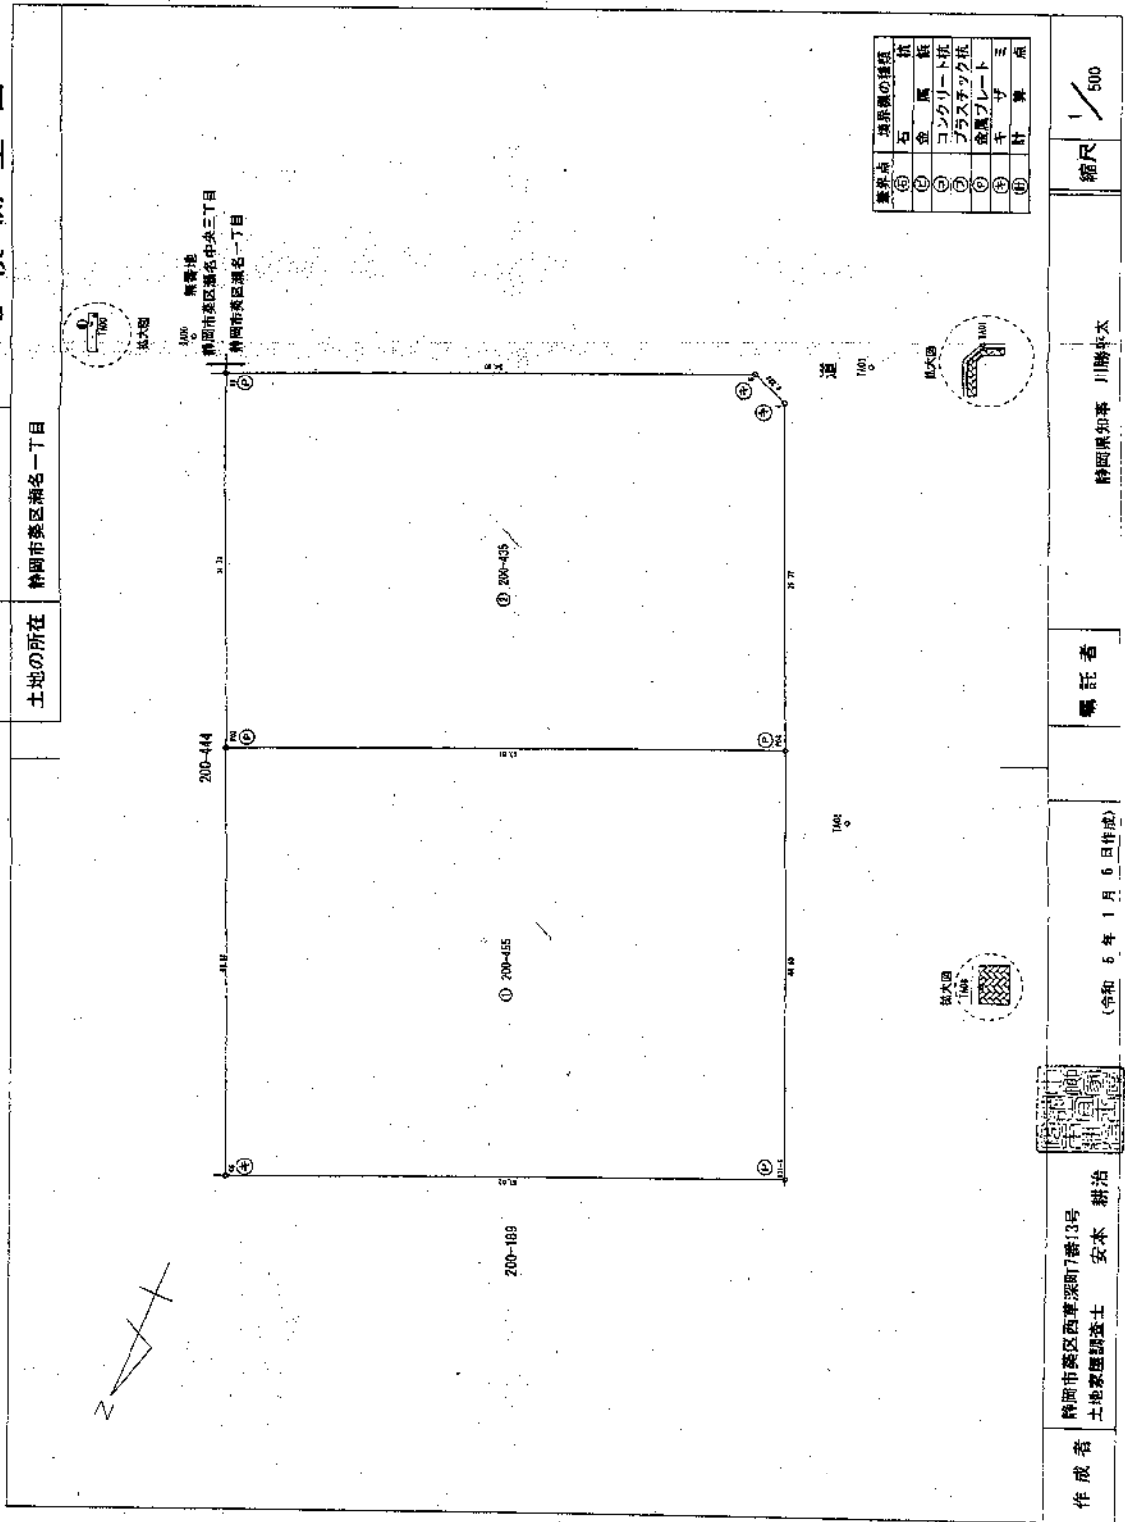

作成者 静岡市葵区西草深町7番13号 安本 耕治
土地家屋調査士

(令和 5 年 1 月 6 日作成)

嘱託者

静岡県知事 川勝平太

縮尺 500

請求番号：25-1 0/2

A 3 → A 4 に縮小

登記年月日：令和5年1月20日

2/2

地積測量図

地番 200-435, 200-455

土地の所在 静岡市葵区瀬名一丁目

求積表

地番	① 200-455		Xm	Ym	Xm+Ym-1	Ym (Ym+Ym-1)
131-1	1	-109551.865	-1201.549	34.796		-581080.16640
48	2	-109551.307	-1244.192	64.951		-105205.825167
P03	3	-109552.379	-1231.589	-34.796		391574.37884
P04	4	-109552.854	-1281.988	-63.041		767165.90774
				合計		590.28571
				合計面積		2546.64785
				合計地積		2543.64 m ²

19	1	-109537.943	-1216.339	-34.370	378254.78810
5	2	-109539.273	-1255.054	-63.550	597254.08150
4	3	-109537.749	-1269.858	-16.000	197728.85870
P04	4	-109524.854	-1255.058	38.200	-419851.88980
P03	5	-109502.379	-1221.563	67.600	-741690.93350
			合計		4466.953780
			合計面積		2203.421890
			合計地積		2203.43 m ²

測量年月日	令和5年12月21日
測量系	任意座標

点名	X座標	Y座標	備考
PA09	-109540.239	-1211.851	トラバース線
PA01	-109554.813	-1216.830	トラバース線
PA08	-109550.445	-1232.725	トラバース線



作成者 静岡市葵区西草深町7番13号
土地家産調査士 安南 耕治

(令和5年1月6日作成)

嘱託者

静岡県知事 川崎 平太

縮尺



表 題 部 (主である建物の表示)		調製	平成10年9月24日	不動産番号	0800000434364
所在図番号	余白				
所 在	静岡市瀬名一丁目 200番地435			余白	
	静岡市葵区瀬名一丁目 200番地435			平成17年4月1日変更 平成17年8月30日登記	
家屋番号	200番435の1			余白	
① 種 類	② 構 造	③ 床 面 積 m ²		原因及びその日付〔登記の日付〕	
共同住宅	鉄筋コンクリート造陸屋根 4階建	1階	393.12	昭和42年7月15日新築	
		2階	393.12		
		3階	393.12		
		4階	393.12		
余白	余白	余白		昭和63年法務省令第37号附則第2条第2項の規定により移記 平成10年9月24日	

表 題 部 (附属建物の表示)				
符 号	①種 類	② 構 造	③ 床 面 積 m ²	原因及びその日付〔登記の日付〕
1	物置	木造スレート葺平家建	12.99	余白
2	物置	木造スレート葺平家建	25.82	余白
3	物置	木造スレート葺平家建	38.70	余白
4	機械室	コンクリートブロック造陸屋根平家建	8.74	余白

権 利 部 (甲 区) (所有権に関する事項)			
順位番号	登 記 の 目 的	受付年月日・受付番号	権 利 者 そ の 他 の 事 項
1	所有権移転	平成6年1月27日 第3353号	原因 平成5年9月10日売買 所有者 静岡県 順位2番の登記を移記
	余白	余白	昭和63年法務省令第37号附則第2条第2項の規定により移記 平成10年9月24日



* 「登記の目的」欄に「相続人申告」と記載されている登記は、所有権の登記名義人(所有者)の相続人からの申出に基づき、

登記官が職権で、申出があった相続人の住所・氏名等を付記したものであり、権利関係を公示するものではない。

* 下線のあるものは抹消事項であることを示す。

整理番号 D48840 (1 / 3)

1 / 2

これは登記記録に登録されている事項の全部を証明した書面である。ただし、登記記録の乙区に登録されている事項はない。

令和6年11月11日
静岡地方法務局

登記官

中村元昭



* 「登記の目的」欄に「相続人申告」と記載されている登記は、所有権の登記名義人（所有者）の相続人からの申出に基づき、

登記官が職権で、申出があった相続人の住所・氏名等を付記したものであり、権利関係を公示するものではない。

* 下線のあるものは抹消事項であることを示す。

整理番号 D48840 (1/3)

2/2

表 題 部 (主である建物の表示)		調製	平成10年9月24日	不動産番号	0800000434365
所在図番号	余白				
所 在	静岡市瀬名一丁目 200番地435			余白	
	静岡市葵区瀬名一丁目 200番地435			平成17年4月1日変更 平成17年8月30日登記	
家屋番号	200番435の2			余白	
① 種 類	② 構 造	③ 床 面 積 m ²		原因及びその日付〔登記の日付〕	
共同住宅	鉄筋コンクリート造陸屋根 4階建	1階	393.12	昭和43年7月15日新築	
		2階	393.12		
		3階	393.12		
		4階	393.12		
余白	余白	余白		昭和63年法務省令第37号附則第2条第2項の規定により移記 平成10年9月24日	

表 題 部 (附属建物の表示)				
符 号	①種 類	② 構 造	③ 床 面 積 m ²	原因及びその日付〔登記の日付〕
1	物置	木造スレート葺平家建	12.99	余白
2	物置	木造スレート葺平家建	25.82	余白
3	物置	木造スレート葺平家建	38.70	余白
4	機械室	コンクリートブロック造陸屋根平家建	8.74	余白

権 利 部 (甲 区) (所有権に関する事項)			
順位番号	登 記 の 目 的	受付年月日・受付番号	権 利 者 そ の 他 の 事 項
1	所有権移転	平成6年12月8日 第50907号	原因 平成6年9月10日売買 所有者 静 岡 県 順位2番の登記を移記
	余白	余白	昭和63年法務省令第37号附則第2条第2項の規定により移記 平成10年9月24日



* 「登記の目的」欄に「相続人申告」と記載されている登記は、所有権の登記名義人(所有者)の相続人からの申出に基づき、

登記官が職権で、申出があった相続人の住所・氏名等を付記したものであり、権利関係を公示するものではない。

* 下線のあるものは抹消事項であることを示す。

整理番号 D48840 (2/3)

1/2

これは登記記録に登録されている事項の全部を証明した書面である。ただし、登記記録の乙区に登録されている事項はない。

令和6年11月11日
静岡地方法務局

登記官

中村元昭



* 「登記の目的」欄に「相続人申告」と記載されている登記は、所有権の登記名義人（所有者）の相続人からの申出に基づき、登記官が職権で、申出があった相続人の住所・氏名等を付記したものであり、権利関係を公示するものではない。

* 下線のあるものは抹消事項であることを示す。


整理番号 D48840 (2/3)

2/2

各図面は実際の縮尺とは異なります。
資料は現存する図面の抜粋になります。
で、現存する図面の全てを御覧になりた
い方は静岡県教育委員会教育施設課にて
閲覧が可能です。



案内図 1/2500

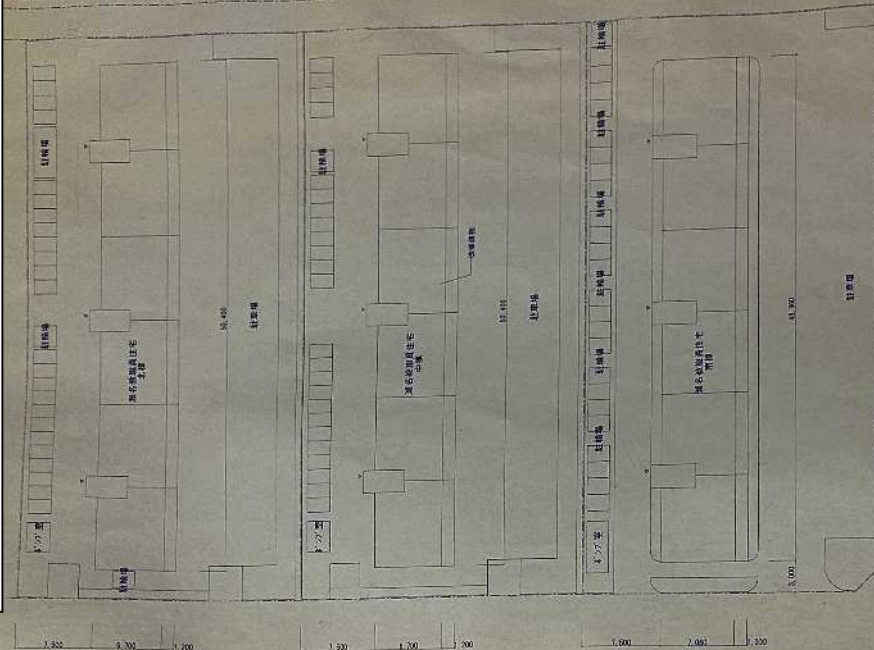

配置図 1/300

平成21年度（第21-25期）
案内図・配置図

図面
A-04

縮尺
1/2500, 1/300

図名

図号

図名

図号

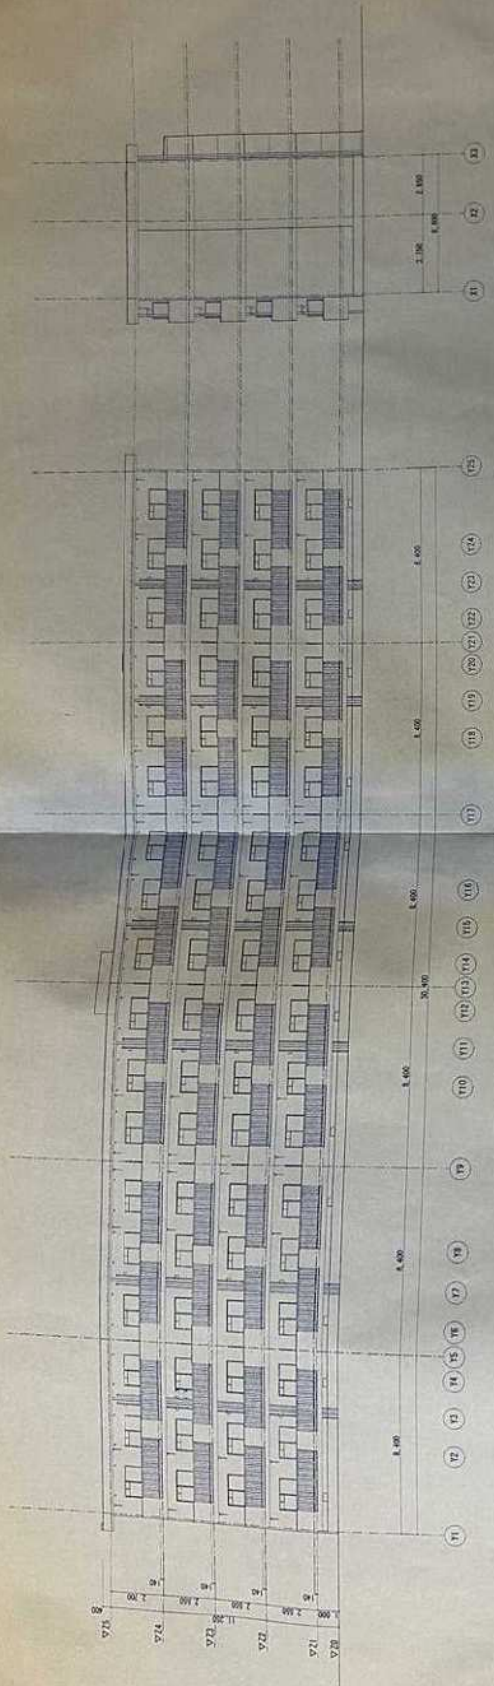


南侧立面图

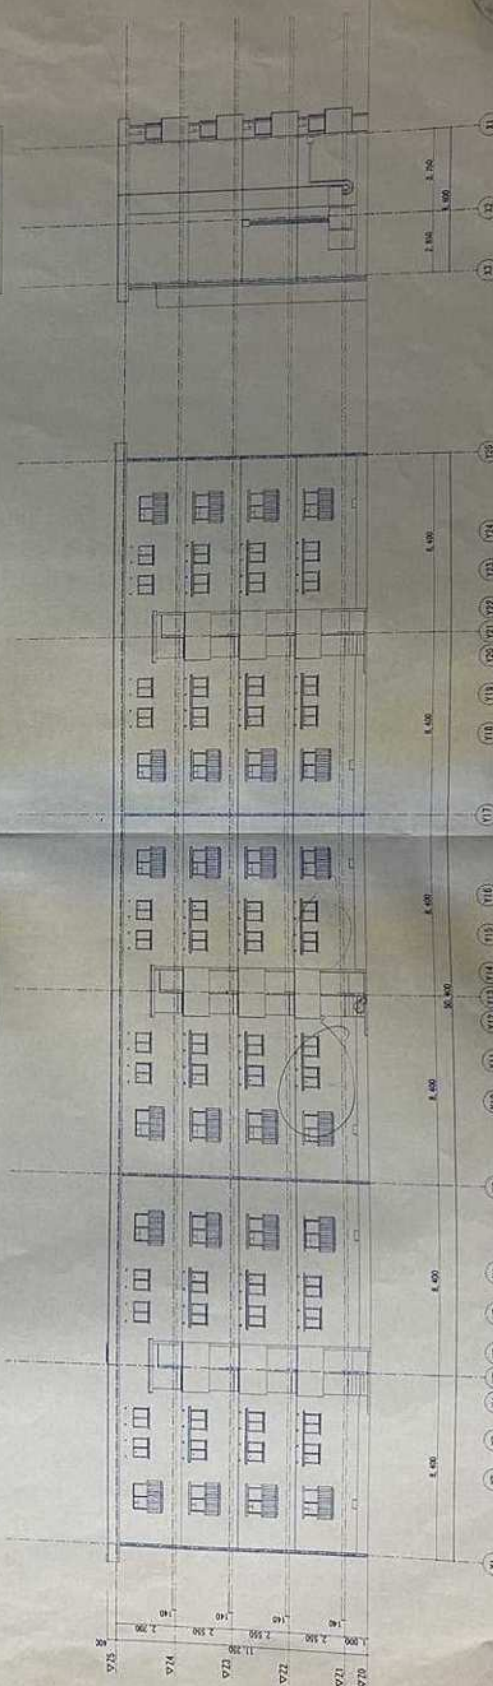


北侧立面图



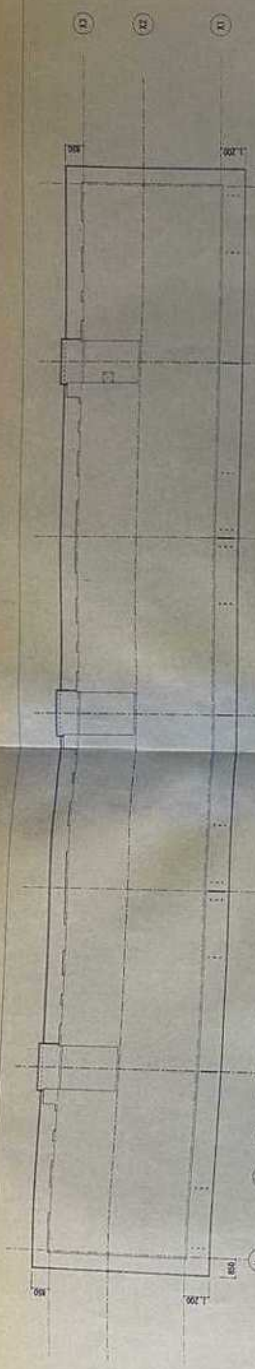


4階天井伏図

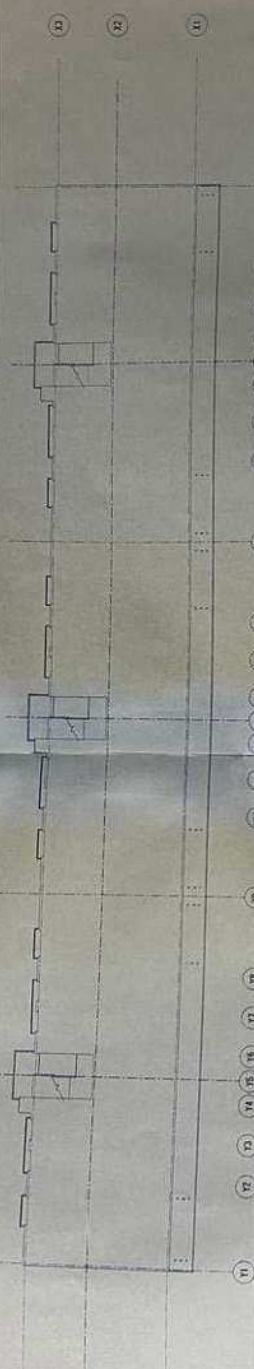

3階天井伏図

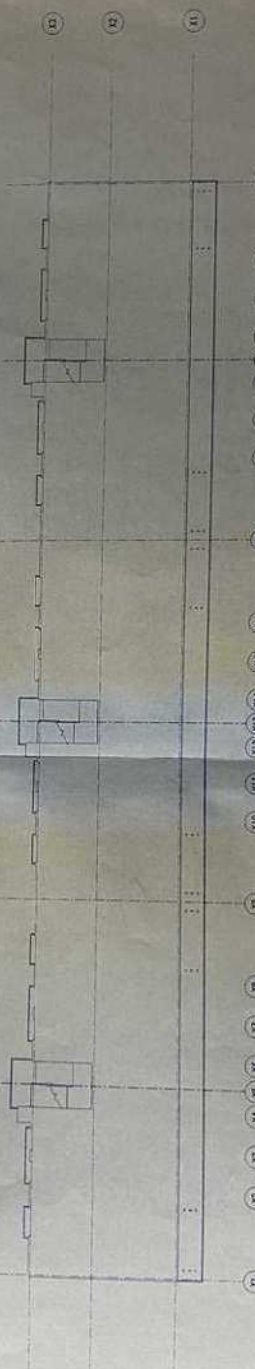

2階天井伏図

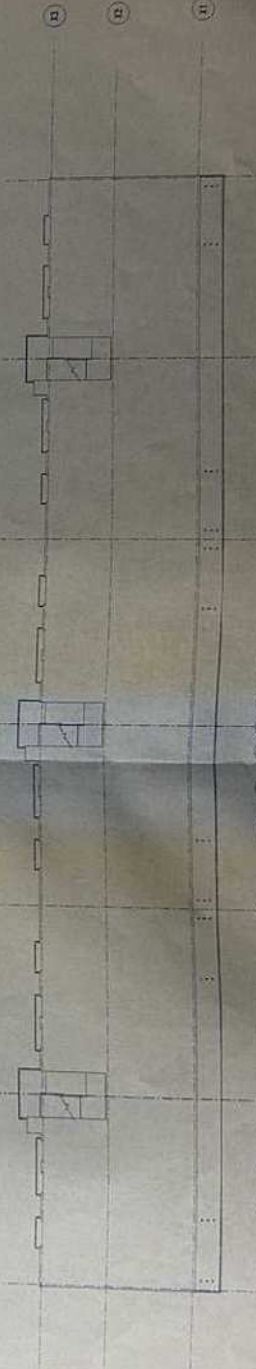

1階天井伏図

訂正事項


図名 A-03



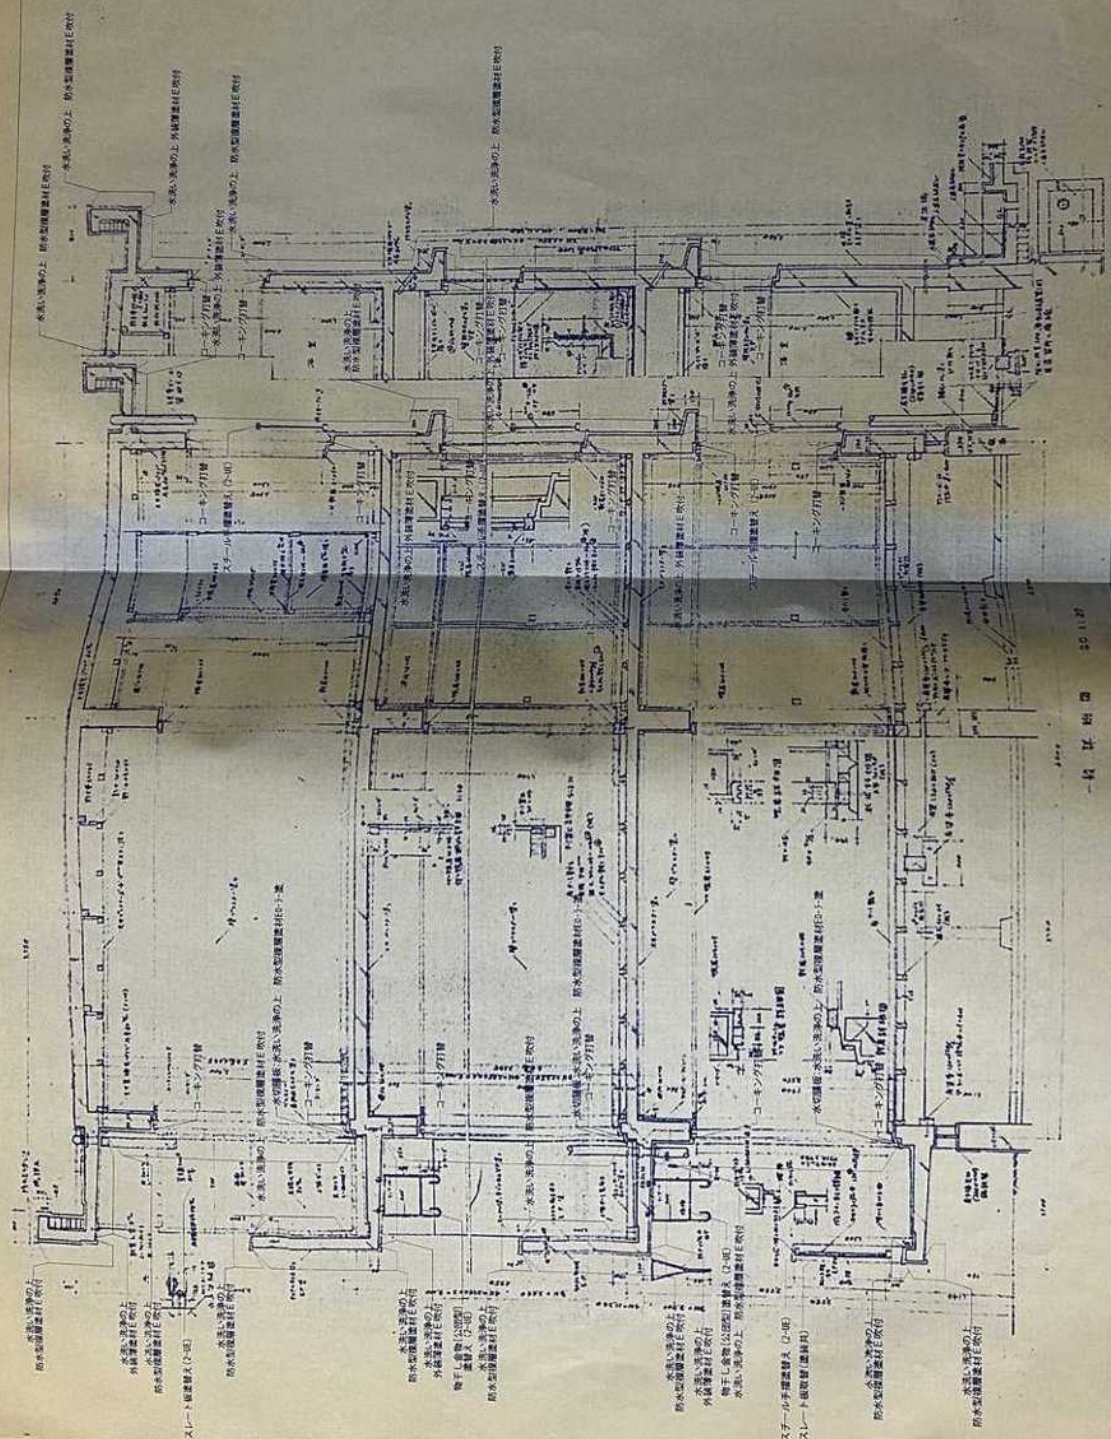


図 10 第一

工 事 名	平成21年度（第21）0508-01号
図 面 名	断面詳細図
図 面 番 号	A-10

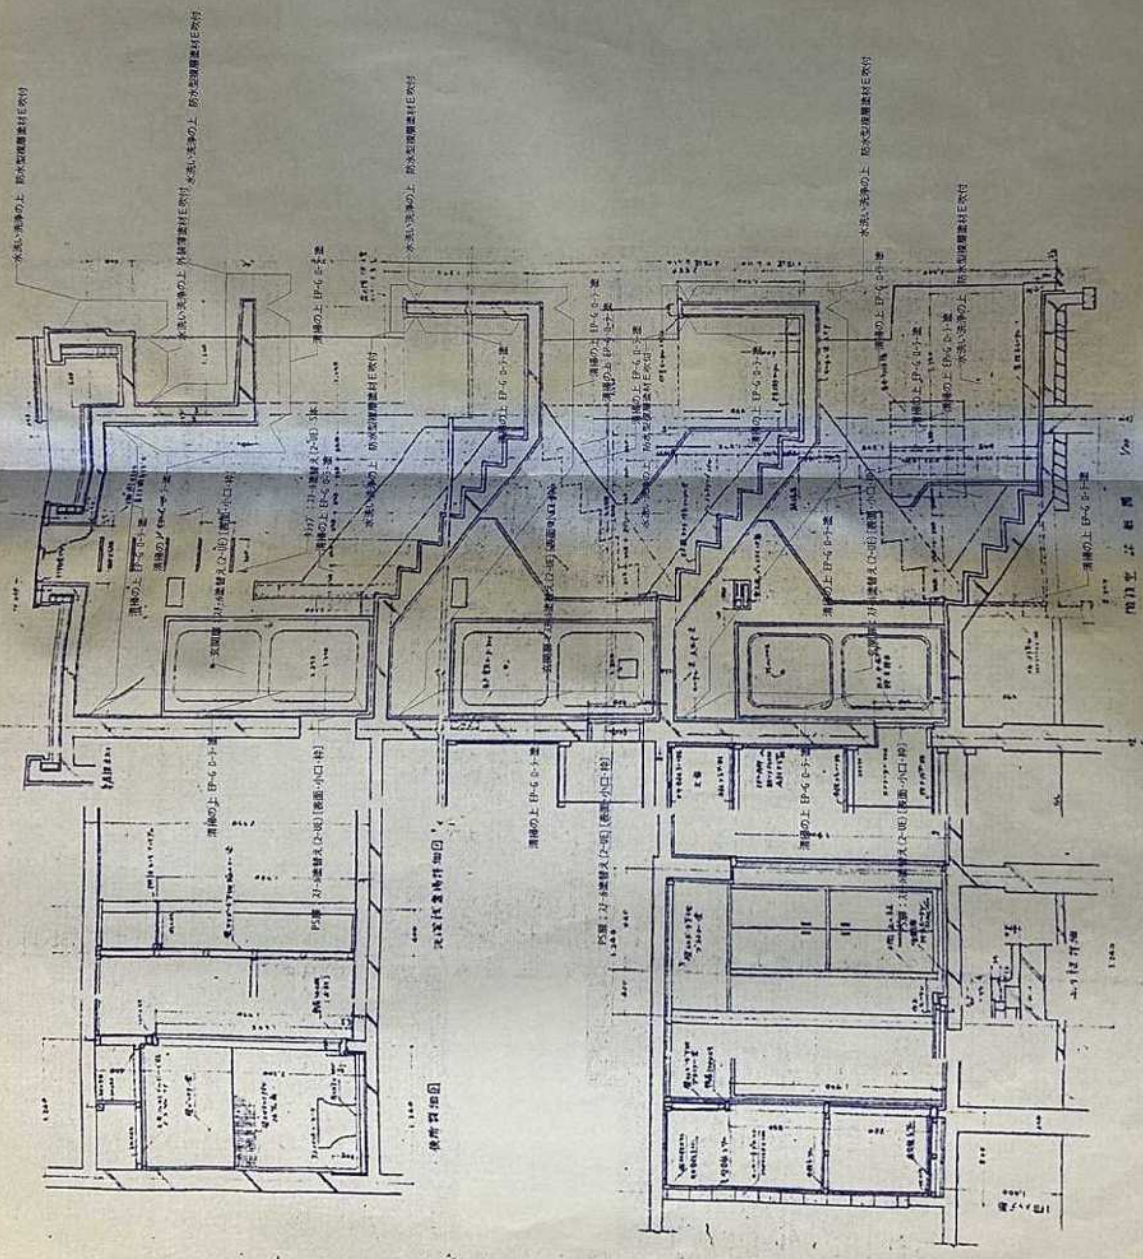

				図面等	100	A-11

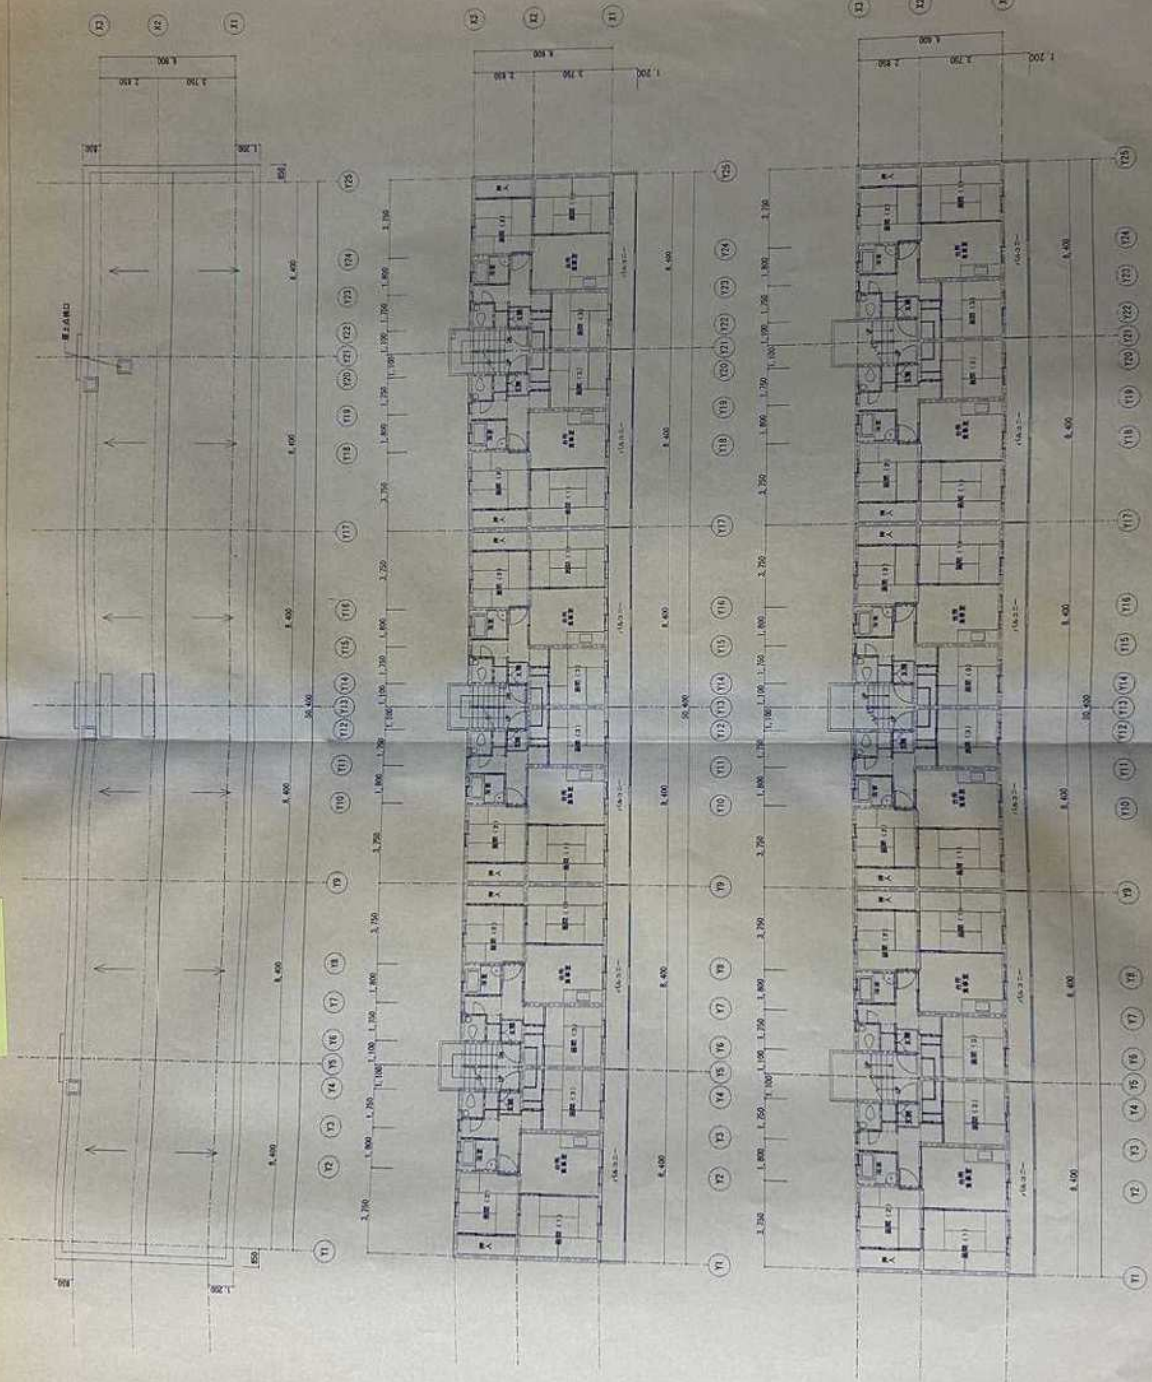

屋根状図

2~4階平面図

1階平面図

訂正欄



工務科
建築課


図号
1/150

図名
A-06

各図面は実際の縮尺とは異なります。資料は現存する図面の按察になりますので、現存する図面の全てを御覧になりたい方は静岡県教育委員会教育施設課にて閲覧が可能です。

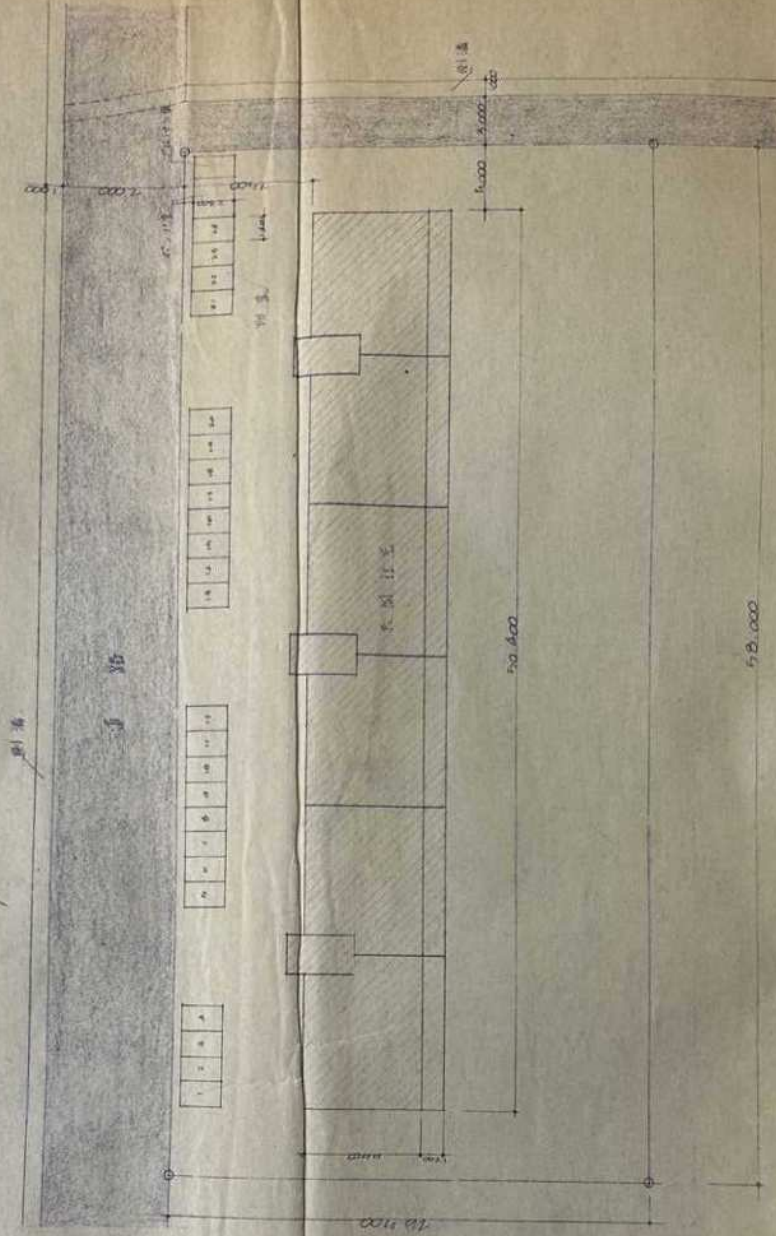

配置図 $1/2\infty$

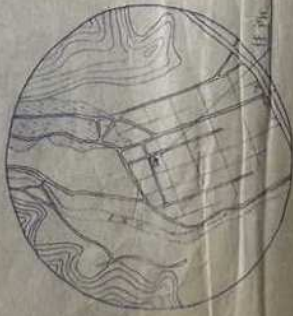

美 国 国 1/50,000











323

屋上階平面図 501.100
(45 10.00 10.00 10.00)


本館用子面図 501.100

1階平面図 501.100

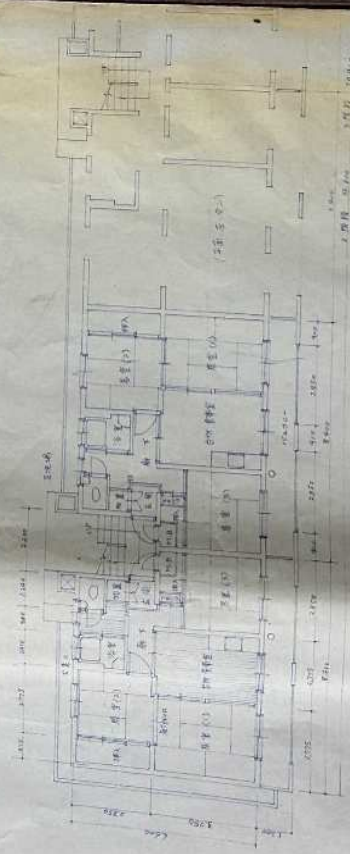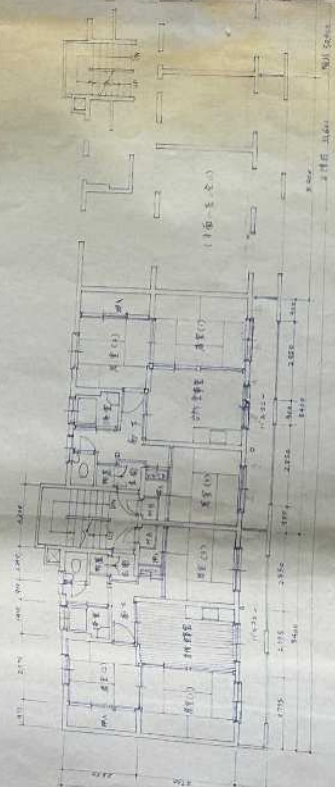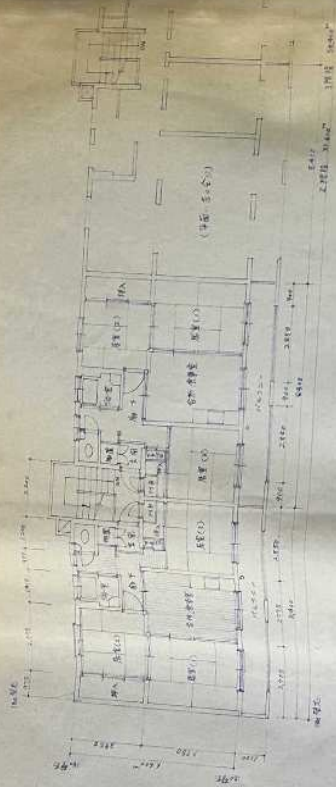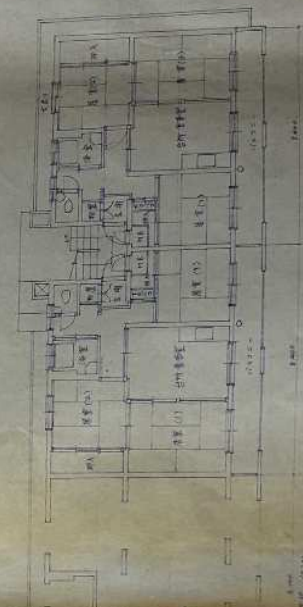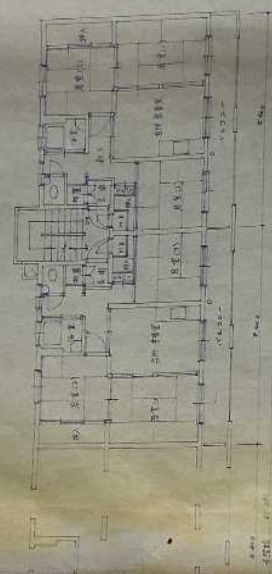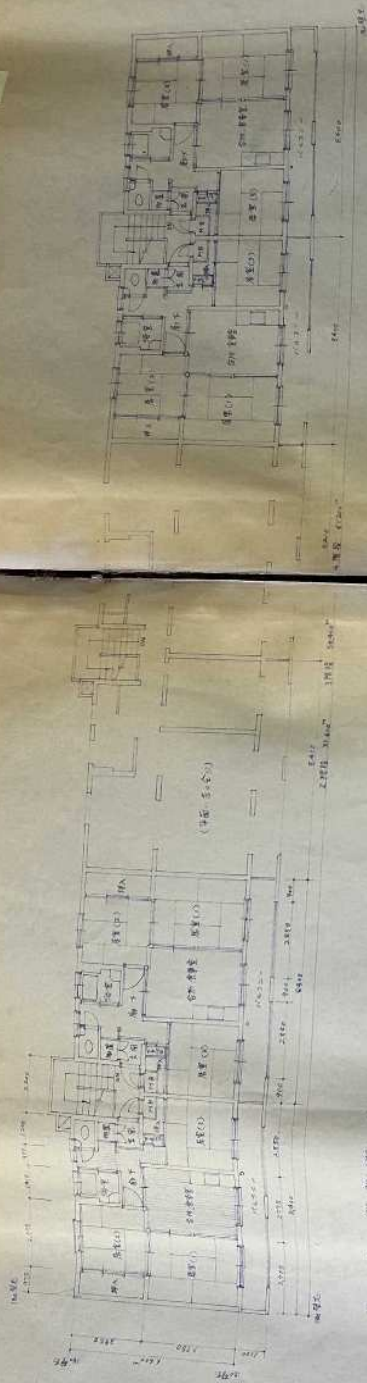


45x2
60x1


5.

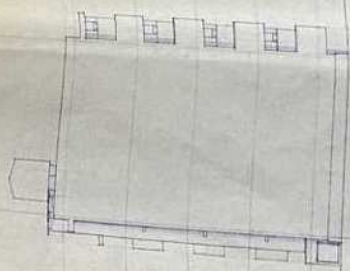



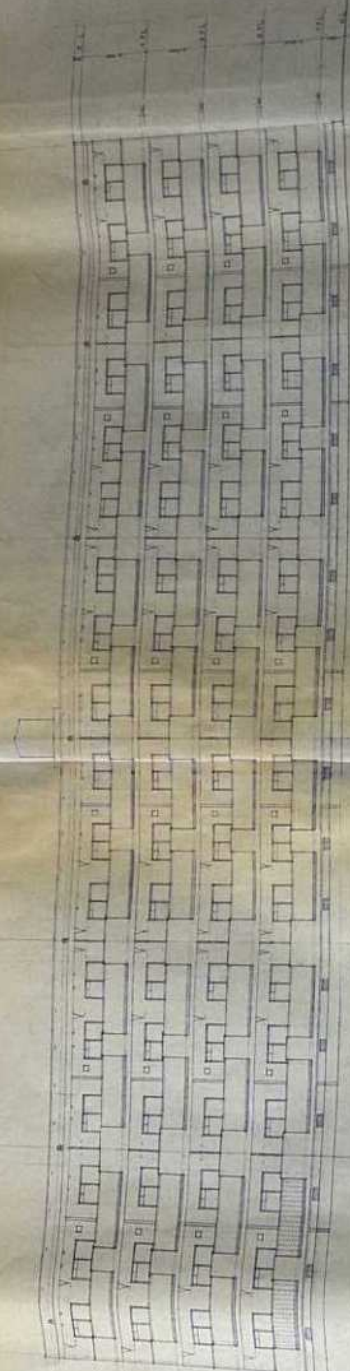


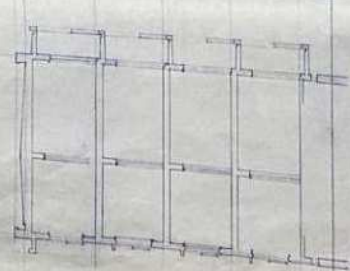



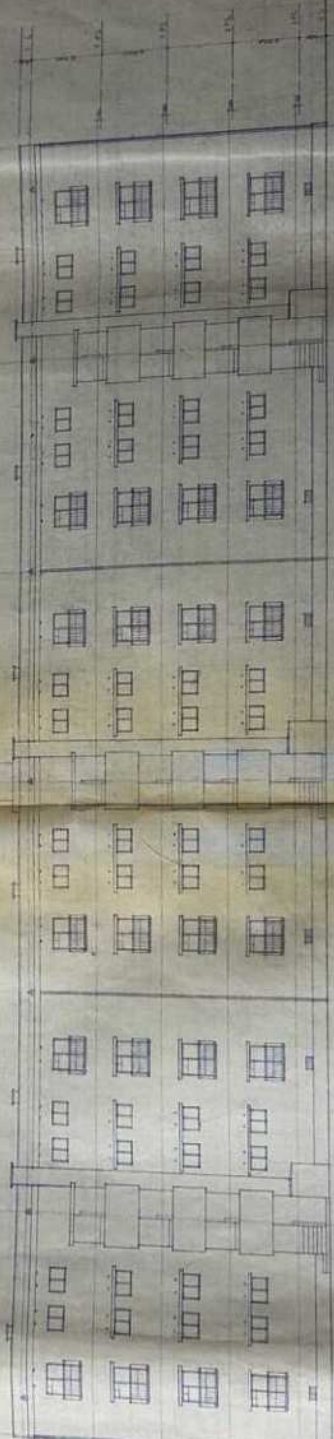



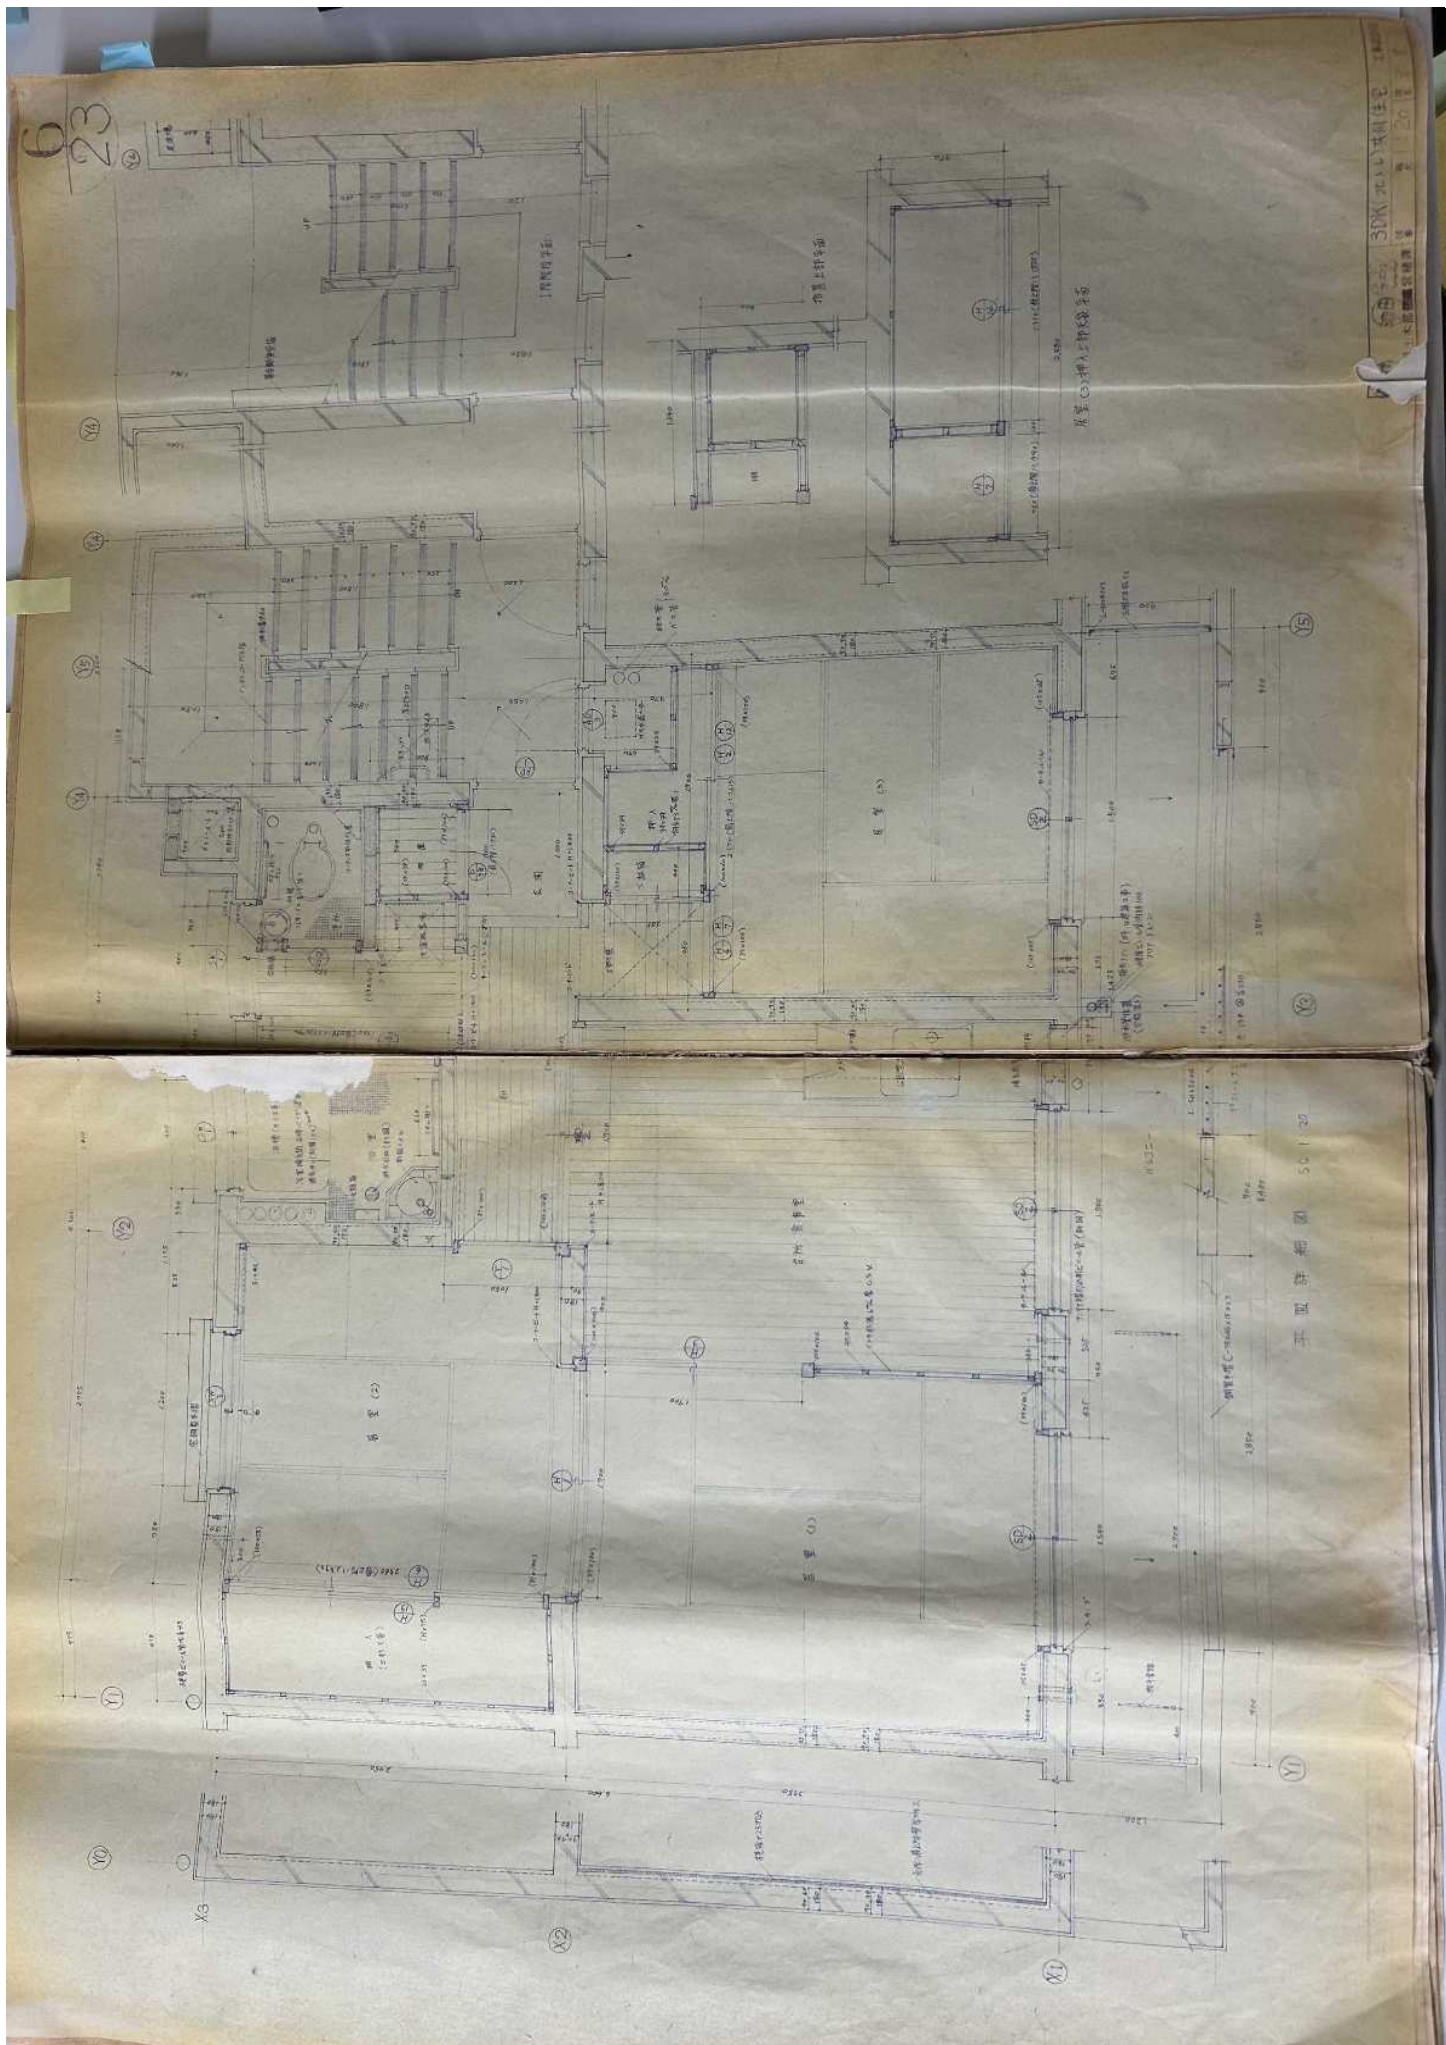












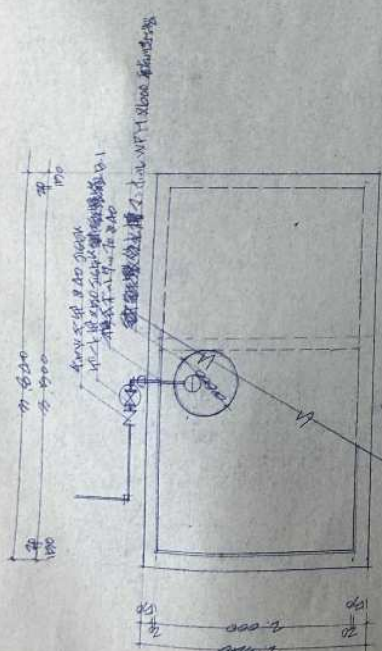


水ポンプ構造物

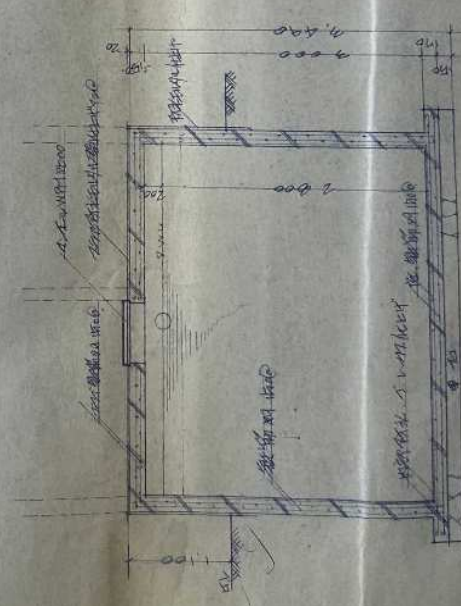

水ポンプ構造物

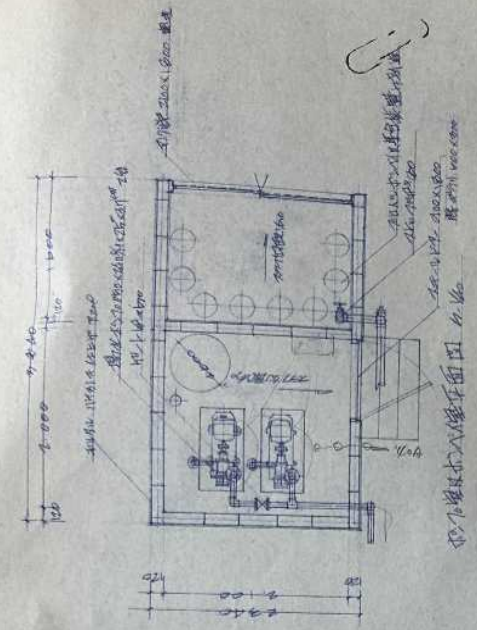

水ポンプ構造物

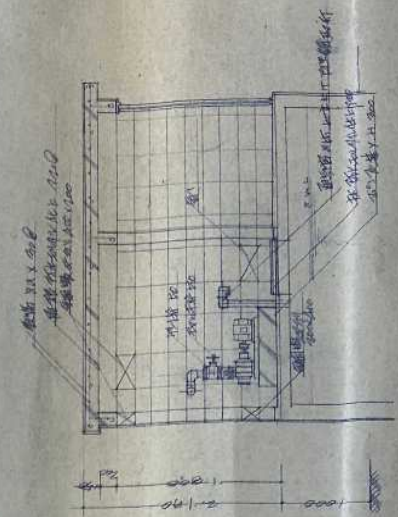

水ポンプ構造物

14








16
23

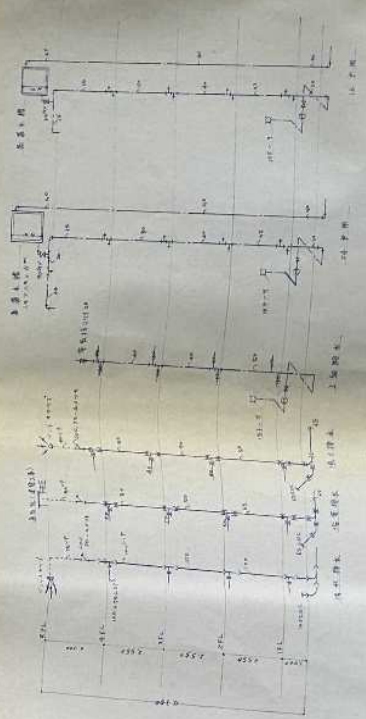

給排水設備系統圖











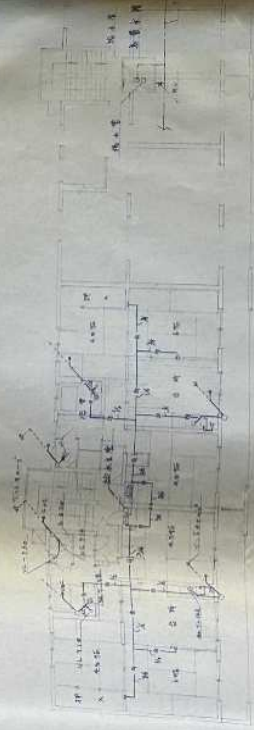












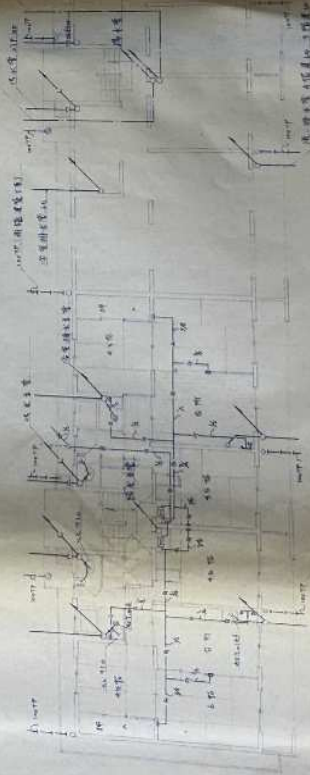


















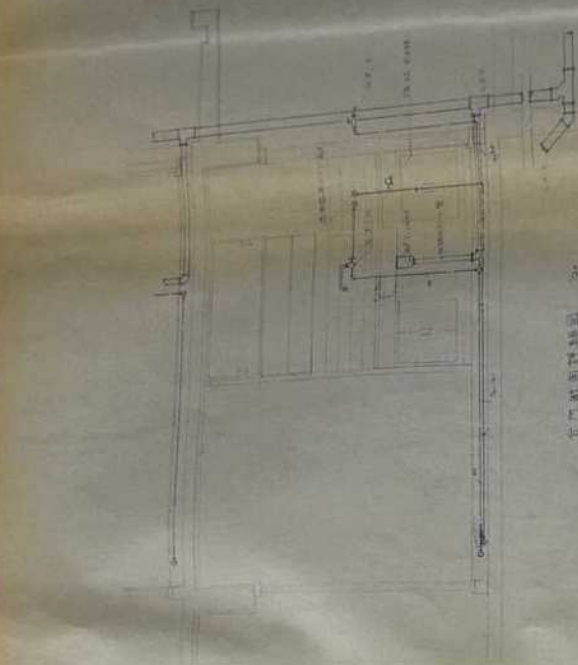


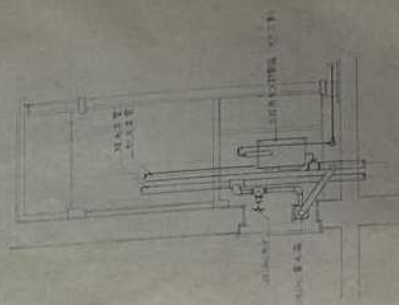



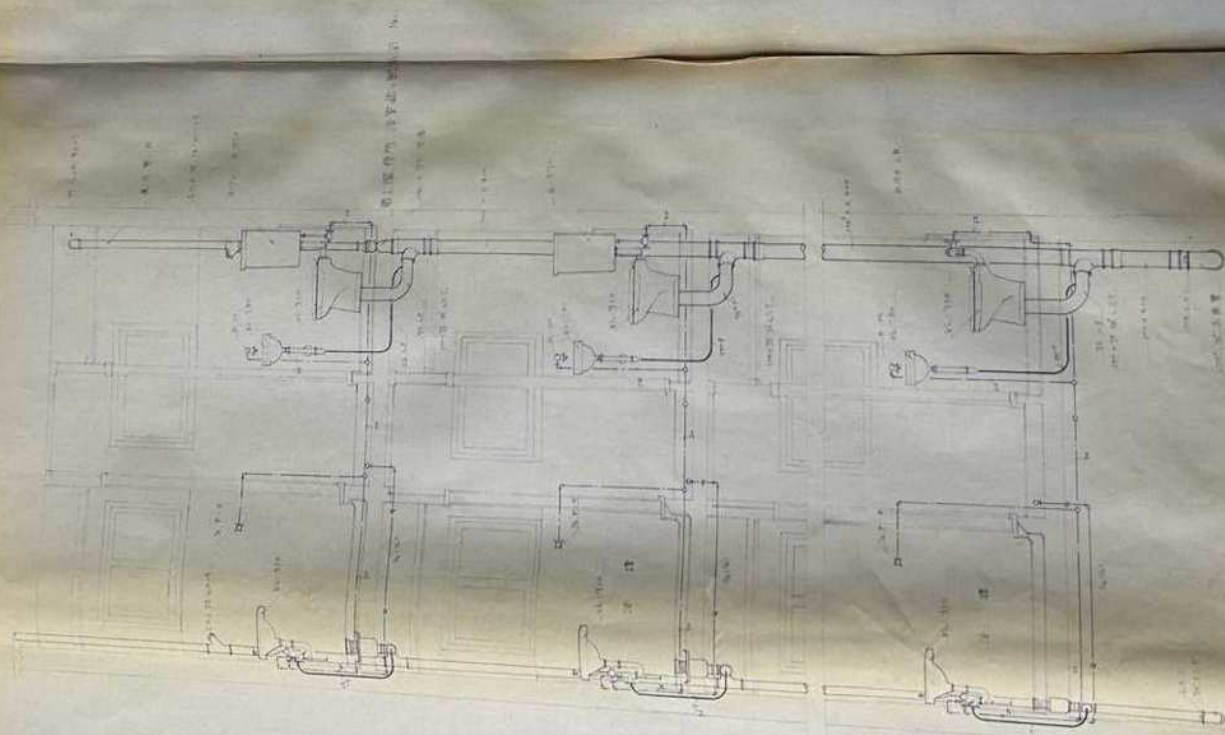



18
23

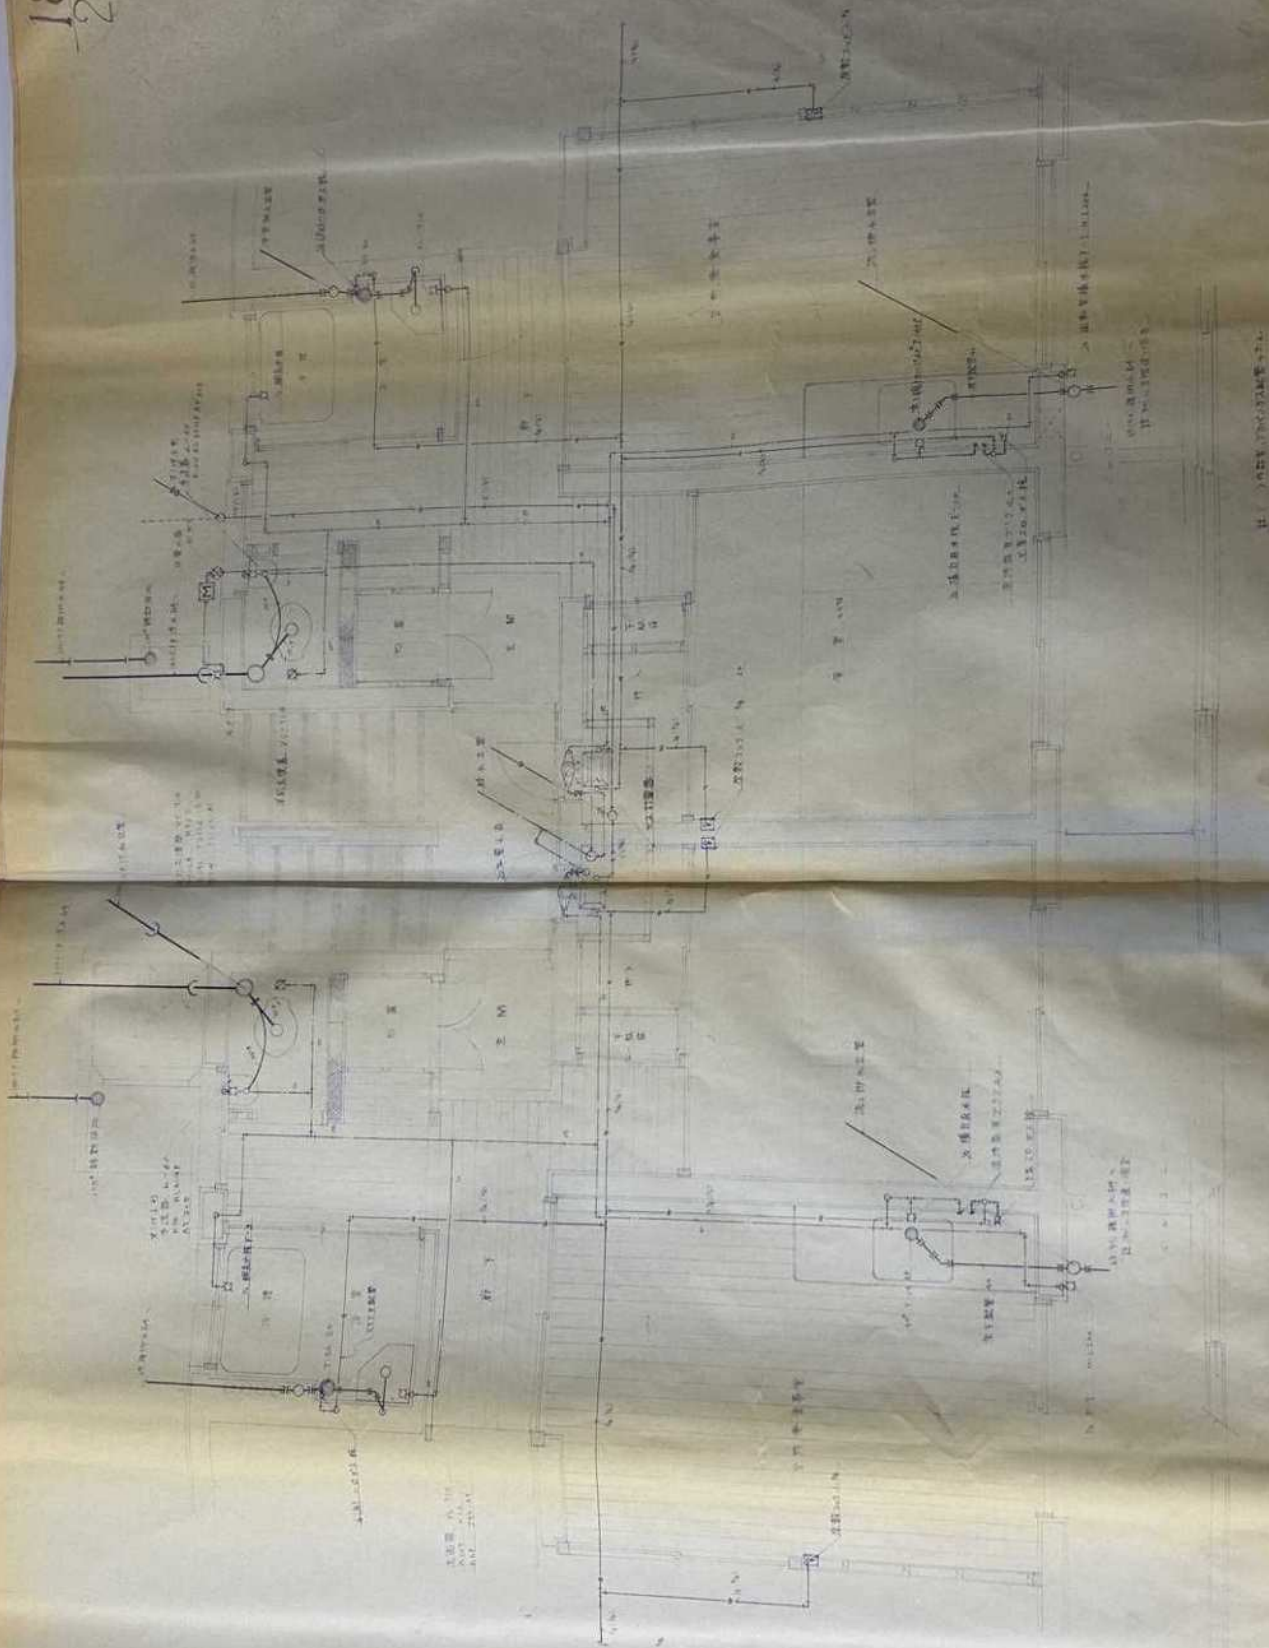


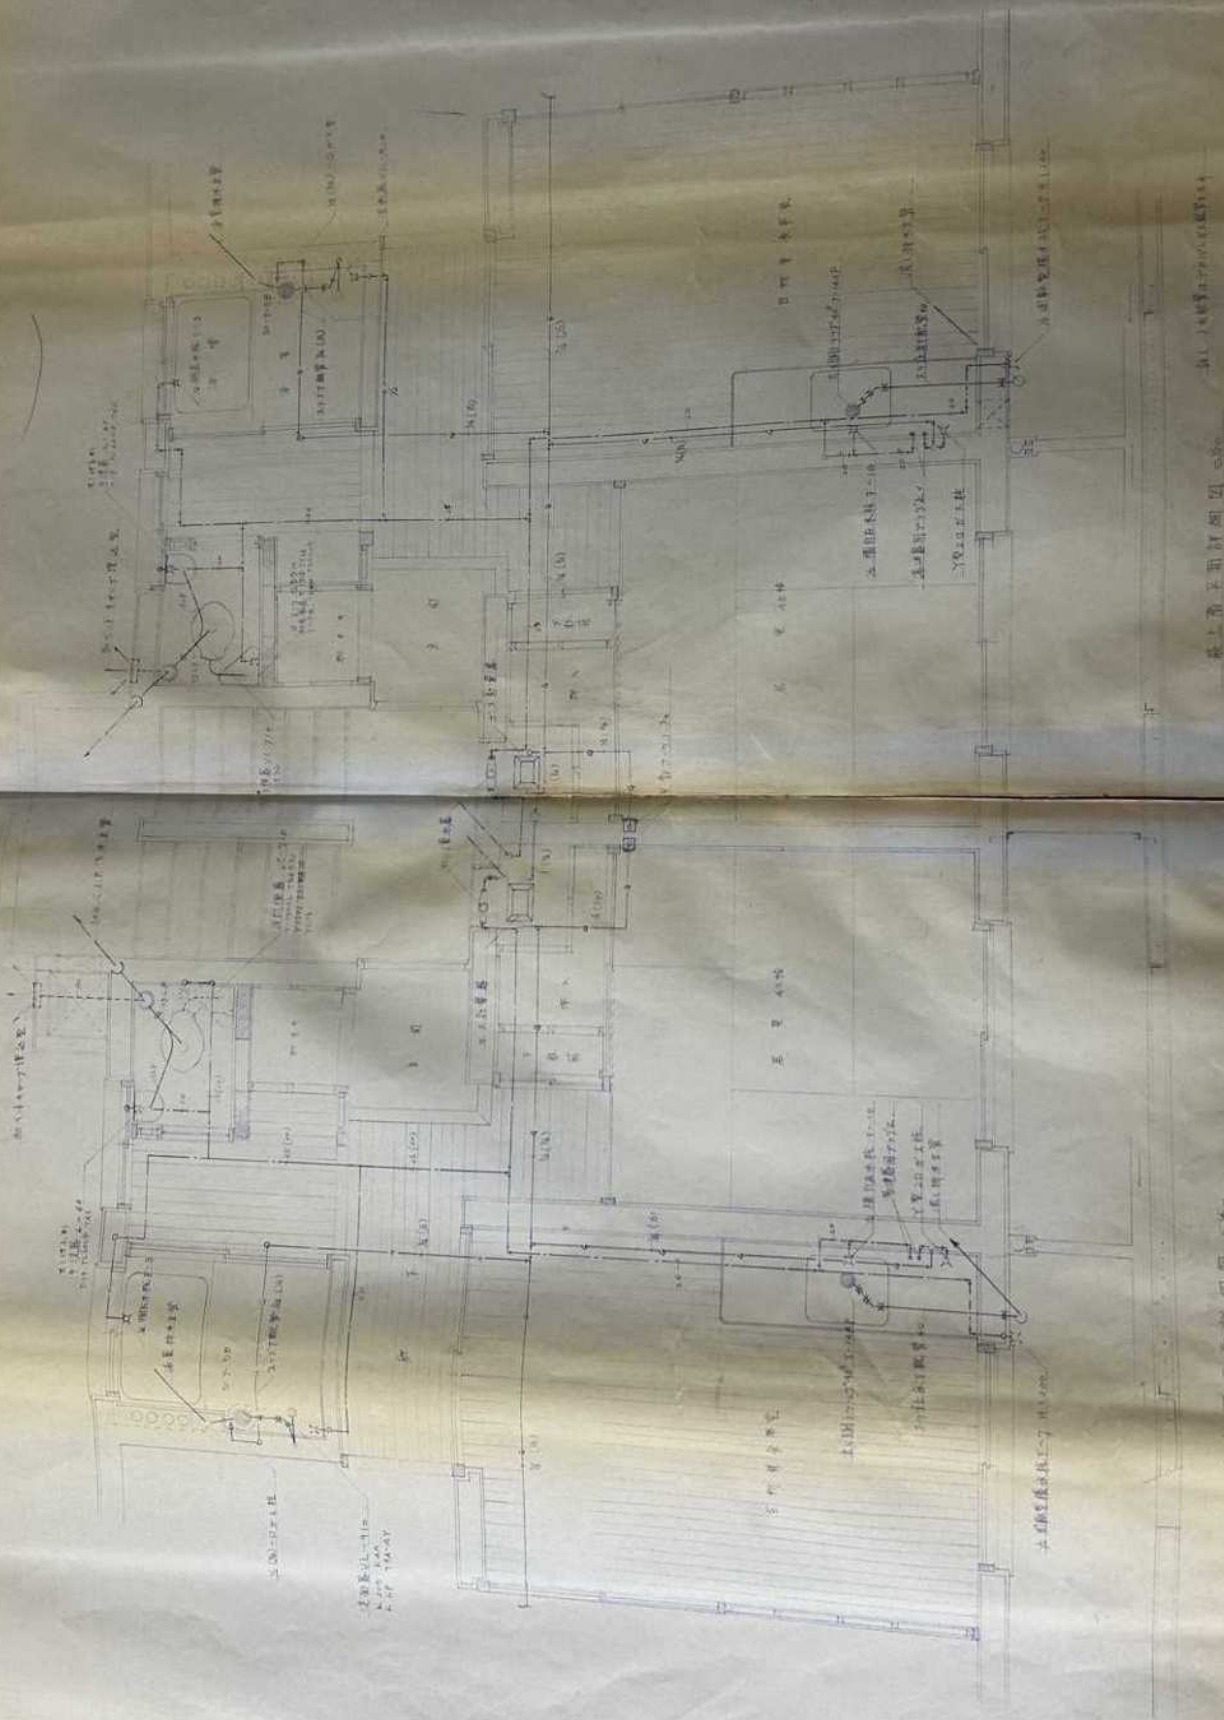





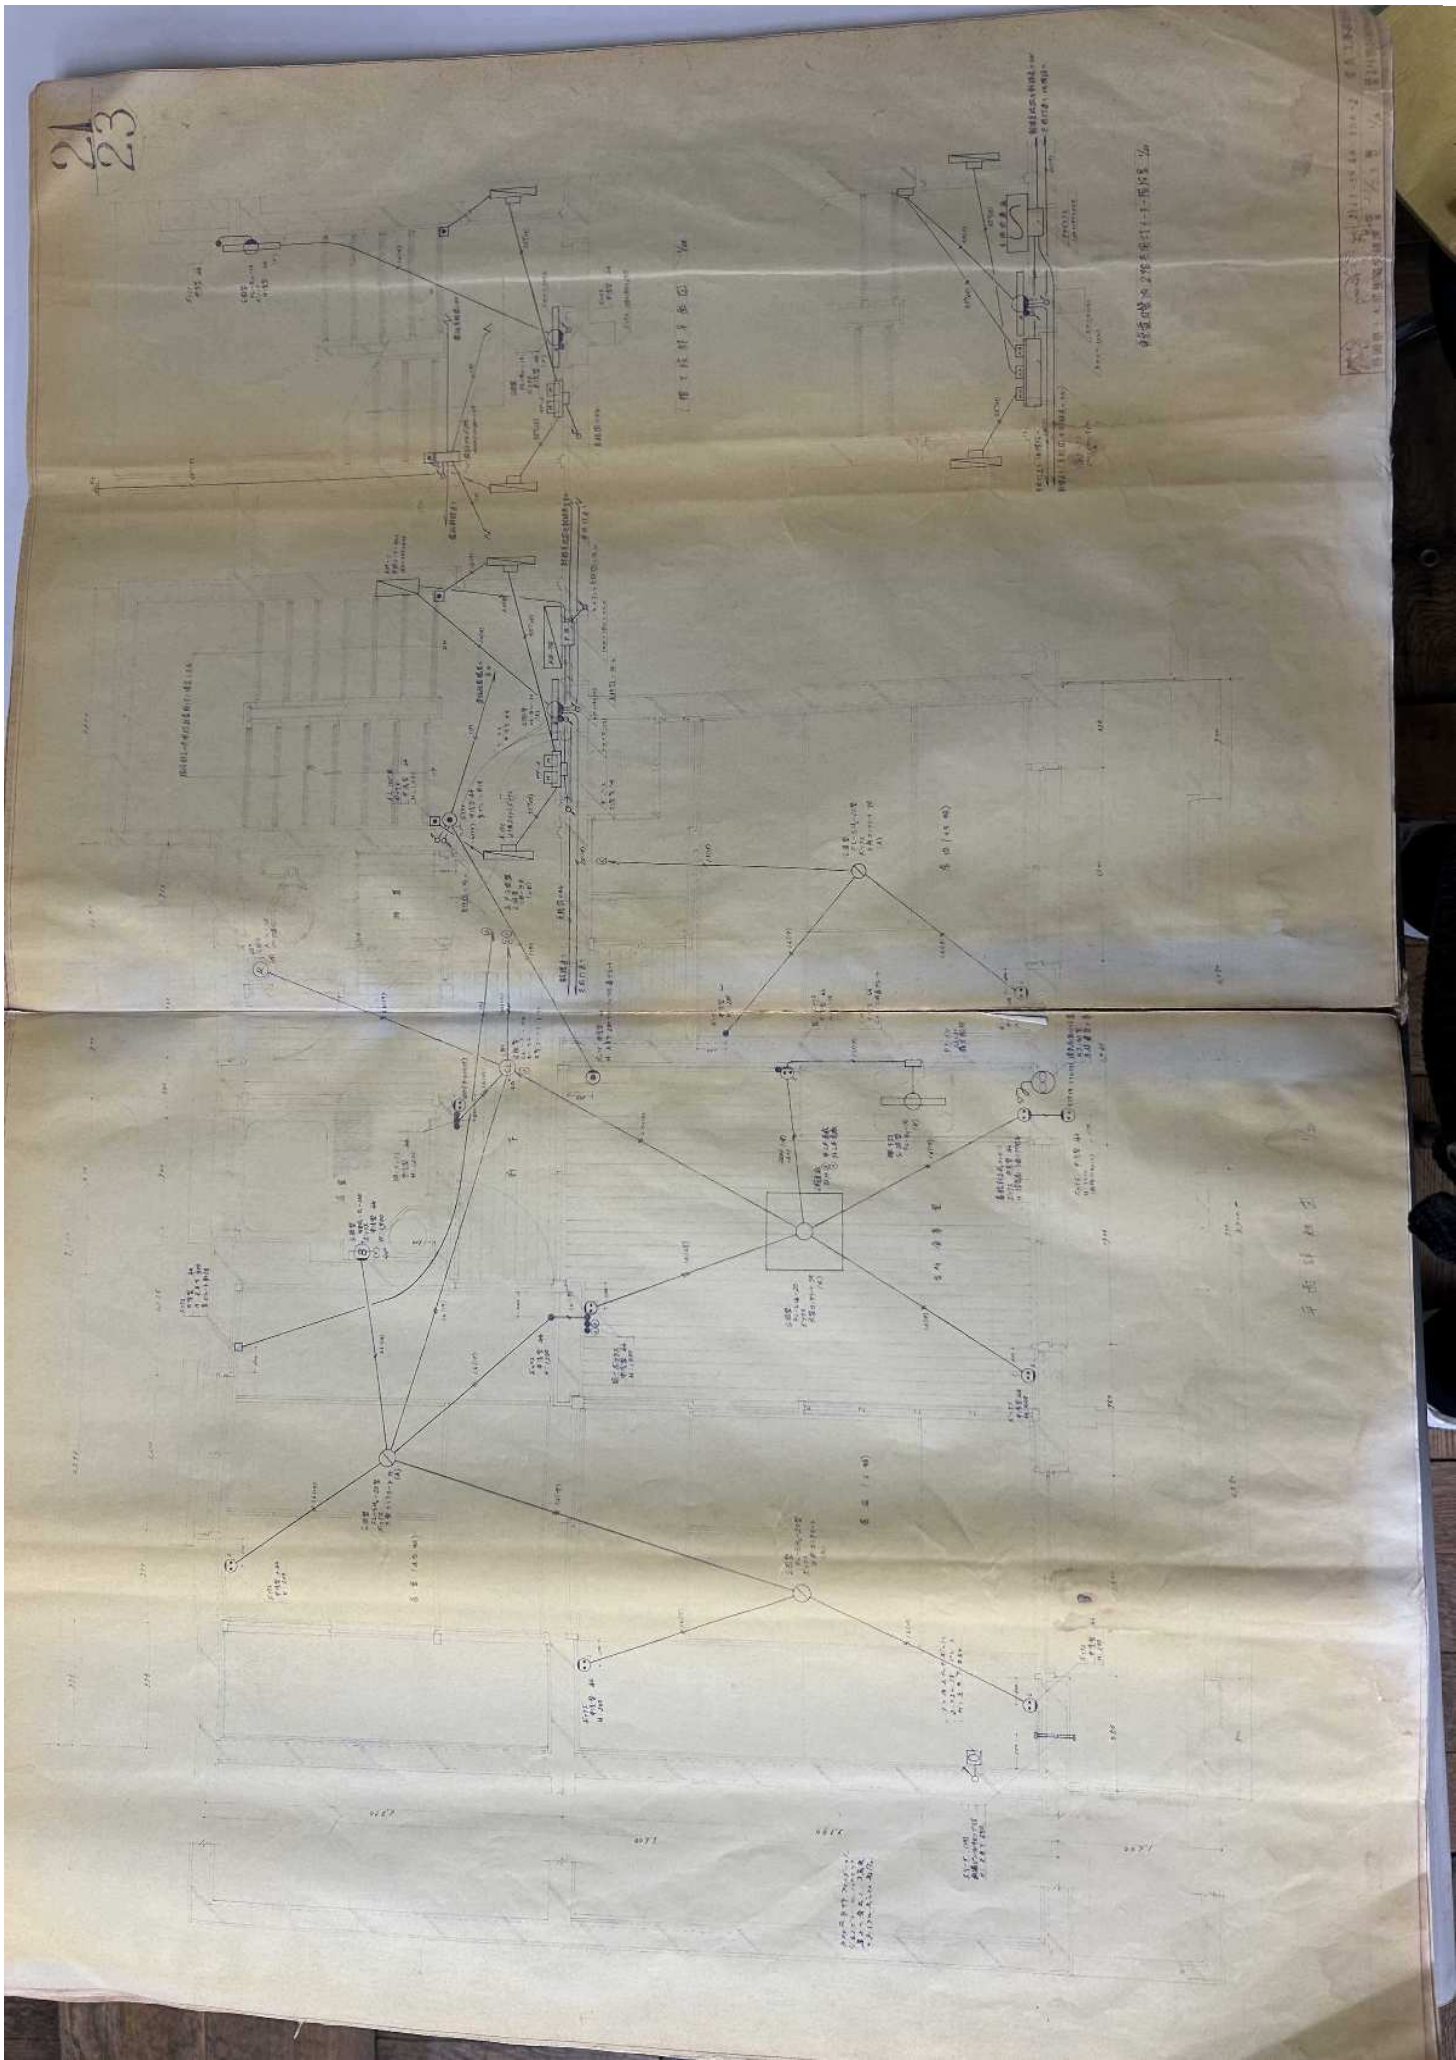





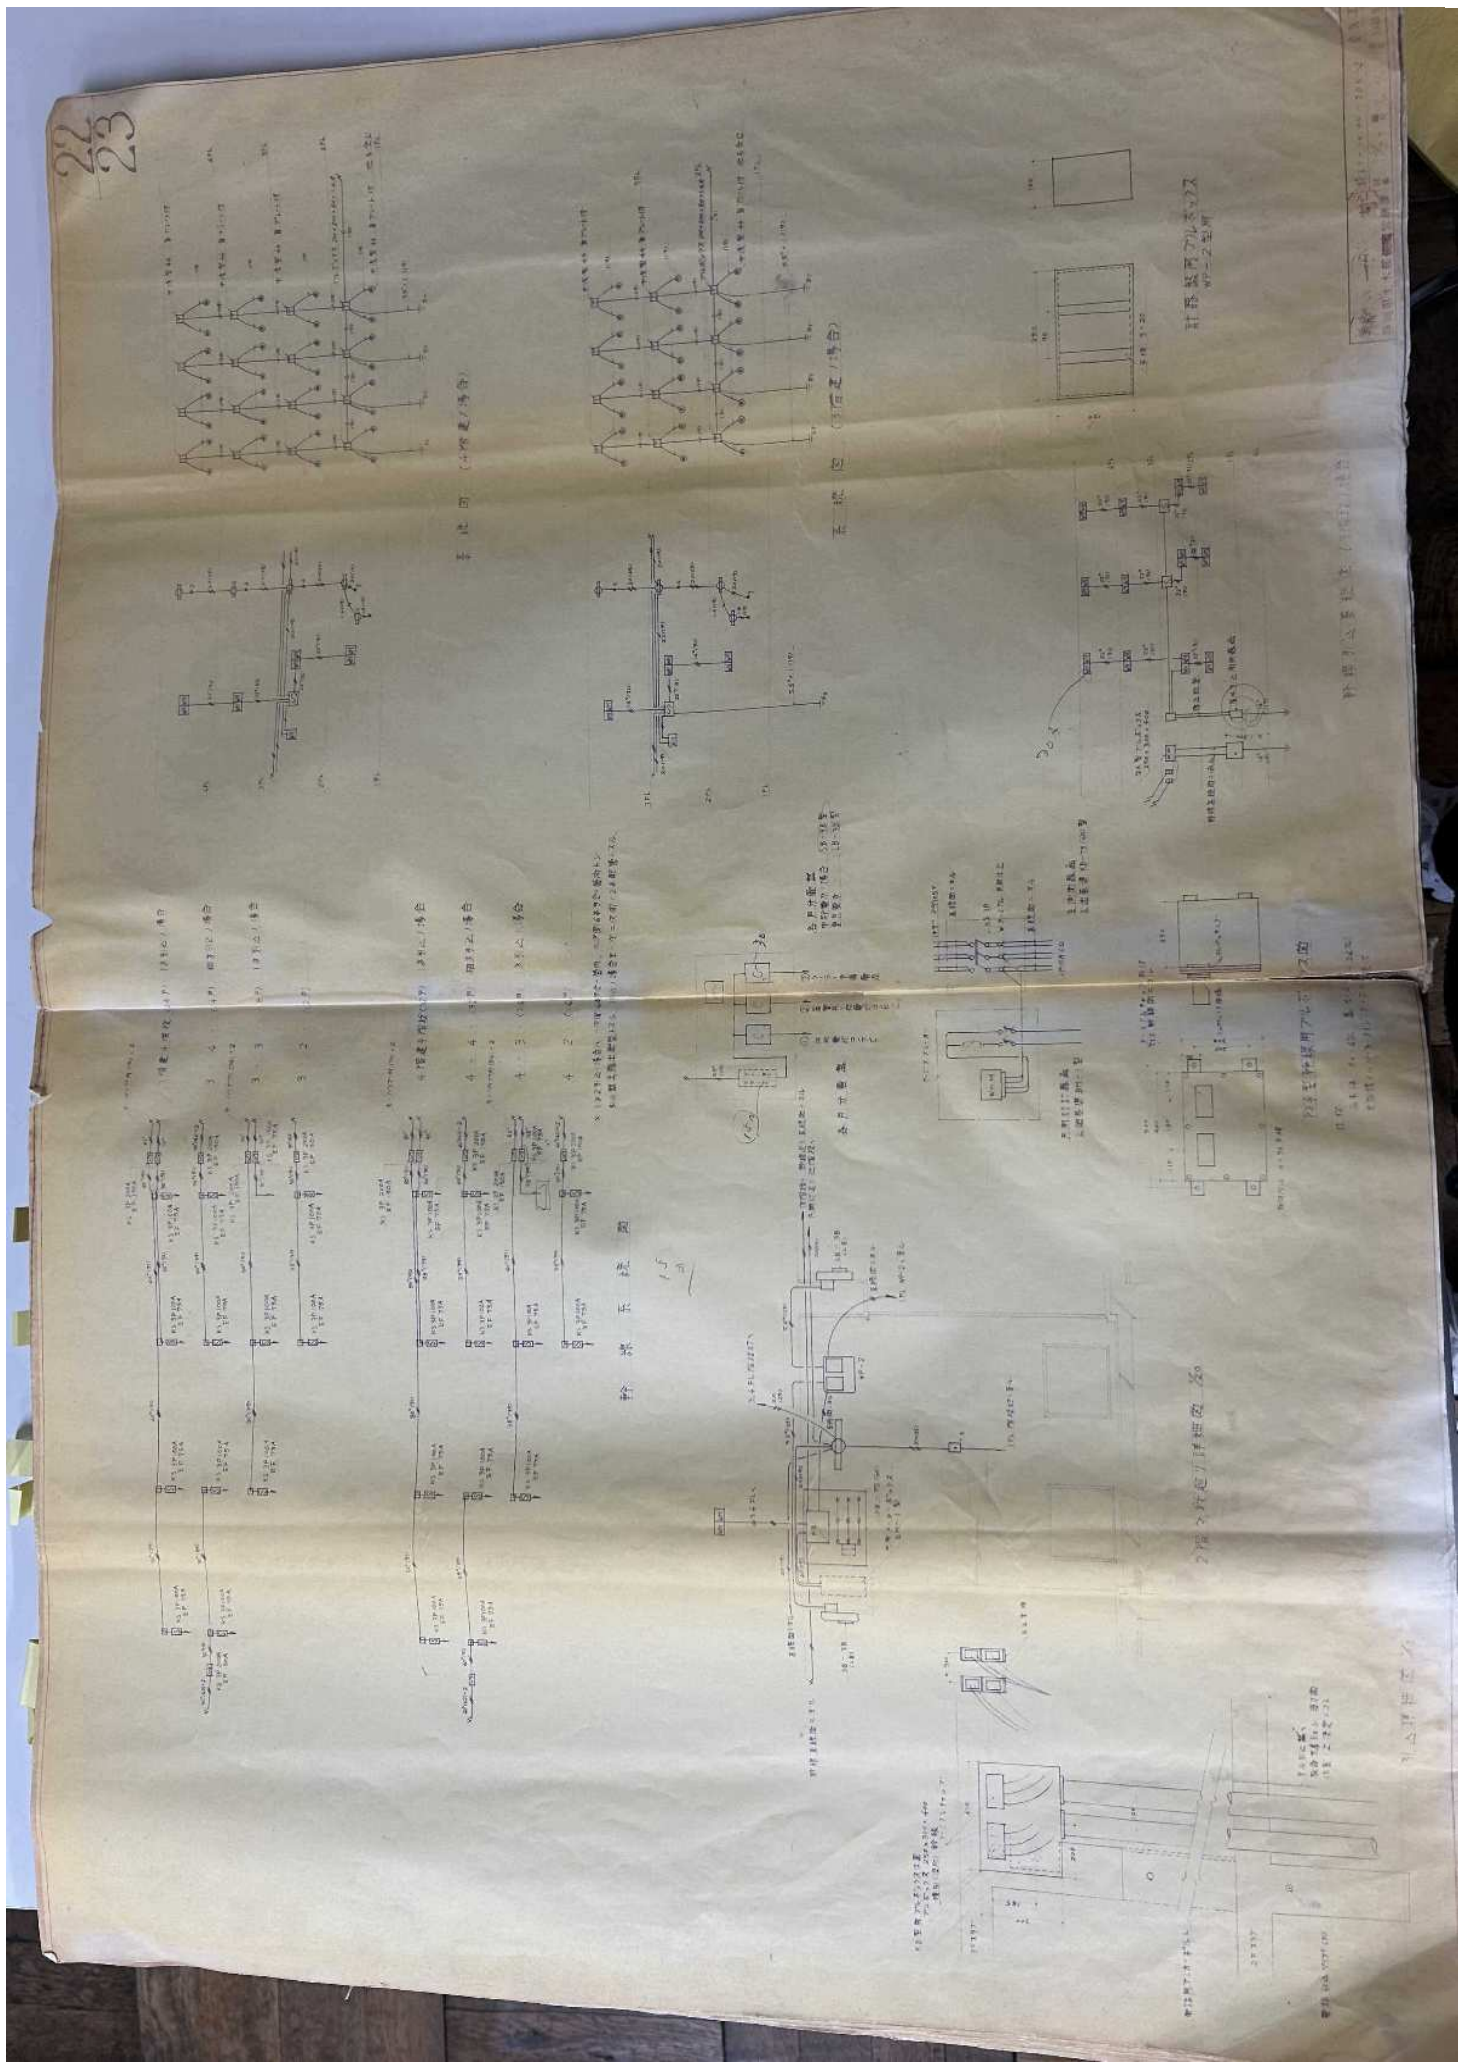

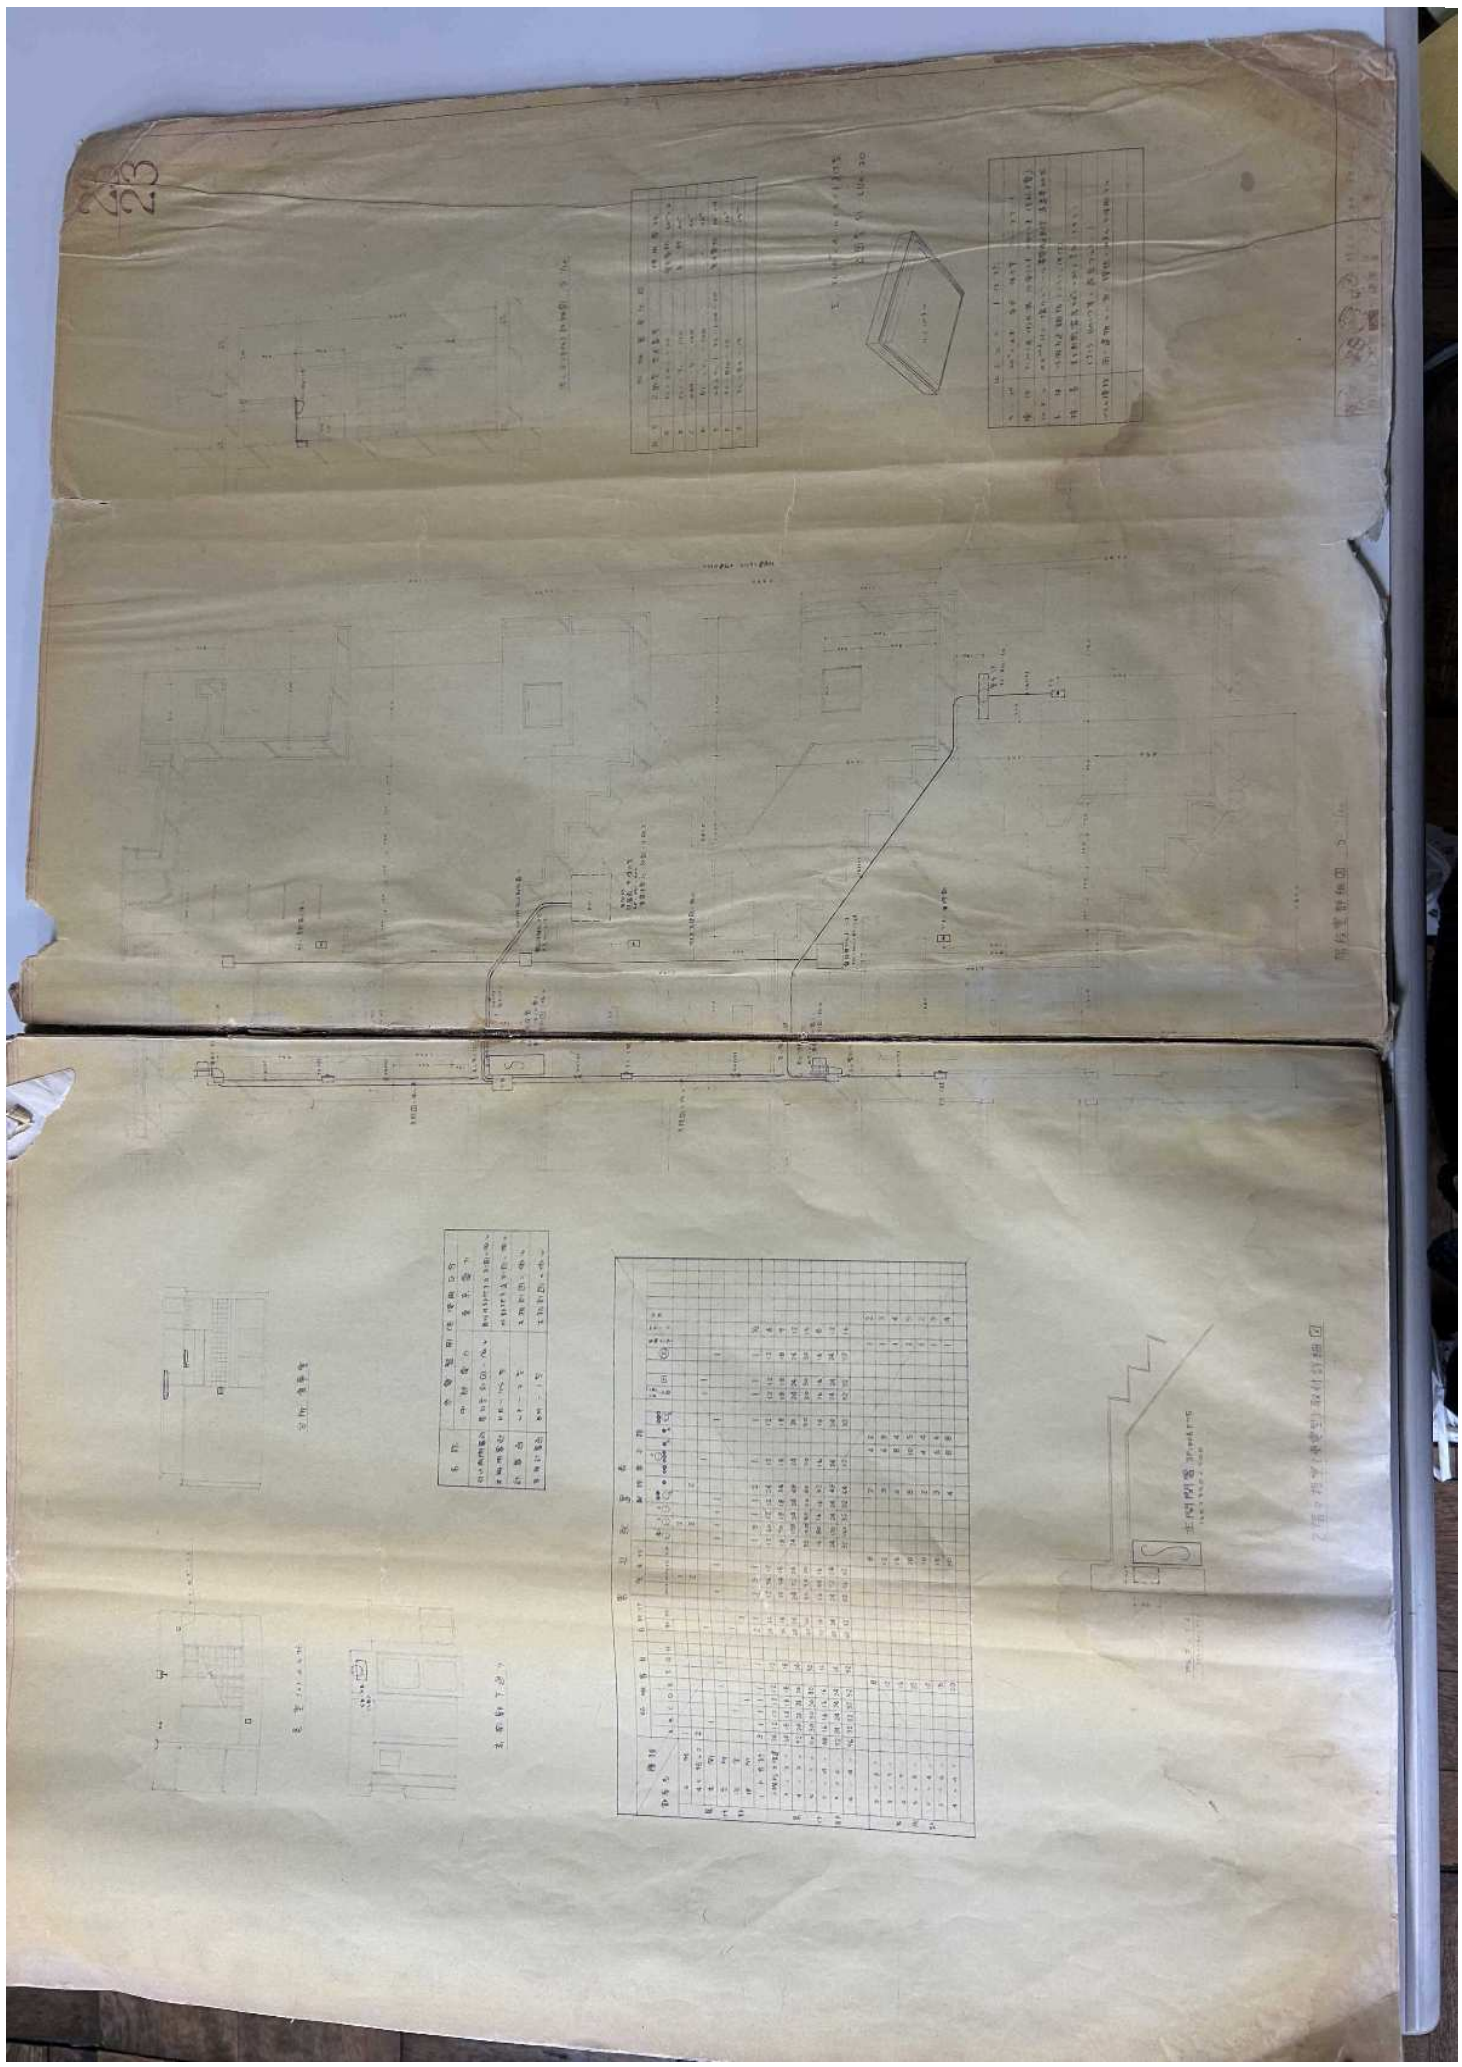

23


令和4年度瀬名教職員住宅
アスベスト等含有調査業務委託

報告書

令和4年9月

株式会社 静環検査センター

令和4年度瀬名教職員住宅アスベスト等含有調査業務委託

No.	施設名	採取場所	採取部位	試料名	分析方法		定性 JIS A 1481-1「建材製品中のアスベスト含有率測定方法－第1部」							
							カソタイル	アモサイト	クロソライト	トレモライト	アクトライト	アンファイト		
1	瀬名教職員住宅	南棟	階段室天井	建築用仕上塗材	定性	偏光顕微鏡	含有せず	含有せず	含有せず	含有せず	含有せず	含有せず	含有せず	
						推定質量分率(%)	無検出	無検出	無検出	無検出	無検出	無検出		
						判定	試料は石綿を含有しない。							
2	瀬名教職員住宅	南棟	居室天井	建築用仕上塗材 (121号室)	定性	偏光顕微鏡	含有せず	含有せず	含有せず	含有せず	含有せず	含有せず		
						推定質量分率(%)	無検出	無検出	無検出	無検出	無検出	無検出		
						判定	試料は石綿を含有しない。							


備考) ー:分析を実施せず

塗装材 分析結果一覧

単位: mg/kg

採取施設	採取場所	PCB
瀬名教職員住宅	北棟 玄関扉(102 号室)	0.15 未満
	北棟 バルコニー物干し金物(101、102 号室)	0.15 未満
	中棟 玄関扉(112 号室)	0.15 未満
	中棟 バルコニー物干し金物(112 号室)	0.15 未満
	南棟 屋根マンホール	0.15 未満
	南棟 玄関扉(122 号室)	0.15 未満
基準値		0.5 以下

【採取位置図】

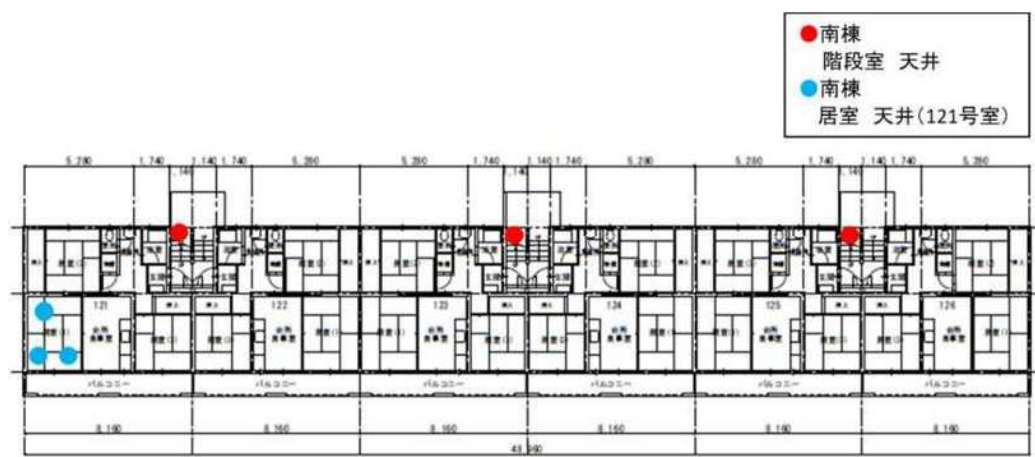

瀬名教職員住宅 建築用仕上塗材採取位置図



瀬名教職員住宅 塗装材採取位置図

【試験成績書】

試験成績書

第 MS20700039-1 号
令和 4 年 7 月 28 日

静岡県知事 様

静岡県藤枝市高柳2310番地
株式会社 静環検査センター
TEL 054-(634) 1000(代)

貴依頼による石綿(アスベスト)含有率測定結果は次の通りです。

受 付 日	令和 4 年 7 月 21 日			試料受付方法	採取	
業 務 名	令和4年度瀬名教職員住宅アスベスト等含有調査業務委託					
採 取 施 設 名	瀬名教職員住宅					
採 取 場 所	南棟					
採 取 部 位	階段室天井					
試 料 名	建築用仕上塗材					
試 料 採 取 日	令和 4 年 7 月 20 日					
採 取 者 名	株式会社 静環検査センター 業務課					
測 定 依 頼 物 質 (石 綿 の 種 類)	クリソタイル	アモサイト	クロストライト	トモライト	アキチライト	アンソファイト
	○	○	○	○	○	○

*当方採取以外の試料については、依頼者のお申し出により記入いたしました。

試 験 方 法	JIS A 1481-1「建材製品中のアスベスト含有率測定方法-第1部」
試 験 内 容	偏光顕微鏡による定性分析
使 用 装 置	双眼実体顕微鏡 Nikon SMZ745 偏 光 顕 微 鏡 Nikon ECLIPSE LV100ND 位相差分散型 対物レンズ 10、40倍
分 析 実 施 日	令和 4 年 7 月 21 日 ~ 令和 4 年 7 月 26 日

分析結果 (定性) 3)	石綿の種類	クリソタイル	アモサイト	クロシトライト	トモライト	アキチライト	アンソファイト
	偏光顕微鏡 ¹⁾	含有せず	含有せず	含有せず	含有せず	含有せず	含有せず
	推定質量分率 ²⁾ (%)	無検出	無検出	無検出	無検出	無検出	無検出
	判 定	試料は石綿を含有しない。					

備 考	層17体*リ、層2白色、層3灰色の3層構造。
-----	------------------------

<分析結果について>	
1)	偏光顕微鏡：“含有”はアスベストの繊維が確認されたことを示し、“含有せず”はアスベストの繊維が確認されなかったことを示す。
2)	推定質量分率 (%)：顕微鏡観察による概数を示し、“無検出”はアスベストの繊維が検出されなかった場合を示し、“検出”はアスベストの繊維が1本又は2本だけ検出された場合を示す。0.1%を超えるかどうかを確認する場合はJIS A 1481-5で定量分析を行う。
3)	“-”は分析を実施していないことを示す。

当社の許可なく、本試験成績書の一部を複製し使用することを禁止します。

試験成績書

第 MS20700039-2 号
令和 4 年 7 月 28 日

静岡県知事 様

静岡県藤枝市高柳2310番地
株式会社 静環検査センター
TEL 054(634)1000(代)

貴依頼による石綿(アスベスト)含有率測定結果は次の通りです。

受 付 日	令和 4 年 7 月 21 日			試料受付方法	採取	
業 務 名	令和4年度瀬名教職員住宅アスベスト等含有調査業務委託					
採 取 施 設 名	瀬名教職員住宅					
採 取 場 所	南棟					
採 取 部 位	居室天井					
試 料 名	建築用仕上塗材（121号室）					
試 料 採 取 日	令和 4 年 7 月 20 日					
採 取 者 名	株式会社 静環検査センター 業務課					
測 定 ご 依 頼 物 質 （石綿の種 類）	クリソタイル	アモサイト	クロシタイル	トリモライト	アキチライト	アノソフィライト
	○	○	○	○	○	○

* 当方採取以外の試料については、依頼者のお申し出により記入いたしました。

試験方法	JIS A 1481-1「建材製品中のアスベスト含有率測定方法-第1部」
試験内容	偏光顕微鏡による定性分析
使用装置	双眼実体顕微鏡 Nikon SMZ745 偏光顕微鏡 Nikon ECLIPSE LV100ND 位相差分散型 対物レンズ [*] 10、40倍
分析実施日	令和 4 年 7 月 21 日 ~ 令和 4 年 7 月 26 日

分析結果 (定性) 3)	石綿の種類	クリソタイル	アモサイト	クロシトライト	トリモライト	アキチライト	アノソフィライト
	偏光顕微鏡 ¹⁾	含有せず	含有せず	含有せず	含有せず	含有せず	含有せず
	推定質量分率 ²⁾ (%)	無検出	無検出	無検出	無検出	無検出	無検出
	判定	試料は石綿を含有しない。					

備考	層1橙色、層2 ^{ベージュ} の2層構造。
----	--------------------------------

<分析結果について>

- 1) 偏光顕微鏡：“含有”はアスベストの繊維が確認されたことを示し、“含有せず”はアスベストの繊維が確認されなかったことを示す。
- 2) 推定質量分率(%)：顕微鏡観察による概数を示し、“無検出”はアスベストの繊維が検出されなかった場合を示し、“検出”はアスベストの繊維が1本又は2本だけ検出された場合を示す。0.1%を超えるかどうかを確認する場合はJIS A 1481-5で定量分析を行う。
- 3) “—”は分析を実施していないことを示す。

当社の許可なく、本試験成績書の一部を複製し使用することを禁止します。

【分析結果報告書】

様

株式会社 静環検査センター
TEL 054-634-1000 FAX 054-634-1010

(採取以外の受付試料については、搬入された時点から当方の管理下となります。)

※分析結果欄に未満と表示されている数値は定量下限値を示します。
当社の許可なく、本分析結果報告書の一部を複製し使用することを禁止します。

様

株式会社 静環検査センター
〒426-0041 静岡県藤枝市高柳2310番地
TEL 054-634-1000 FAX 054-634-1010

(採取以外の受付試料については、搬入された時点から当方の管理下となります。)

※分析結果欄に未満と表示されている数値は定量下限値を示します。
当社の許可なく、本分析結果報告書の一部を複製し使用することを禁止します。

様

株式会社 静環検査センター
〒426-0041 龍岡県藤枝市高柳2310番地
TEL 054-634-1000 FAX 054-634-1010

(採取以外の受付試料については、搬入された時点から当方の管理下となります。)

※分析結果欄に未満と表示されている数値は定量下限値を示します。
当社の許可なく、本分析結果報告書の一部を複製し使用することを禁止します。

TEL 054-634-1000 FAX 054-634-1010

※分析結果欄に未満と表示されている数値は定量下限値を示します。
当社の許可なく、本分析結果報告書の一部を複製し使用することを禁止します。

様

株式会社 静環検査センター
〒426-0041 静岡県藤枝市馬柳2310番地
TEL. 054-634-1000 FAX 054-634-1010

(採取以外の受付試料については、搬入された時点から当方の管理下となります。)

※分析結果欄に未満と表示されている数値は定量下限値を示します。
当社の許可なく、本分析結果報告書の一部を複製し使用することを禁止します。


様

株式会社 静環検査センター
〒426-0041 静岡県藤枝市白柳2310番地
TEL 054-634-1000 FAX 054-634-1010

(採取以外の受付試料については、搬入された時点から当方の管理下となります。)

※分析結果欄に未満と表示されている数値は定量下限値を示します。
当社の許可なく、本分析結果報告書の一部を複製し使用することを禁止します。

【写真帳】

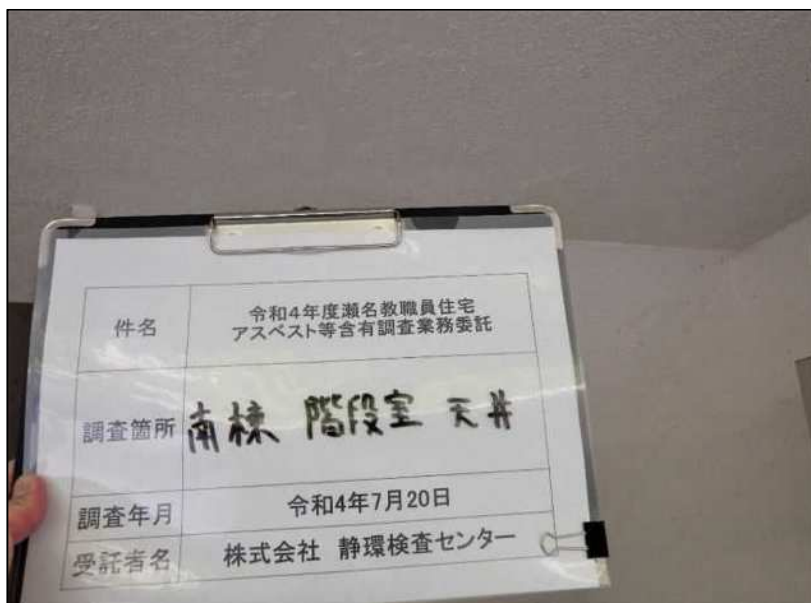

MS20700039-1


令和4年度瀬名教職員住宅
アスベスト等含有調査業務委託

試料名
建築用仕上塗材

採取場所・部位
南棟 階段室天井

採取前

調査日
令和4年7月20日

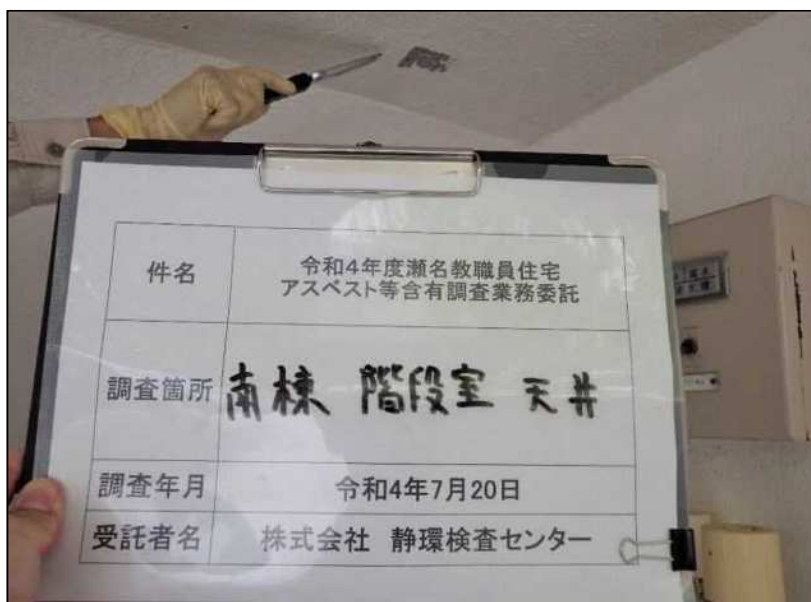

令和4年度瀬名教職員住宅
アスベスト等含有調査業務委託

試料名
建築用仕上塗材

採取場所・部位
南棟 階段室天井

採取状況

調査日
令和4年7月20日



令和4年度瀬名教職員住宅
アスベスト等含有調査業務委託

試料名
建築用仕上塗材

採取場所・部位
南棟 階段室天井

採取後

調査日
令和4年7月20日

件名	令和4年度瀬名教職員住宅 アスベスト等含有調査業務委託
調査箇所	南棟 居室 天井
調査年月	令和4年7月20日
受託者名	株式会社 静環検査センター

MS20700039-2

令和4年度瀬名教職員住宅
アスベスト等含有調査業務委託

試料名
建築用仕上塗材

採取場所・部位
南棟 居室天井(121号室)

採取前

調査日
令和4年7月20日

件名	令和4年度瀬名教職員住宅 アスベスト等含有調査業務委託
調査箇所	南棟 居室 天井
調査年月	令和4年7月20日
受託者名	株式会社 静環検査センター

令和4年度瀬名教職員住宅
アスベスト等含有調査業務委託

試料名
建築用仕上塗材

採取場所・部位
南棟 居室天井(121号室)

採取状況

調査日
令和4年7月20日

件名	令和4年度瀬名教職員住宅 アスベスト等含有調査業務委託
調査箇所	南棟 居室 天井
調査年月	令和4年7月20日
受託者名	株式会社 静環検査センター

令和4年度瀬名教職員住宅
アスベスト等含有調査業務委託

試料名
建築用仕上塗材

採取場所・部位
南棟 居室天井(121号室)

採取後

調査日
令和4年7月20日

施設名： 瀬名教職員住宅
場 所： 南棟
部 位： 階段室天井
試料名： 建築用仕上塗材



試料1

全体



試料1

拡大



試料2

全体



試料2

拡大



試料3

全体



試料3

拡大

施設名： 瀬名教職員住宅
場 所： 南棟
部 位： 居室天井
試料名： 建築用仕上塗材(121号室)



試料1

全体



試料1

拡大



試料2

全体



試料2

拡大




試料3

全体



試料3

拡大

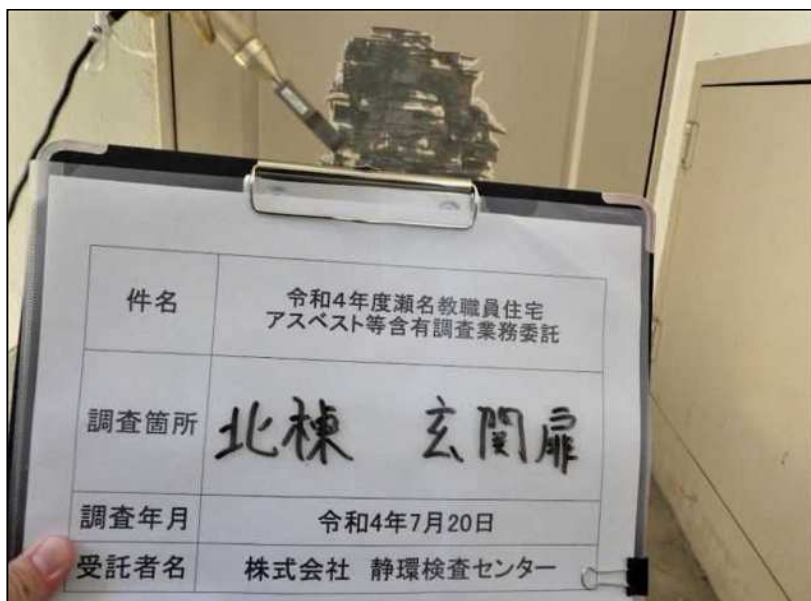

令和4年度瀬名教職員住宅
アスベスト等含有調査業務委託

試料名

塗装材


採取場所

北棟 玄関扉(102号)

採取状況

調査日

令和4年7月20日

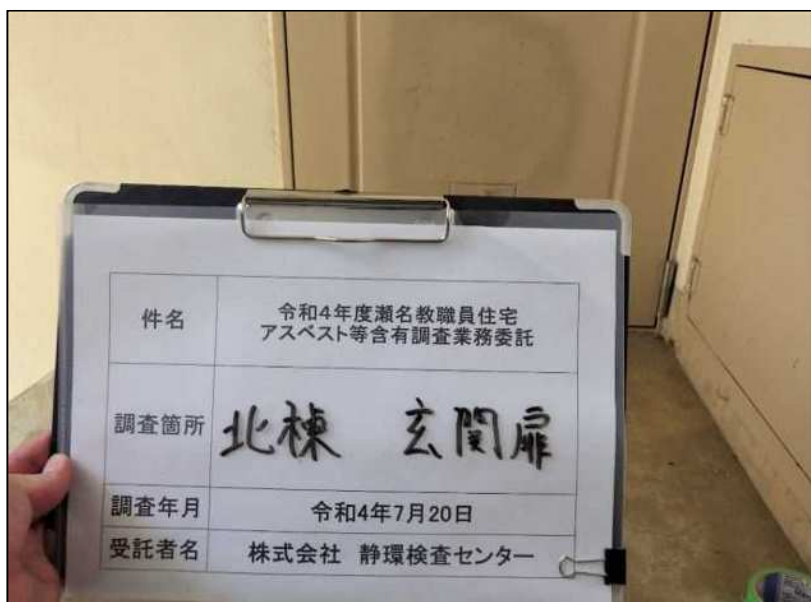

令和4年度瀬名教職員住宅
アスベスト等含有調査業務委託

試料名

塗装材

採取場所

北棟 玄関扉(102号)

採取後

調査日

令和4年7月20日



令和4年度瀬名教職員住宅
アスベスト等含有調査業務委託

試料名

塗装材

採取場所

北棟 玄関扉(102号)

採取試料

調査日

令和4年7月20日



令和4年度瀬名教職員住宅
アスベスト等含有調査業務委託

試料名

塗装材

採取場所

北棟 バルコニー物干し金物
(101, 102号室)

採取状況

調査日

令和4年7月20日



令和4年度瀬名教職員住宅
アスベスト等含有調査業務委託

試料名

塗装材

採取場所

北棟 バルコニー物干し金物
(101, 102号室)

採取後

調査日

令和4年7月20日



令和4年度瀬名教職員住宅
アスベスト等含有調査業務委託

試料名

塗装材


採取場所

北棟 バルコニー物干し金物
(101, 102号室)

採取試料

調査日

令和4年7月20日

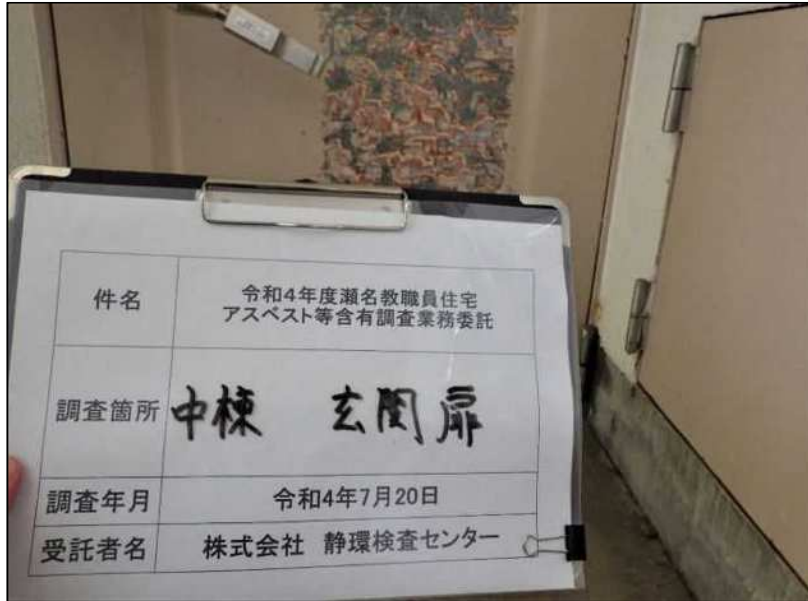

令和4年度瀬名教職員住宅
アスベスト等含有調査業務委託

試料名

塗装材


採取場所

中棟 玄関扉(112号室)

採取状況

調査日

令和4年7月20日

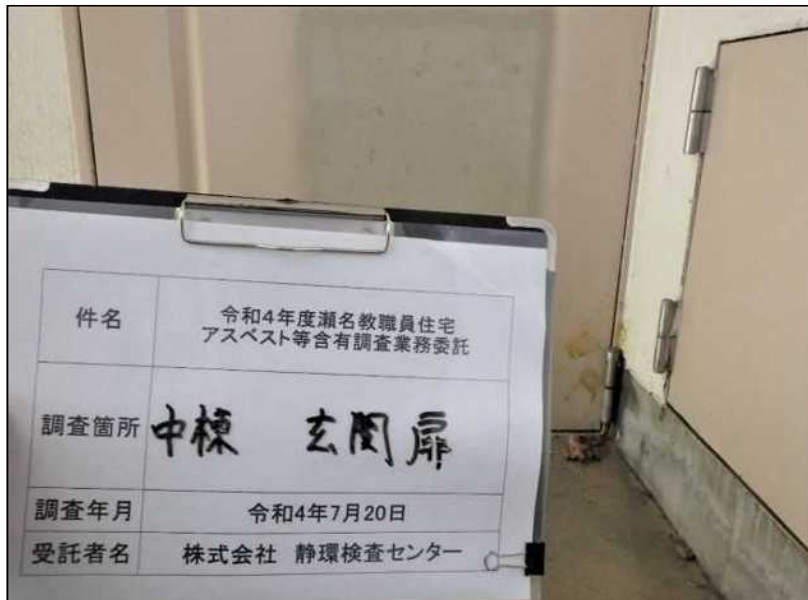

令和4年度瀬名教職員住宅
アスベスト等含有調査業務委託

試料名

塗装材

採取場所

中棟 玄関扉(112号室)

採取後

調査日

令和4年7月20日



令和4年度瀬名教職員住宅
アスベスト等含有調査業務委託

試料名

塗装材


採取場所

中棟 玄関扉(112号室)

採取試料

調査日

令和4年7月20日

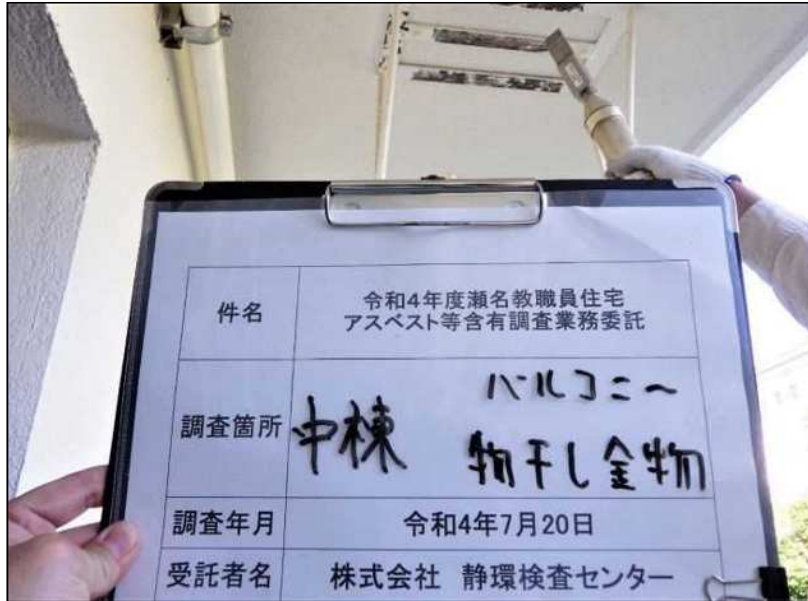

令和4年度瀬名教職員住宅
アスベスト等含有調査業務委託

試料名

塗装材

採取場所

中棟 バルコニー物干し金物

(112号室)

採取状況

調査日

令和4年7月20日



令和4年度瀬名教職員住宅
アスベスト等含有調査業務委託

試料名

塗装材

採取場所

中棟 バルコニー物干し金物

(112号室)

採取後

調査日

令和4年7月20日



令和4年度瀬名教職員住宅
アスベスト等含有調査業務委託

試料名

塗装材

採取場所


中棟 バルコニー物干し金物

(112号室)

採取試料

調査日

令和4年7月20日

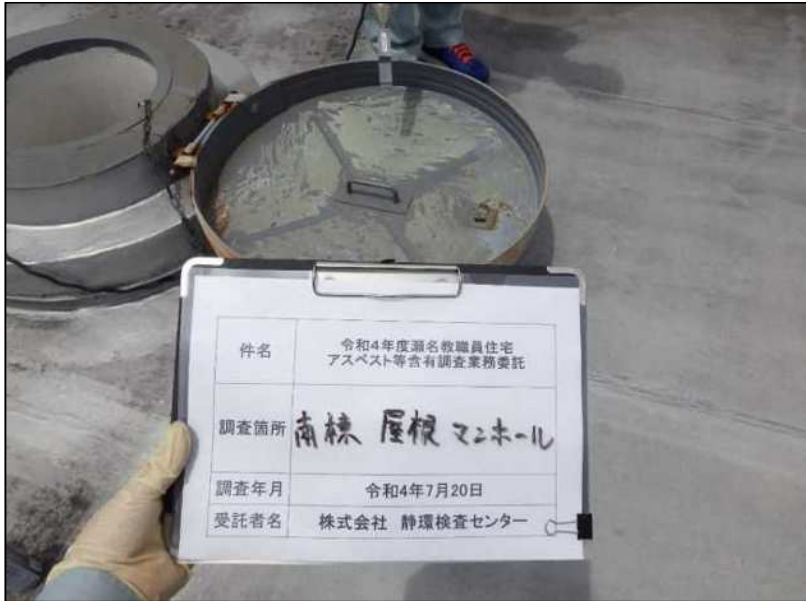

令和4年度瀬名教職員住宅
アスベスト等含有調査業務委託

試料名

塗装材

採取場所

南棟 屋根マンホール

採取状況

調査日

令和4年7月20日



令和4年度瀬名教職員住宅
アスベスト等含有調査業務委託

試料名

塗装材

採取場所

南棟 屋根マンホール

採取後

調査日

令和4年7月20日



令和4年度瀬名教職員住宅
アスベスト等含有調査業務委託

試料名

塗装材


採取場所

南棟 屋根マンホール

採取試料

調査日

令和4年7月20日

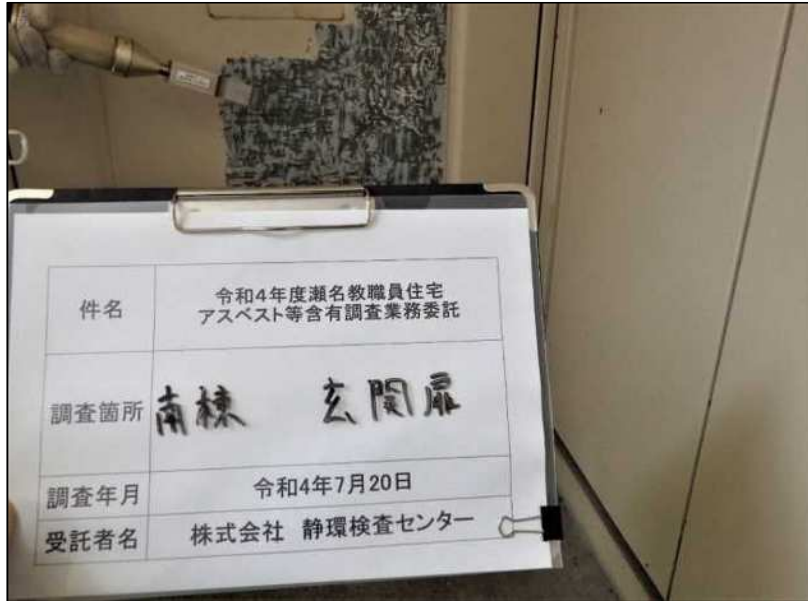

令和4年度瀬名教職員住宅
アスベスト等含有調査業務委託

試料名

塗装材


採取場所

南棟 玄関扉(122号室)

採取状況

調査日

令和4年7月20日

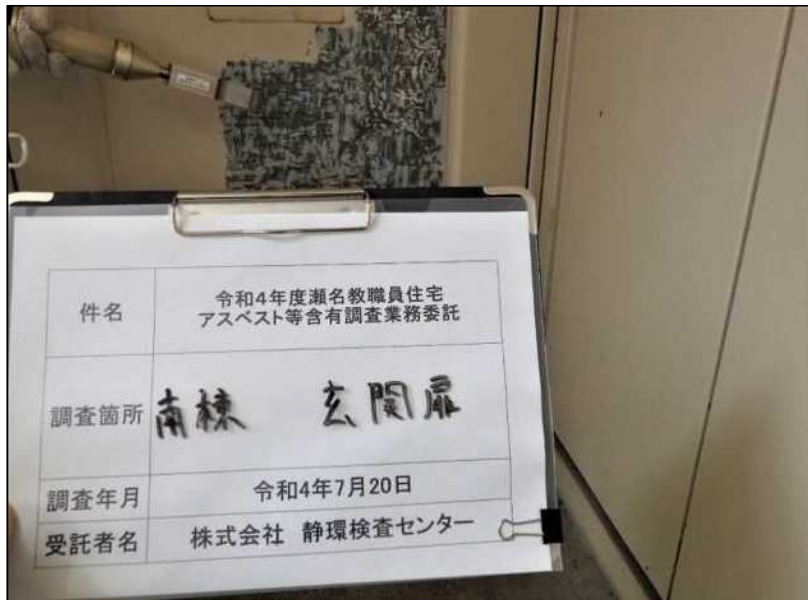

令和4年度瀬名教職員住宅
アスベスト等含有調査業務委託

試料名

塗装材


採取場所

南棟 玄関扉(122号室)

採取後

調査日

令和4年7月20日

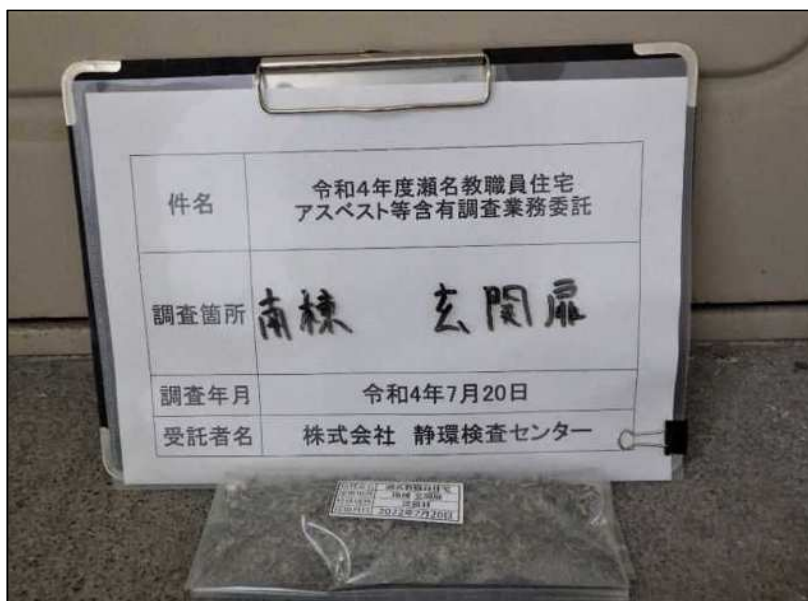

令和4年度瀬名教職員住宅
アスベスト等含有調査業務委託

試料名

塗装材

採取場所

南棟 玄関扉(122号室)

採取試料

調査日

令和4年7月20日

物 件 調 書

【 土 地 】					
所在及び地番		静岡県袋井市砂本町7番3			
住居表示		—			
面 積		314.69㎡(実測面積) ----- 314.69㎡ (公簿面積)	地 目	宅地 (現況) ----- 宅地 (公簿)	土地の 形 状 ほぼ正方形地
接面道路の幅員、 種別、状況等		・幅員約6mの舗装市道(砂本町3号線)に敷地北西側部分約17mが等高に接面			
私道の負担等に 関 する 事 項		—			
法令に基づく制限の概要	都市計画区域	非線引き 都市計画区域	用途地域	第一種低層住居専用地域	
	建 蔽 率	指定建蔽率	50%	基準建蔽率	50%
	容 積 率	指定容積率	100%	基準容積率	100%
	高さの制限	道路斜線制限	無・有	隣地斜線制限	無・有
		北側斜線制限	無・有	絶対高さ制限	無・有 (10m)
		日影による中高層の建築物の制限		無・有	
	外壁後退	無・有		壁面線の制限	無・有
	準防火地域	無・有		防火地域	無・有
	そ の 他	最低敷地面積の限度有(200㎡)、屋外広告物第一種特別規制地域、景観法第8条に基づく景観計画区域、建築基準法第22条区域			
	※ 各制限内容の詳細は、関係市町村の建築確認担当課にお問い合わせください。				
供給処理施設 の状況			事業所名	電話番号	
	電 気	引込不可・引込可	中部電力パワーグリッド(株)掛川支社	0120-977-230	
	上水道	引込不可・引込可	袋井市水道課水道経営係	0538-84-6058	
	下水道	引込不可・引込可	袋井市下水道課下水道経営係	0538-84-6081	
	都市ガス	引込不可・引込可	袋井ガス(株)	0538-42-8410	
	※ 引込み費用等の詳細は、上記事業所にお問い合わせください。				
交通機関 (直線距離)	バ ス	秋葉バスサービス「柳原」停留所:物件の西方約800m			
	鉄 道	JR「袋井」駅:物件の北方約900m			
公共施設 (直線距離)	役 所	袋井市役所 :物件の北方約1.9km			
	小学校	袋井市立高南小学校 :物件の東方約600m			
	中学校	袋井市立袋井南中学校 :物件の北東方約1.6km			

【 建 物 】		
所 在	静岡県袋井市砂本町7番地3	
建物の状況 (主である建物)	家屋番号	7番3
	構造・用途	木造瓦葺平家建 居宅
	建築面積	125.53㎡(登記簿面積)
	建築時期	昭和52年3月30日 建築
	設計等	4LDK (和室8畳2室、6畳2室、LDK)
建物の状況 (付属建物)	家屋番号	
	構造・用途	
	建築面積	
	建築時期	
	設計等	
外構工事等	フェンス、カーポートほか	
◎参考事項(物件の状況、法令上の制限等に関する特記事項)		
<ul style="list-style-type: none"> ・ 本件建物は無価値であり、買主が解体することを前提に売却するものです。 ・ このため、本件建物の設備等については、経年変化及び使用に伴う性能低下、損傷、使用不能等があります。 ・ 本件建物内の物品類は現況での引渡しとなります。 ・ 南東側の境界杭について、確認できません。 ・ 北東側隣接地及び北西側隣接地の本件間口付近に境界に跨る形でマンホールが設置されています。 ・ 東、南、西の境界線上にブロック塀があるように見られますが、当該ブロック塀の所有者を示す資料を県は保管していません（県に所有権があった場合、売却対象物となります。）。 ・ 前面道路には本件地の間口2分の1程度が等高に接面しており、駐車場として2台分のスペースがあります。残りの間口2分の1程度は高低差があり約90cm高いところに建物が建てられています。 ・ 建物の建て替えやリフォームは可能ですが、最低敷地面積200㎡の制限があるため、分筆して分譲することはできません。 ・ 建物からアスベストが検出されています（詳細は別添「試験成績書」参照）。 ・ 袋井市洪水ハザードマップでは、浸水深0.5m以上～3m未満の区域となっています。 ・ 本件地の実測面積は昭和53年の分筆時のもので、静岡県は測量を実施していません（境界確認書等を静岡県は有していません。）。 		
※物件調書は、入札参加者が物件の概要を把握するための資料にすぎません。		
必ず入札参加者ご自身において、現地及び諸規制についての現地確認を行ってください。		

品質に係る注意事項

- (1) 物件の引渡しは、物件調書に特段の記載のない限り、現状のままで行います。
- (2) 埋設物調査は実施していませんので、地中埋設物が存在している可能性があります。
- (3) 物件によっては、上下水道設備、ガス設備が敷設されていますが、経年劣化による影響等については確認していません。これらの設備の品質は保証できません。
- (4) 物件及び隣接地の擁壁・直壁・ブロック塀等について、地上及び地中にて境界を越えている場合があります
- (5) 物件の敷地内(地中を含む)にゴミ(家電等を含む)・ガラ・碎石・切り株・雑草等が存在する場合があります。
- (6) 物件調書に特段の記載のない限り、土壌汚染及び地盤に関する調査は行っていません。

その他の注意事項（契約不適合責任の免責等）

- (1) 建物の建築図面等がある場合は静岡県資産経営課において閲覧できます。
- (2) 物件の引渡しは、物件調書に特段の記載のない限り、現状のままで行いますので、物件調書をご参照のうえ、必ず事前に現地の確認をしてください。
なお、物件調書と現状が異なる場合には現状を優先します。
- (3) 建物を解体撤去する場合の費用負担については、県は対応しません。また、解体撤去する場合は、騒音等の周辺の環境に配慮してください。
- (4) 敷地の形質変更を行う際は、形質変更に伴う粉塵防止対策として、散水等に努めてください。
- (5) 土地の形質変更をする場合の費用負担については、県は対応しません。また、土地の形質変更をする場合は、騒音・粉塵防止対策等の周辺の環境に配慮してください。
- (6) 現在の建物を解体撤去後、新たな建物を建築するにあたっては、建築基準法、文化財保護法及び県、市町の条例のほか協定等により、指導がなされる場合や開発負担金等が必要となる場合がありますので、関係機関にご確認ください。
- (7) 物件によっては、敷地内にフェンス、塀、柵等が設置されていますが、これらの工作物の補修・改修・撤去・再築造及びその費用負担については、県は対応しません。
- (8) 埋設物調査は実施していませんので、地中埋設物が存在している可能性があります。地中埋設物が発見されたとしても、これらの撤去及びその費用負担については、県は対応しません。
- (9) 物件によっては、埋蔵文化財包蔵地に該当するため、開発方法によっては試掘調査が必要となる場合があります。（詳しくは物件所在市町村の教育委員会にお問合わせください。）
- (10) 物件によっては、上下水道設備、ガス設備が敷設されていますが、経年劣化による影響等については確認していません。これらの敷設設備の補修・移設・改修・撤去・再築造及びその費用負担等については、県は対応しません。
- (11) 物件及び隣接地の擁壁・直壁・ブロック塀等について、地上及び地中にて境界を越えている場合がありますが、現状引渡しとなりますので、移設・撤去・再築造及びその費用負担等については、県は対応しません。
- (12) 物件の敷地内及び敷地上空又は隣接地等に電柱(電信柱・電柱付属物・電線等を含む)・支線・ゴミ置き場・道路設置物(ガードレール等)・道路標識(カーブミラー等を含む)等がある場合の移設・撤去等の可否等の取扱いについては、設置者又は管理者等にお問い合わせください。県ではこれらについて対応しません。
- (13) 物件の敷地内(地中を含む)にゴミ(家電等を含む)・ガラ・碎石・切り株等が存在する場合はあ

ります（品質）が、撤去及びその費用負担等については、県は対応しません。

(14) 現状での引渡しのため、現地の除草・伐採及びその費用負担等については、県は対応しません。

(15) 建物のアスベストについては、他に記載のある場合を除き、専門業者による調査は実施していません。調査の費用負担とアスベストが発見された場合の除去及びその費用負担等については、県は対応しません。

案 内 図



表 題 部 (土地の表示)		調製	平成11年7月7日	不動産番号	0831000181585
地図番号	[余白]	筆界特定	[余白]		
所 在	袋井市砂本町				[余白]
① 地 番	② 地 目	③ 地 積	m ²	原因及びその日付〔登記の日付〕	
7番3	雑種地	314		7番から分筆 〔昭和50年3月17日〕	
[余白]	宅地	314	69	②③昭和49年3月25日地目変更 〔昭和50年4月30日〕	
[余白]	[余白]	[余白]		昭和63年法務省令第37号附則第2条第2項 の規定により移記 平成11年7月7日	

権 利 部 (甲 区) (所有権に関する事項)			
順位番号	登 記 の 目 的	受付年月日・受付番号	権 利 者 そ の 他 の 事 項
1	所有権移転	昭和52年1月10日 第213号	原因 昭和51年11月1日売買 所有者 東京都新宿区南元町23番地 公立学校共済組合 順位2番の登記を移記
付記1号	買戻特約	昭和52年1月10日 第213号	原因 昭和51年11月1日特約 売買代金 金534万9,730円 契約費用 返還不要 期間 昭和57年10月31日 買戻権者 静岡県 順位2番付記1号の登記を移記
2	所有権移転	平成10年1月13日 第398号	原因 平成9年9月10日売買 所有者 静岡県 順位3番の登記を移記
	[余白]	[余白]	昭和63年法務省令第37号附則第2条第2項 の規定により移記 平成11年7月7日



これは登記記録に登録されている事項の全部を証明した書面である。ただし、登記記録の乙区に登録されている事項はない。

(静岡地方法務局袋井支局管轄)

令和6年12月27日

静岡地方法務局

登記官

中 村 元 昭

* 「登記の目的」欄に「相続人申告」と記載されている登記は、所有権の登記名義人(所有者)の相続人からの申出に基づき、

登記官が職権で、申出があった相続人の住所・氏名等を付記したものであり、権利関係を公示するものではない。

* 下線のあるものは抹消事項であることを示す。

整理番号 K20186 (1/2)



1/1

表 題 部 (主である建物の表示)		調製	平成11年7月7日	不動産番号	0831000183515
所在図番号	余白				
所 在	袋井市砂本町 7番地3			余白	
家屋番号	7番3			余白	
① 種 類	② 構 造	③ 床 面 積 m ²		原因及びその日付〔登記の日付〕	
居宅	木造瓦葺平家建	125.53		昭和52年3月30日新築	
余白	余白	余白		昭和63年法務省令第37号附則第2条第2項の規定により移記 平成11年7月7日	

権 利 部 (甲 区) (所 有 権 に 関 す る 事 項)			
順位番号	登 記 の 目 的	受付年月日・受付番号	権 利 者 そ の 他 の 事 項
1	所有権移転	昭和62年10月27日 第15255号	原因 昭和62年9月10日売買 所有者 静岡県 順位2番の登記を移記
	余白	余白	昭和63年法務省令第37号附則第2条第2項の規定により移記 平成11年7月7日



これは登記記録に登録されている事項の全部を証明した書面である。ただし、登記記録の乙区に登録されている事項はない。

(静岡地方務局袋井支局管轄)

令和6年12月27日

静岡地方務局

登記官

中 村 元 昭

* 「登記の目的」欄に「相続人申告」と記載されている登記は、所有権の登記名義人(所有者)の相続人からの申出に基づき、


登記官が職権で、申出があった相続人の住所・氏名等を付記したものであり、権利関係を公示するものではない。

* 下線のあるものは抹消事項であることを示す。


整理番号 K20186 (2/2)



1/1

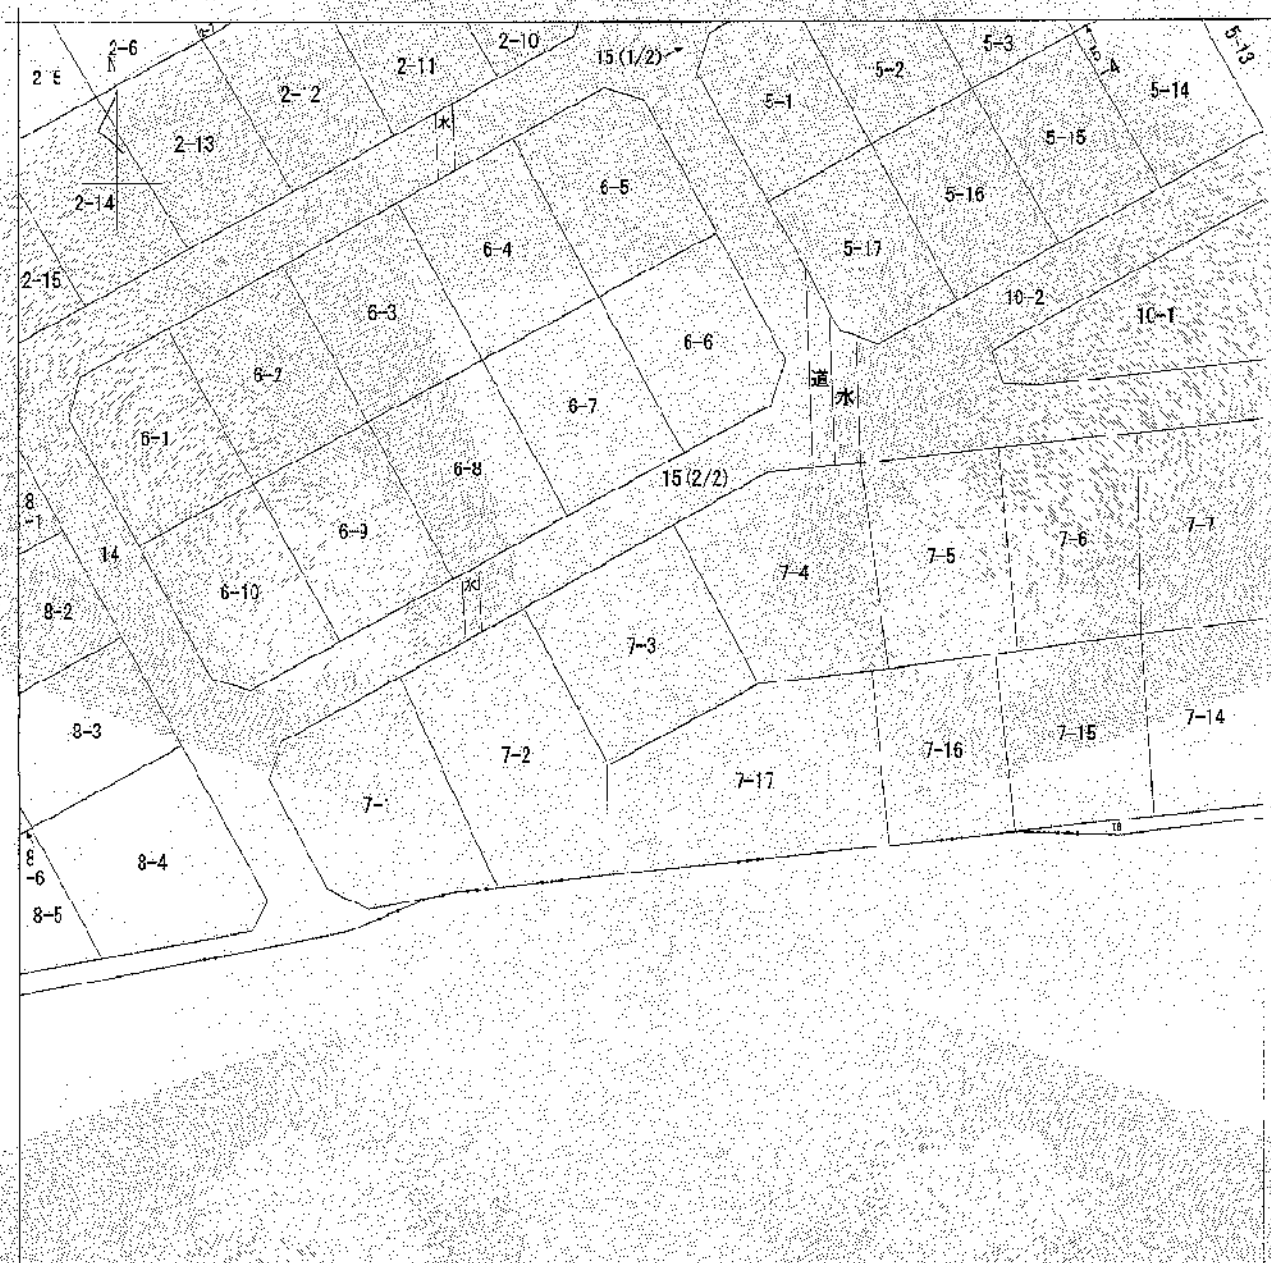

(注) 地図に準ずる図面は、土地の区画を明確にし、た不動産登記法所定の地図が備え付けられるまでの間、これに代るものとして備え付けられている図面で、土地の位置及び形状の略略を記載した図面です。

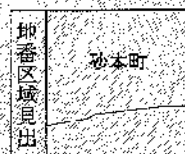

請求部	所 在	袋井市砂本町				地 番	7番3			
出力縮	1/500	精 度	± 5cm	座標系番号又は記号	分類	地図に準ずる図面			種類	その他
作成年月日					備 付 年月日 (原図)	昭和50年3月13日			補 記 事 項	

これは地図に準ずる図面に記録されている内容を証明した書面である。

(静岡地方方法務局袋井支局管轄)

令和6年12月27日

静岡地方方法務局

請求番号：3-1
(1/1)

登記官

戸村元昭



A3からA4に縮小

公用

登記年月日：昭和50年3月17日


これは図面に記録されている内容を証明した書面である。
 (静岡地方方法務局貸井支局管轄)
 令和6年12月27日 静岡地方方法務局

登記官

中村元昭



請求番号：3-2

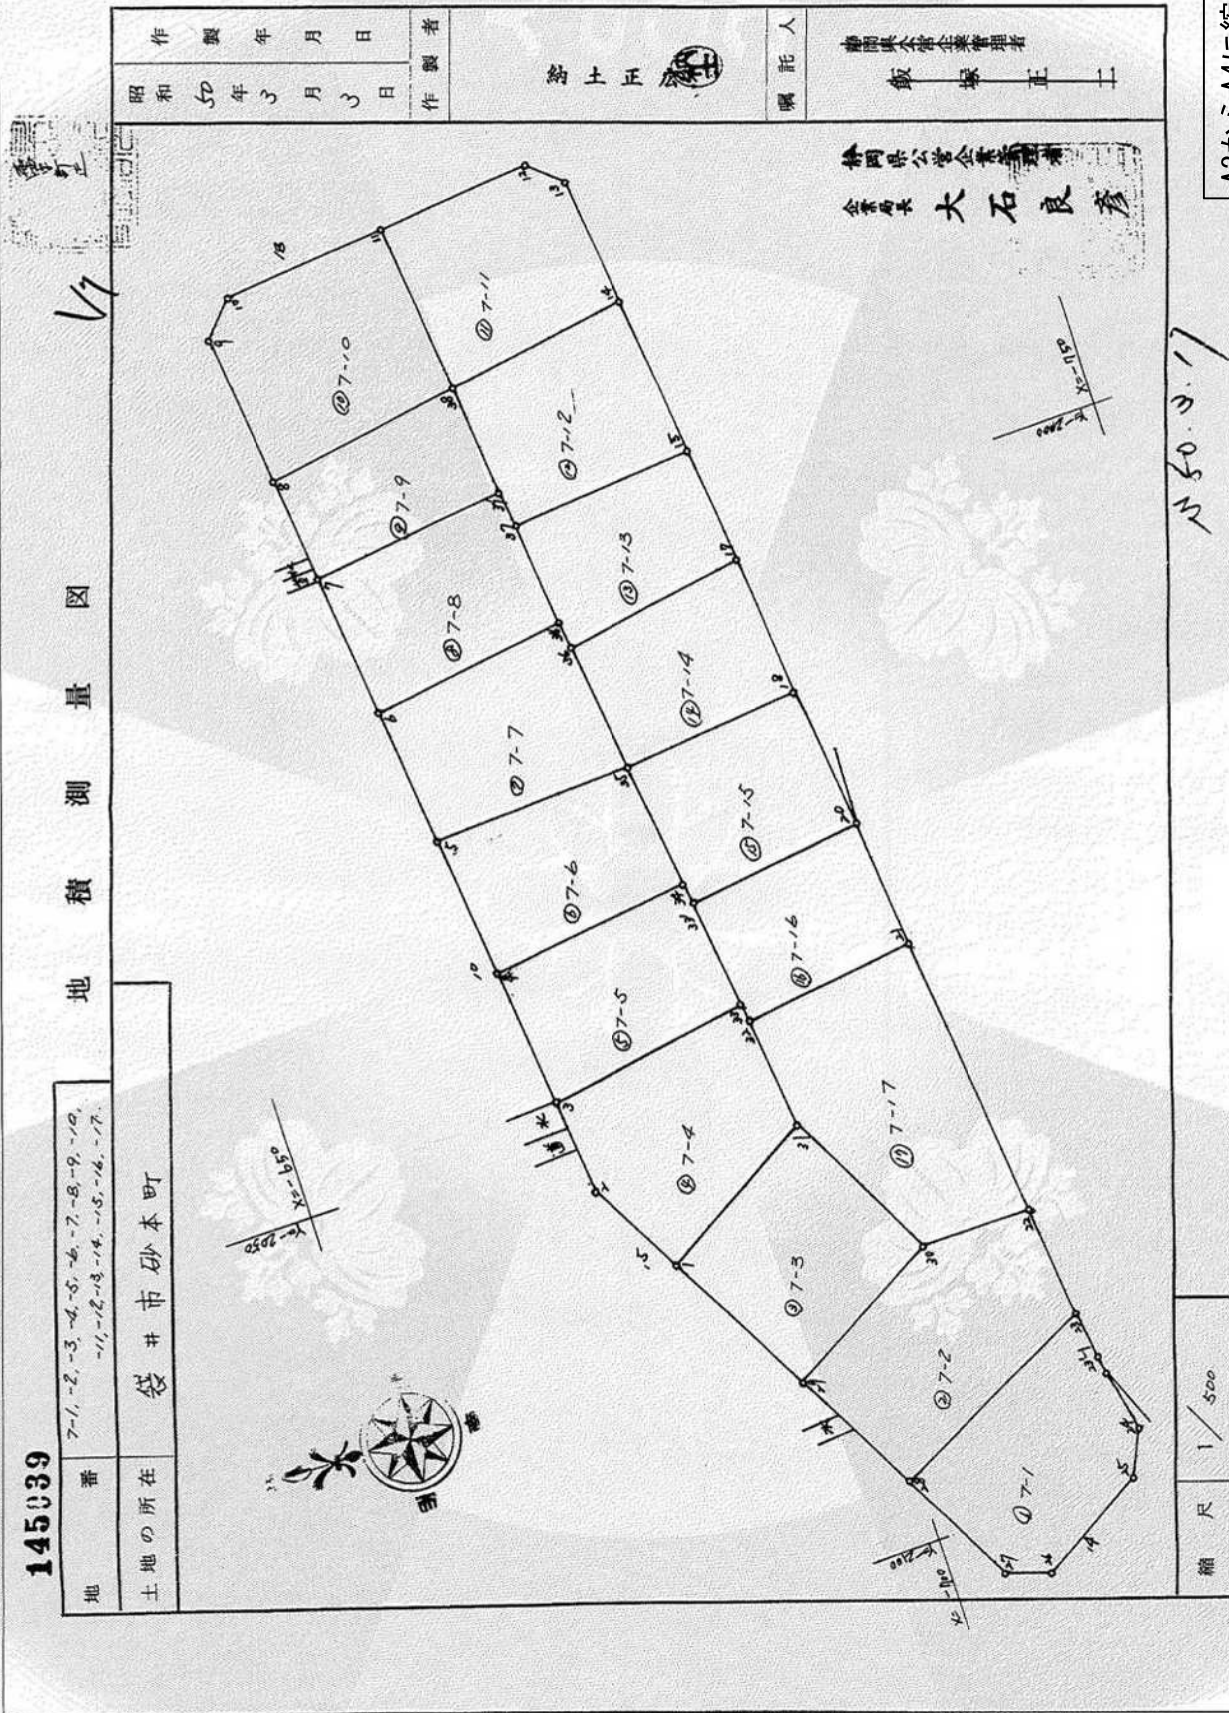

登記年月日：昭和50年3月17日

145040

地番 1-1, 2-2, 7-3 7-1

土地の所在 綾井市 砂本町

地積測量図

求積

特号 地番	測点	① 合算 Xn	② -(Xn+1)	③ (Xn-1)	④ ②+③	⑤ 合算 Yn	④⑤ +	2F
① 7-1	23	-720.298	720.995	-699.074	21.921	-208.2		45658.593270
	23'1	-720.995	722.576	-720.298	2.278	-208.7		4755.691758
	24	-722.576	720.528	-720.995	-1.467	-209.5	978.599701	
	25	-720.528	709.881	-722.576	-12.695	-209.9	-208.9	
	26	-709.881	705.726	-720.528	-14.802	-210.6	977.31174	
	27	-705.726	699.074	-709.881	-10.807	-210.4	22746.801038	
② 7-2	28	-699.074	720.298	-705.726	14.572	-209.3		30802.489272
	計						81559.326393	90916.774800
	差						602.5620	
	1%						321.2810	
	22	-718.979	720.298	-707.818	12.320	-207.1		25558.160640
	23	-720.298	699.074	-718.979	-19.905	-208.2	41459.527350	
③ 7-3	28	-699.074	691.899	-720.298	-28.399	-209.3	59445.525174	
	29	-691.899	707.818	-699.074	8.744	-208.0		18193.684520
	30	-707.818	718.979	-691.899	27.080	-207.1		56106.050040
	計						100705.162624	10015.895200
	差						747.673	
	1%						373.8786	
④ 7-3	1	-693.398	699.286	-691.899	7.487	-206.5		15467.83664
	31	-699.286	707.818	-693.398	24.420	-205.6		50226.274560
	30	-707.818	691.899	-699.286	-7.487	-207.1	15512.038281	
	29	-691.899	693.398	-707.818	-24.420	-208.0	50816.816100	
	計						66322.954381	65632.458224
	差						629.3961	
	1%						314.6990	

単位 m

1/

縮尺

A3からA4に縮小

550.317

これは図面に記録されている内容を証明した書面である。

(静岡地方方法務局綾井支局管轄)

令和6年12月27日

静岡地方方法務局

登記官

中村元昭



(2/2)

請求番号：3-2

別添

試験成績書

静岡県知事 川勝平太 殿

発行No. NS003842-02Z-001 1/1
発行日 2017年11月30日

事業者名 ユーロフィン日本総研株式会社
住 所 〒430-0837 静岡県浜松市南区西島町18番地
TEL (053) 425-7531代, FAX (053) 425-7535
試験管理者 石塚 健博

試料受付 2017年11月24日

採取区分 自社採取

試験期間 2017年11月24日 ~ 2017年11月30日

試料採取者 ユーロフィン日本総研株式会社

採取場所 袋井高校 校長公舎

件名 平成29年度教職員住宅建築用仕上塗材アスベスト含有調査業務委託

ご依頼を受けました試料について、検査の結果を次の通り報告致します。本分析の結果は、入手した試料の範囲に限定させていただきます。

試料名称				外壁 仕上塗材	
石綿含有の有無の判定		非含有		採取年月日	2017年11月24日
試験の方法		JIS A 1431-1 (偏光顕微鏡法), JIS A 1481-3 (X線回折法)			
試験の対象		試験の結果		基準値	単位
クリソタイル(定性)		不検出		検出しないこと	---
アモサイト(定性)		不検出		検出しないこと	---
クロシドライト(定性)		不検出		検出しないこと	---
トレモライト(定性)		不検出		検出しないこと	---
アクチノライト(定性)		不検出		検出しないこと	---
アンソフィライト(定性)		不検出		検出しないこと	---
クリソタイル(定量)				0.1以下	%
アモサイト(定量)		-		0.1以下	%
クロシドライト(定量)		-		0.1以下	%
トレモライト/アクチノライト(定量)		-		0.1以下	%
アンソフィライト(定量)		-		0.1以下	%
以下余白					
備考)					
推定含有率					
層	外観色	層割合	アスベスト種類	アスベスト推定含有率	
1	ベージュ	10%	-	不検出	
2	白	85%	-	不検出	
3	灰	5%	-	不検出	
※外観色、層割合、アスベスト推定含有率は目視にて判断しました。					


この報告書の完全な複製を除き、当社の書面による許可なしでは一部分だけを複製して使用してはならない。

別添

試験成績書

静岡県知事 川勝平太 殿

発行No. NS003842-022-002 1/1
発行日 2017年11月30日

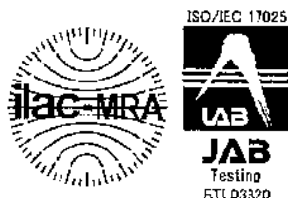

事業者名 ユーロフィン日本総研株式会社
住 所 〒430-0832 静岡県浜松市南区西島町16-1
TEL (053) 425-7531 FAX (053) 425-7533
試験管理者 石塚 健博

試料受付 2017年11月24日 採取区分 自社採取
試験期間 2017年11月24日 ~ 2017年11月30日 試料採取者 ユーロフィン日本総研株式会社
採取場所 袋井高校 校長公舎
件名 平成29年度教職員住宅建築用仕上塗材アスベスト含有調査業務委託

ご依頼を受けました試料について、検査の結果を次の通り報告致します。本分析の結果は、入手した試料の範囲に限定させていただきます。

試料名称 軒裏 仕上塗材			
石綿含有の有無の判定	含有	採取年月日	2017年11月24日
試験の方法	JIS A 1481-1 (偏光顕微鏡法), JIS A 1481-3 (X線回折法)		
試験の対象	試験の結果	基準値	単位
クリソタイル(定性)	検出	検出しないこと	---
アモサイト(定性)	不検出	検出しないこと	---
クロシドライト(定性)	不検出	検出しないこと	---
トレモライト(定性)	不検出	検出しないこと	---
アクチノライト(定性)	不検出	検出しないこと	---
アンソフィライト(定性)	不検出	検出しないこと	---
クリソタイル(定量)	0.2	0.1以下	%
アモサイト(定量)	-	0.1以下	%
クロシドライト(定量)	-	0.1以下	%
トレモライト/アクチノライト(定量)	-	0.1以下	%
アンソフィライト(定量)	-	0.1以下	%
以下余白			

備考)

推定含有率

層	外観色	層割合	アスベスト種類	アスベスト推定含有率
1	ベージュ	5%	-	不検出
2	白	85%	クリソタイル	0.1%-5%
3	灰	10%	-	不検出

※外観色、層割合、アスベスト推定含有率は目視にて判断しました。

この報告書の完全な複製を除き、当社の書面による許可なしでは一部分だけを複製して使用してはならない。

別添

試験成績書

静岡県知事 川勝平太 殿

発行No. NS003842-02Z-003 1/1
発行日 2017年11月30日

事業者名 ユーロフィン日本総研株式会社
住 所 〒130-0837 静岡県浜松市南区西島町18番地
TEL (053) 425-7531(代) FAX (053) 425-7533
試験管理者 石塚 健博

試料受付 2017年11月24日 採取区分 自社採取
試験期間 2017年11月24日 ~ 2017年11月30日 試料採取者 ユーロフィン日本総研株式会社
採取場所 袋井高校 校長公舎
件名 平成29年度教職員住宅建築用仕上塗材アスベスト含有調査業務委託

ご依頼を受けました試料について、検査の結果を次の通り報告致します。本分析の結果は、入手した試料の範囲に限定させていただきます。

試料名称 内部壁 仕上塗材			
石綿含有の有無の判定	含有	採取年月日	2017年11月24日
試験の方法	JIS A 1481-1 (偏光顕微鏡法), JIS A 1481-3 (X線回折法)		
試験の対象	試験の結果	基準値	単位
クリソタイル(定性)	不検出	検出しないこと	---
アモサイト(定性)	検出	検出しないこと	---
クロシドライト(定性)	不検出	検出しないこと	---
トレモライト(定性)	不検出	検出しないこと	---
アクチノライト(定性)	不検出	検出しないこと	---
アンソフィライト(定性)	不検出	検出しないこと	---
クリソタイル(定量)	-	0.1以下	%
アモサイト(定量)	0.2	0.1以下	%
クロシドライト(定量)	-	0.1以下	%
トレモライト/アクチノライト(定量)	-	0.1以下	%
アンソフィライト(定量)	-	0.1以下	%
以下余白			

備考)

推定含有率

層	外観色	層割合	アスベスト種類	アスベスト推定含有率
1	茶	100%	アモサイト	0.1%-5%

※外観色、層割合、アスベスト推定含有率は目視にて判断しました。

この報告書の完全な複製を除き、当社の書面による許可なしでは一部分だけを複製して使用してはならない。

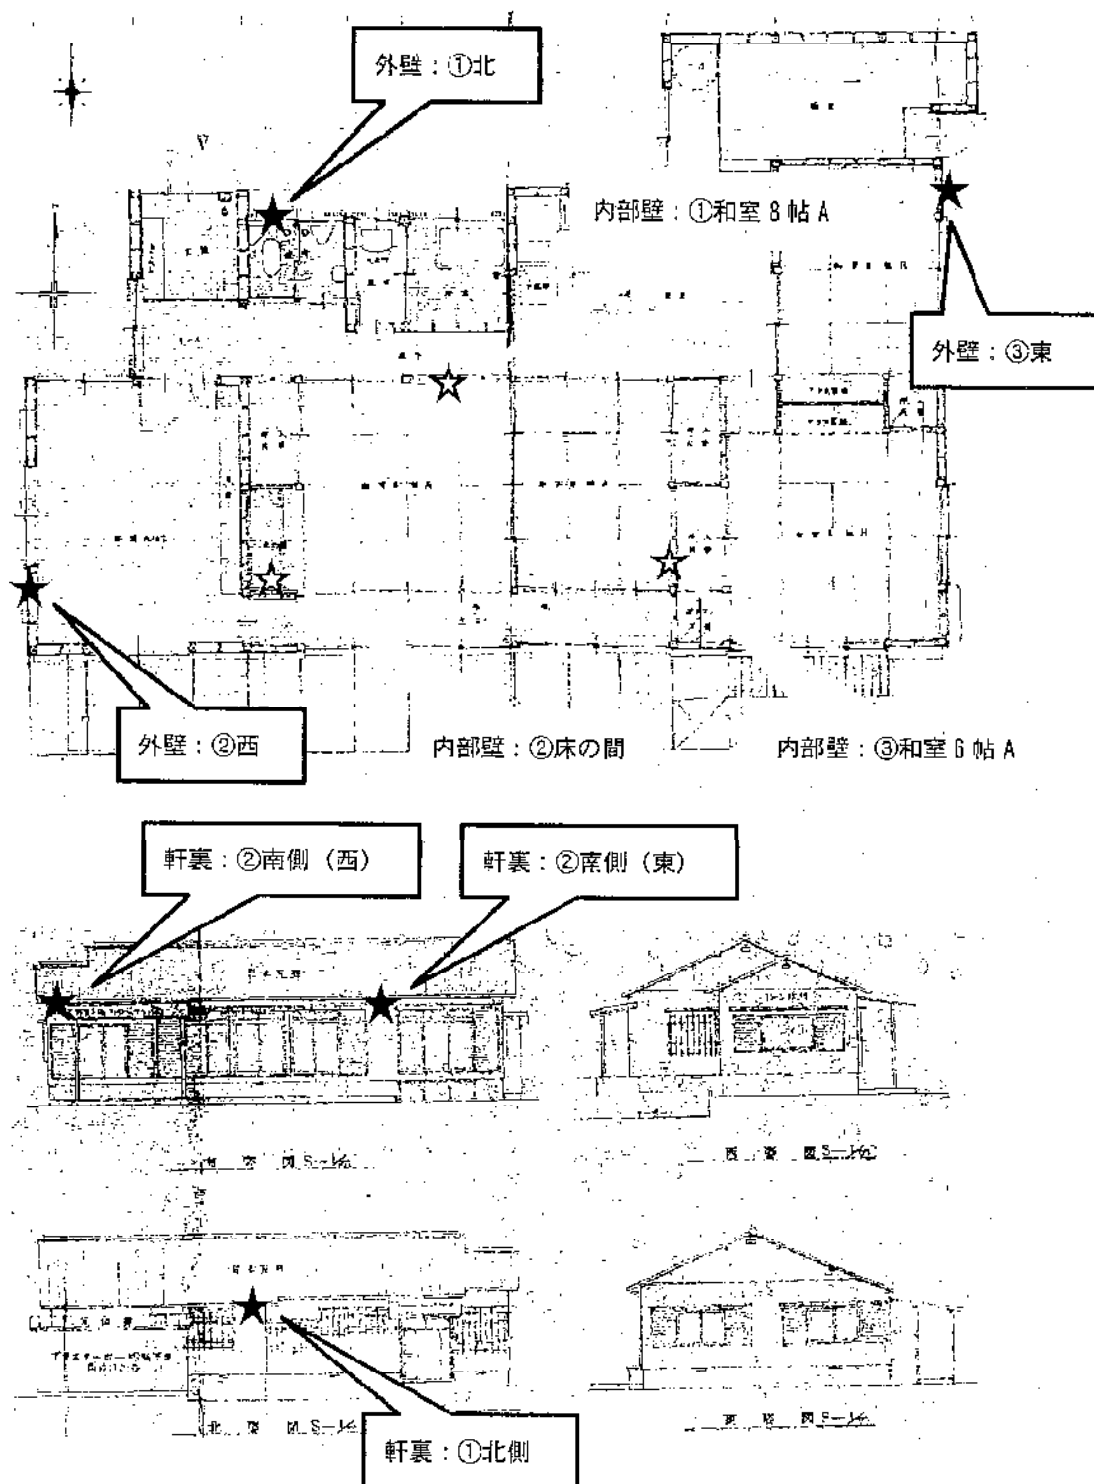


図5 試料採取位置図（袋井高校校長公舎：3 検体）

耐震診断報告書

平成 16 年度

袋井高校教職員住宅

住所	静岡県袋井市方丈 2 - 4 - 29
事務所登録	静岡県知事 (1) 第 5664 号
事務所名	進栄一級建築設計事務所
資格	建設大臣 第 118160 号
氏名	寺田 克好
電話番号	0538 - 42 - 1757

耐震診断書

建築物の名称	袋井高校教職員住宅																				
所在地	袋井市砂本町 7 - 3																				
用途	職員住宅																				
建築規模	建築面積：132.5 m ² 延面積：124.2 m ² 地上：1 階																				
設計者の名称	(有) 村松一級建築士事務所																				
	住所　：　袋井市陸町 16 - 1																				
設計年月日	昭和 5 1 年																				
施工者名称	不　明																				
	住所　：																				
施工年月日	昭和 5 2 年竣工																				
耐震診断データ	<table border="1" style="width: 100%; border-collapse: collapse; text-align: center;"> <tr> <th style="width: 15%;">方向</th><th style="width: 15%;">地盤・基礎</th><th style="width: 15%;">偏心</th><th style="width: 15%;">水平抵抗力</th><th style="width: 15%;">老朽度</th><th style="width: 15%;">総合評点</th></tr> <tr> <td>X 方向</td><td rowspan="2">1.0</td><td>0.85</td><td>1.36</td><td rowspan="2">0.95</td><td>1.09</td></tr> <tr> <td>Y 方向</td><td>1.00</td><td>1.63</td><td>1.54</td></tr> </table> <p style="margin-top: 10px;"><所見> 東西南北両方向ともに耐震要素（耐力壁等）のバランスが悪いため評点が低くなりました。</p>					方向	地盤・基礎	偏心	水平抵抗力	老朽度	総合評点	X 方向	1.0	0.85	1.36	0.95	1.09	Y 方向	1.00	1.63	1.54
方向	地盤・基礎	偏心	水平抵抗力	老朽度	総合評点																
X 方向	1.0	0.85	1.36	0.95	1.09																
Y 方向		1.00	1.63		1.54																
総合所見	「一応安全です。」と診断されました。																				
備考																					

TOUKAI-O 耐震診断報告書

平成 17 年 3 月 11 日

袋井高校教職員住宅様

静岡県耐震診断補強相談士

登録 第 012899 号

寺田 克好 印

あなたのご自宅の「TOUKAI-O 耐震診断」を実施いたしました。結果は次の通りです。

なお、この報告は調査時点での診断状況ですので、その後の経年劣化に対しては十分な維持管理をお願いします。

総合評点	評点内容	項 目	評 点	項 目	評 点
1.09		A (地盤・基礎)	1.00	D×E (水平抵抗力)	1.36
		B×C (偏心)	0.85	F (老朽度)	0.95

総合評点は上覧の $A \times (B \times C) \times (D \times E) \times F$ の計算結果となっています。

総合評点の めやす	1.5以上	安全です	
	1.0以上1.5未満	一応安全です	より安全とするため補強が望ましい
	0.7以上1.0未満	やや危険です	補強を行って下さい
	0.7未満	倒壊または大破壊の危険があります	建替えまたは補強を行ってください

採用耐震診断タイプ（採用タイプに ○が自動的に記入されます。「③入力」と連動しています。）			
	タイプ-1 水平抵抗力 × 調整係数 1.00		タイプ-3 水平抵抗力 × 調整係数 0.80
○	タイプ-2 水平抵抗力 × 調整係数 0.90		タイプ-4 防災協会の簡易式「筋かいなし」による
	タイプ-5 精密耐震診断		

注）調整係数は図面、施工状況等の信頼度による低減係数

所 見	<p>あなたの住宅を耐震診断した結果、「一応安全です」と診断されました。</p> <p>東西方向の耐震要素（耐力壁等）のバランスが悪いので評点が低くなりました。</p>
補 強 方 法 等 の 対 策	<p>東西方向の耐震要素（耐力壁等）のバランスを矯正してください。</p> <p>専門家とよく相談して補強されることを希望します。</p> <p>※補強工事を行う際は、設計事務所等に依頼し、詳しい現地調査のもとに補強設計を行ってください。</p>
<p>依頼者にお尋ねしてチェックを入れて下さい。</p> <p><input type="radio"/> 1. 補強に前向き <input type="radio"/> 2. 補強に消極的 <input checked="" type="radio"/> 3. どちらともいえない</p>	
<p>偏心・水平抵抗力計算担当者</p> <p>登録 第 012899 号 氏名 寺田 克好</p>	<p>検収者 登録 第 号 印</p> <p>氏名</p>
<p>調査日 H 7.3.11</p>	

現地調査書

調査日 平成17年3月11日

様式 3

Ver.4.3-0604

建物概要調査表		この印の欄はボタンをクリックして、プルダウンメニューから選択してください				
建物名称	袋井高校教職員住宅		所在地	袋井市砂本町7-3		
用途	専用住宅		竣工年月	昭和 52 年	月	
構造形式	木造在来工法		基礎形式	鉄筋コンクリート基礎		
屋根材料	瓦葺き		外壁材料	ラスモルタル		
規模	階数	地下 階 地上 1 階		小屋裏	<input type="radio"/> 有 <input checked="" type="radio"/> 無	
	床面積	小屋裏	㎡		平面の特徴	東西に細長い建物。
		2 階	㎡			
		1 階	125.76	㎡		立面の特徴
	延べ面積	125.76		㎡		
	特記事項 → 内容を記入してください。	東西方向の開口が大きく、壁量も少ない。				
使用履歴	増築	<input type="radio"/> 有 <input checked="" type="radio"/> 無	昭和 年	規模・状況		
	改築	<input type="radio"/> 有 <input checked="" type="radio"/> 無	年	規模・状況		
	補修	<input type="radio"/> 有 <input checked="" type="radio"/> 無	平成 年	規模・状況		
	用途変更	<input type="radio"/> 有 <input checked="" type="radio"/> 無	年	規模・状況		
敷地状況	<input type="checkbox"/> 埋立地 <input type="checkbox"/> 軟弱地盤 <input type="checkbox"/> 水田跡 <input type="checkbox"/> 崖地 <input type="checkbox"/> 傾斜地 <input checked="" type="checkbox"/> 平坦地 その他 ()					

設計図書等の調査					
*聞き取りも含むとは依頼者が「住公」で確認を取ったとすれば「住公図書」有りとする。					
関連図書	建築確認図書	<input type="radio"/> 有 <input checked="" type="radio"/> 無	設計図書	<input checked="" type="checkbox"/> 平面 <input checked="" type="checkbox"/> 立面 <input checked="" type="checkbox"/> 軸組 <input checked="" type="checkbox"/> 基礎 <input checked="" type="checkbox"/> 床組図	
	住公図書 (*聞き取りも含む)	<input type="radio"/> 有 <input checked="" type="radio"/> 無	施工図書	<input type="checkbox"/> 平面 <input type="checkbox"/> 立面 <input type="checkbox"/> 軸組 <input type="checkbox"/> 基礎 <input type="checkbox"/> 床組図	
現地建物との相違	1階平面	2階平面	立面	筋交いの有無の確認 (1ヶ所以上)	
	相違無し	相違無し	相違無し	筋かい <input checked="" type="radio"/> 有 <input type="radio"/> 無	
				診断タイプ	住公 一般 図書 筋かい
*住公、一般、図書、筋かいの有無により診断タイプの結果を右欄に提示しました。確認してください。				2	○ ○ ○
特殊構造・特殊工法の有無 (Yes/No を○にチェックを入れて下さい)					
スキップフロア等で個別的な検討が必要		<input type="radio"/> Y <input checked="" type="radio"/> N	混構造 RC+木造 SC+木造		<input type="radio"/> Y <input checked="" type="radio"/> N
ツーバイフォー工法		<input type="radio"/> Y <input checked="" type="radio"/> N	伝統構法型木造住宅		<input type="radio"/> Y <input checked="" type="radio"/> N
工業化住宅		<input type="radio"/> Y <input checked="" type="radio"/> N	その他個別的に検討を要する建物		<input type="radio"/> Y <input checked="" type="radio"/> N

■ 部分点検・建物調査表（評点に反映しない部分）

目視調査の可能部分において記入する			釜井高校教職員住宅		
部 位 等		調 査 内 容	調査実施/不可	調査を実施した場合 調査結果、調査位置等のコメント	
建物周囲の地盤条件		擁壁等の傾斜、き裂等の有無	擁壁無し		
構造耐力上主要な軸組等	柱	部材の断面欠損	大きな欠き込み、割れの有無	無し	目視により確認
	梁		大きな欠き込み、割れの有無	調査不可	
	桁		大きな欠き込み、割れの有無	調査不可	
	筋かい等		大きな欠き込み、割れの有無	調査不可	
	土台と柱	接合金物	有無、ゆるみ、錆、腐食等	無し	床下換気口より確認
	柱と梁桁		有無、ゆるみ、錆、腐食等	調査不可	
	筋かい材		有無、ゆるみ、錆、腐食等	調査不可	
床下部分		接合方法	足固め、根がらみ等で固められているか	調査不可	
梁と柱、差し鴨居			柱から抜け落ちる形式ではないか	調査不可	
筋かい端部			引張り・圧縮に対して抜けたり踏み外さないか	調査不可	
水平剛性の確保	2階床面		火打ちの有無、床板は合板か		
			金物は充分使用されているか		
	小屋梁面		火打ちの有無、床板は合板か	調査不可	
			金物は充分使用されているか	調査不可	
吹抜け部分		吹抜け面積の大きさ、吹抜け部分の対策、補強の有無	吹抜け無し		
下屋、増築部		母屋との接合部分について金物が充分使用されているか	下屋無し	増築無し	

① 老 朽 度 調 査 書

各部位ごとに調査を行い、グレードを付けます。その集計をもって評点をつけます。

あてはまるチェックボックスをクリックして下さい。

(ア) 基礎・柱

部位	診 断 基 準		グレード	補修・補強の要
基礎	自視観察	ひびわれはほとんどない	Ⅰ 1	
		局部的に小さなひびわれあり	Ⅰ 2	補修を要する
		換気口まわり、隅角部等にひびわれ、損傷あり	Ⅰ 2	補修を要する
		基礎が割れている	Ⅰ 3	補強または精密診断を行う必要がある
		不同沈下がみられる 部分的に崩壊している	Ⅰ 3	大地震時に建物倒壊の危険がある
柱	傾斜測定	1/500 以下 (2/1000)	Ⅰ 1	
		1/200 以下 (6/1000)	Ⅰ 2	補修を要する
		1/120 以下 (8.3/1000)	Ⅰ 2	補修を要する
		1/60 以下 (16.6/1000)	Ⅰ 3	補強または精密診断を行う必要がある
		1/60 を超える	Ⅰ 3	大地震時に建物倒壊の危険がある

・評価は損傷劣化の著しい方で行う

・柱の傾斜は下振りを用いて、傾斜の大きい個所の柱または壁面で2方向について測定する。

(イ) 外壁

部位	診 断 基 準		グレード	補修・補強の要
外 壁	モルタルひびわれ	自視観察	表面ひびわれはほとんどない	Ⅰ 1
			不連続に局部的に小さなひびわれあり	Ⅰ 2
			連続した小さな表面ひびわれあり	Ⅰ 2
			交錯またはやや深いひびわれあり	Ⅰ 3
			深く幅広いまたは全面ひびわれあり	Ⅰ 3
	外装材（サイディング等）の割れ等、下見板張り	自視観察	割れ、はがれがほとんどない	Ⅰ 1
			局部的に小さな割れ、はがれがあり、雨水の浸入のおそれややあり	Ⅰ 1
			連続した割れ、はがれがあり、雨水の浸入のおそれあり	Ⅰ 2
			深い割れ、大きなはがれがあり、雨水の浸入のおそれあり	Ⅰ 2
			深い割れ、大きなはがれがあり、雨水の浸入が認められる	Ⅰ 3

・評価は損傷劣化の著しい方で行う

② 老 朽 度 調 査 書

部位	診 断 基 準			グレード	補修・補強の要
床 組	剛性の低下および床の傾斜	歩行による診断	通用の歩行で不安感がない	☑ 1	
			数ヶ所できしみ音が出る	┐ 2	ふくれ（浮き）の劣化診断を行う
			家具・建具が揺れる		補修を要する
			踏むと床が局部的にたわむ	┐ 3	補強または精密診断を行う必要がある
			床全体が揺れて大きくたわむ		大地震時に建物毀壊の危険がある
屋 根	雨漏り・棟線の下がり	目視観察	屋根については異常はない	☑ 1	
			屋根の一部が傷んでいる	┐ 2	補修を要する
			天井にしみがみられる		補修を要する
			棟線の下がりが見えわかる		補強を要する
			棟線が波うっているのがわかる	┐ 3	補強または精密診断を行う必要がある

・評価は損傷劣化の著しい方で行う

集 計 表	グレード 1 の数	6	個
	グレード 2 の数	1	個
	グレード 3 の数	0	個

F 老朽度の評点

	老朽度	判 別	評 点
F	健全である	全てがグレード 1	1.00
	やや老朽化している	グレード 2 が 2 以下 グレード 3 を含まない	○ 0.95
	老朽化している	グレード 3 を含まない	0.90
	相当老朽化している	グレード 3 を 1 つ 含む	0.85
	著しく老朽化している	グレード 3 が 2 以上	0.80

TOUKAI-0 耐震診断計算書

0

袋井高校教職員住宅 邸

(注) 係数を選んで下さい。

根拠となった資料等にチェックマークをつけて下さい。

項目	基礎	地盤	良い	普通	悪い	根拠となった資料等	評点
A	地盤・基礎	①鉄筋コンクリート造布基礎	○ 1.0	○ 0.8	○ 0.7	地盤分類図	1.0
		②無筋コンクリート造布基礎	○ 1.0	○ 0.7	○ 0.5	ボーリングデータ(近隣を含む)	
		③ ひびわれのあるコンクリート造布基礎 (鉄筋、無筋とも)	○ 0.7	○ 0.5	○ 0.4	聞き取り調査	
		④ 柱じか置きの玉石・切石基礎	○ 1.0	○ 0.7	○ 0.5	設計図	
		(足固めにて十分に固められている)				現地調査	
		⑤ 柱じか置きの玉石基礎	○ 0.8	○ 0.6	○ 0.4	聞き取り調査	
		(足固めが十分ではないが、地長等々で 連絡されている)					
		⑥ 柱じか置きの玉石基礎	○ 0.6	○ 0.4	○ 0.3		
		(足固めがない場合)					

B × C	偏 心		X方向の壁		Y方向の壁		
		重心位置	Gx	8.686 m	Gy	4.302 m	X方向
		剛心位置	Sx	8.564 m	Sy	5.822 m	0.85
		偏心距離	ex	0.121 m	ey	1.520 m	Y方向
		弾力半径	rex	7.53 m	rey	6.27 m	1.00
		偏心率	Rex	0.202	Rey	0.019	
		偏心 B × C	X方向	0.85	Y方向	1.00	

D × E	水 平 抵 抗 力		X方向の水平抵抗力		Y方向の水平抵抗力		
		タイプ-1 住宅金融公庫	D × E		D × E		X方向
		タイプ-2 筋かいあり-1	D × E	1.36	D × E	1.63	1.36
		タイプ-3 筋かいあり-2	D × E		D × E		Y方向
		タイプ-4 筋かいなし	D × E		D × E		1.63
		タイプ-5 耐震精密診断	D × E		D × E		

(注)。老朽度の評点は「②老朽度表」と連動しています。○印は自動的にマーキングされます。

F	老 朽 度	健全である		1.00	相当老朽化している		0.85	0.95
		やや老朽化している	○	0.95	著しく老朽化している		0.80	
		老朽化している		0.90				

総合評点	X方向	A	B × C	D × E	F	
		1.0	0.85	1.36	0.95	1.09
Y方向		1.0	1.00	1.63	0.95	1.54

(注) 総合評点は、X、Y方向で小さい方の値を採用する。

TOUKAI-0 耐震診断(出力)

0

袋井高校教職員住宅 邸

診断タイプ2-簡易式(筋かいあり-1) [平屋] "m"入力

Ver.4.3-0604

重心位置の計算

2 階										1 階			
az (m)	bz (m)	Az (㎡)	xz (m)	A2-xz (m)	yz (m)	A2-yz (m)	ax (m)	bx (m)	A1 (㎡)	x1 (m)	A1-x1 (m)	y1 (m)	A1-y1 (㎡)
							1.82	4.35	8.28	0.91	7.54	2.28	18.84
							1.82	7.74	14.09	2.73	38.46	3.87	54.52
							4.55	7.78	33.12	5.92	95.93	3.64	170.57
							2.73	7.74	21.13	9.56	201.90	3.87	81.77
							4.55	10.80	49.14	13.20	648.40	5.40	285.35
合計									125.78		1082.22		541.06

1階重心位置

Gx = 8.885 m

Gy = 4.302 m

2階床面積

A2 = ㎡

1階床面積

A1 = 125.78 ㎡

歪み量根

重みづけ係数 $\alpha = 15$

偏心位置、偏心率の計算

1階 X方向										1階 Y方向									
番号	壁倍率 α	長さ Lx (m)	壁倍率 β	長さ Ly (m)	距離 yj (m)	Sy-yj (m)	Kx	壁倍率 α	長さ Lx (m)	壁倍率 β	長さ Ly (m)	距離 xj (m)	Sx-xj (m)	Ky	壁倍率 α	長さ Lx (m)	壁倍率 β	長さ Ly (m)	距離 yj (m)
20																			
21																			
合計							201.97		27.54		27.54		235.84	784.83					

評点

X方向	$(B \times C) \times (D \times E) = 1.16$
Y方向	$(B \times C) \times (D \times E) = 1.63$

水平抵抗力の計算

新築壁長 Lr = 18.86 m

X方向 $\Sigma(\alpha \cdot L_B + \beta \cdot L_T) / L_r = 1.01$ Y方向 $\Sigma(\alpha \cdot L_B + \beta \cdot L_T) / L_r = 1.46$

X方向	D × E = 1.36
Y方向	D × E = 1.63

工事費の目安

※補強計画には別途設計費用がかかります。

(平成14年度に補助金をもらって補強工事を実施したお宅のデータから推定しています。)

お宅の耐震補強工事費はおおよそ

総合評点1.0(一応安全)とする場合

0万円 ± 0万円

くらいです。

(地盤・基礎の評点が低いお宅は、より多くの工事費が掛かることがあります。)

総合評点1.5(安全)とする場合は

51万円 ± 26万円

くらい掛かります。

※建物の状況により、1.5までの補強が困難な場合があります。

注意

☆昨年度の実績では補強後の評点の平均は1.28でした(余裕を持った補強をしましょう)


☆倒壊の危険のある住宅を在来工法で補強をした場合の目安です

- ・特殊な工法による補強を行う場合
- ・基礎を鉄筋コンクリートに改修する場合
- ・屋根の軽量化をする場合
- ・リフォームを行う場合など

は、含まれていません

☆効果的な補強工事と補助金の申請には、補強計画が必要です。

平均評点の増加幅と工事費

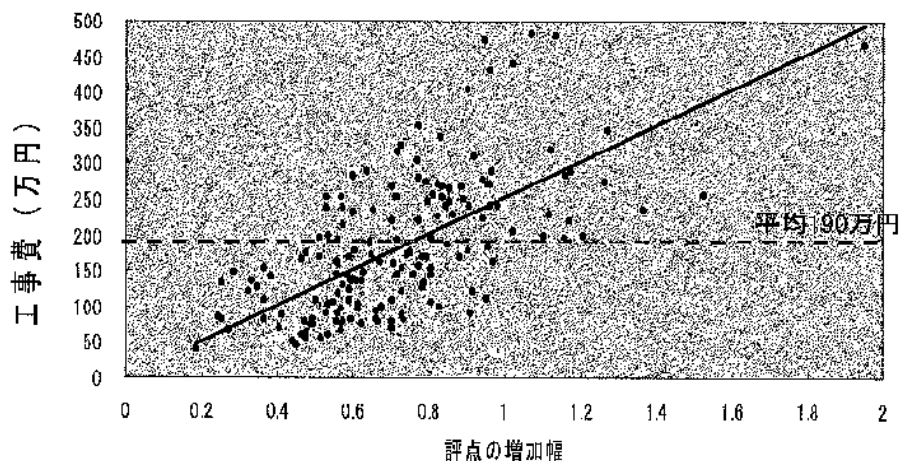

概算工事費の求め方

(一応安全) とするにはX方向Y方向ともに1.0以上とする必要があります。

$$\text{概算工事費} \times = [(1.0 - X \text{方向の評点}) + (1.0 - Y \text{方向の評点})] \div 2 \times 250 \text{万円}$$

※ X Yともに1.0未満の場合

(安全) とするには、計算式中の1.0の部分に1.5に置き換えて計算します。

袋井高校職員住宅 現況写真-1



No. 1

外観-01

玄関側から全体を見る。



No. 2

外観-02

テラス側から全体を見る。



No. 3

外壁-01

テラス側窓上に塗装のひび
割れあり。

袋井高校職員住宅 現況写真-2




No. 4

外壁-02

テラス側窓上に塗装のひび

割れ有り。

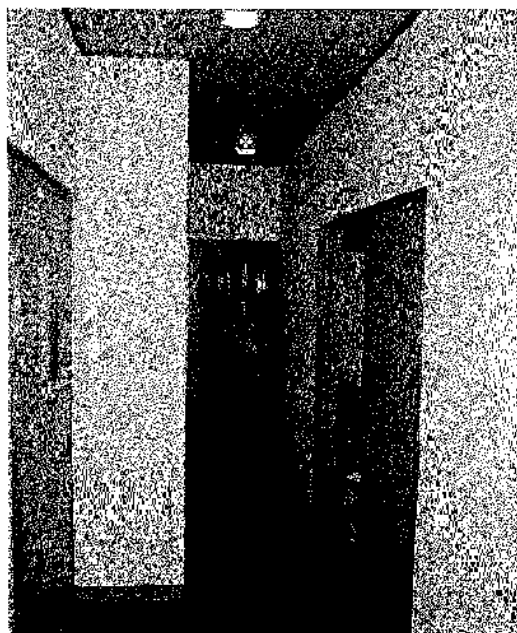

No. 5

内観-01

玄関より廊下を見る。

No. 6

